



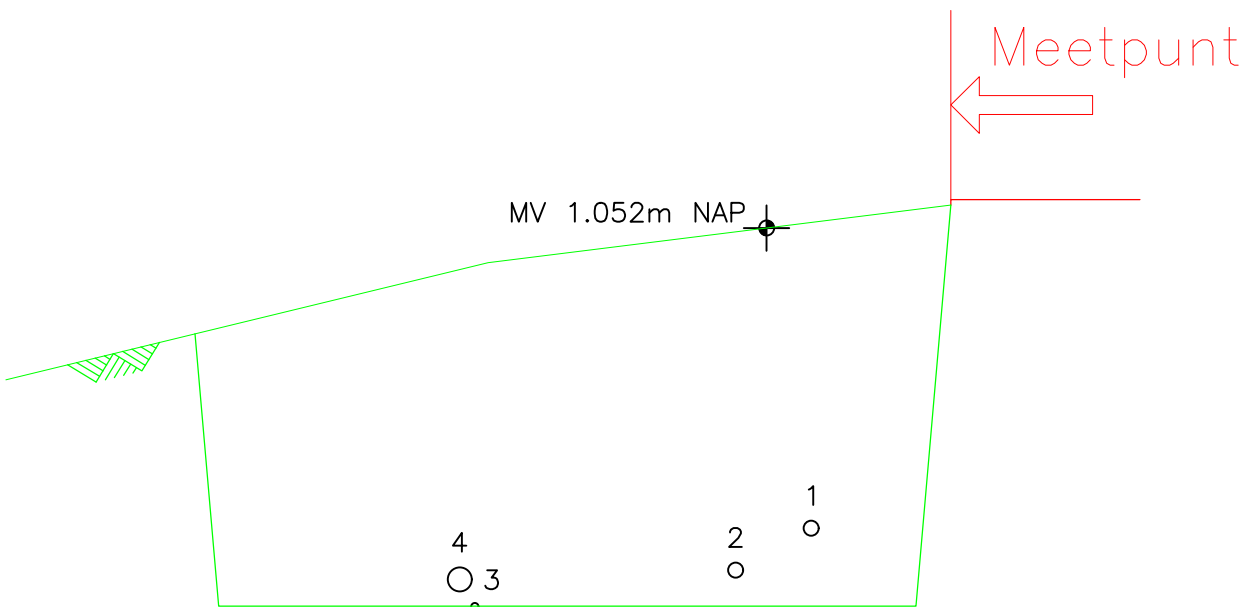

9

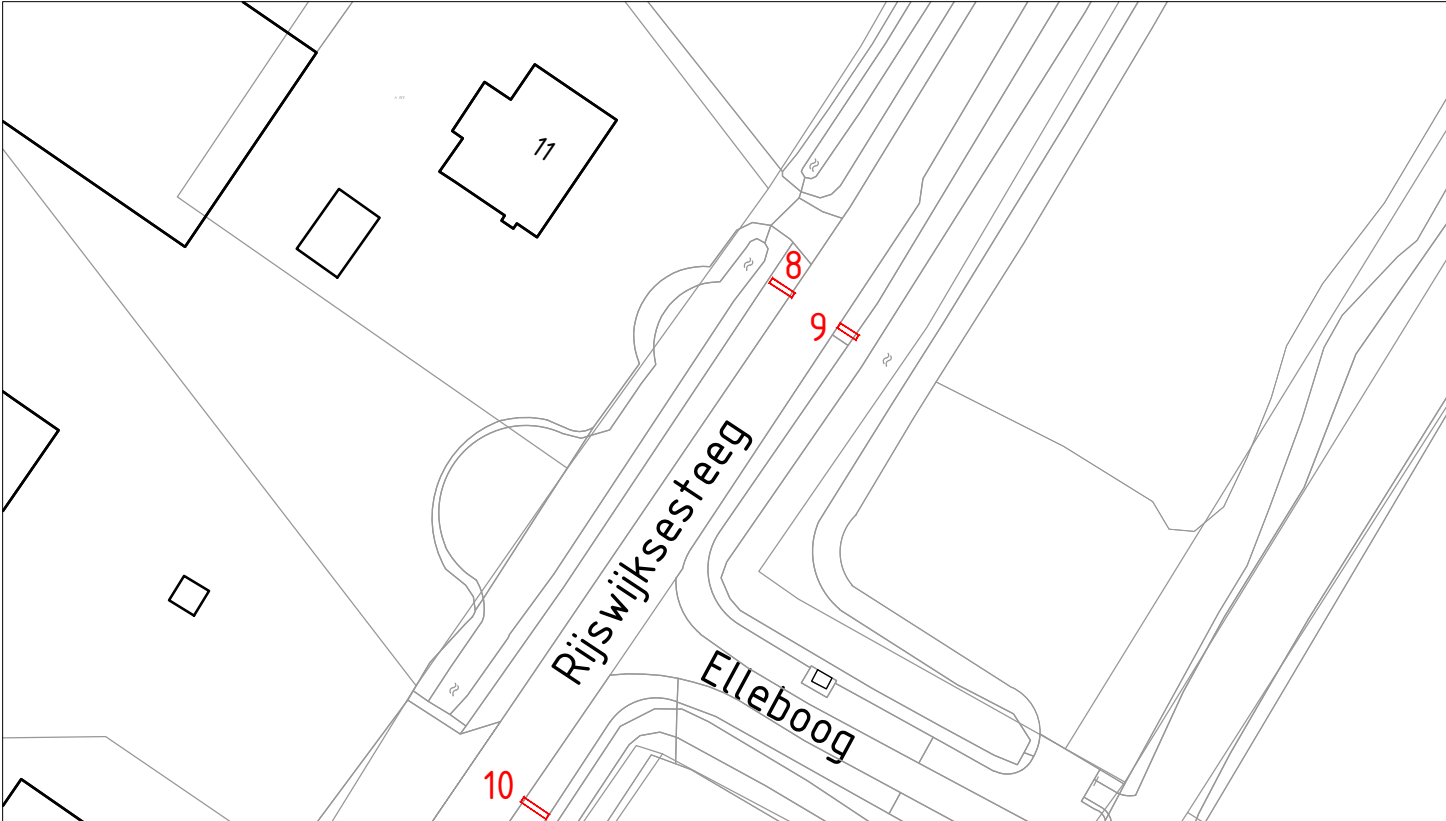

ID	Soort	Materiaal	Kleur	Diameter of breedte	Hoogte t.o.v. MV	Hoogte t.o.v. NAP	Afstand vanuit: kant asfalt	
1	Elektra	Staal	Zwart	40 mm	0,82 m	0,28 m	0,37 m	
2	Elektra	Staal	Bruin	40 mm	0,90 m	0,17 m	0,57 m	
3	Elektra OV	PVC	Grijs	20 mm	0,89 m	0,06 m	1,26 m	
4	Persriool	PE	Oranje/Zw	63 mm	0,85 m	0,15 m	1,30 m	

Opdrachtgever:
Gemeente Altena
Opzoeken kabels en leidingen Rijswijksesteeg en Uitwijksestraat te Rijswijk
Proefsleuf 9

Projectnr: GG24-092	Tekeningnr: 9	Besteknr: n.v.t.	Blad: 9-14	Schaal: 1:20	Formaat: A3	Getekend door: CS	Datum uitgifte: 10-12-2024	Versie:	Status: DEFINITIEF
------------------------	------------------	---------------------	---------------	-----------------	----------------	----------------------	-------------------------------	---------	-----------------------