


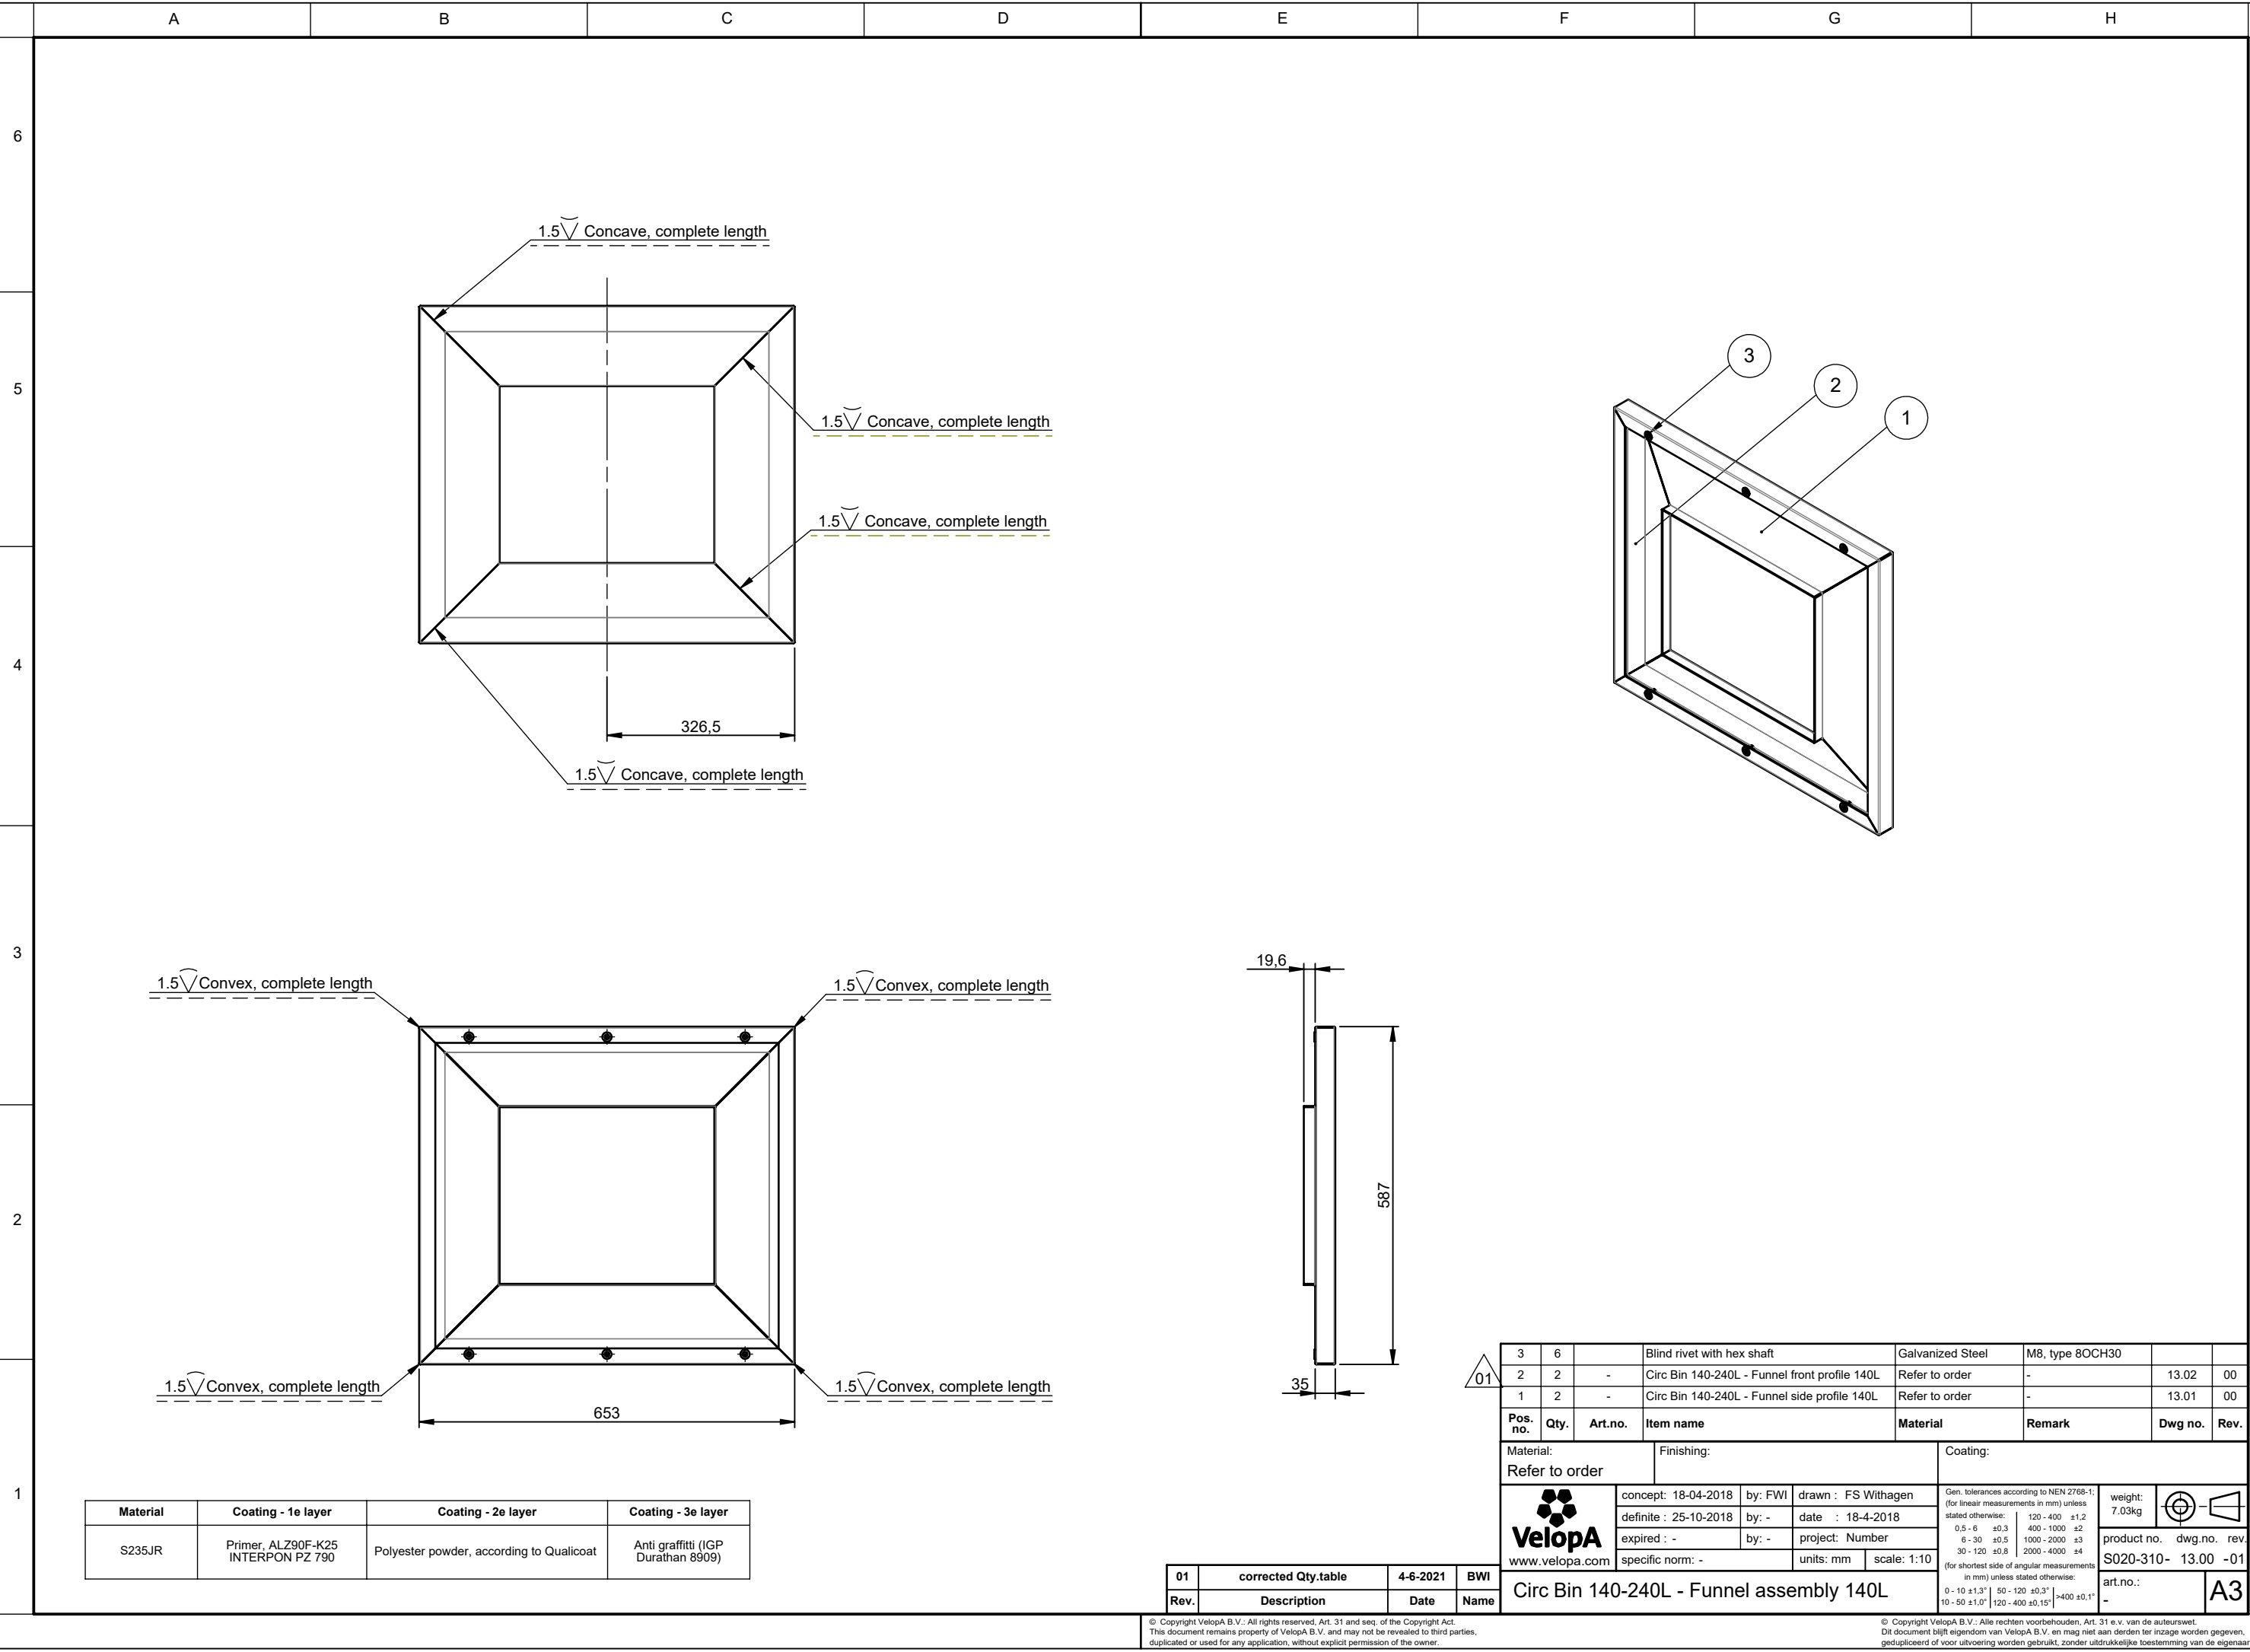

P:\1- PO-ALGEMEEN --- PO-Projecten\AA- Inactieve projecten\P19-403 Circ Bin 140-240L (Leiden)\M4 - Uitvoeringsfase1. Technische Tekeningen\13.00-01 Circ Bin 140-240L - Funnel assembly 140L