


Deze tekening blijft ons eigendom en mag
alleen met onze schriftelijke toestemming
geheel of gedeeltelijk gebruikt, gekopieerd
of aan derden ter inzage worden gegeven.
HIAB B.V.

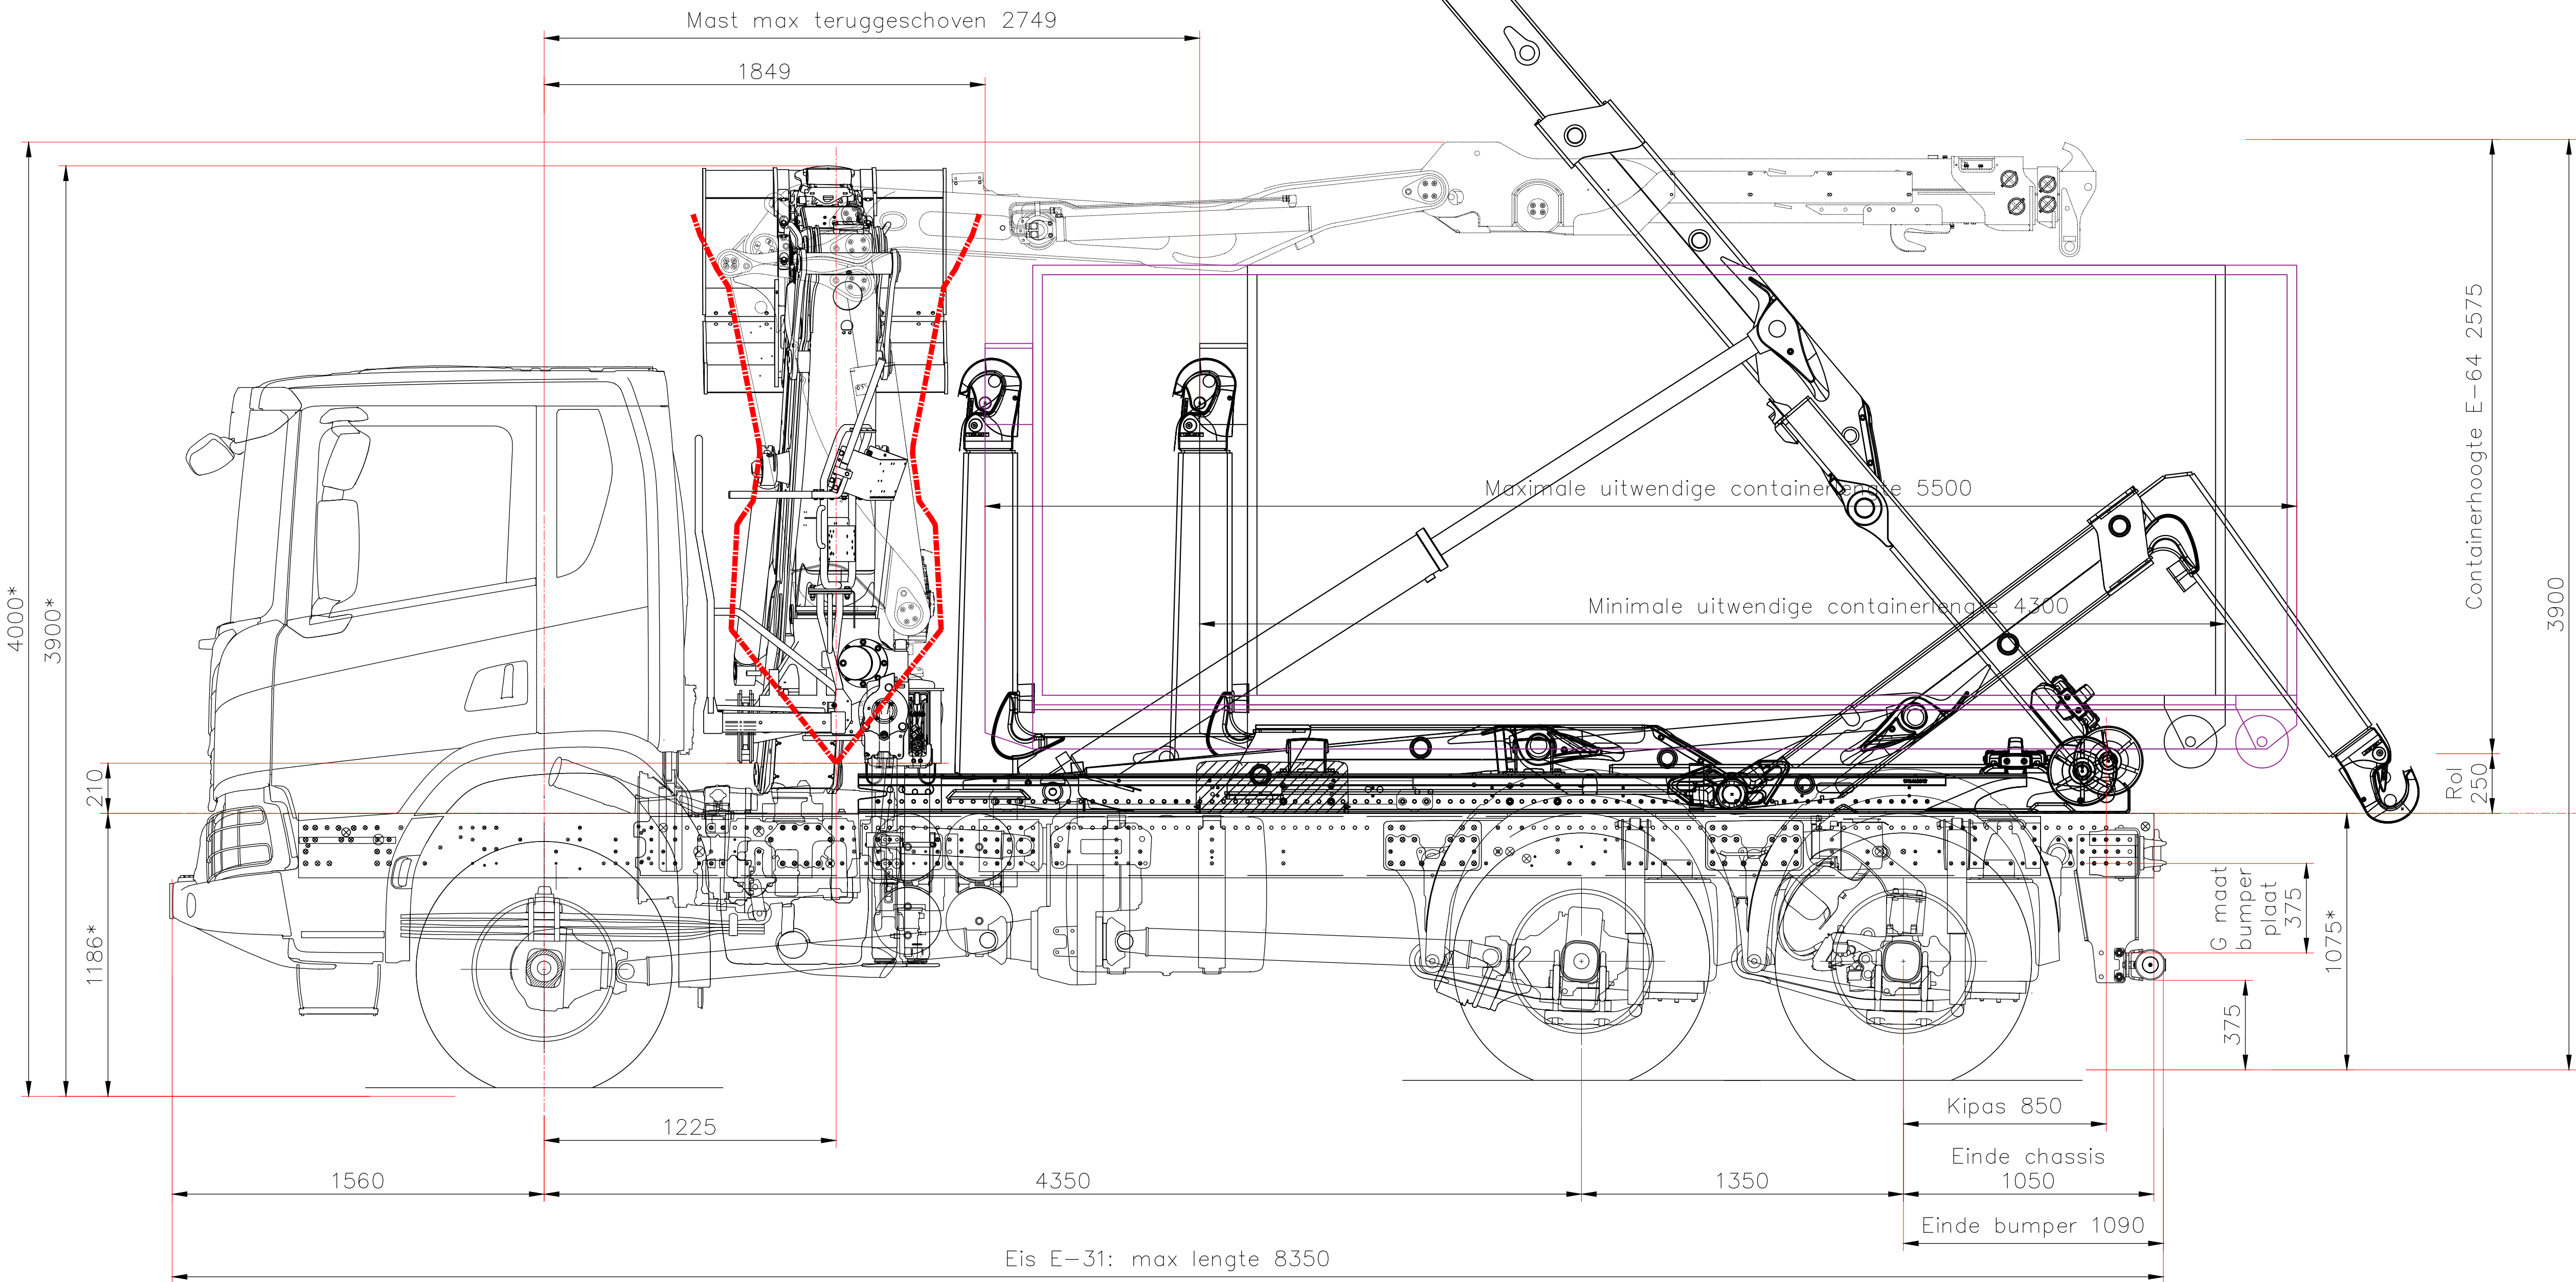

OPBOUWGEGEVENS

TYPE KRAAN	Z-HiPro 191		
TYPE OPBOUW	Ultima 21S46		
CHASSIS	Scania P360 B6x4*4HA L	ORDERNUMMER	1581386-1
OPMERKINGEN	*Hoogtes afhankelijk van belasting en bandenmaat		

Land van Cuijk
TEK SFDC00134842_B




HIAB B.V.
Postbus 1086
7940 KB Meppel

formaat
A3


-


E-mail:Info@hiab.nl Web:www.hiab.nl

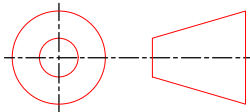

Get:PB Datum:30-05-'24 Rev: 0

Deze tekening blijft ons eigendom en mag alleen met onze schriftelijke toestemming geheel of gedeeltelijk gebruikt, gekopieerd of aan derden ter inzage worden gegeven.
HIAB B.V.

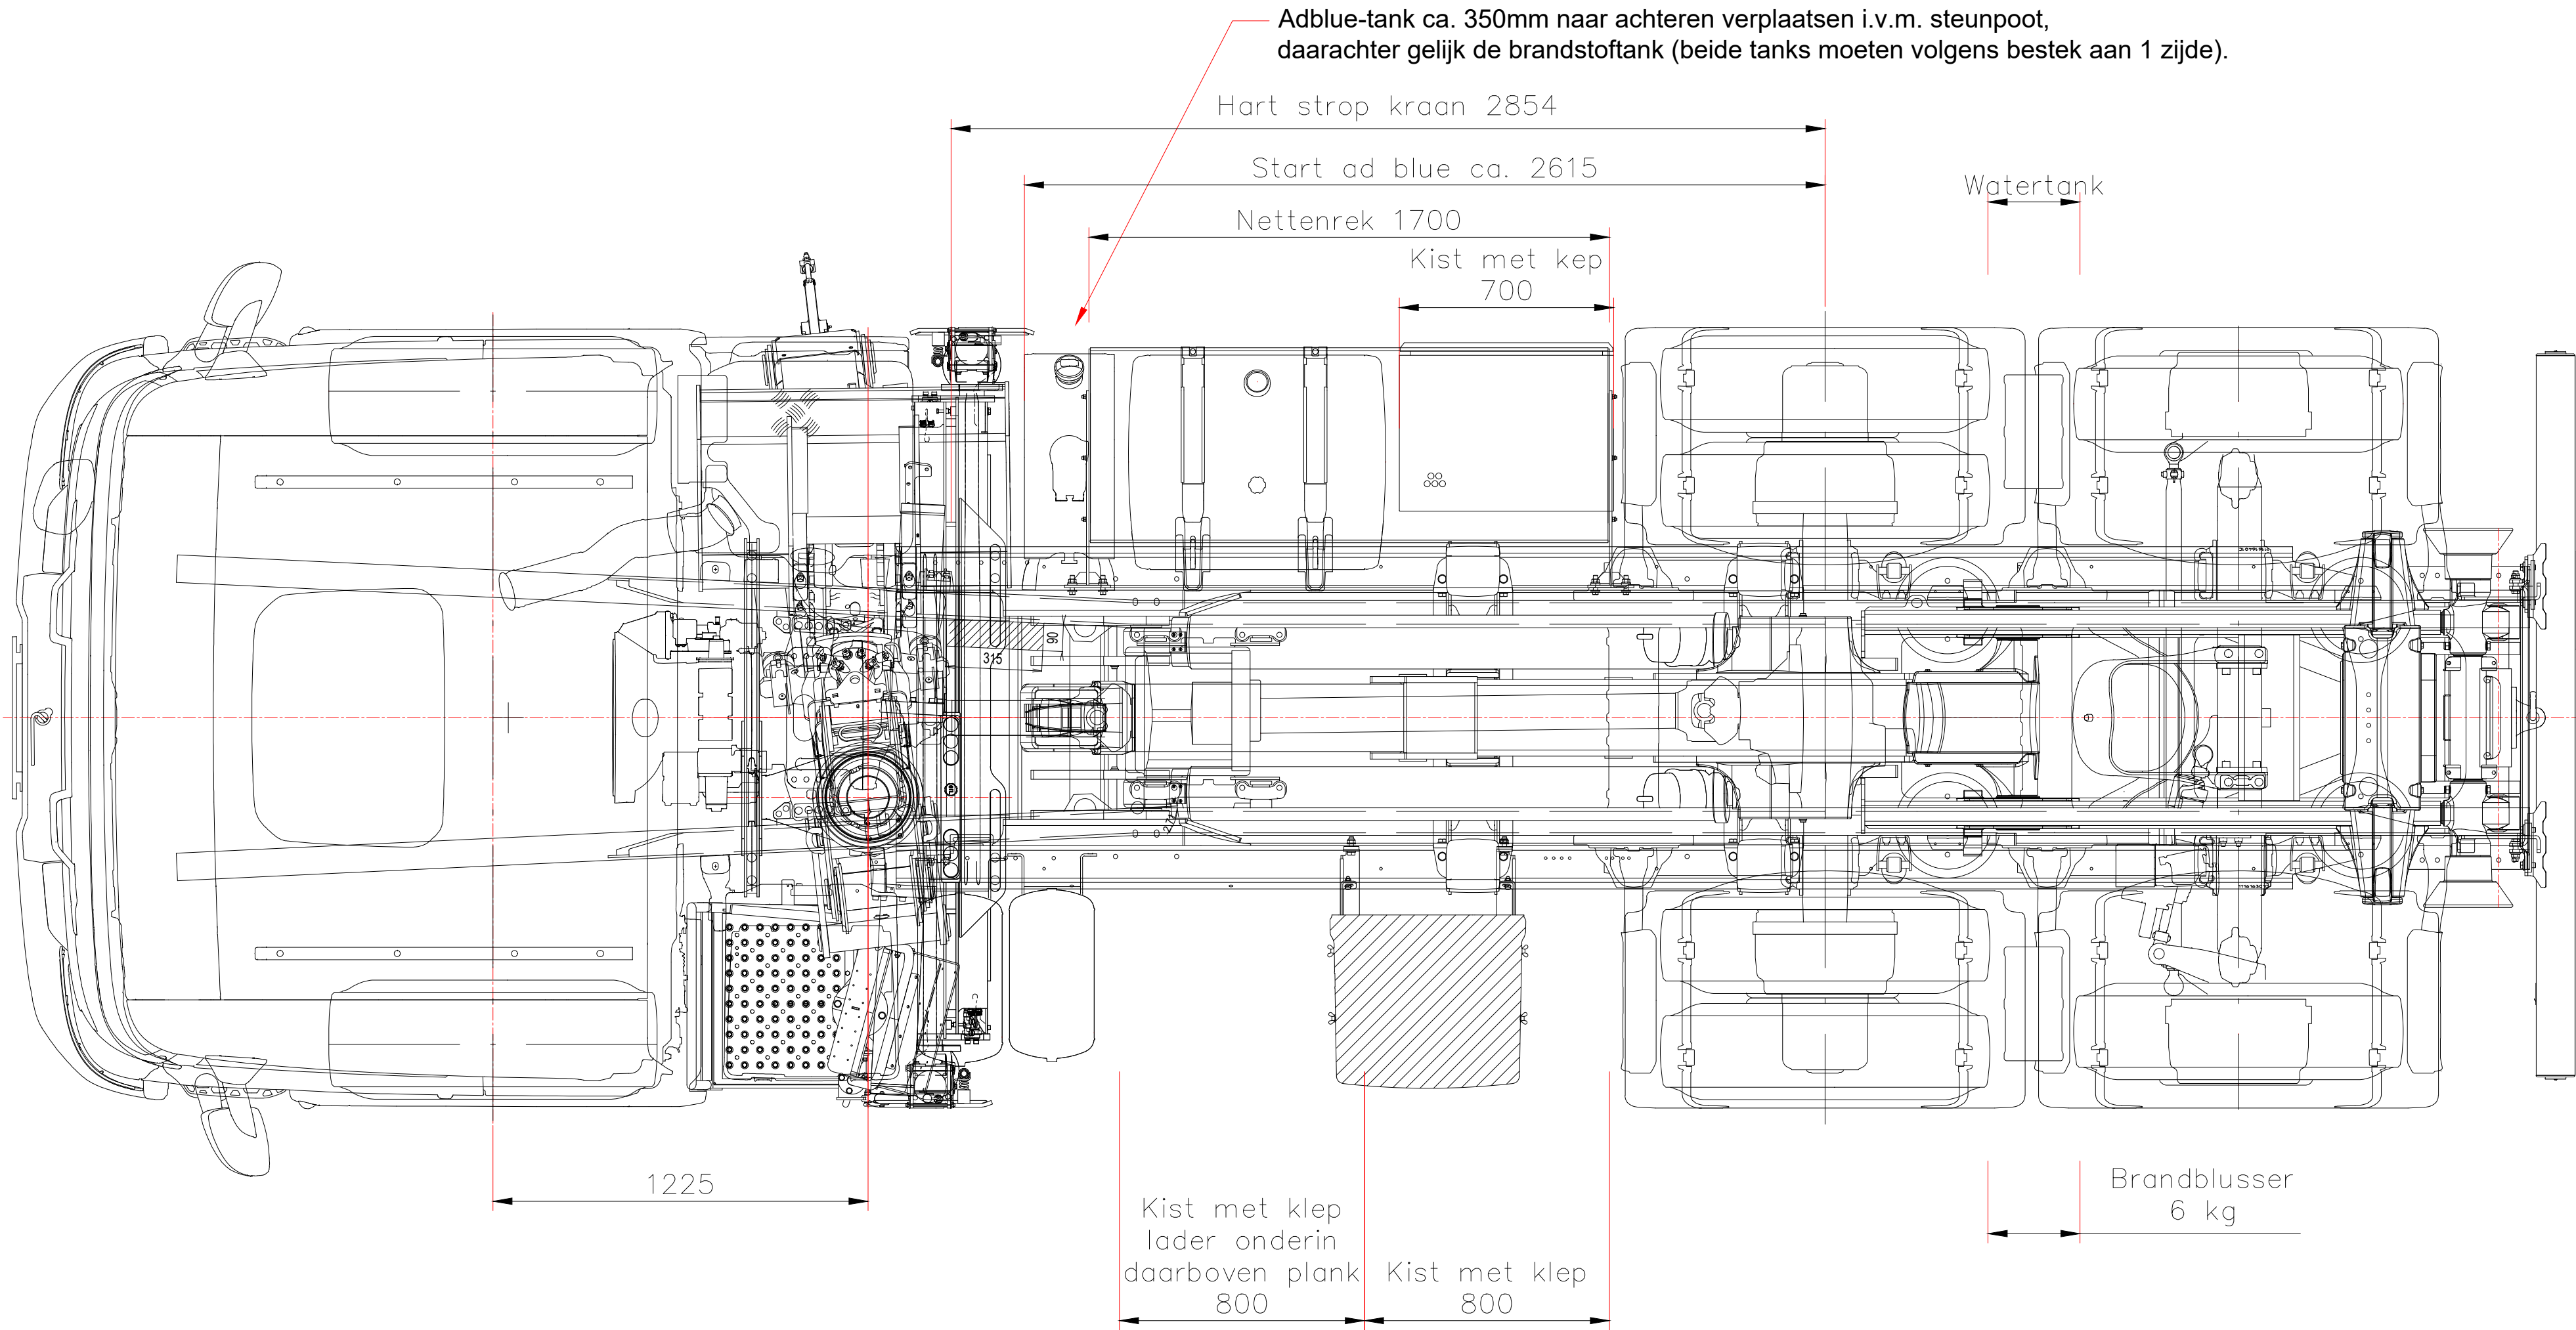

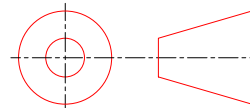OPBOUWGEGEVENS				Land van Cuijk TEK SFDC00134842_B				
TYPE KRAAN	Z-HiPro 191			 HIAB B.V. Postbus 1086 7940 KB Meppel	formaat	-		
TYPE OPBOUW	Ultima 21S46				A3			
CHASSIS	Scania P360 B6x4*4HA L	ORDERNUMMER	1581386-1	E-mail:Info@hiab.nl Web:www.hiab.nl		Get:PB	Datum:30-05-'24	Rev: 0
OPMERKINGEN	*Hoogtes afhankelijk van belasting en bandenmaat							