

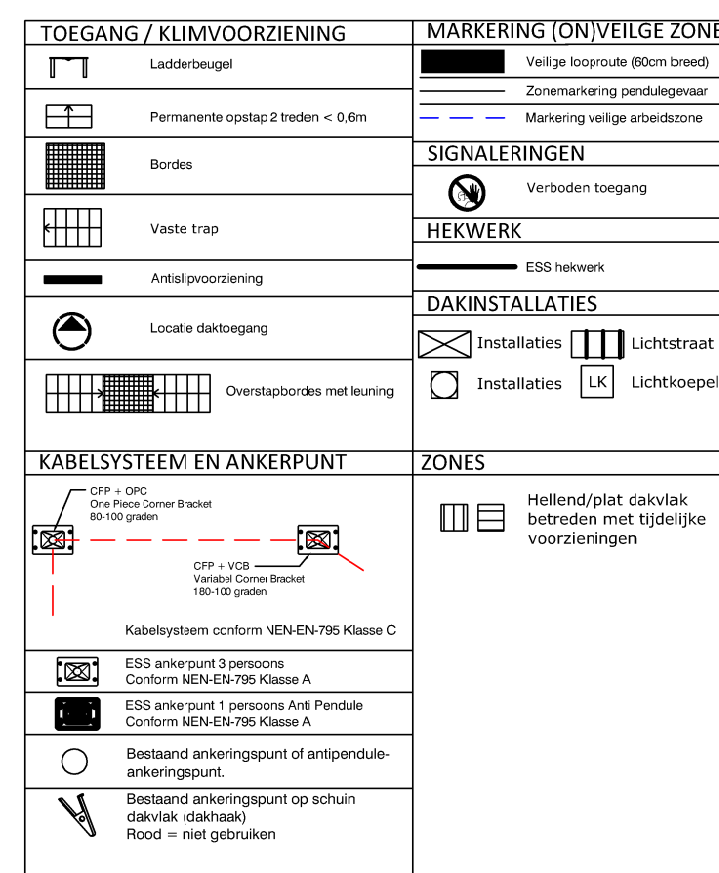
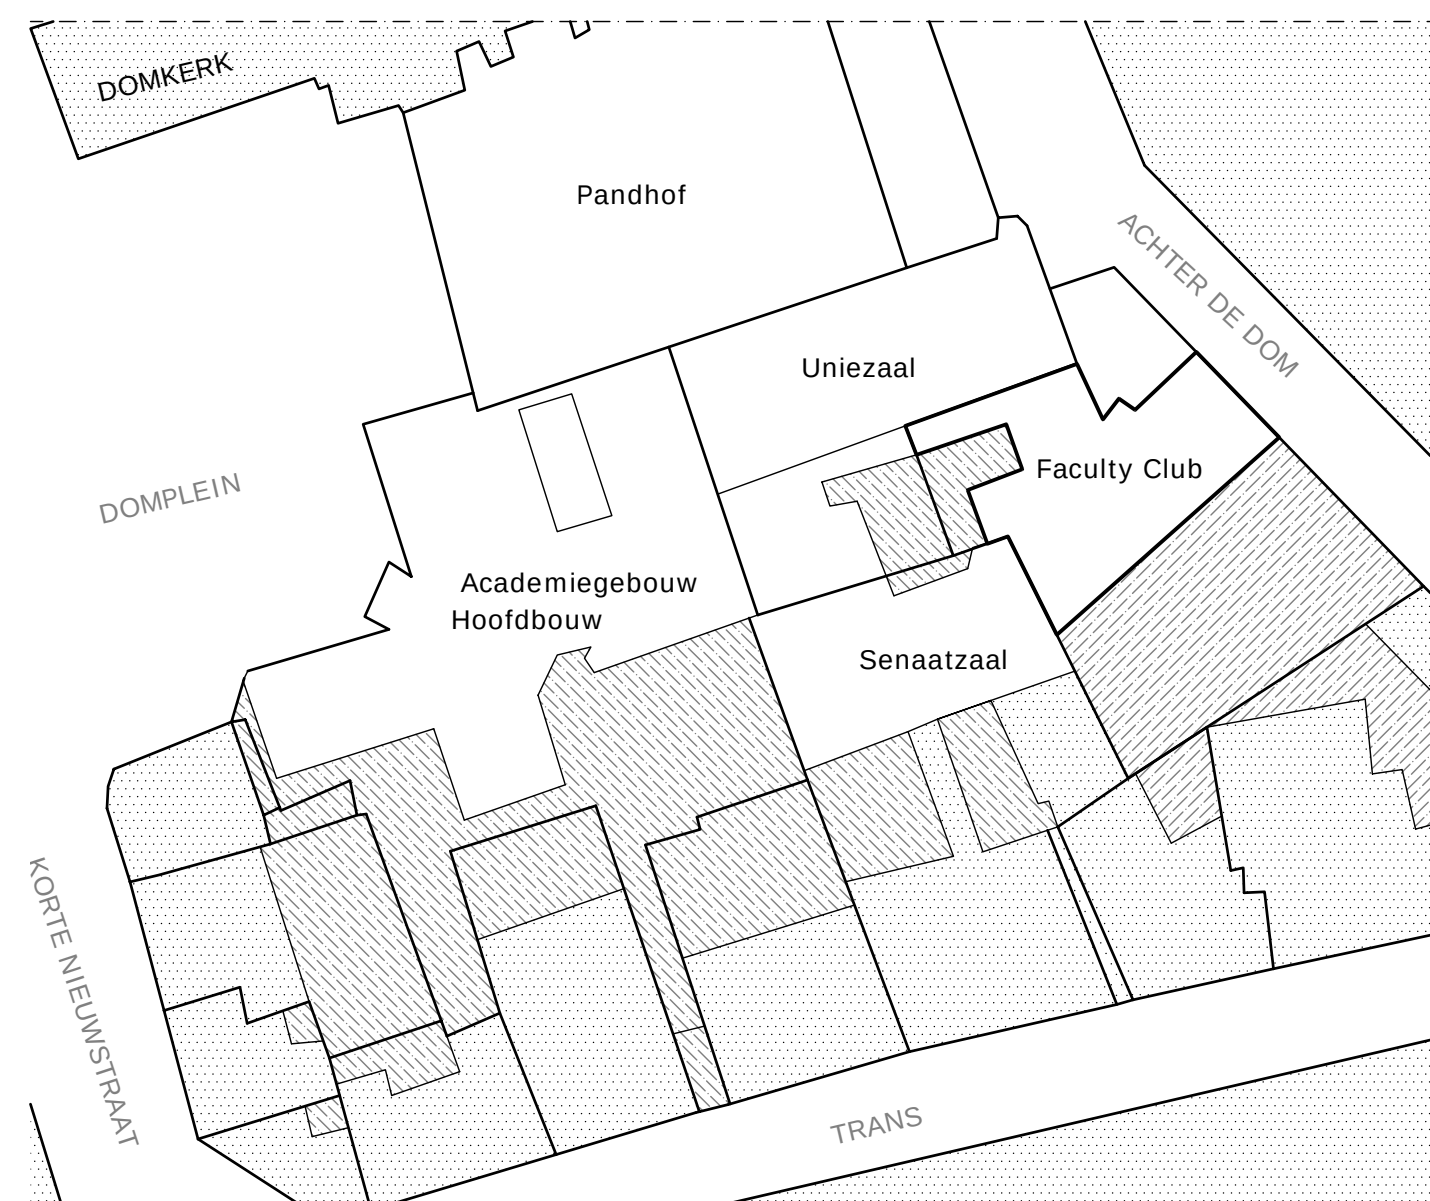
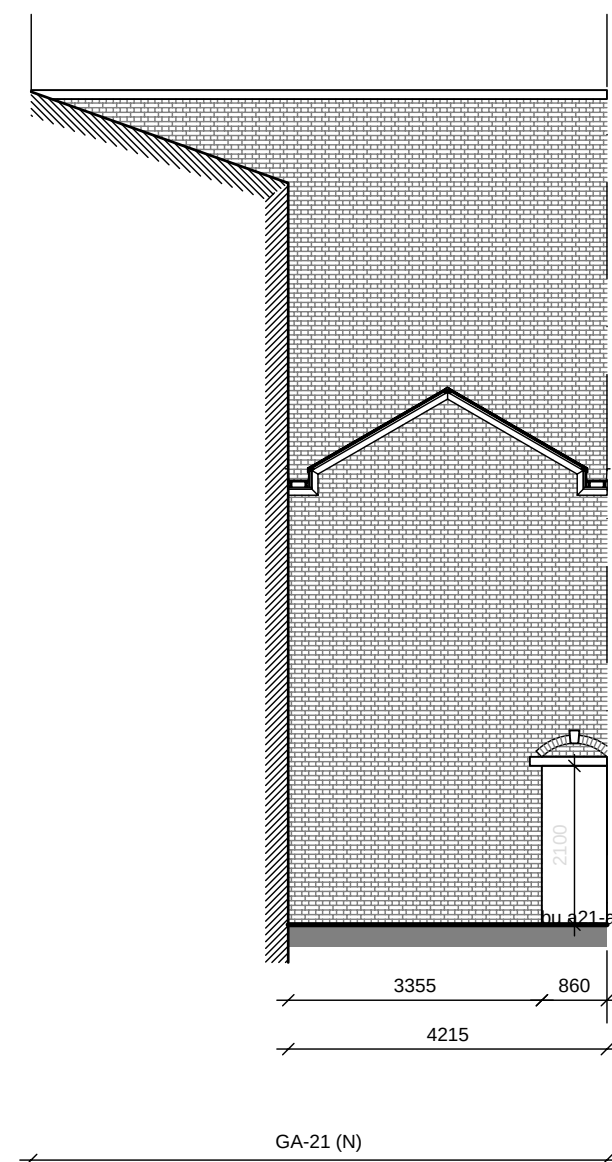
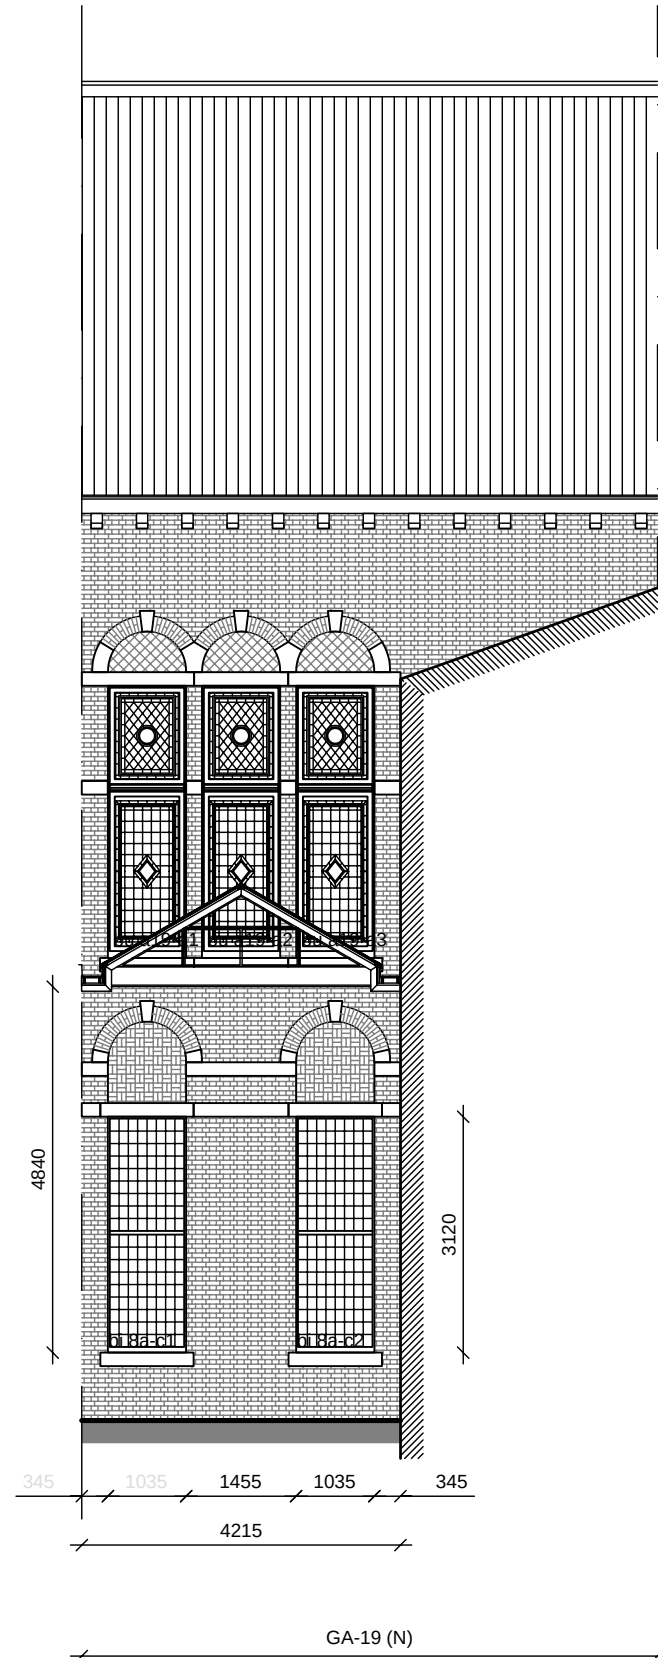
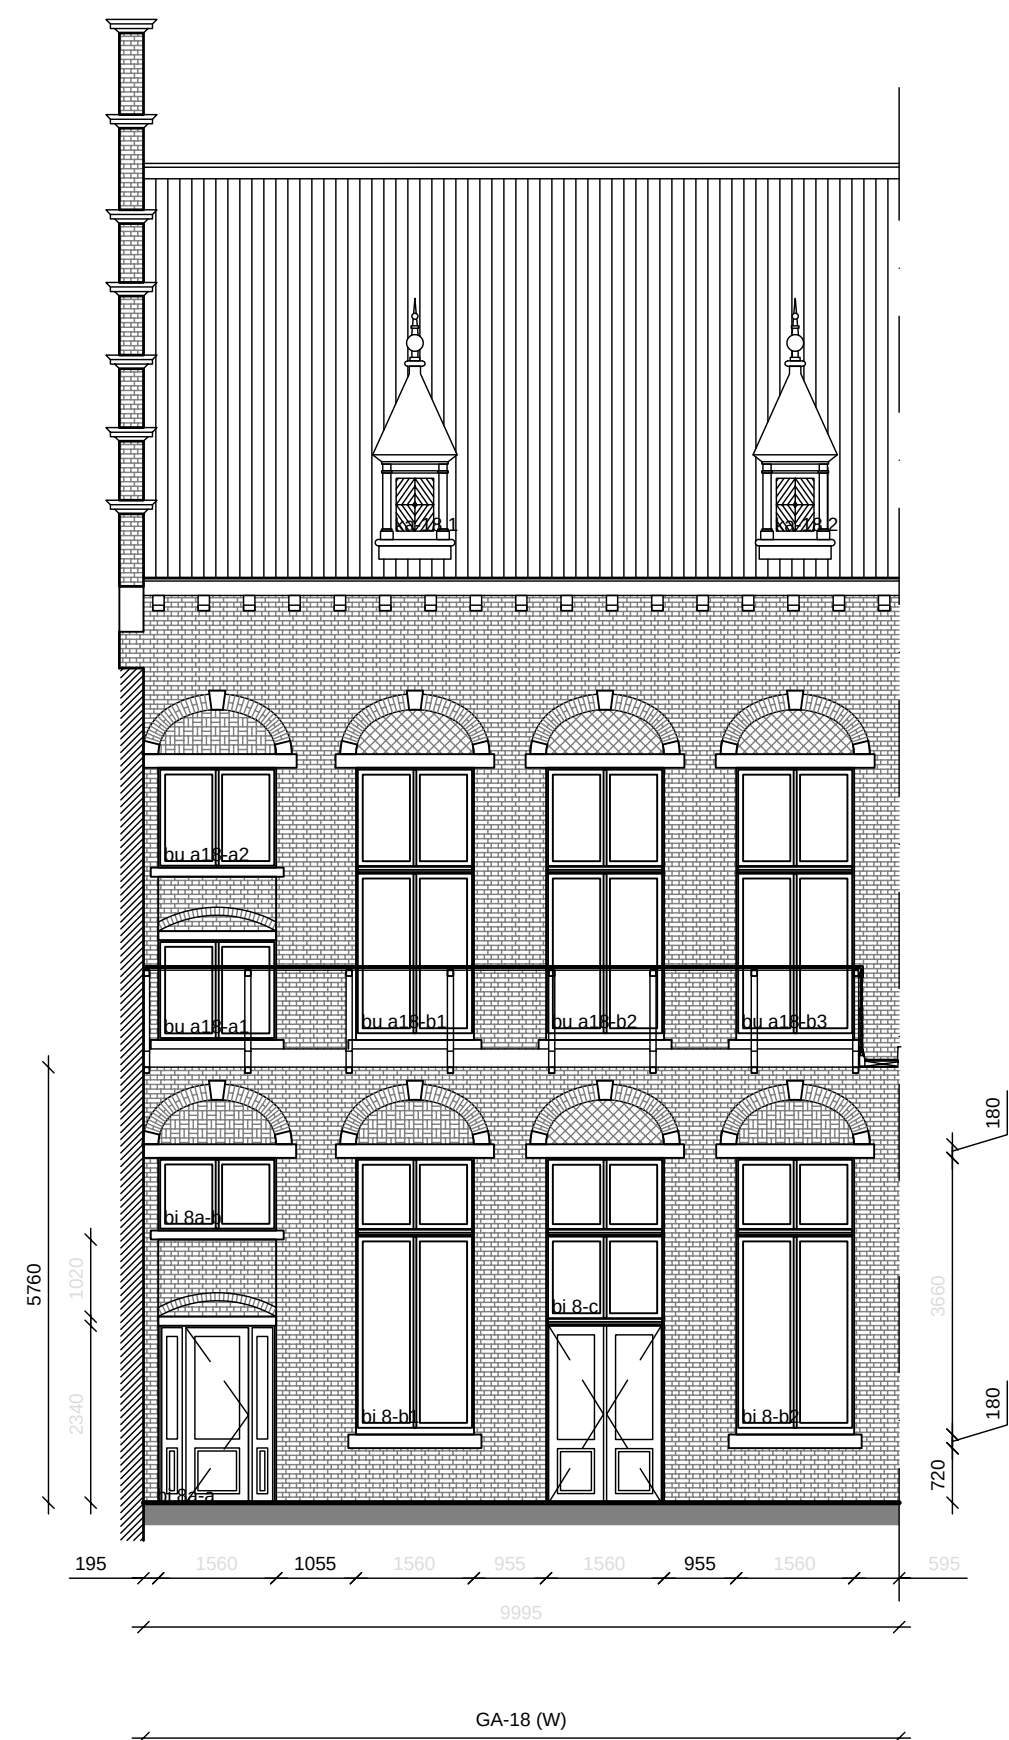
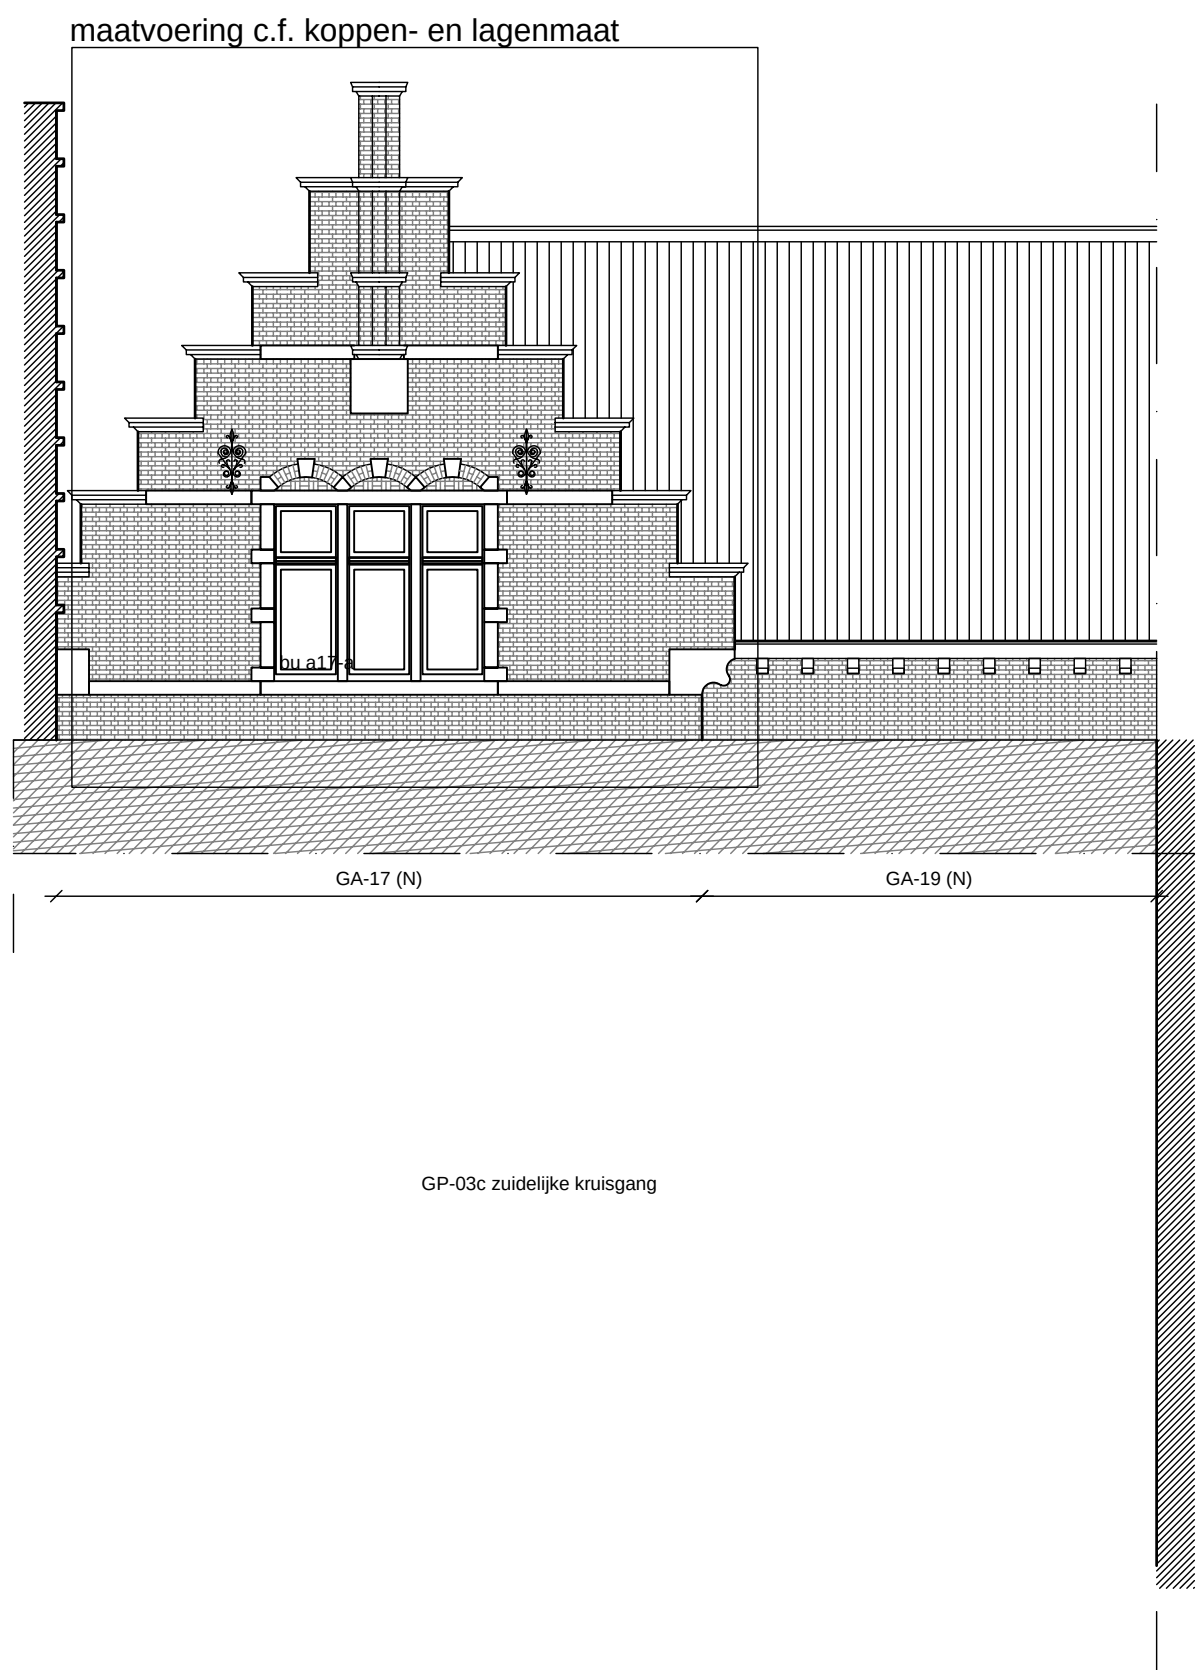



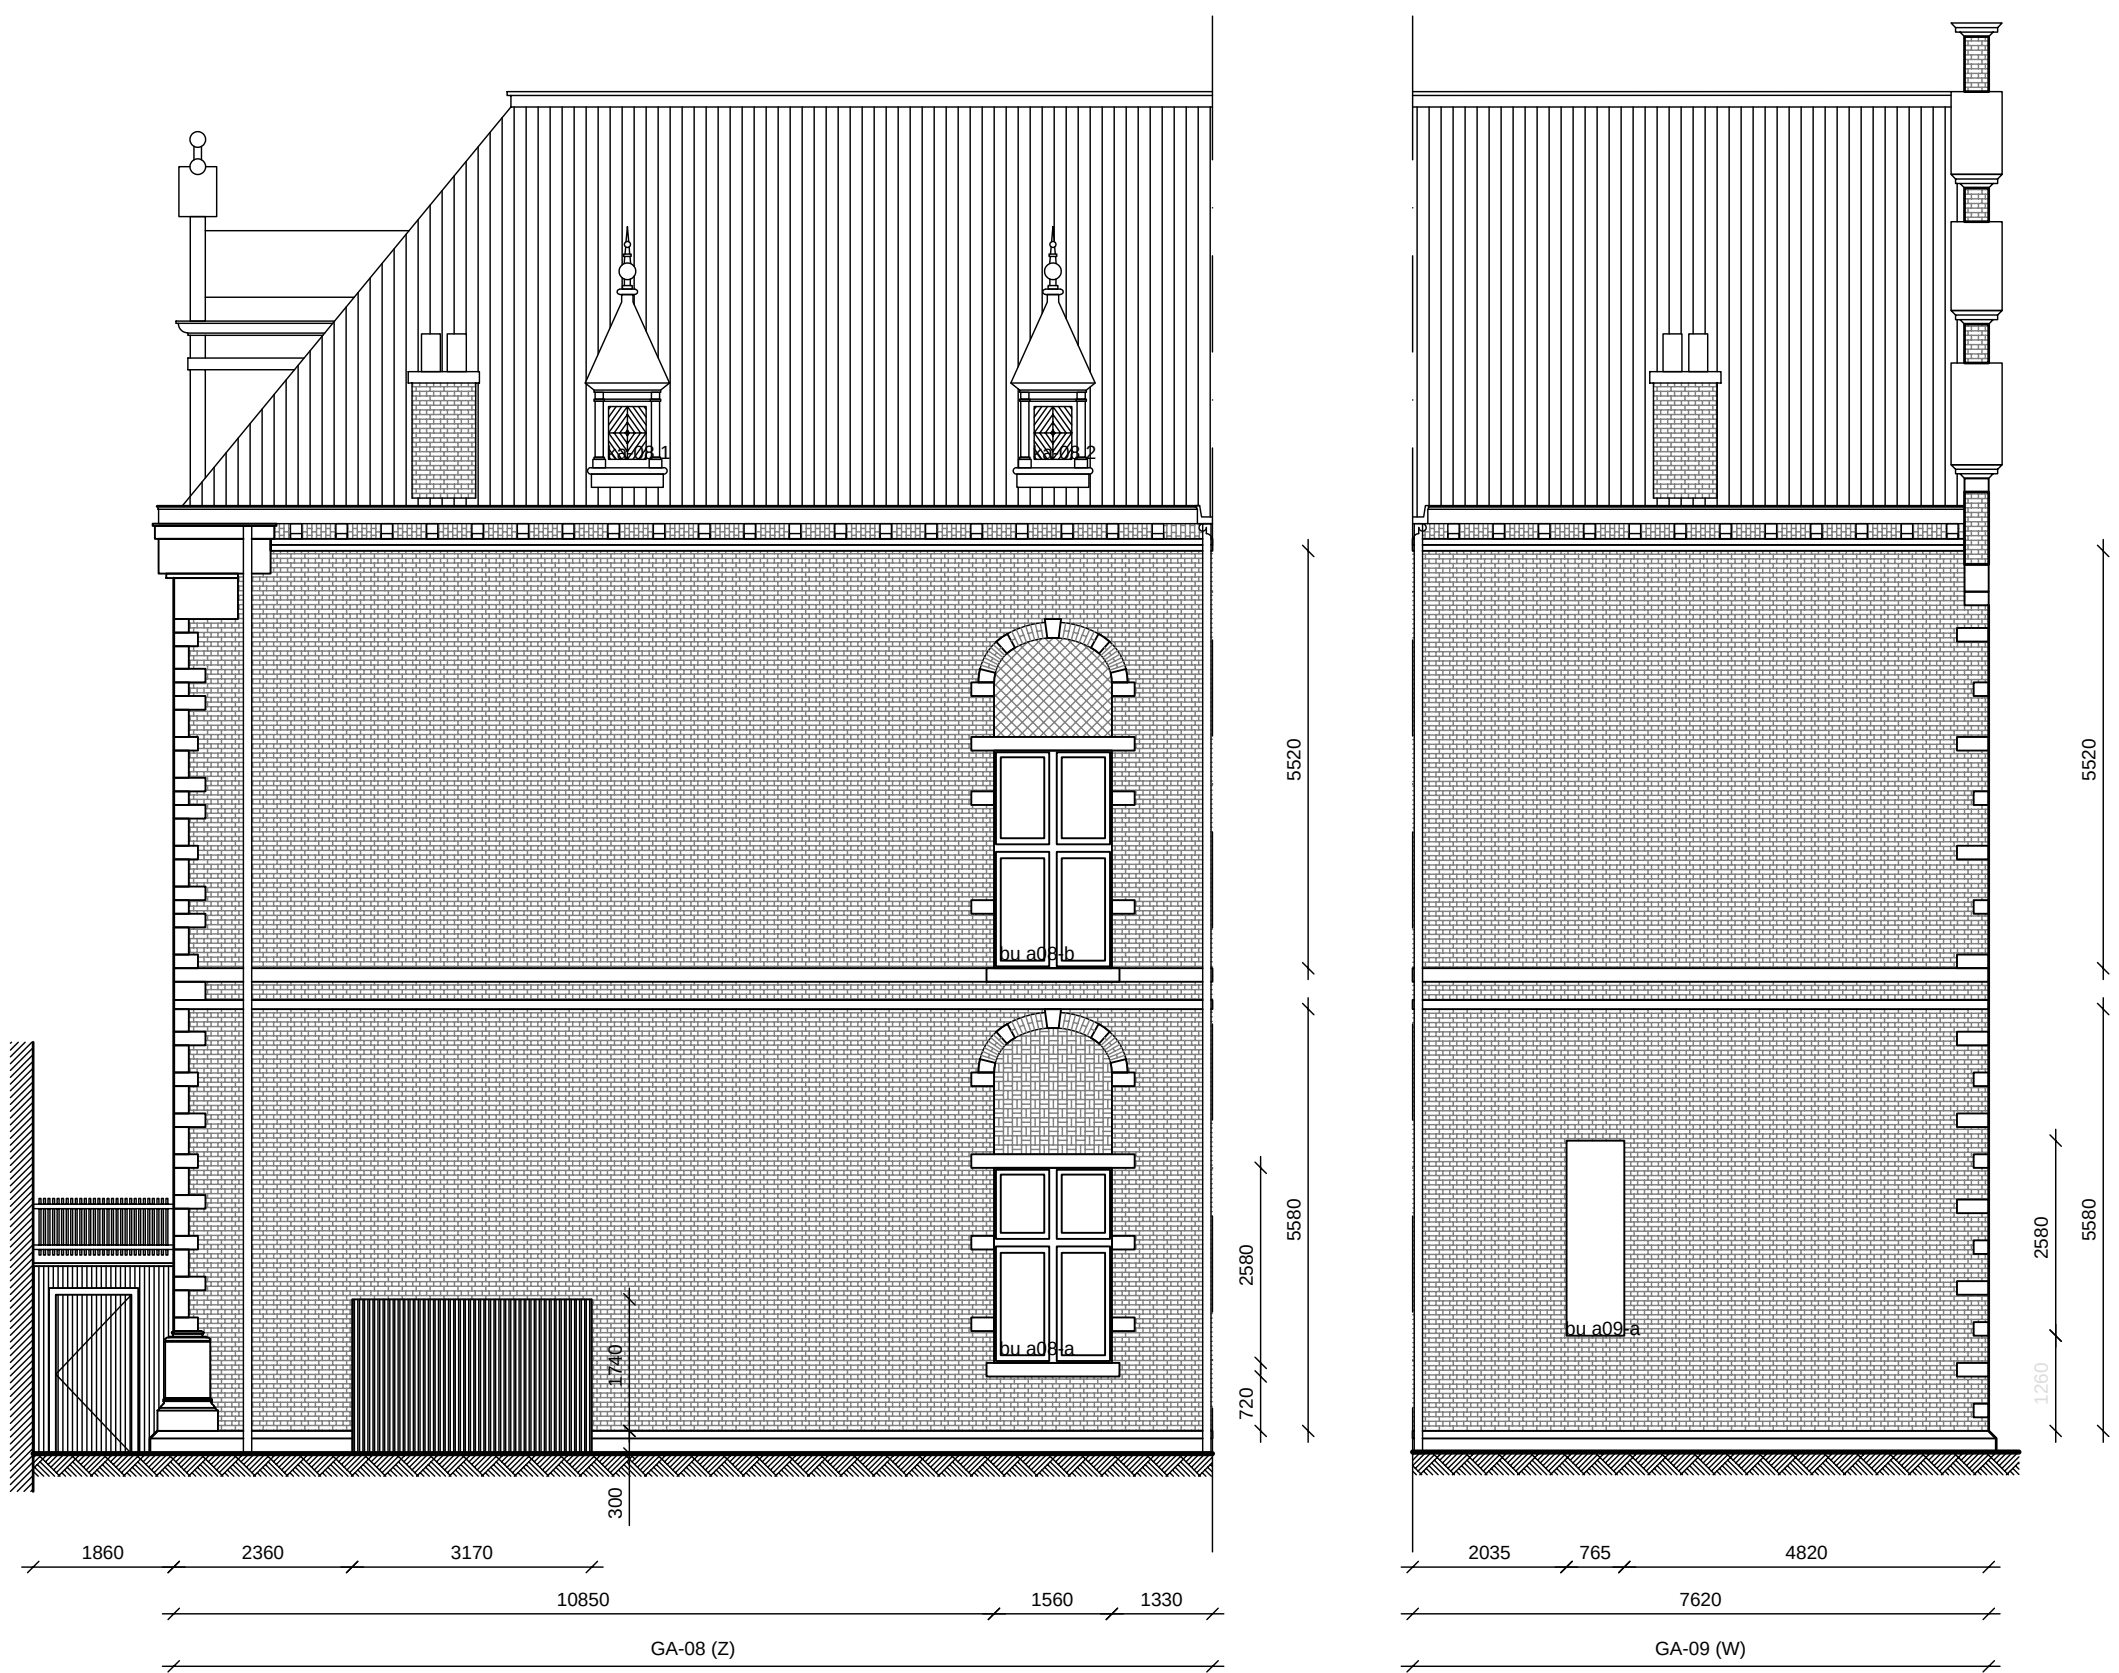


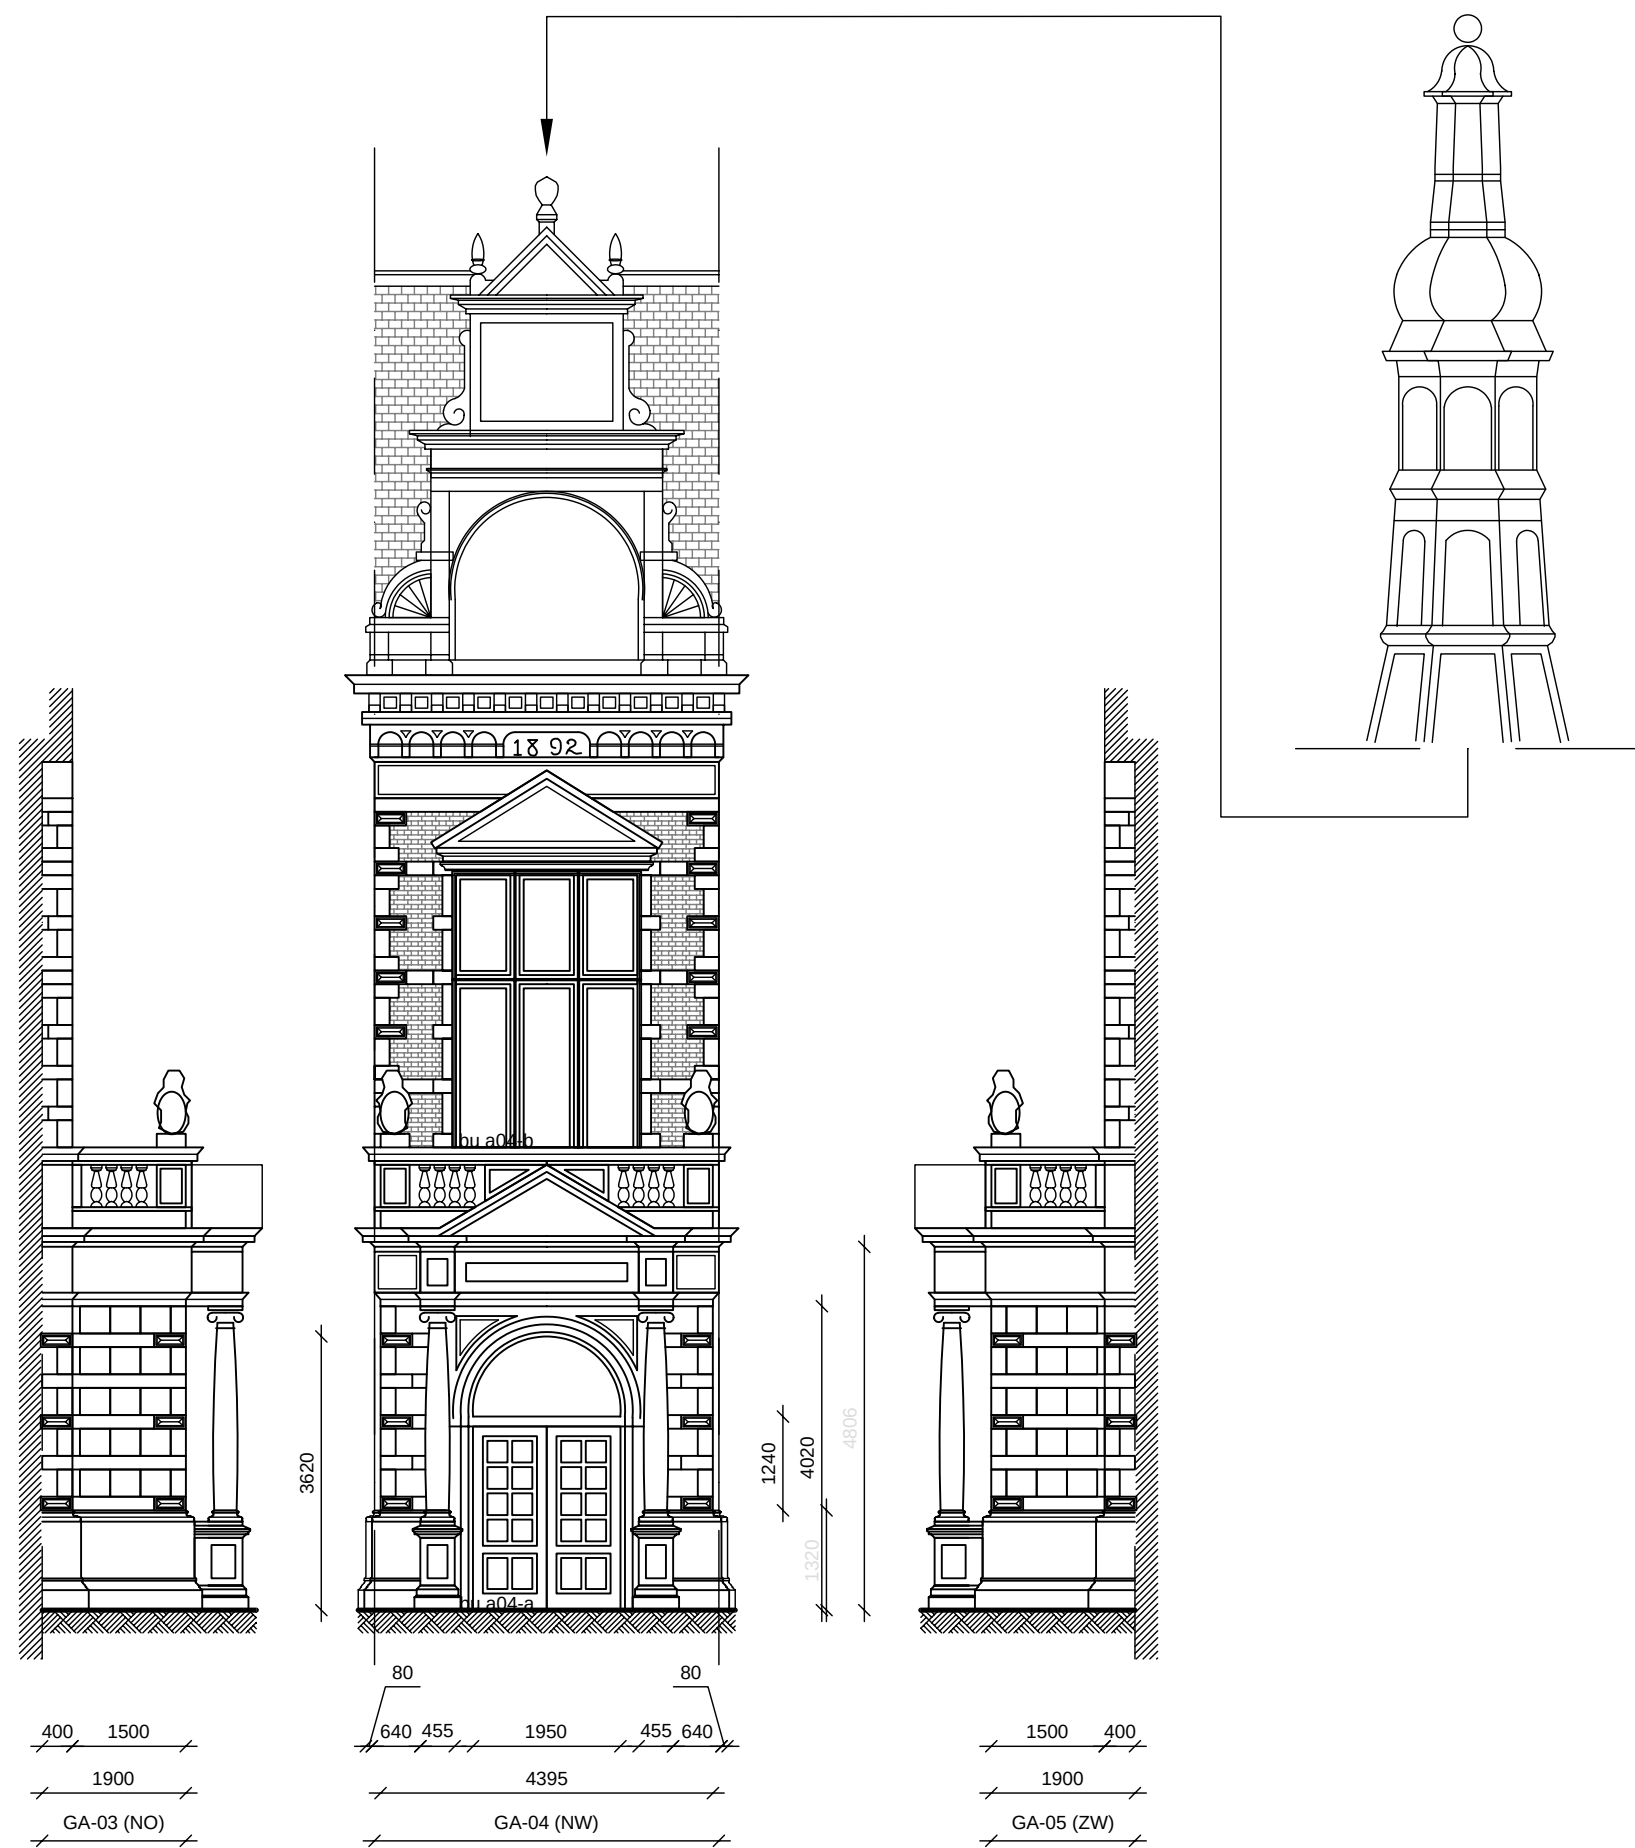


architectenbureau Fritz		Postbus 141 1400 AC Bussum	† 035-6920975	f 035-6921 629	e post@bureaufritz.nl	www.bureaufritz.nl
ACADEMIEGEBOUW DOMPLEIN UTRECHT						
in opdracht van: UNIVERSITEIT UTRECHT						
REVISIE						
OVERZICHT OPMETINGSTEKENINGEN GEVELS BOUWDEEL ACADEMIEGEBOUW						
		0905/B/UITV/RV				
		DATUM: 10.09.2012				
		WERKNUMMER: 0905				
		TEKENING: VERSIE: RV02-00A				
		SCHAAL: 1:200 A3				

maatvoering in het werk controleren

in grijs getekende maatvoering niet c.f. opmetingsgegevens ($\Delta L < 3\%$)

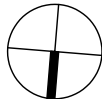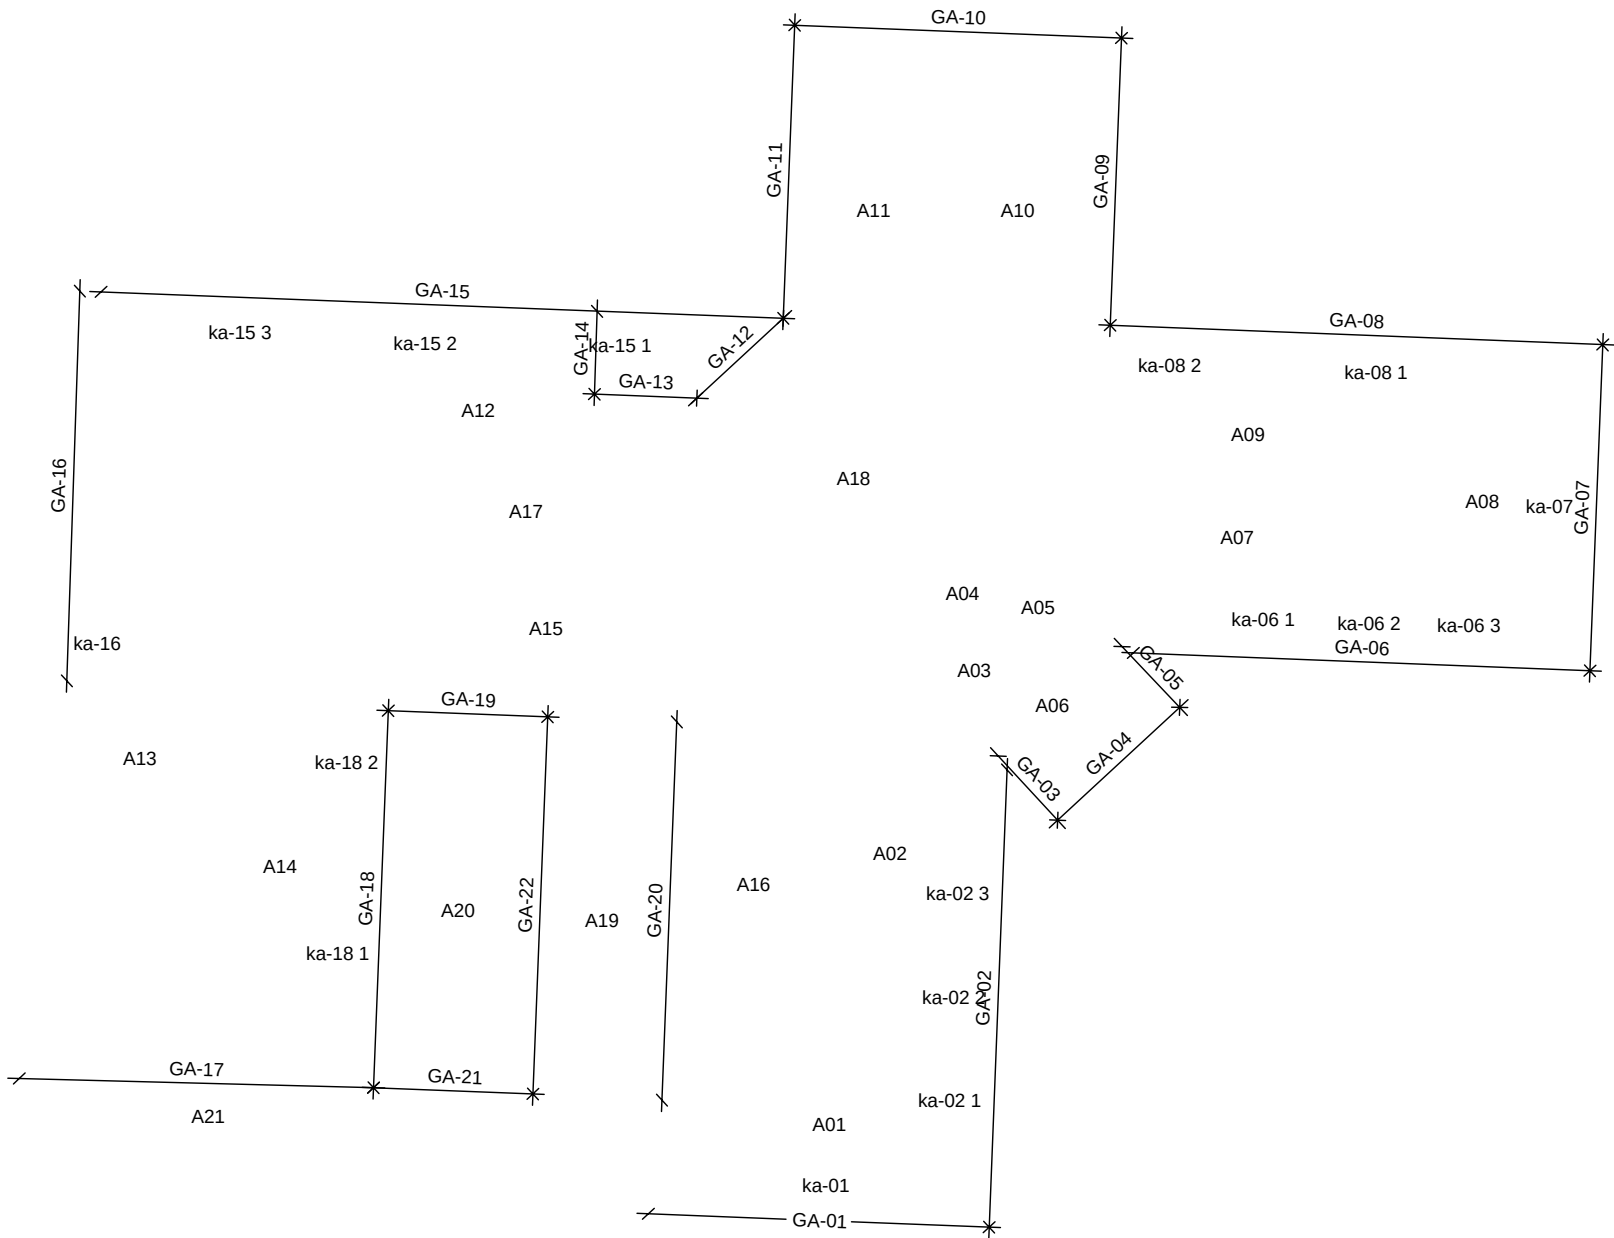


maatvoering in het werk controleren
in grijs getekende maatvoering niet c.f. opmetingsgegevens ($\Delta L < 3\%$)

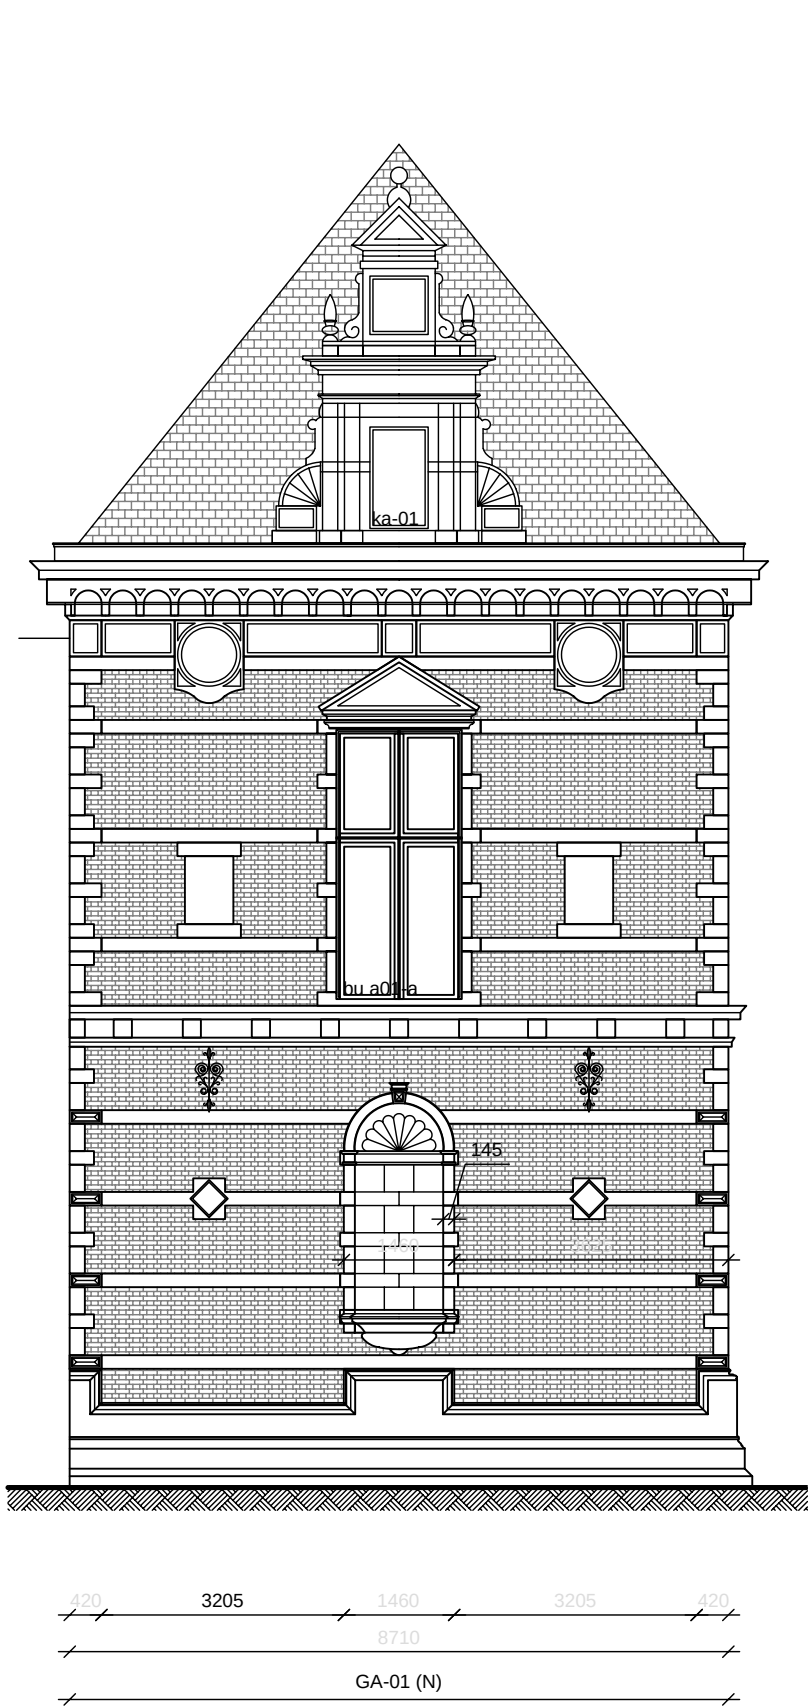


architectenbureau Fritz		Postbus 141 1400 AC Bussum	† 035-6920975	f 035-6921 629	e post@bureaufritz.nl	www.bureaufritz.nl
ACADEMIEGEBOUW DOMPLEIN UTRECHT		in opdracht van: UNIVERSITEIT UTRECHT				
REVISIE						
OPMETINGSTEKENING GEVELS GA-03, GA-04 & GA-05						
0905/B/UITV/RV		DATUM:		WERKNUMMER:		
		10.09.2012		0905		
		TEKENING: VERSIE:		RV02-02		
		SCHAAL:		1:100 A3		

maatvoering in het werk controleren
in grijs getekende maatvoering niet c.f. opmetingsgegevens ($\Delta L < 3\%$)


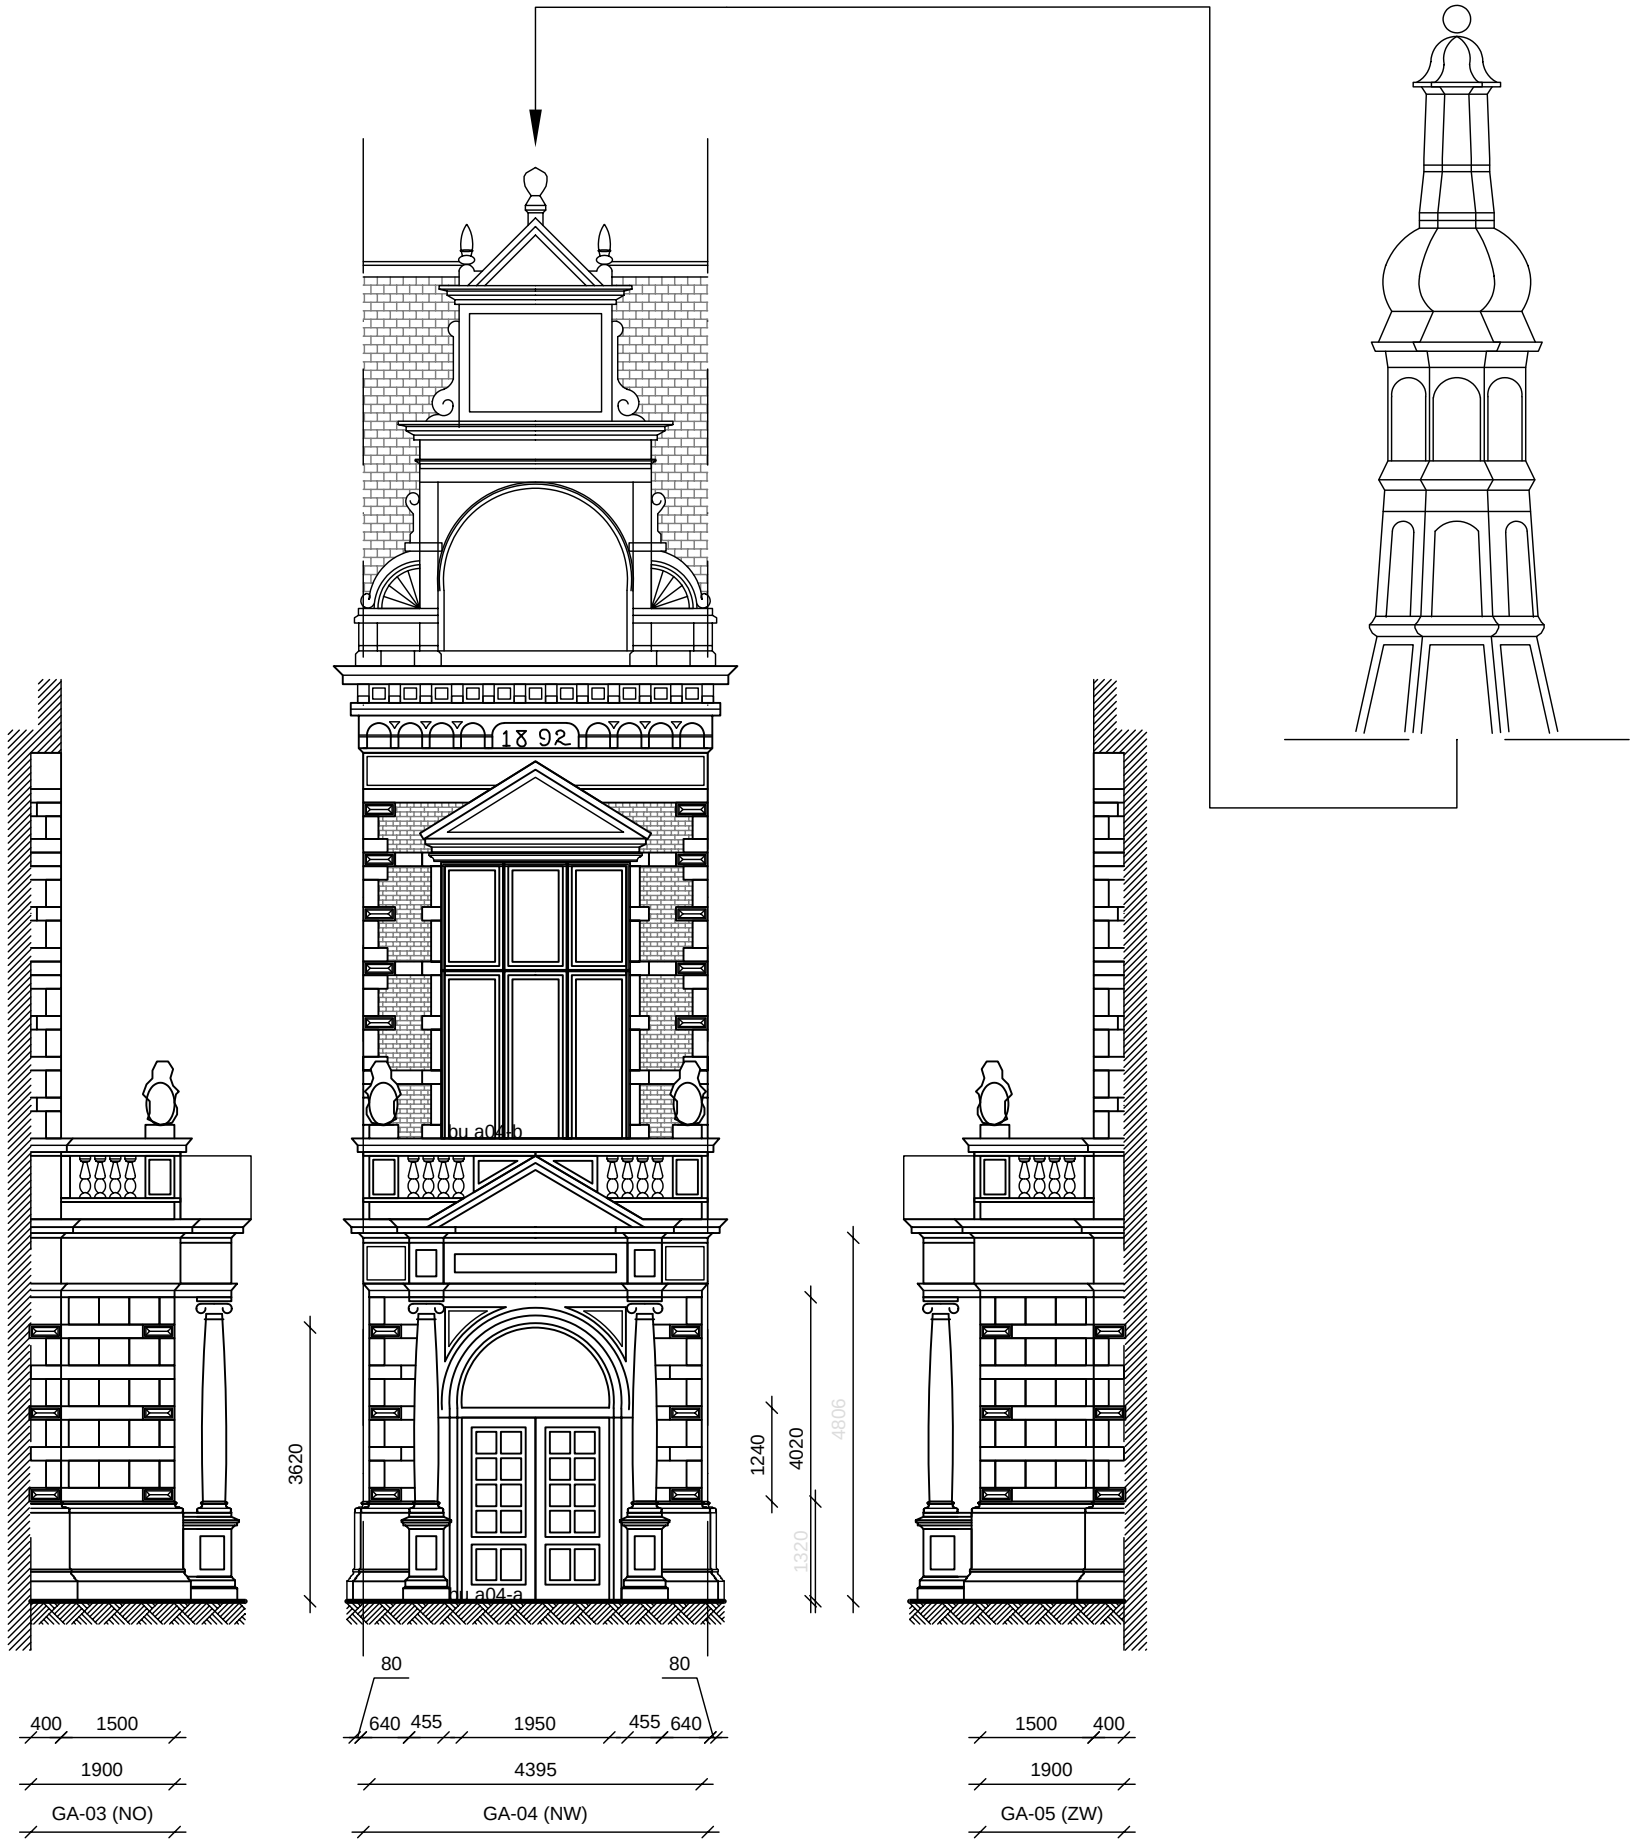


maatvoering in het werk controleren
in grijs getekende maatvoering niet c.f. opmetingsgegevens ($\Delta L < 3\%$)


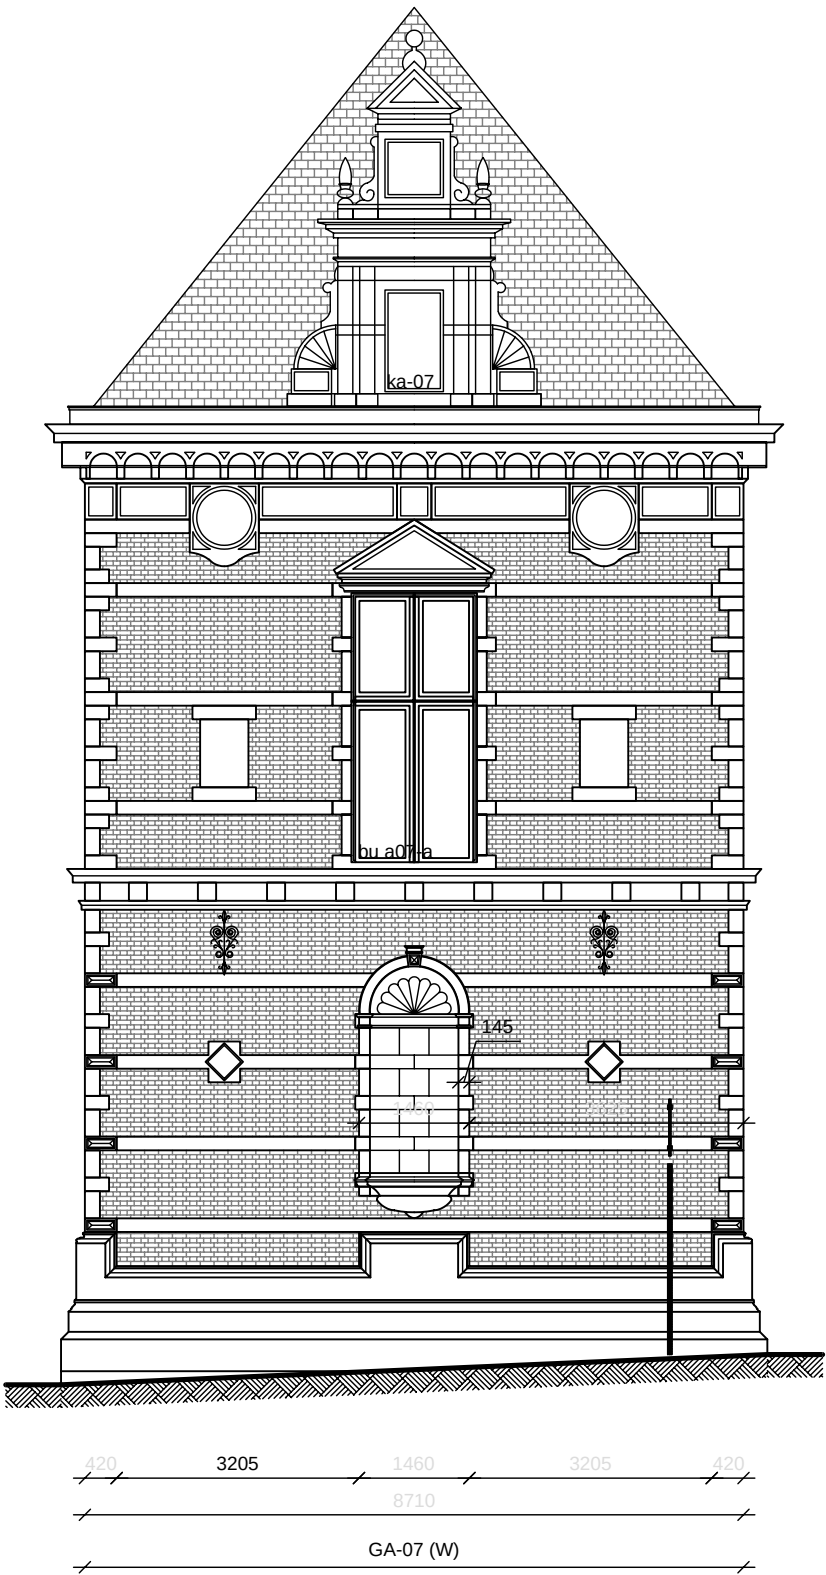


OPMETINGSTEKENING GEVELS GA-08 & GA-09

maatvoering in het werk controleren
in grijs getekende maatvoering niet c.f. opmetingsgegevens ($\Delta L < 3\%$)

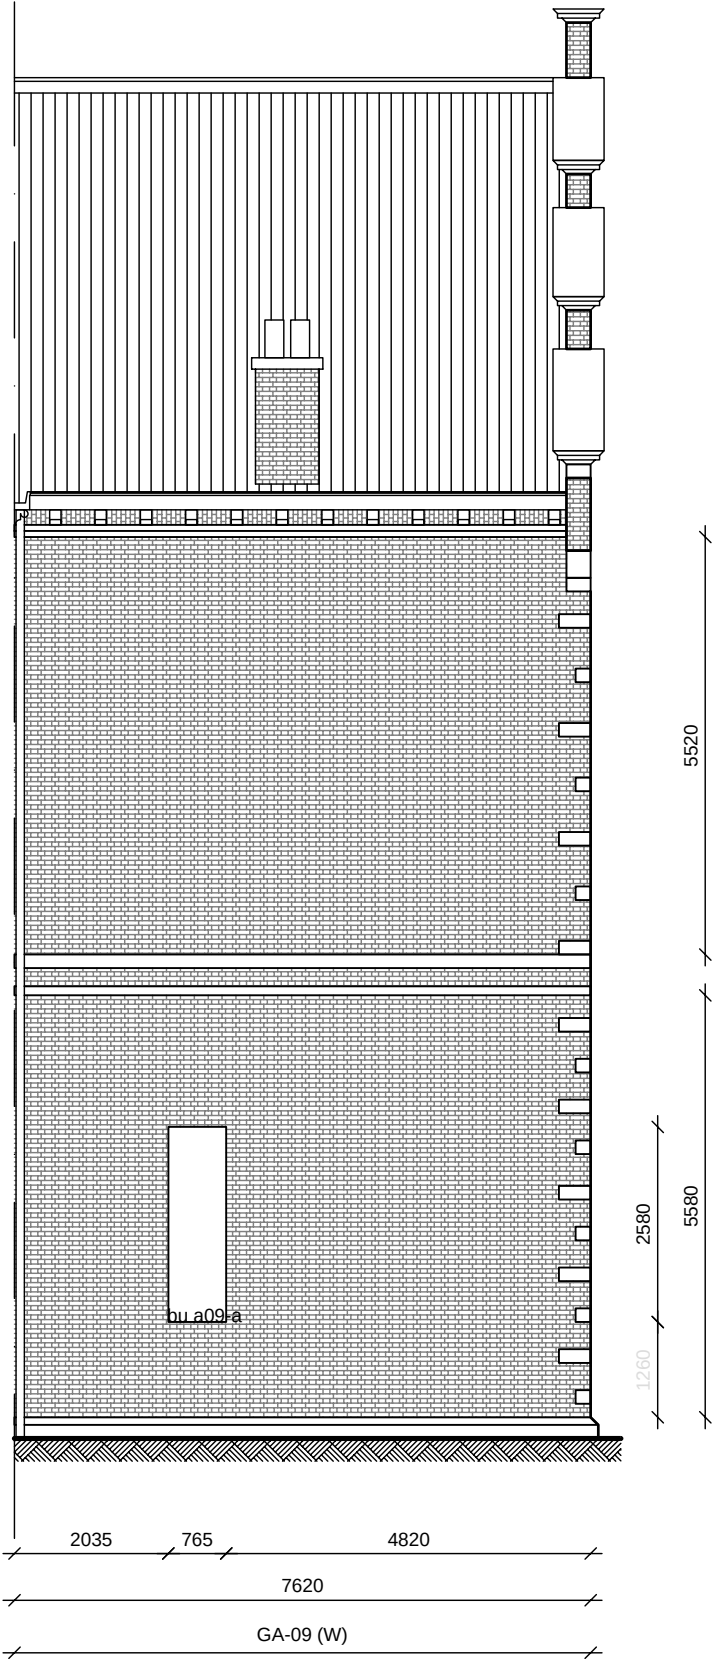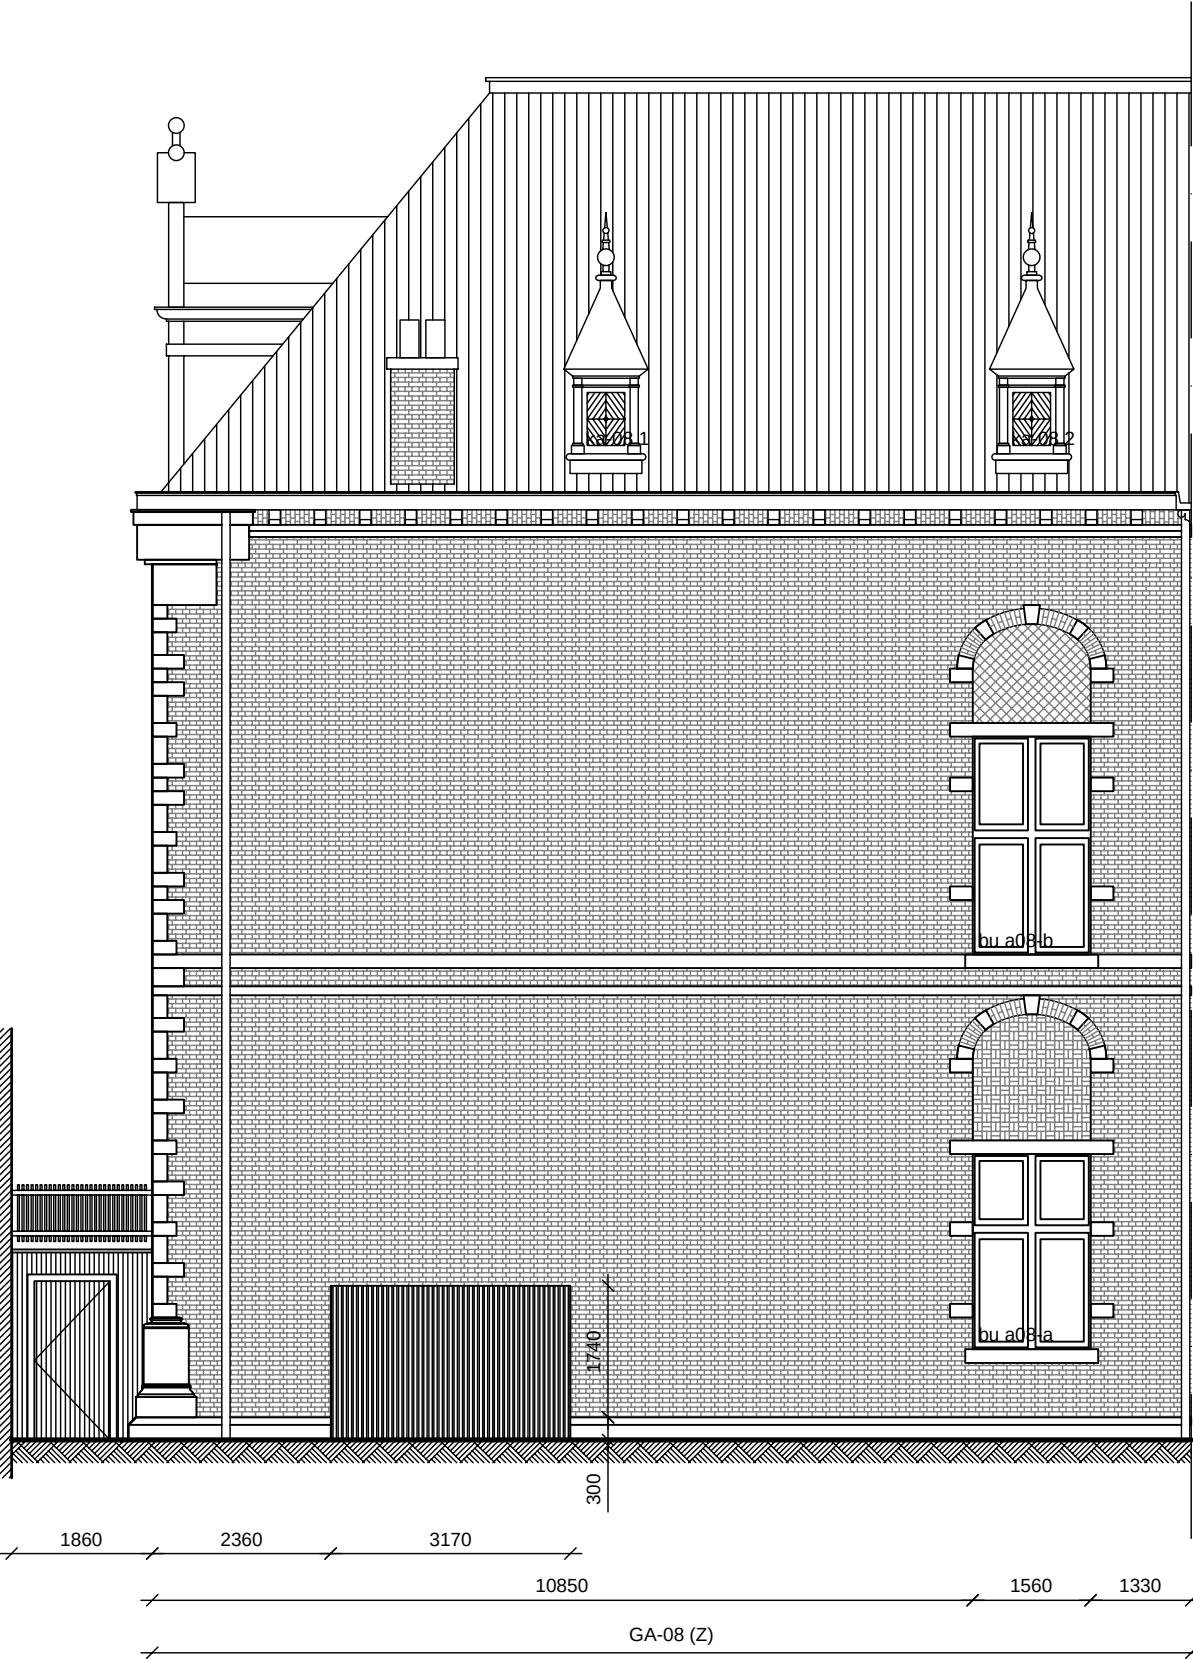

maatvoering in het werk controleren
in grijs getekende maatvoering niet c.f. opmetingsgegevens ($\Delta L < 3\%$)

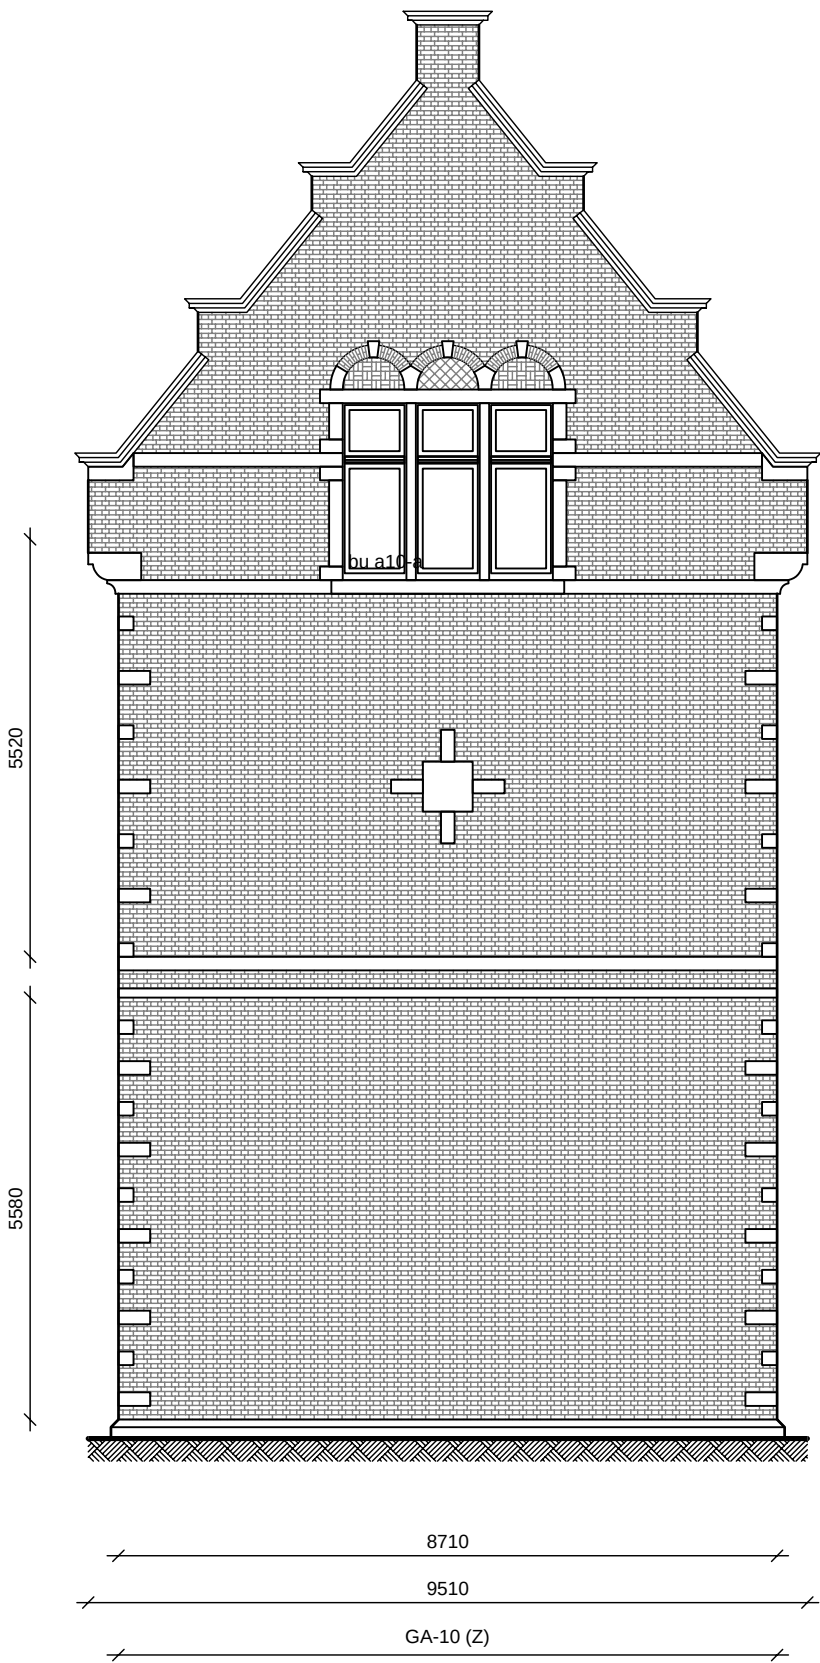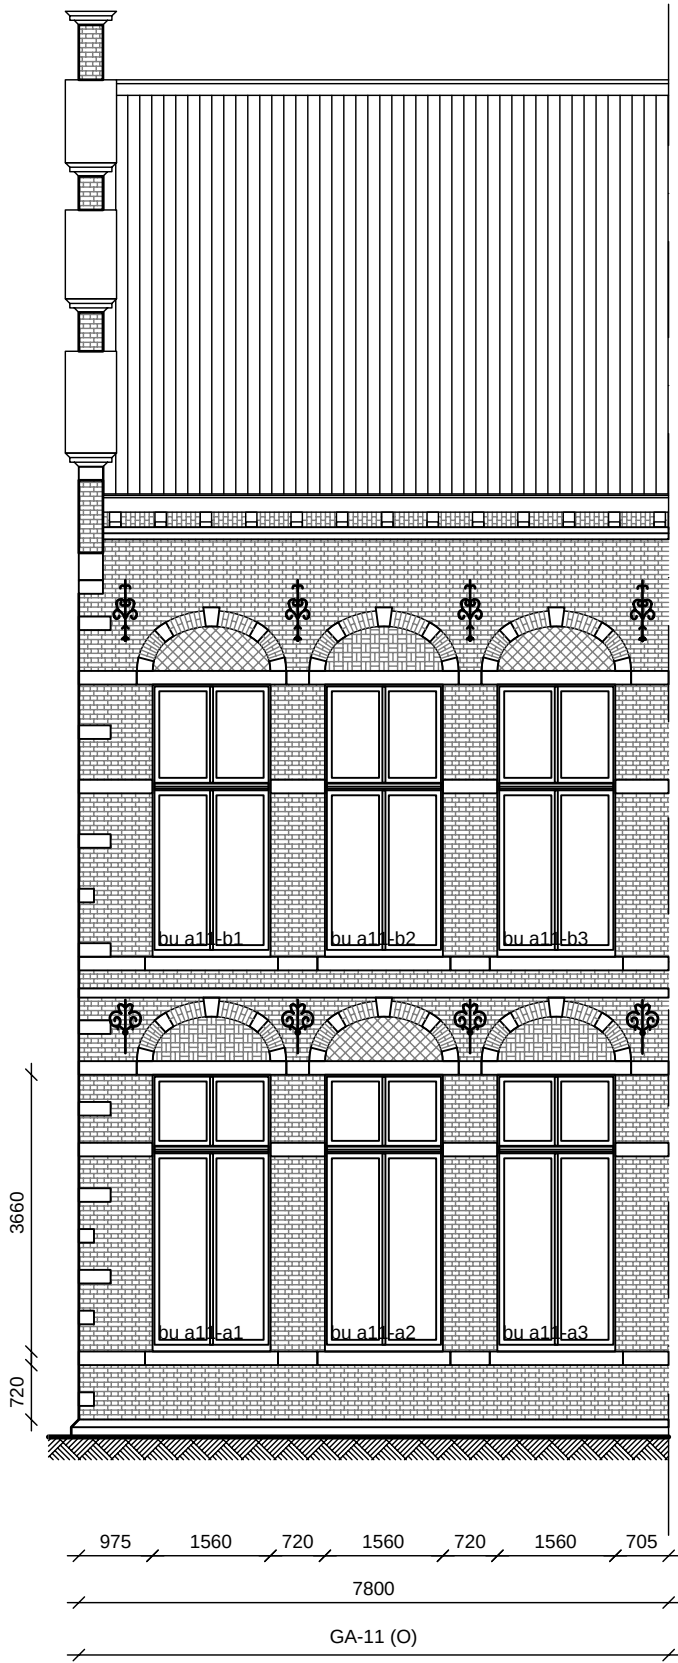


maatvoering in het werk controleren
in grijs getekende maatvoering niet c.f. opmetingsgegevens ($\Delta L < 3\%$)



architectenbureau Fritz		Postbus 141 1400 AC Bussum	† 035-6920975	f 035-6921629	e post@bureaufritz.nl	www.bureaufritz.nl
ACADEMIEGEBOUW DOMPLEIN UTRECHT						
in opdracht van: UNIVERSITEIT UTRECHT						
REVISIE						
OPMETINGSTEKENING GEVELS GA-17						
		0905/B/UITV/RV				
		DATUM: 10.09.2012				
		WERKNUMMER: 0905				
		TEKENING: VERSIE: RV02-07				
		SCHAAL: 1:100 A3				


maatvoering in het werk controleren

in grijs getekende maatvoering niet c.f. opmetingsgegevens ($\Delta L < 3\%$)

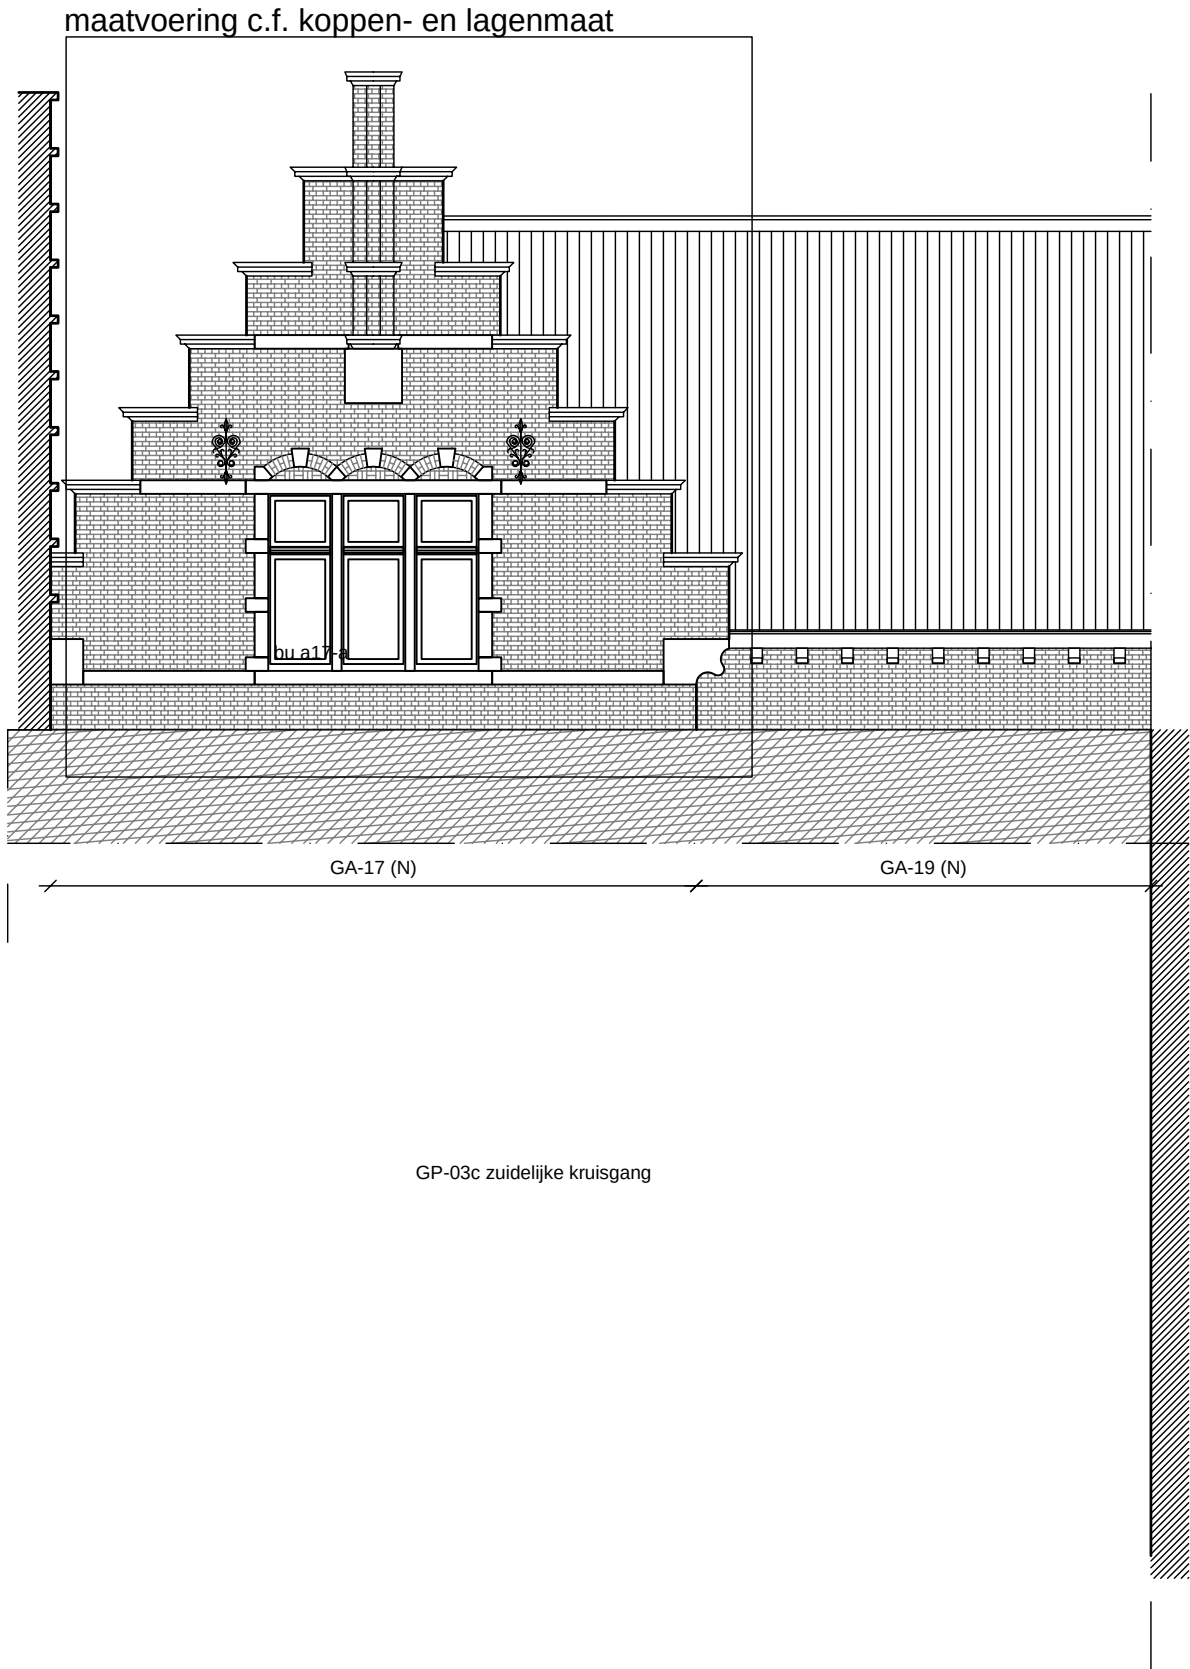

maatvoering in het werk controleren

in grijs getekende maatvoering niet c.f. opmetingsgegevens ($\Delta L < 3\%$)

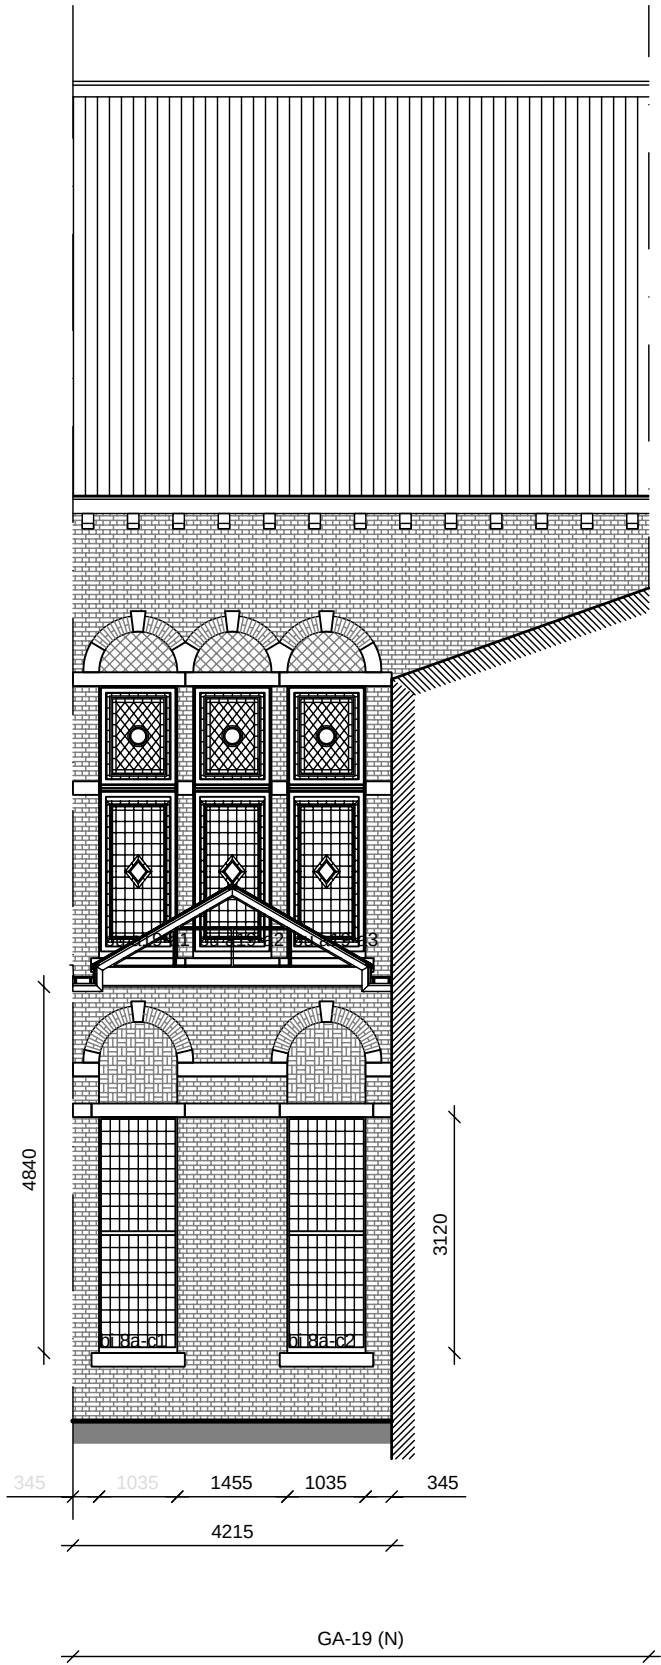


GA-19 (N)








GA-18 (W)

architectenbureau Fritz Postbus 141 1400 AC Bussum t 035-6920975 f 035-6921629 e post@bureaufritz.nl www.bureaufritz.nl	
ACADEMIEGEBOUW DOMPLEIN UTRECHT	
in opdracht van: UNIVERSITEIT UTRECHT	
REVISIE	
OPMETINGSTEKENING GEVELS GA-20, GA-21 & GA-22	
0905/B/UITV/RV	
DATUM: 10.09.2012	
WERKNUMMER: 0905	
TEKENING: VERSIE: RV02-09	
SCHAAL: 1:100 A3	

maatvoering in het werk controleren
in grijs getekende maatvoering niet c.f. opmetingsgegevens ($\Delta L < 3\%$)

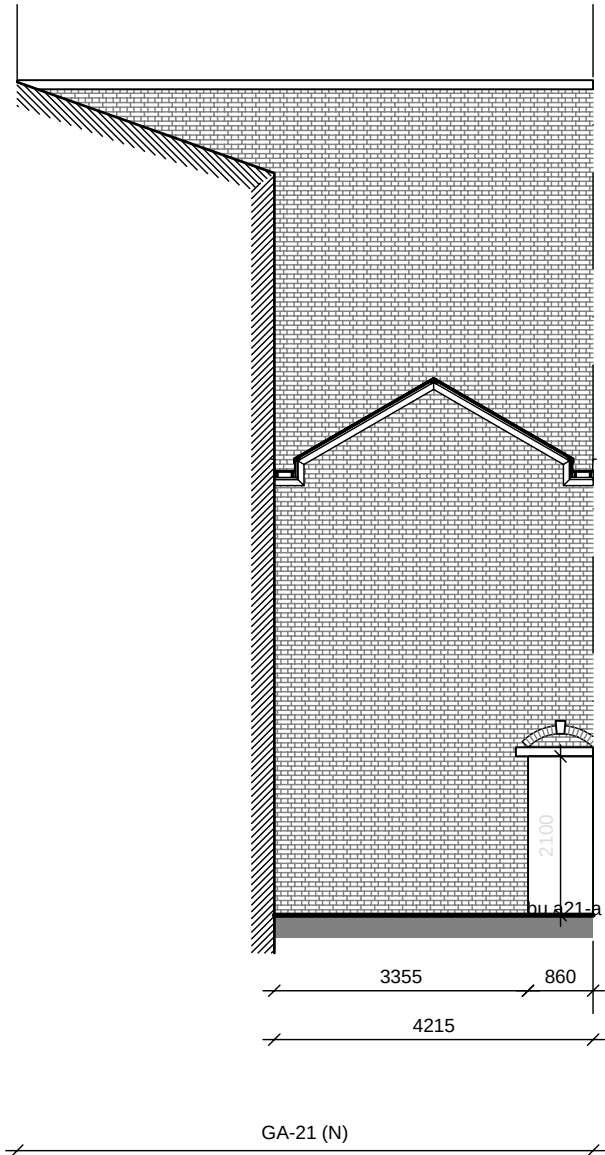


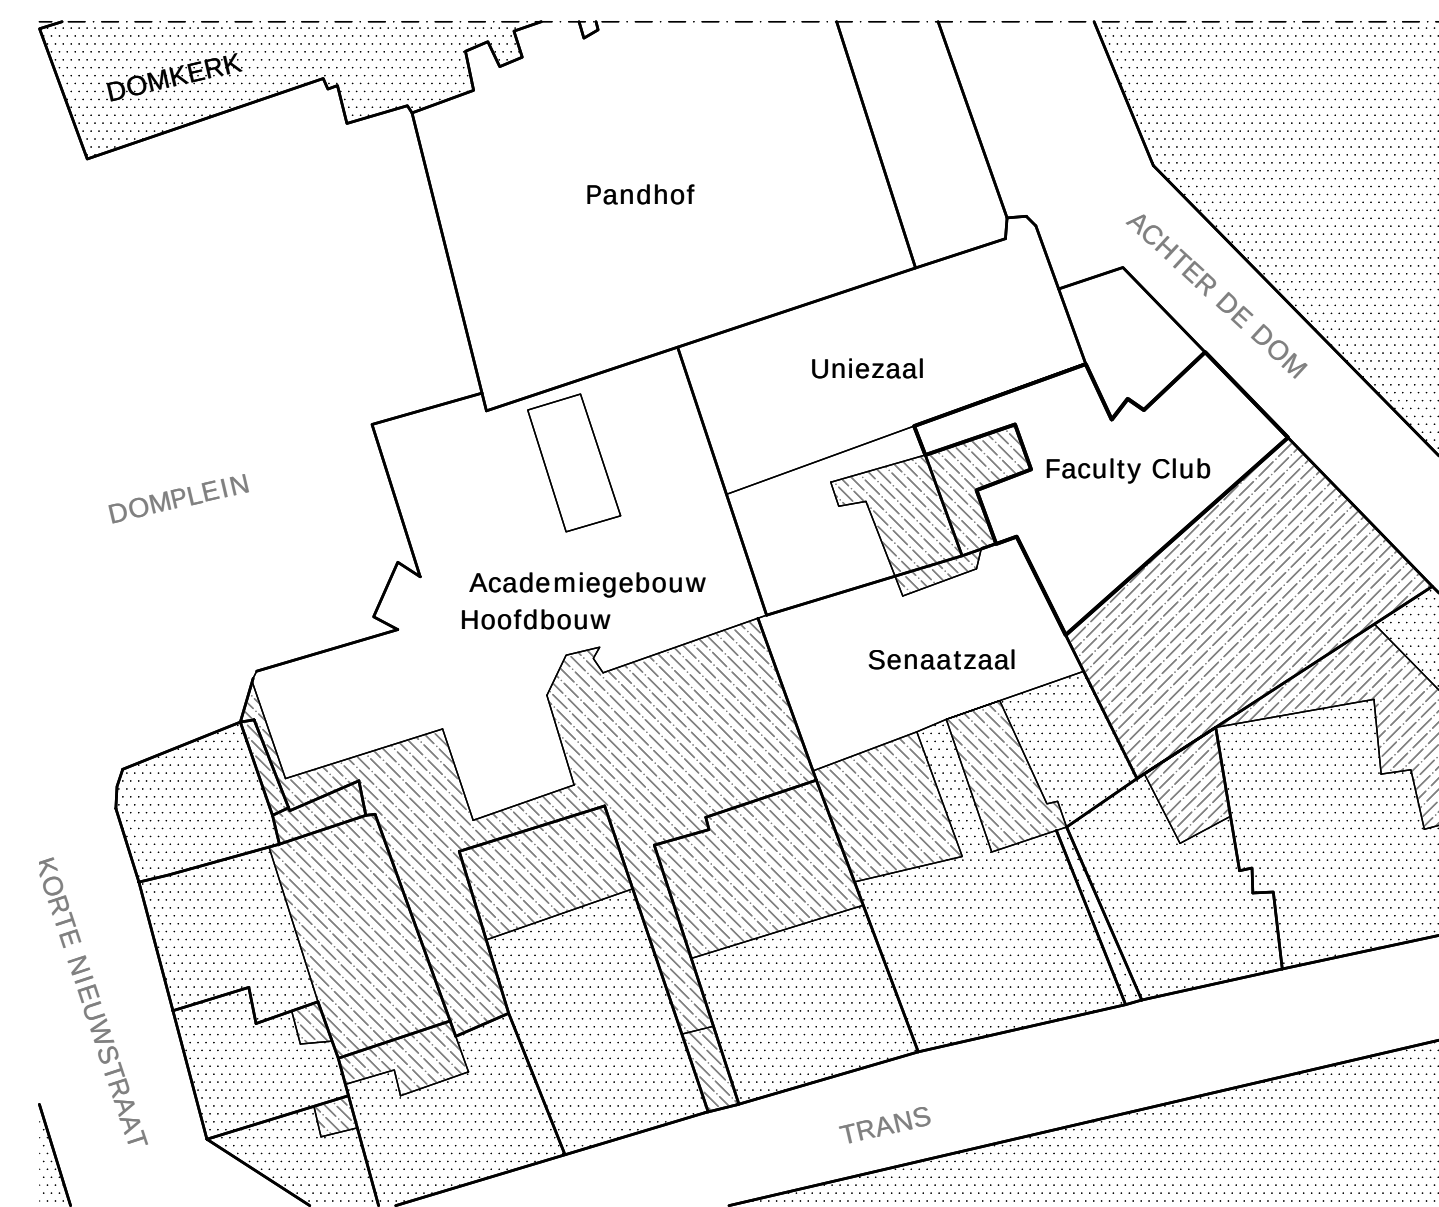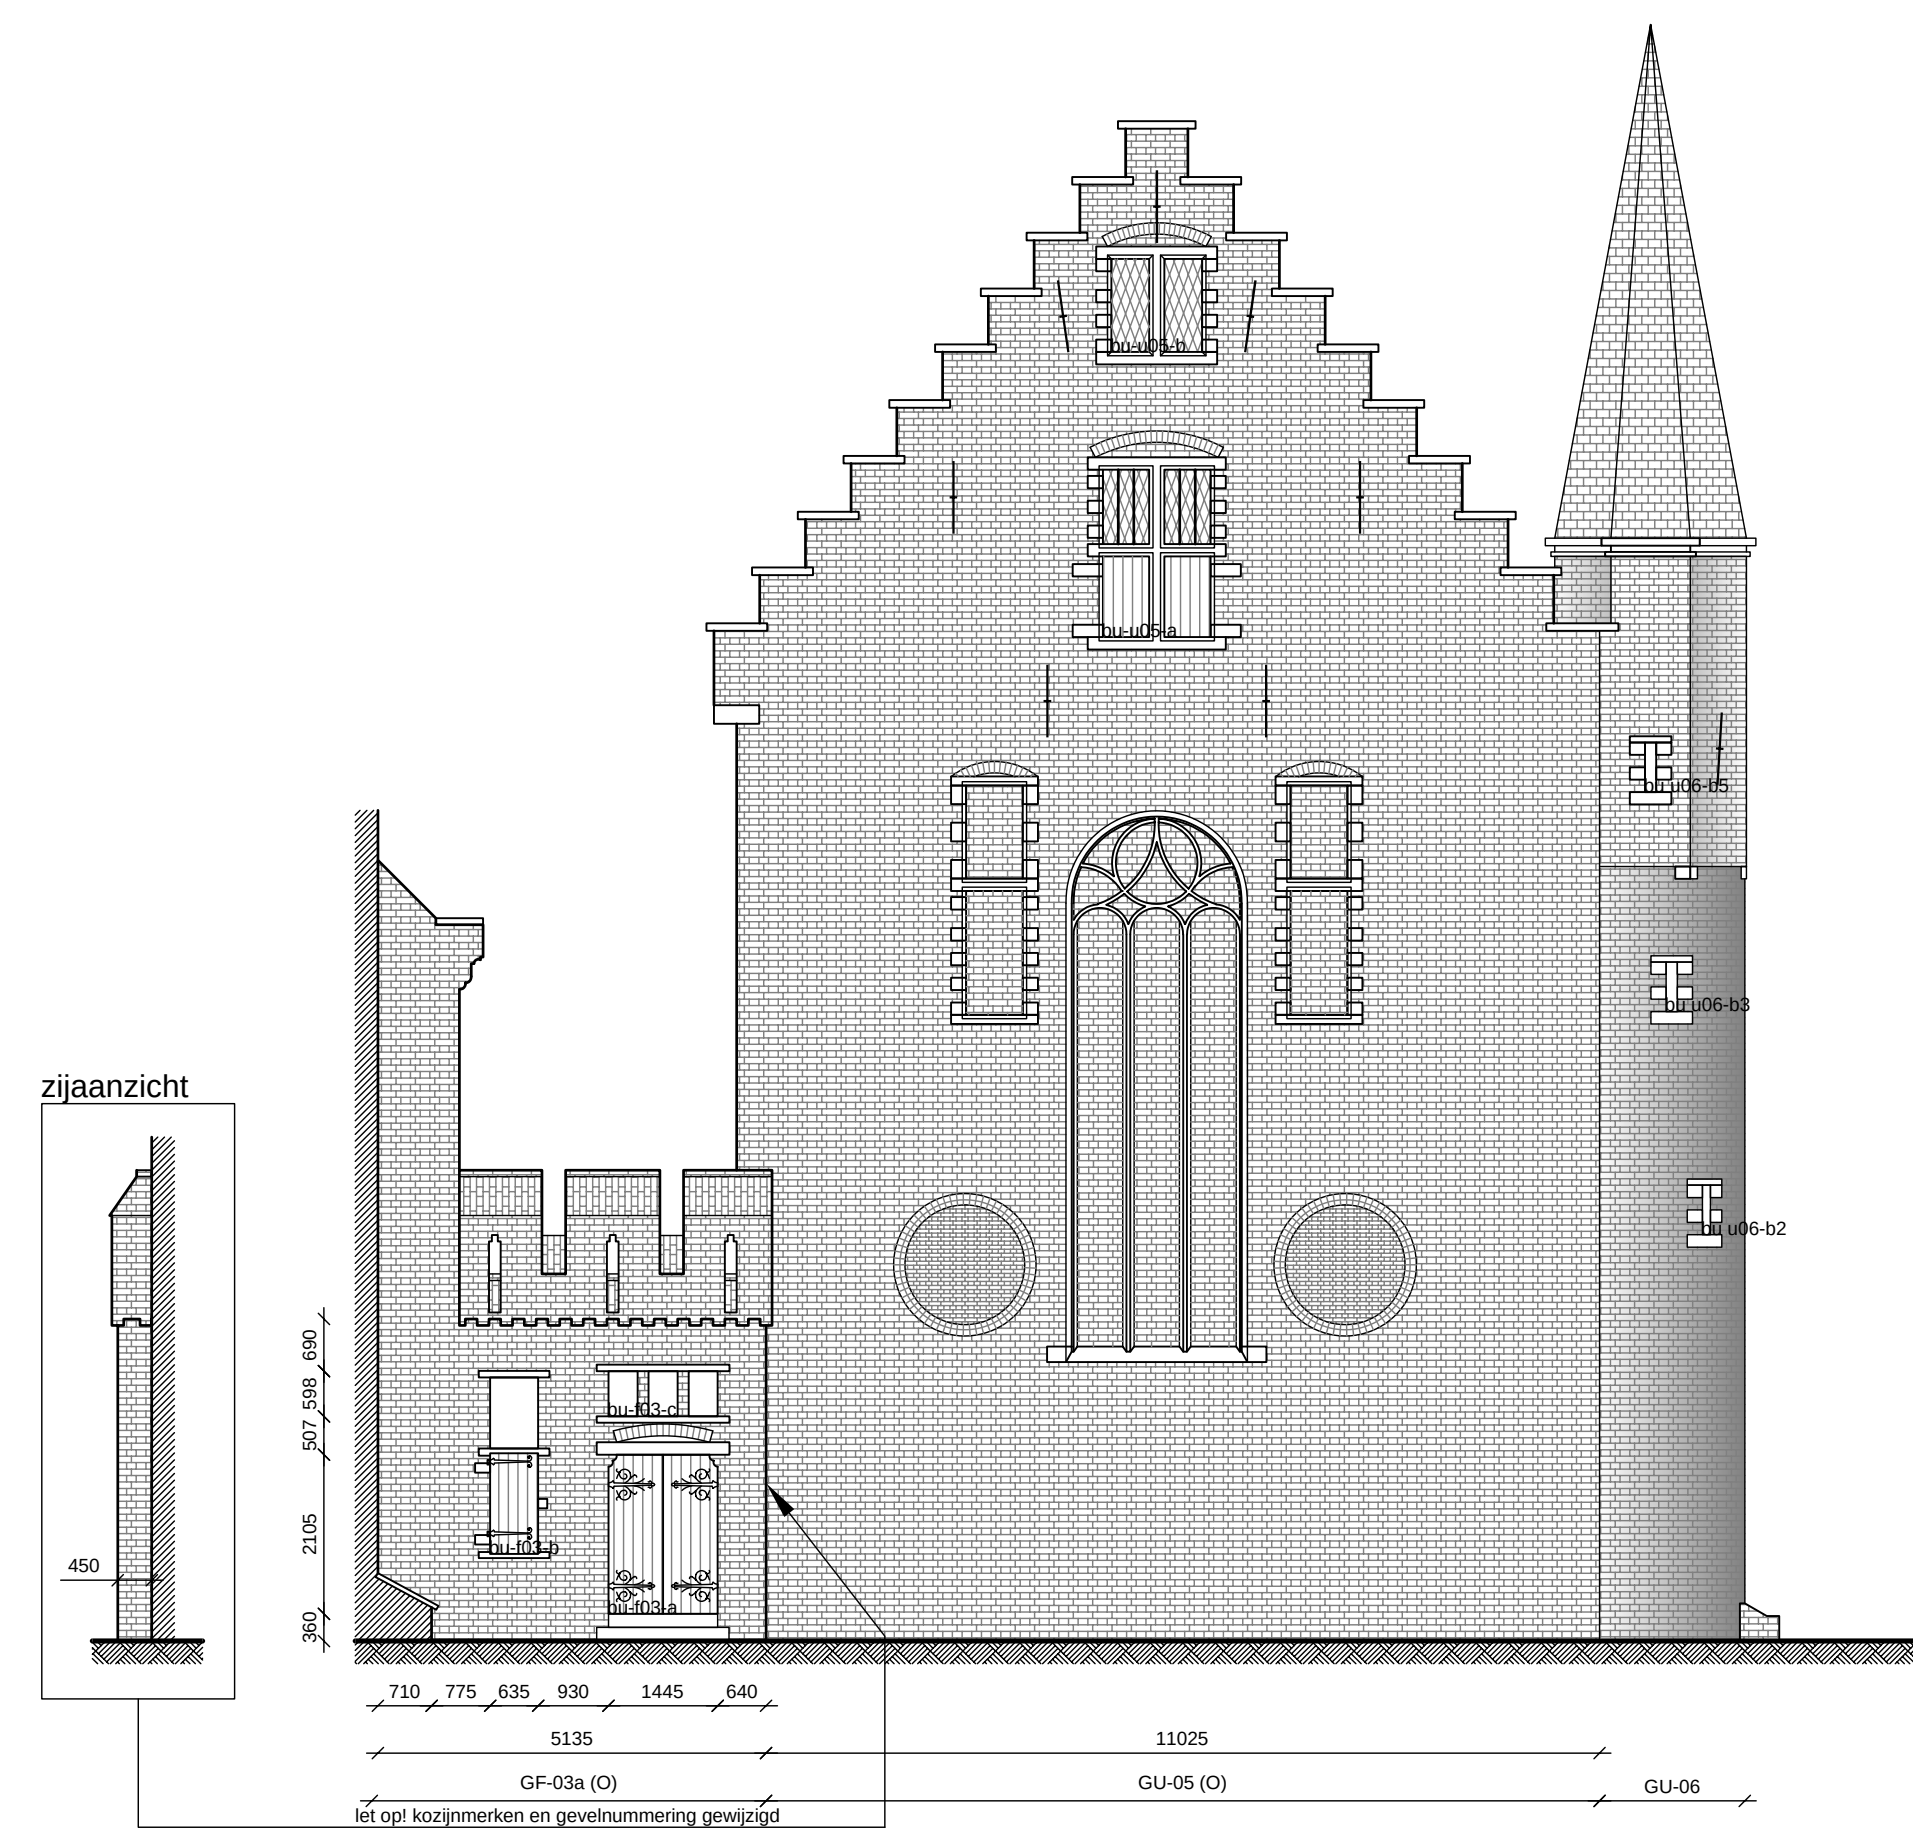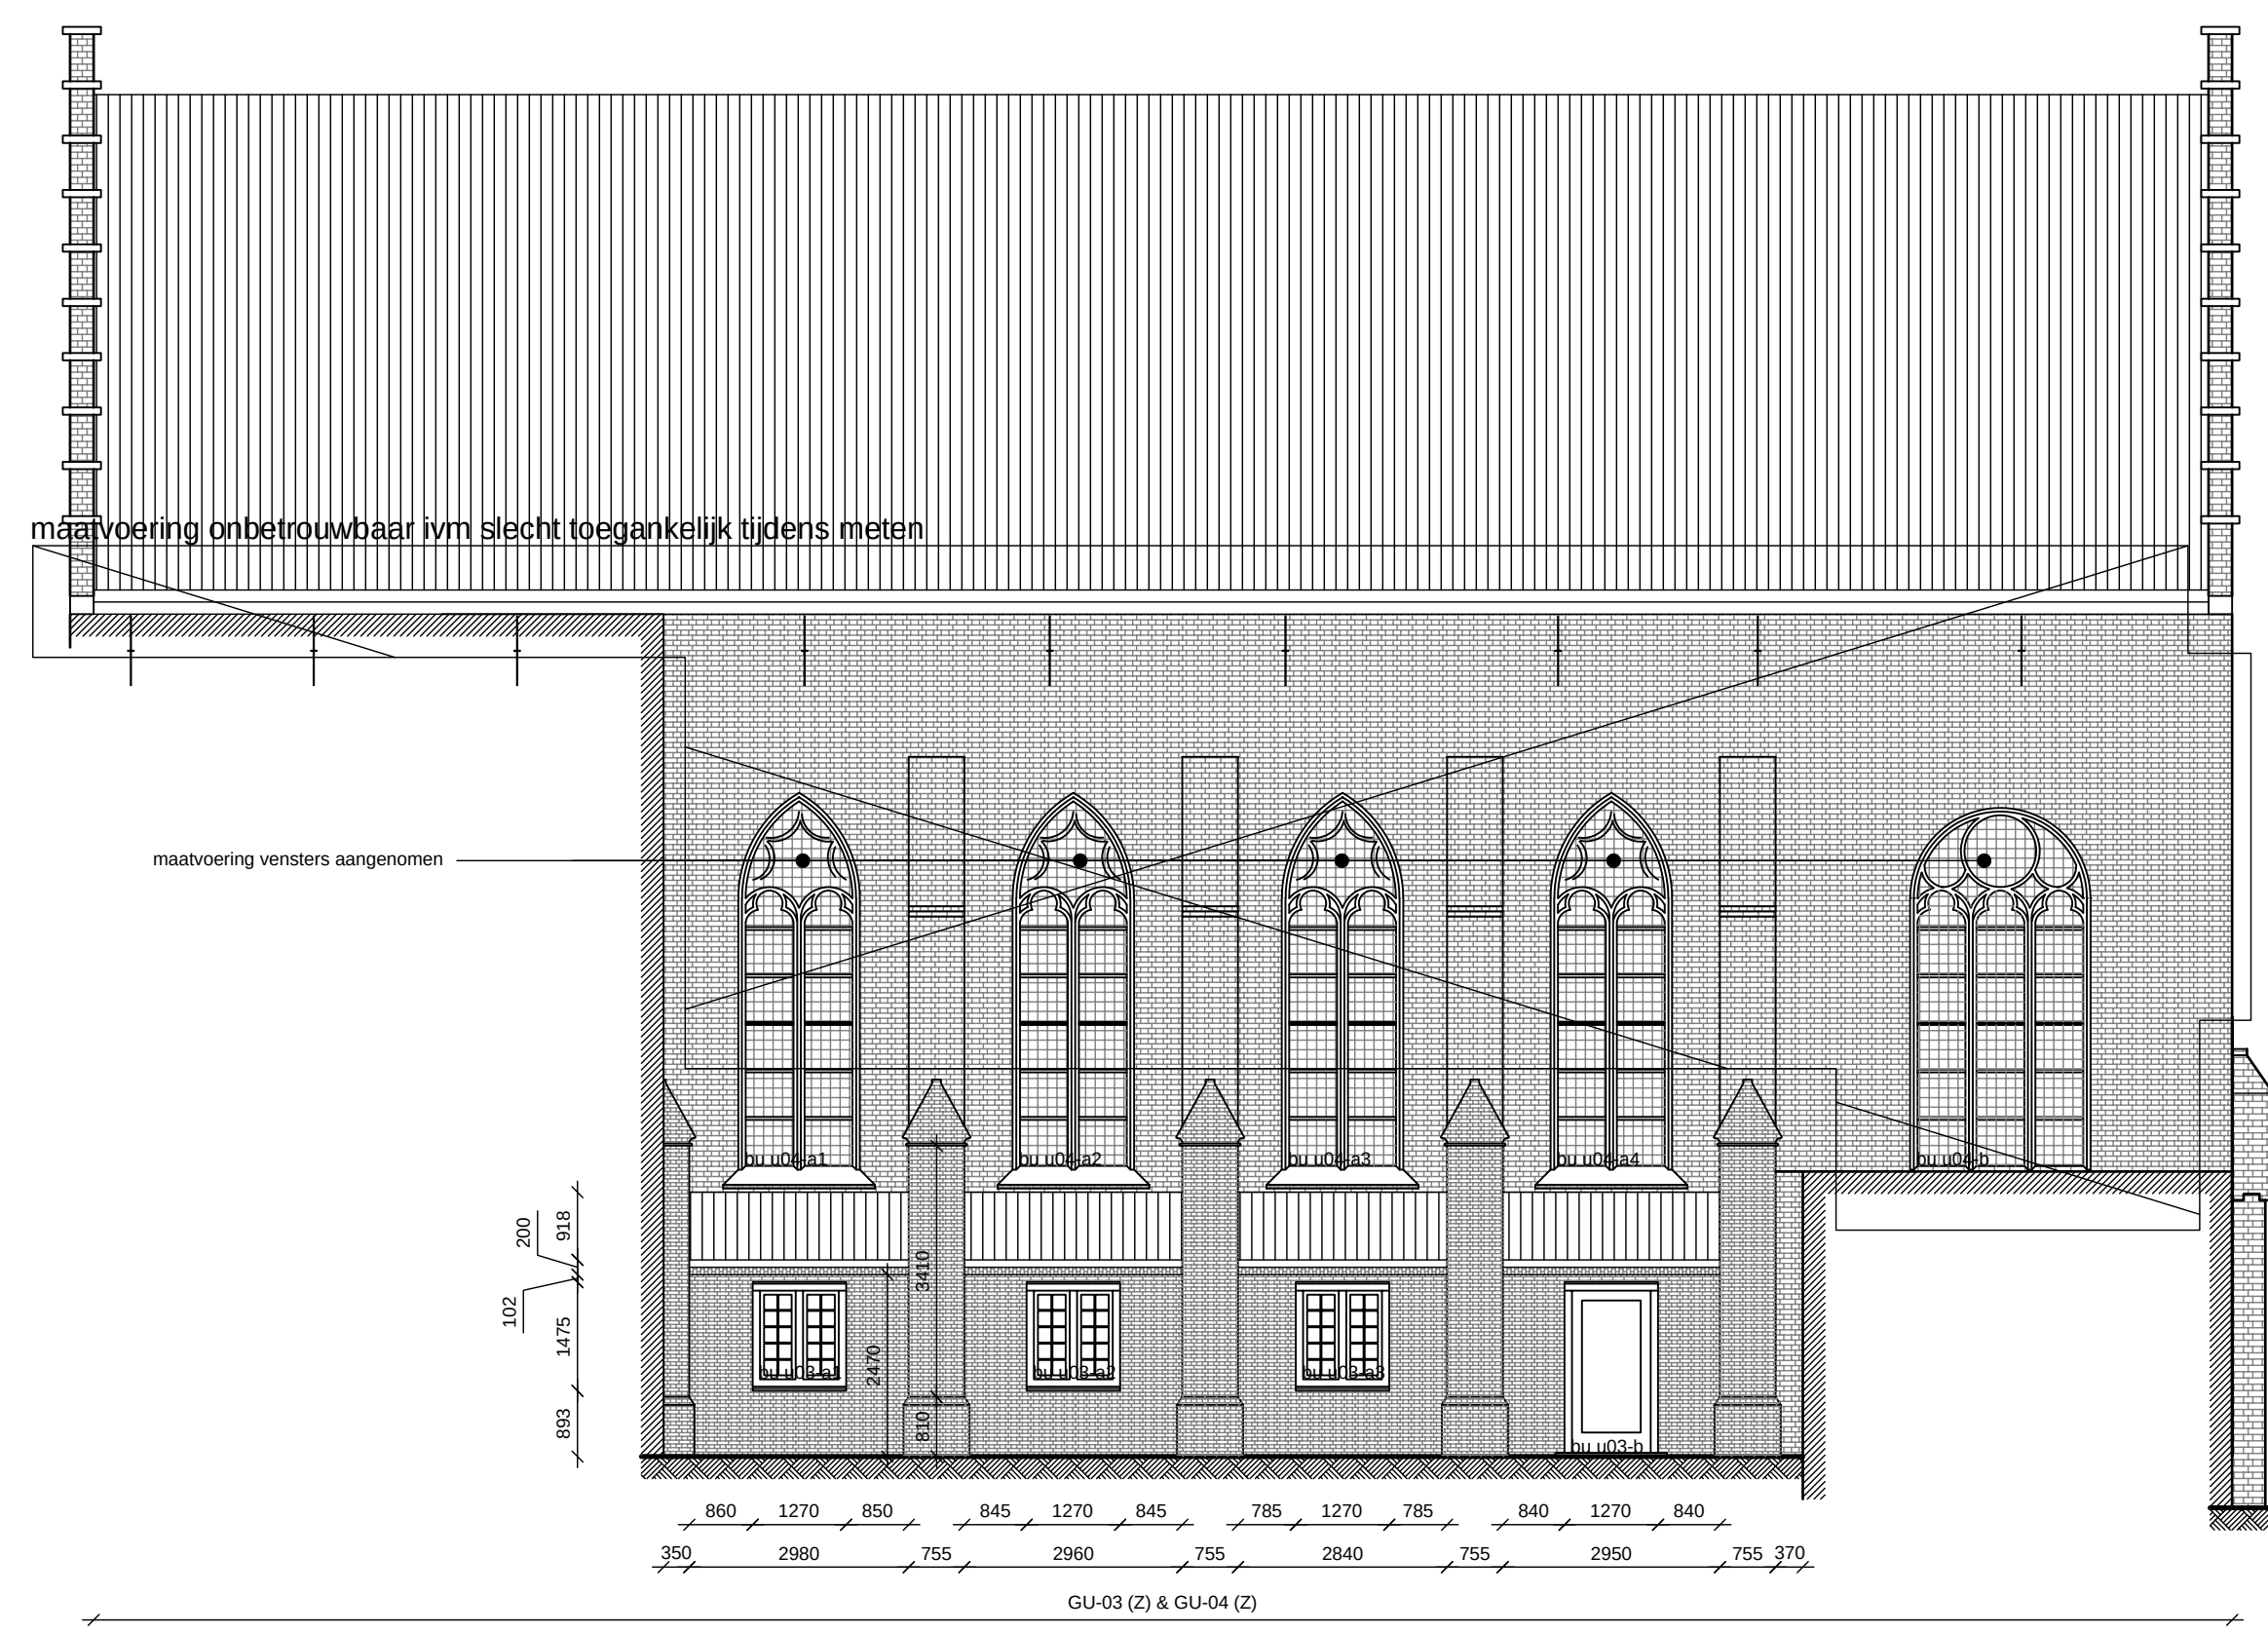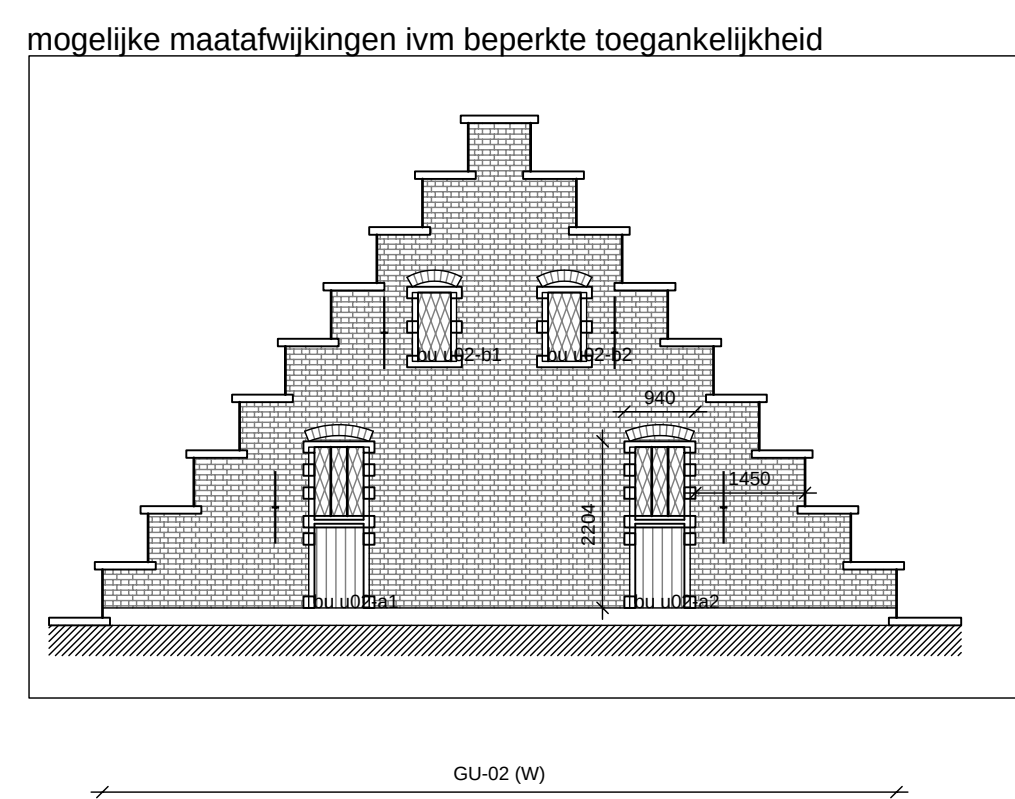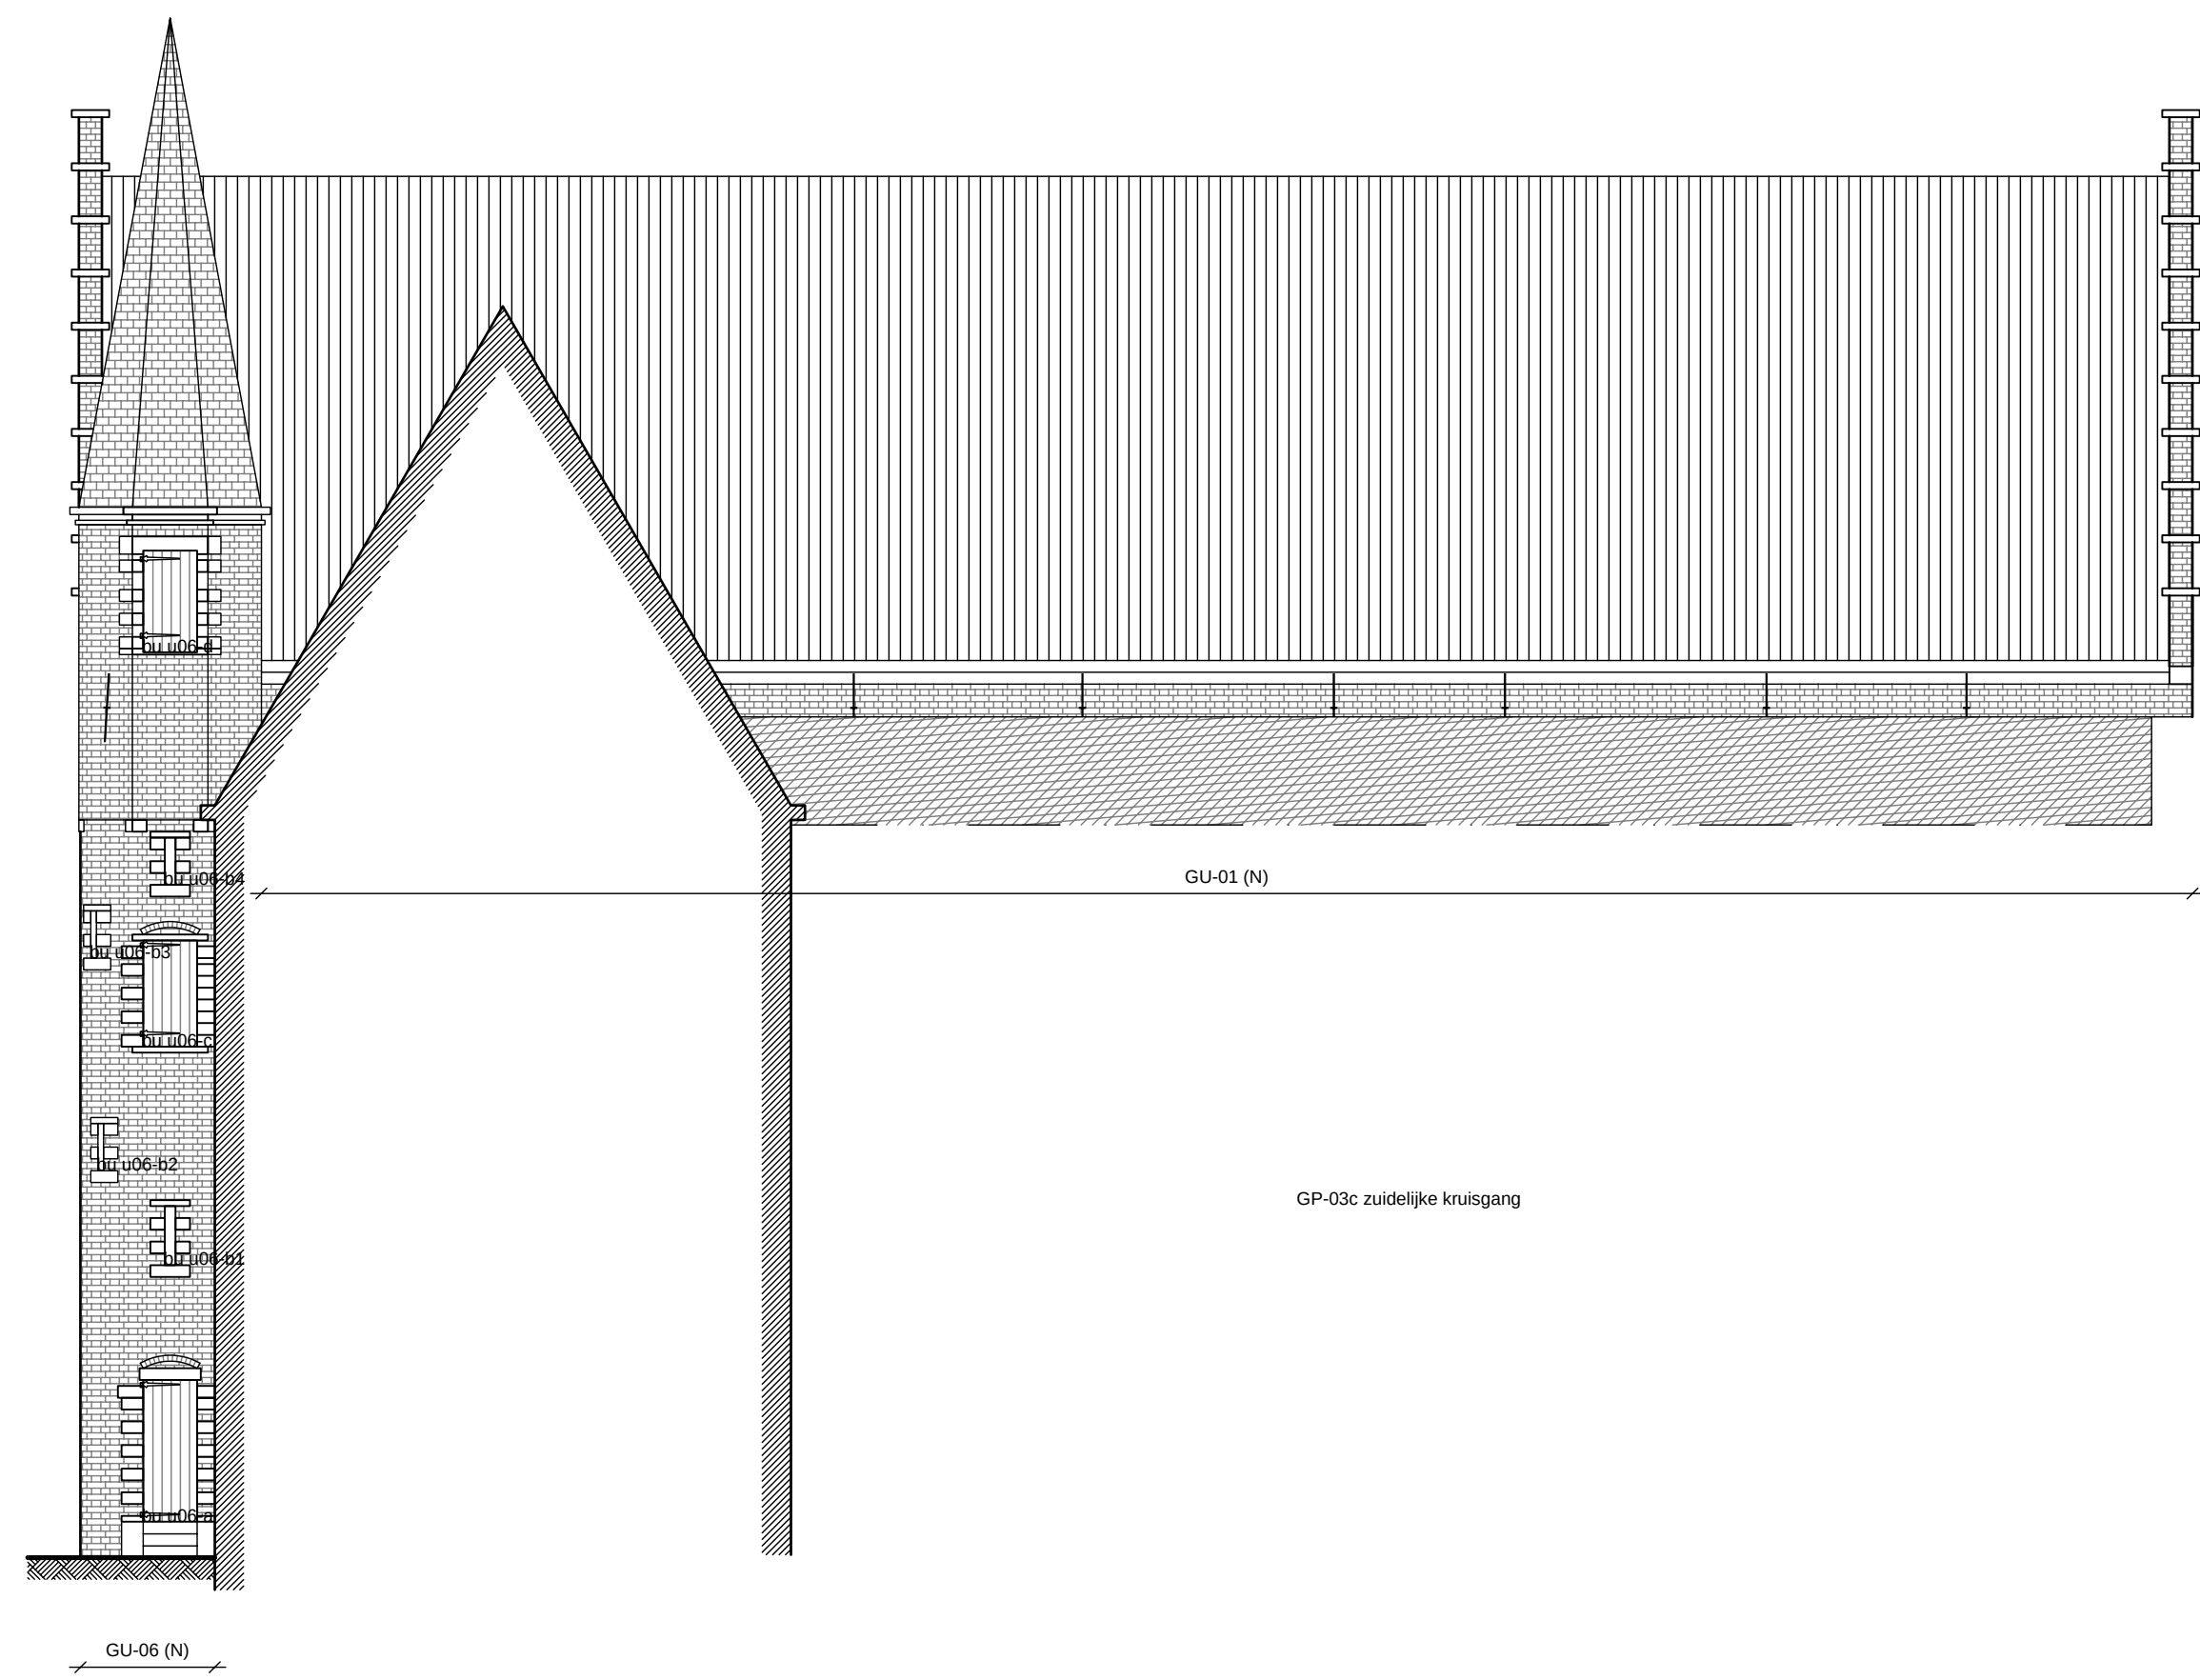

architectenbureau Fritz	Postbus 141 1400 AC Bussum	† 035-6920975	f 035-6921629	e post@bureaufritz.nl	www.bureaufritz.nl
ACADEMIEGEBOUW DOMPLEIN UTRECHT					
in opdracht van: UNIVERSITEIT UTRECHT					
REVISIE					
OVERZICHT OPMETINGSTEKENINGEN GEVELS BOUWDEEL UNIEZAAL					
0905/B/UITV/RV					
DATUM:					
10.09.2012					
WERKNUMMER:					
0905					
TEKENING: VERSIE:					
RV02-00U					
SCHAAL: 1:200 A3					


maatvoering in het werk controleren

in grijs getekende maatvoering niet c.f. opmetingsgegevens ($\Delta L < 3\%$)

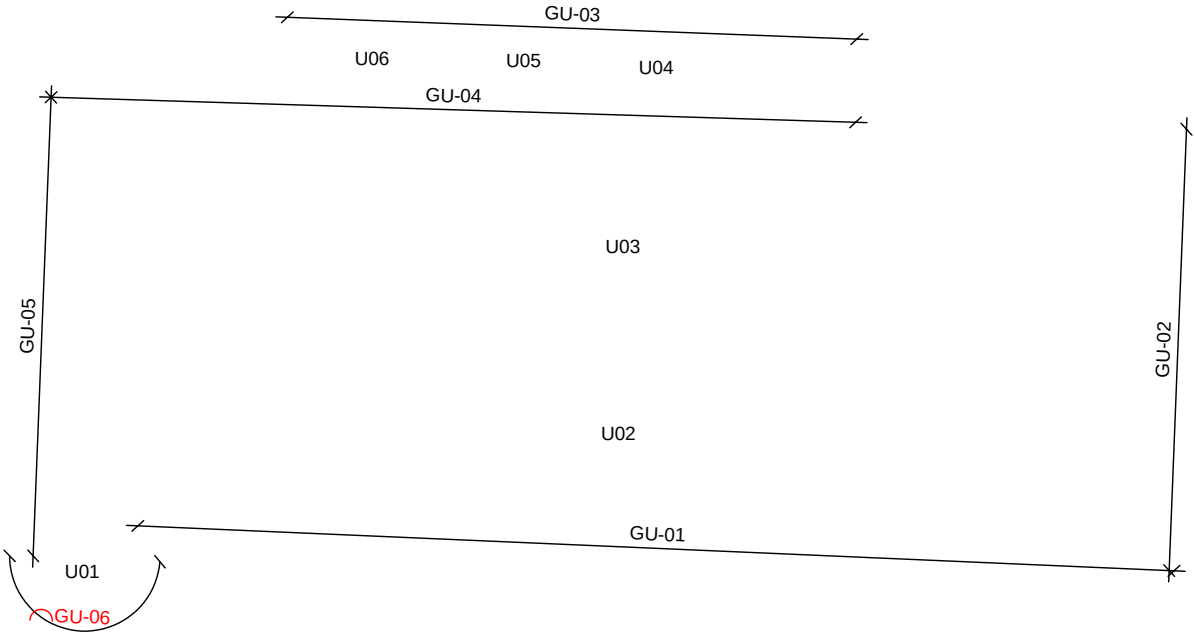

maatvoering in het werk controleren


in grijs getekende maatvoering niet c.f. opmetingsgegevens ($\Delta L < 3\%$)

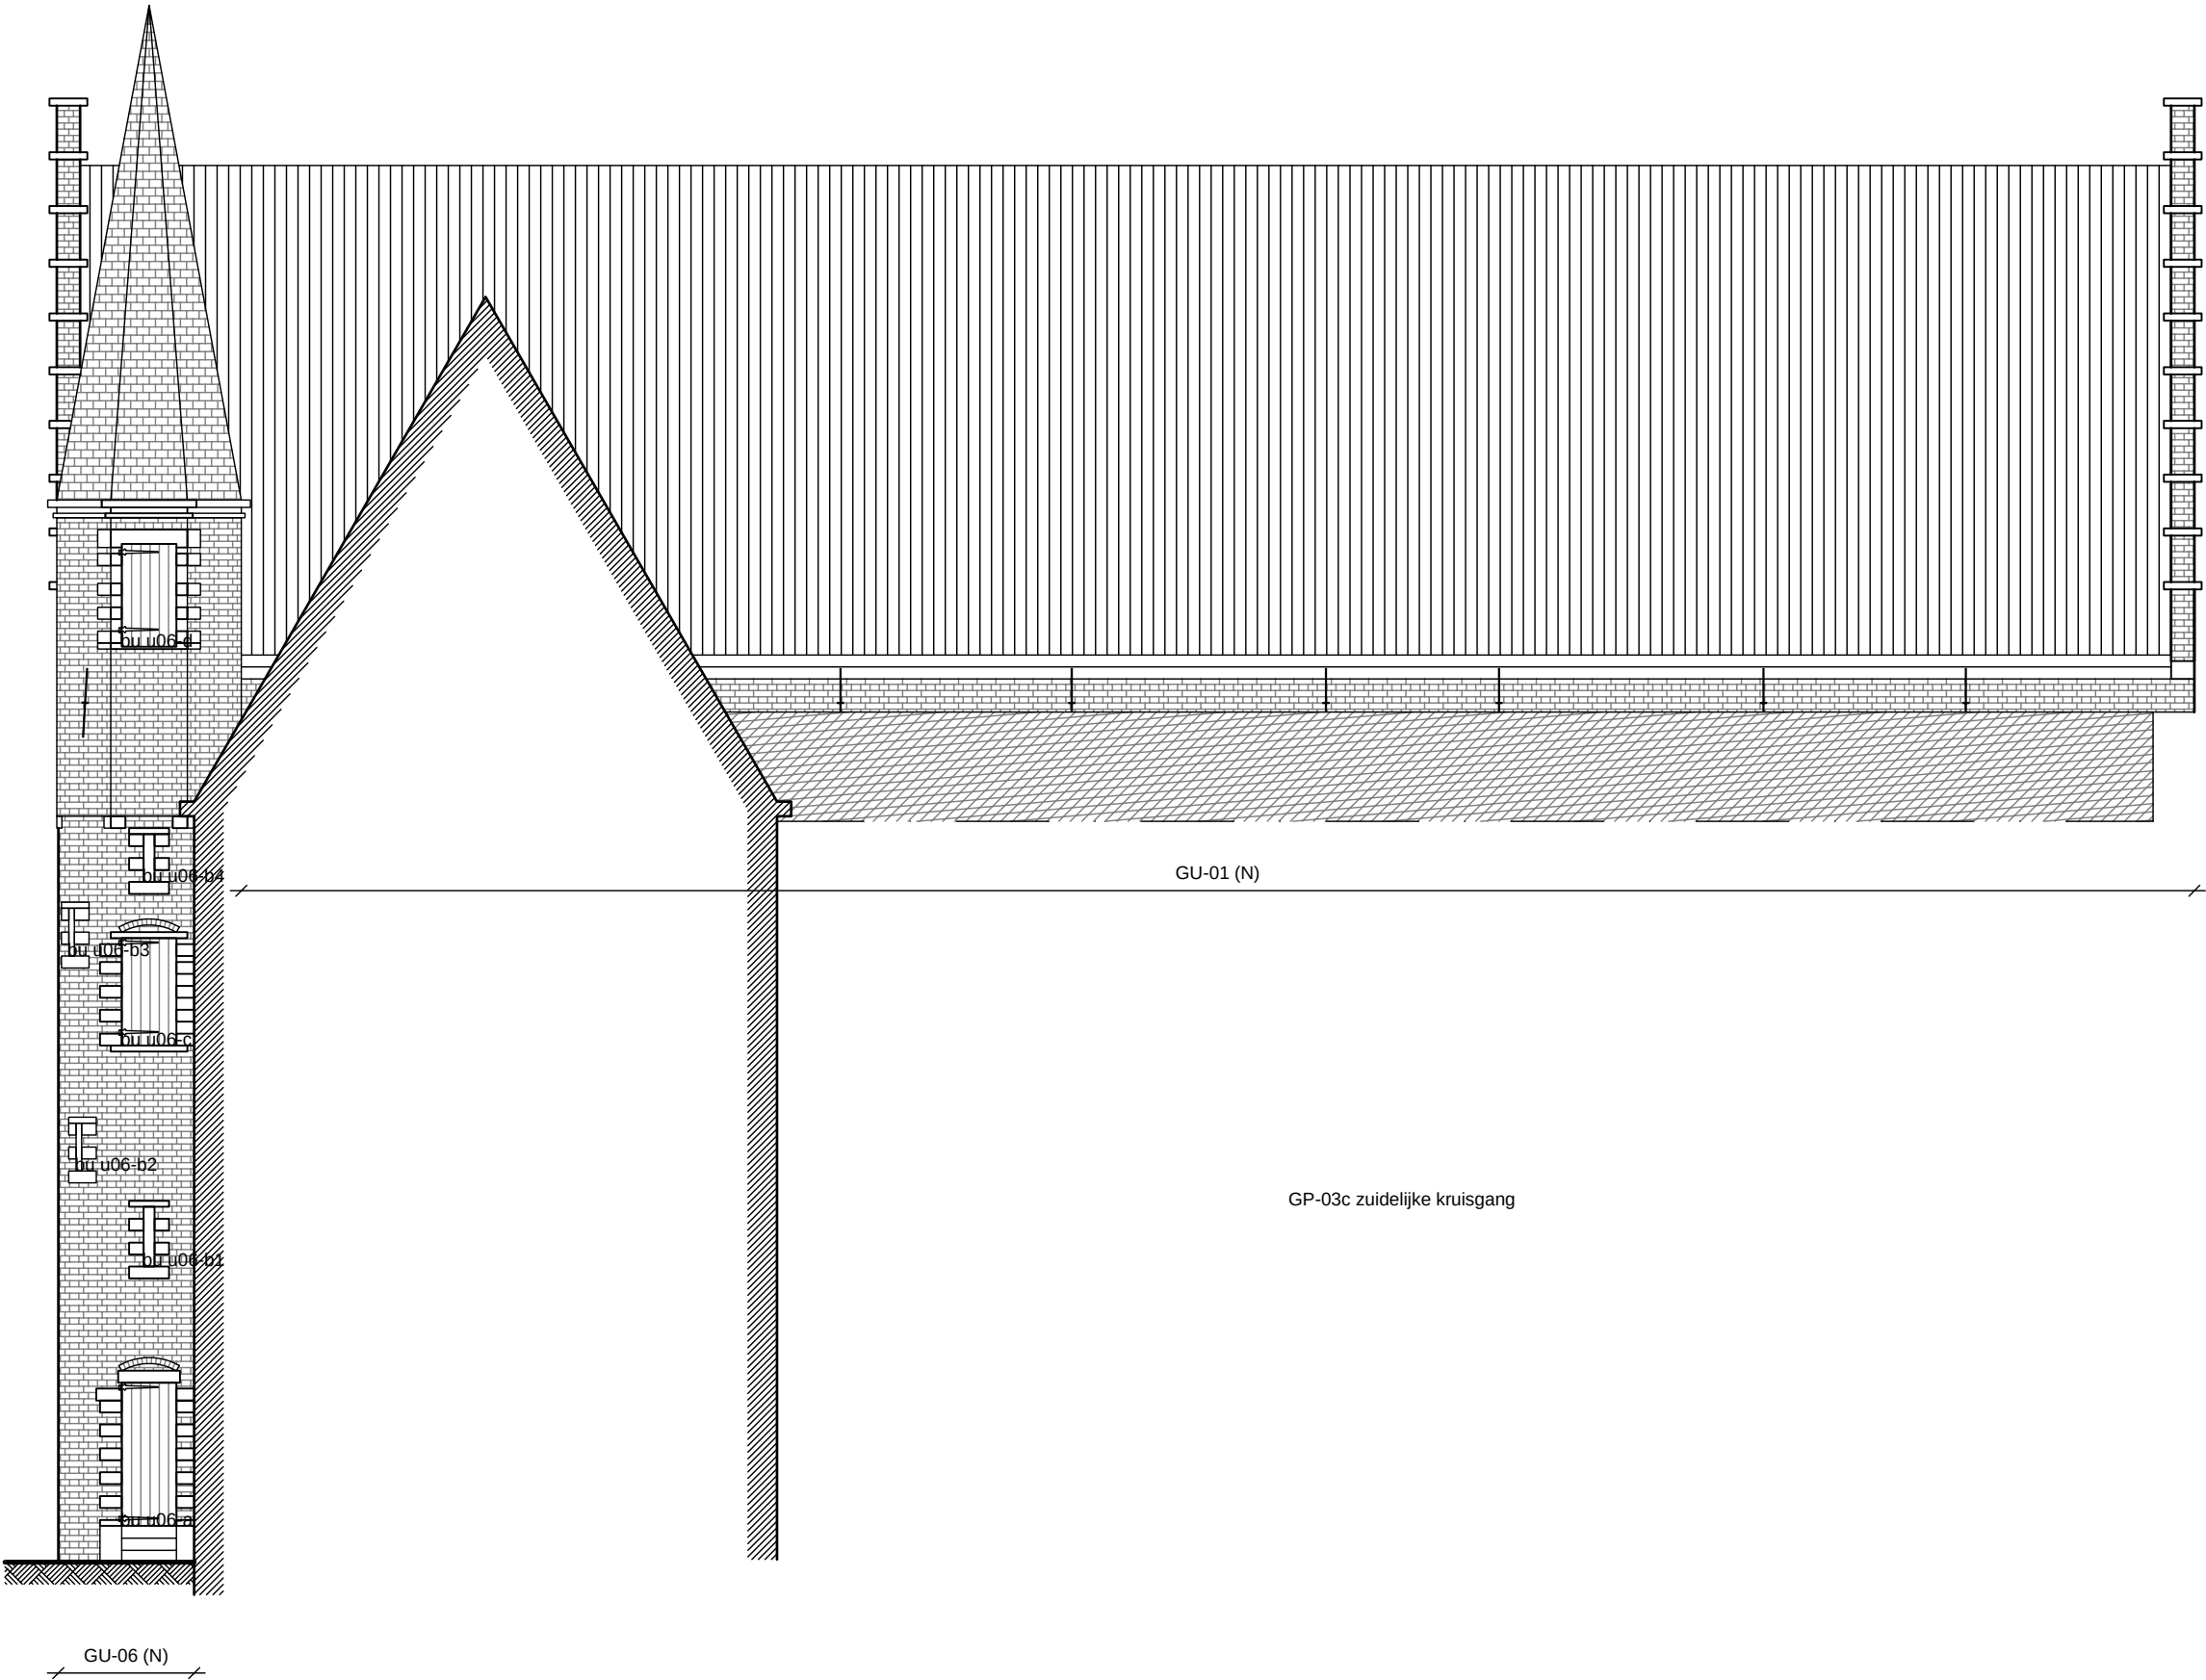


architectenbureau Fritz Postbus 141 1400 AC Bussum t 035-6920975 f 035-6921629 e post@bureaufritz.nl www.bureaufritz.nl	
ACADEMIEGEBOUW DOMPLEIN UTRECHT	
in opdracht van: UNIVERSITEIT UTRECHT	
REVISIE	
OPMETINGSTEKENING GEVELS GU-02	
0905/B/UITV/RV	
DATUM: 10.09.2012	
WERKNUMMER: 0905	
TEKENING: VERSIE: RV02-17	
SCHAAL: 1:100 A3	

maatvoering in het werk controleren


in grijs getekende maatvoering niet c.f. opmetingsgegevens ($\Delta L < 3\%$)

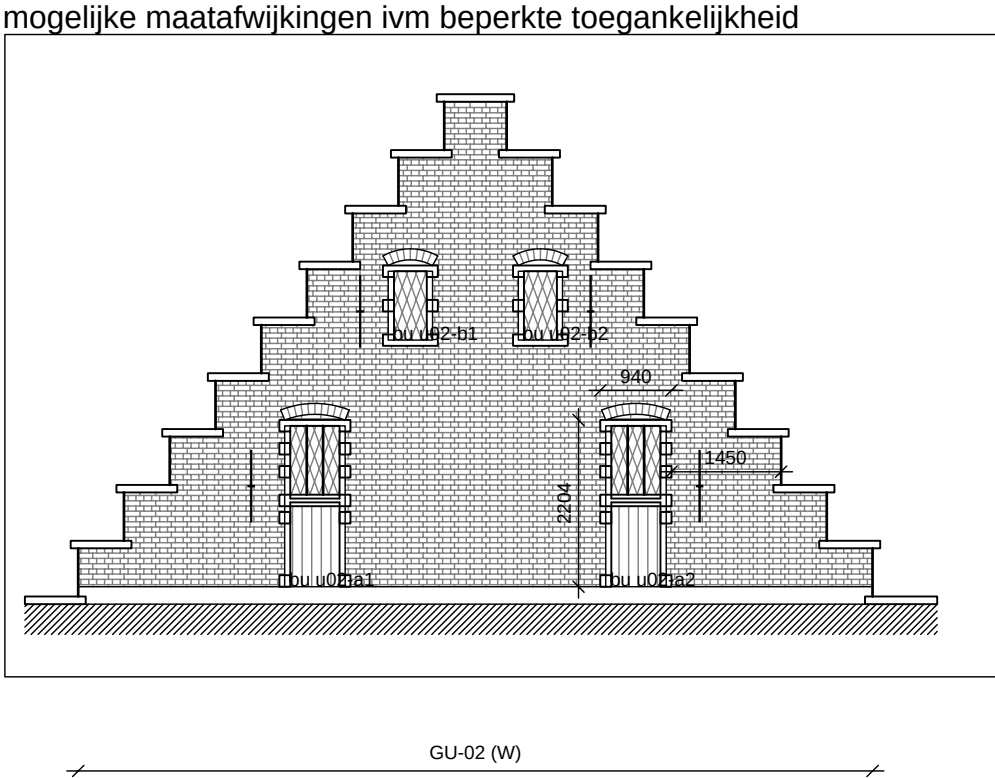


maatvoering in het werk controleren

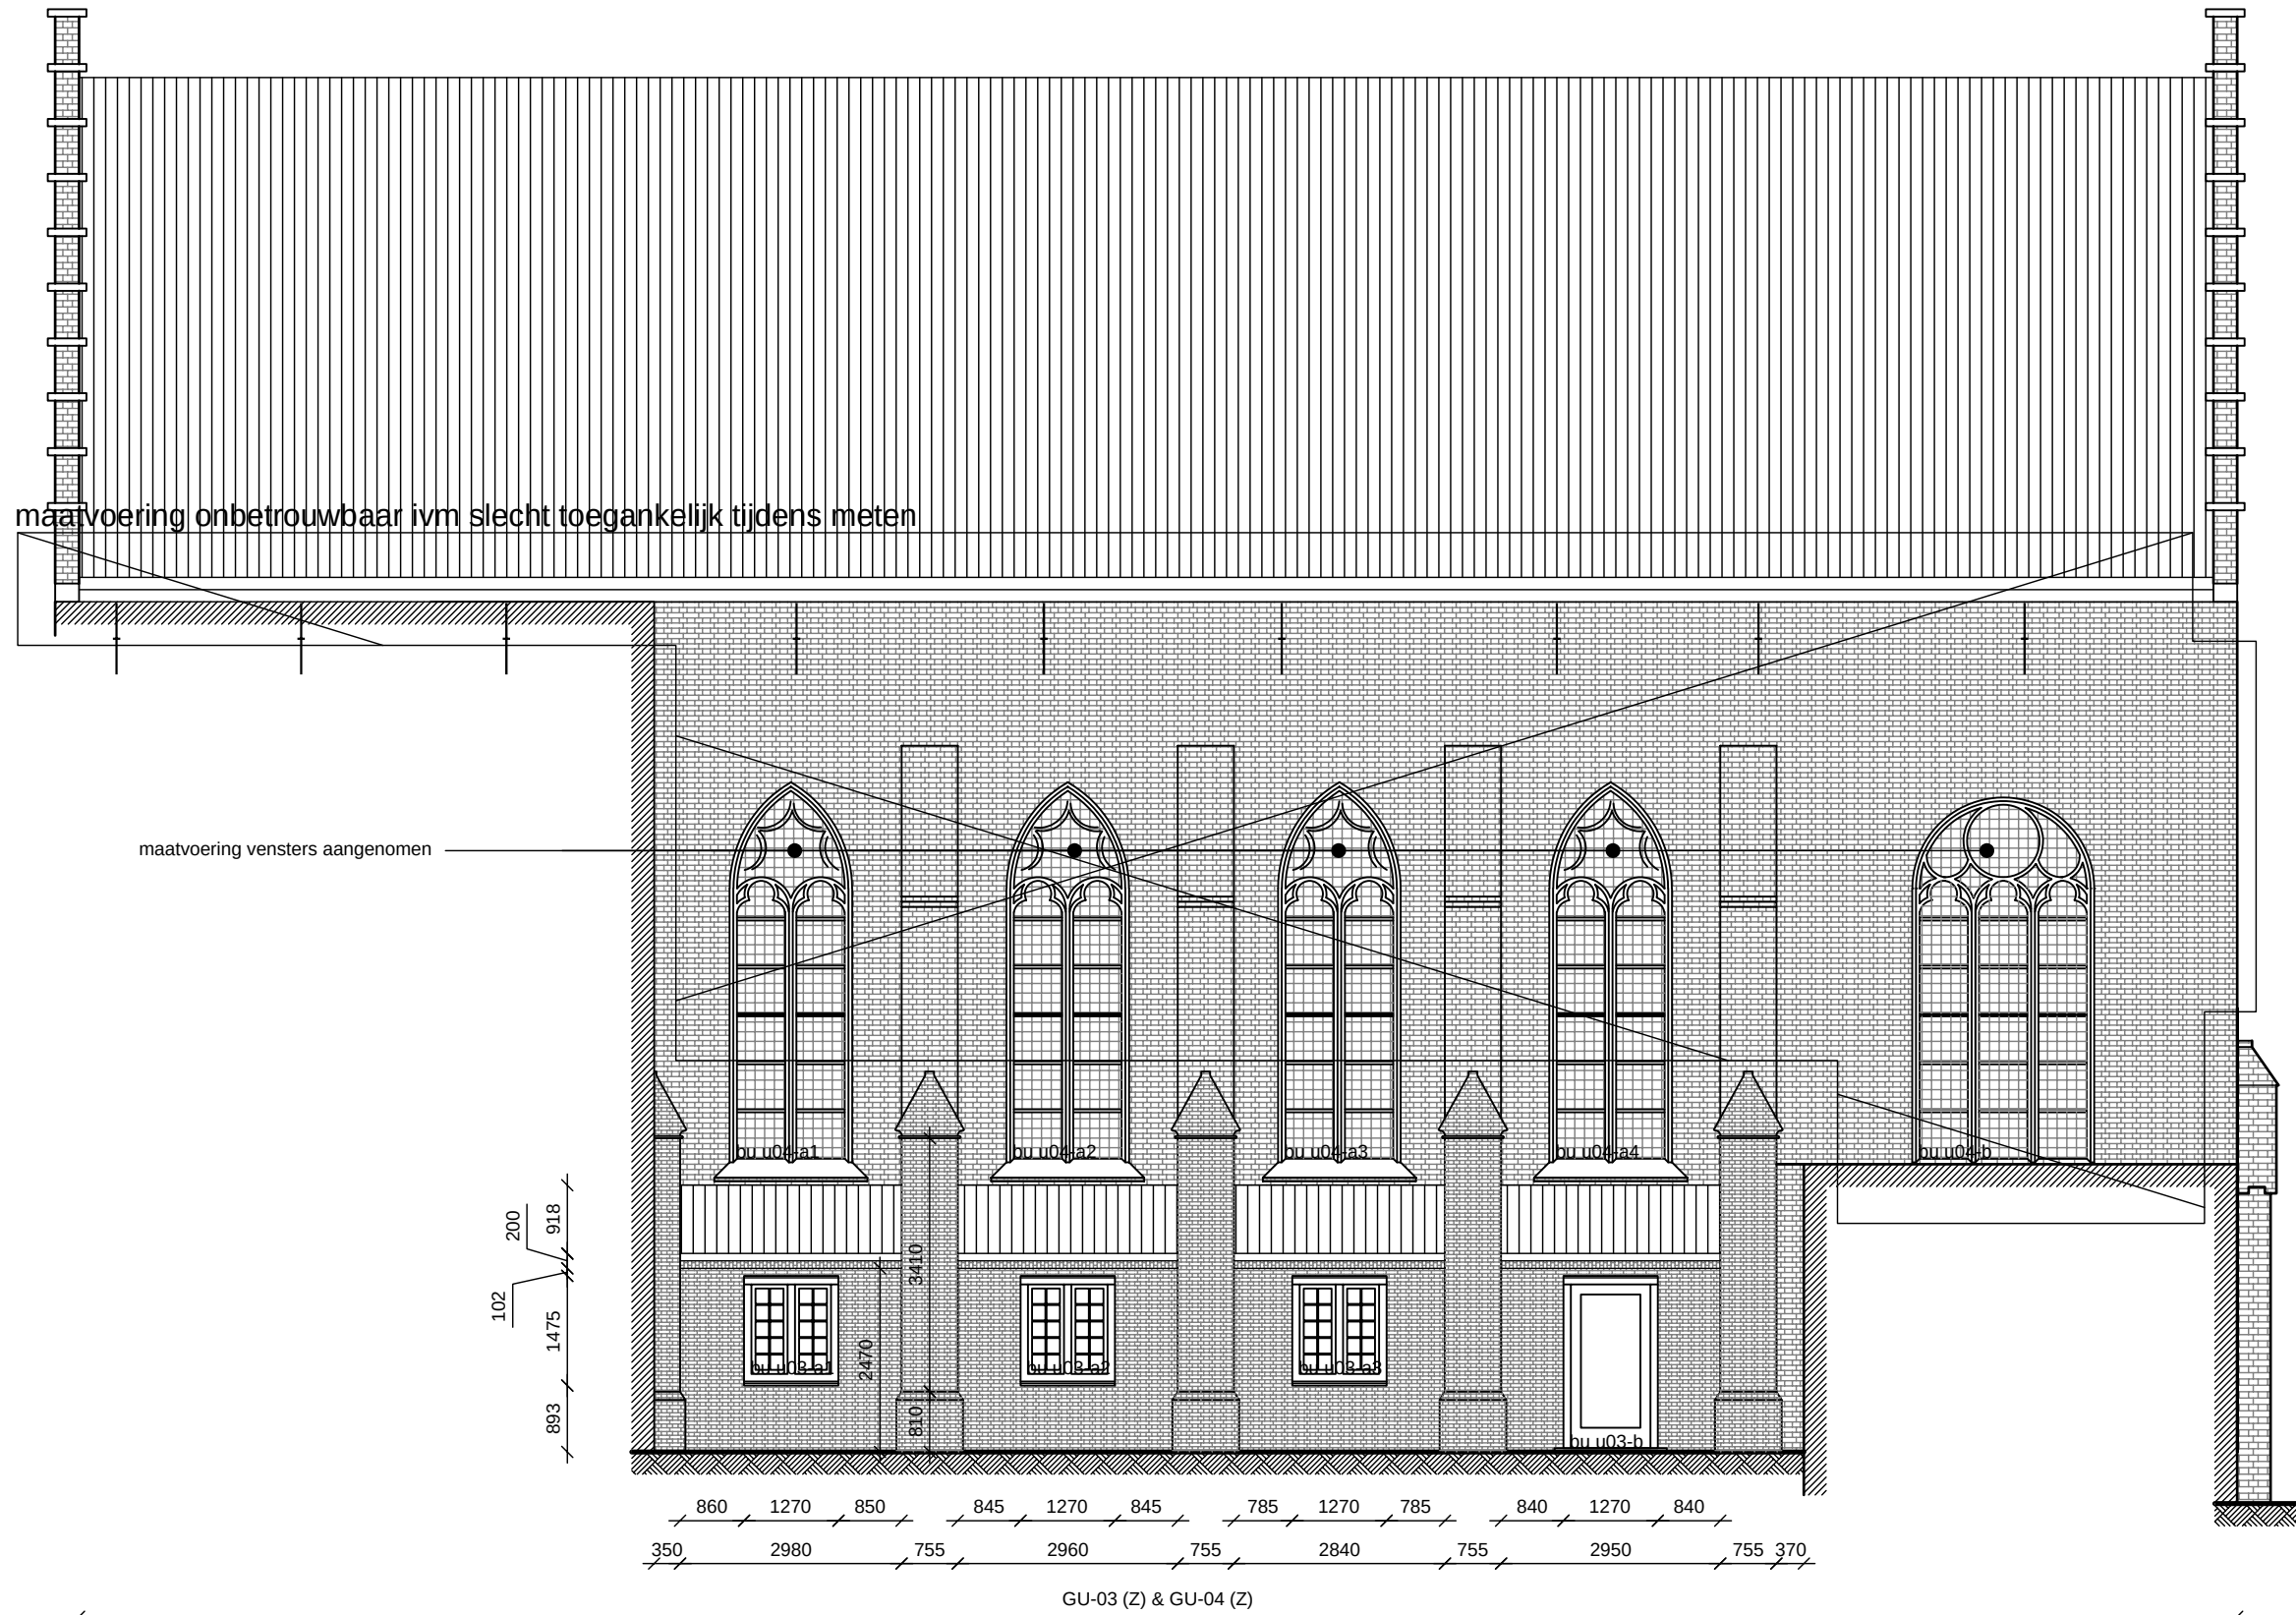

maatvoering in het werk controleren
in grijs getekende maatvoering niet c.f. opmetingsgegevens ($\Delta L < 3\%$)

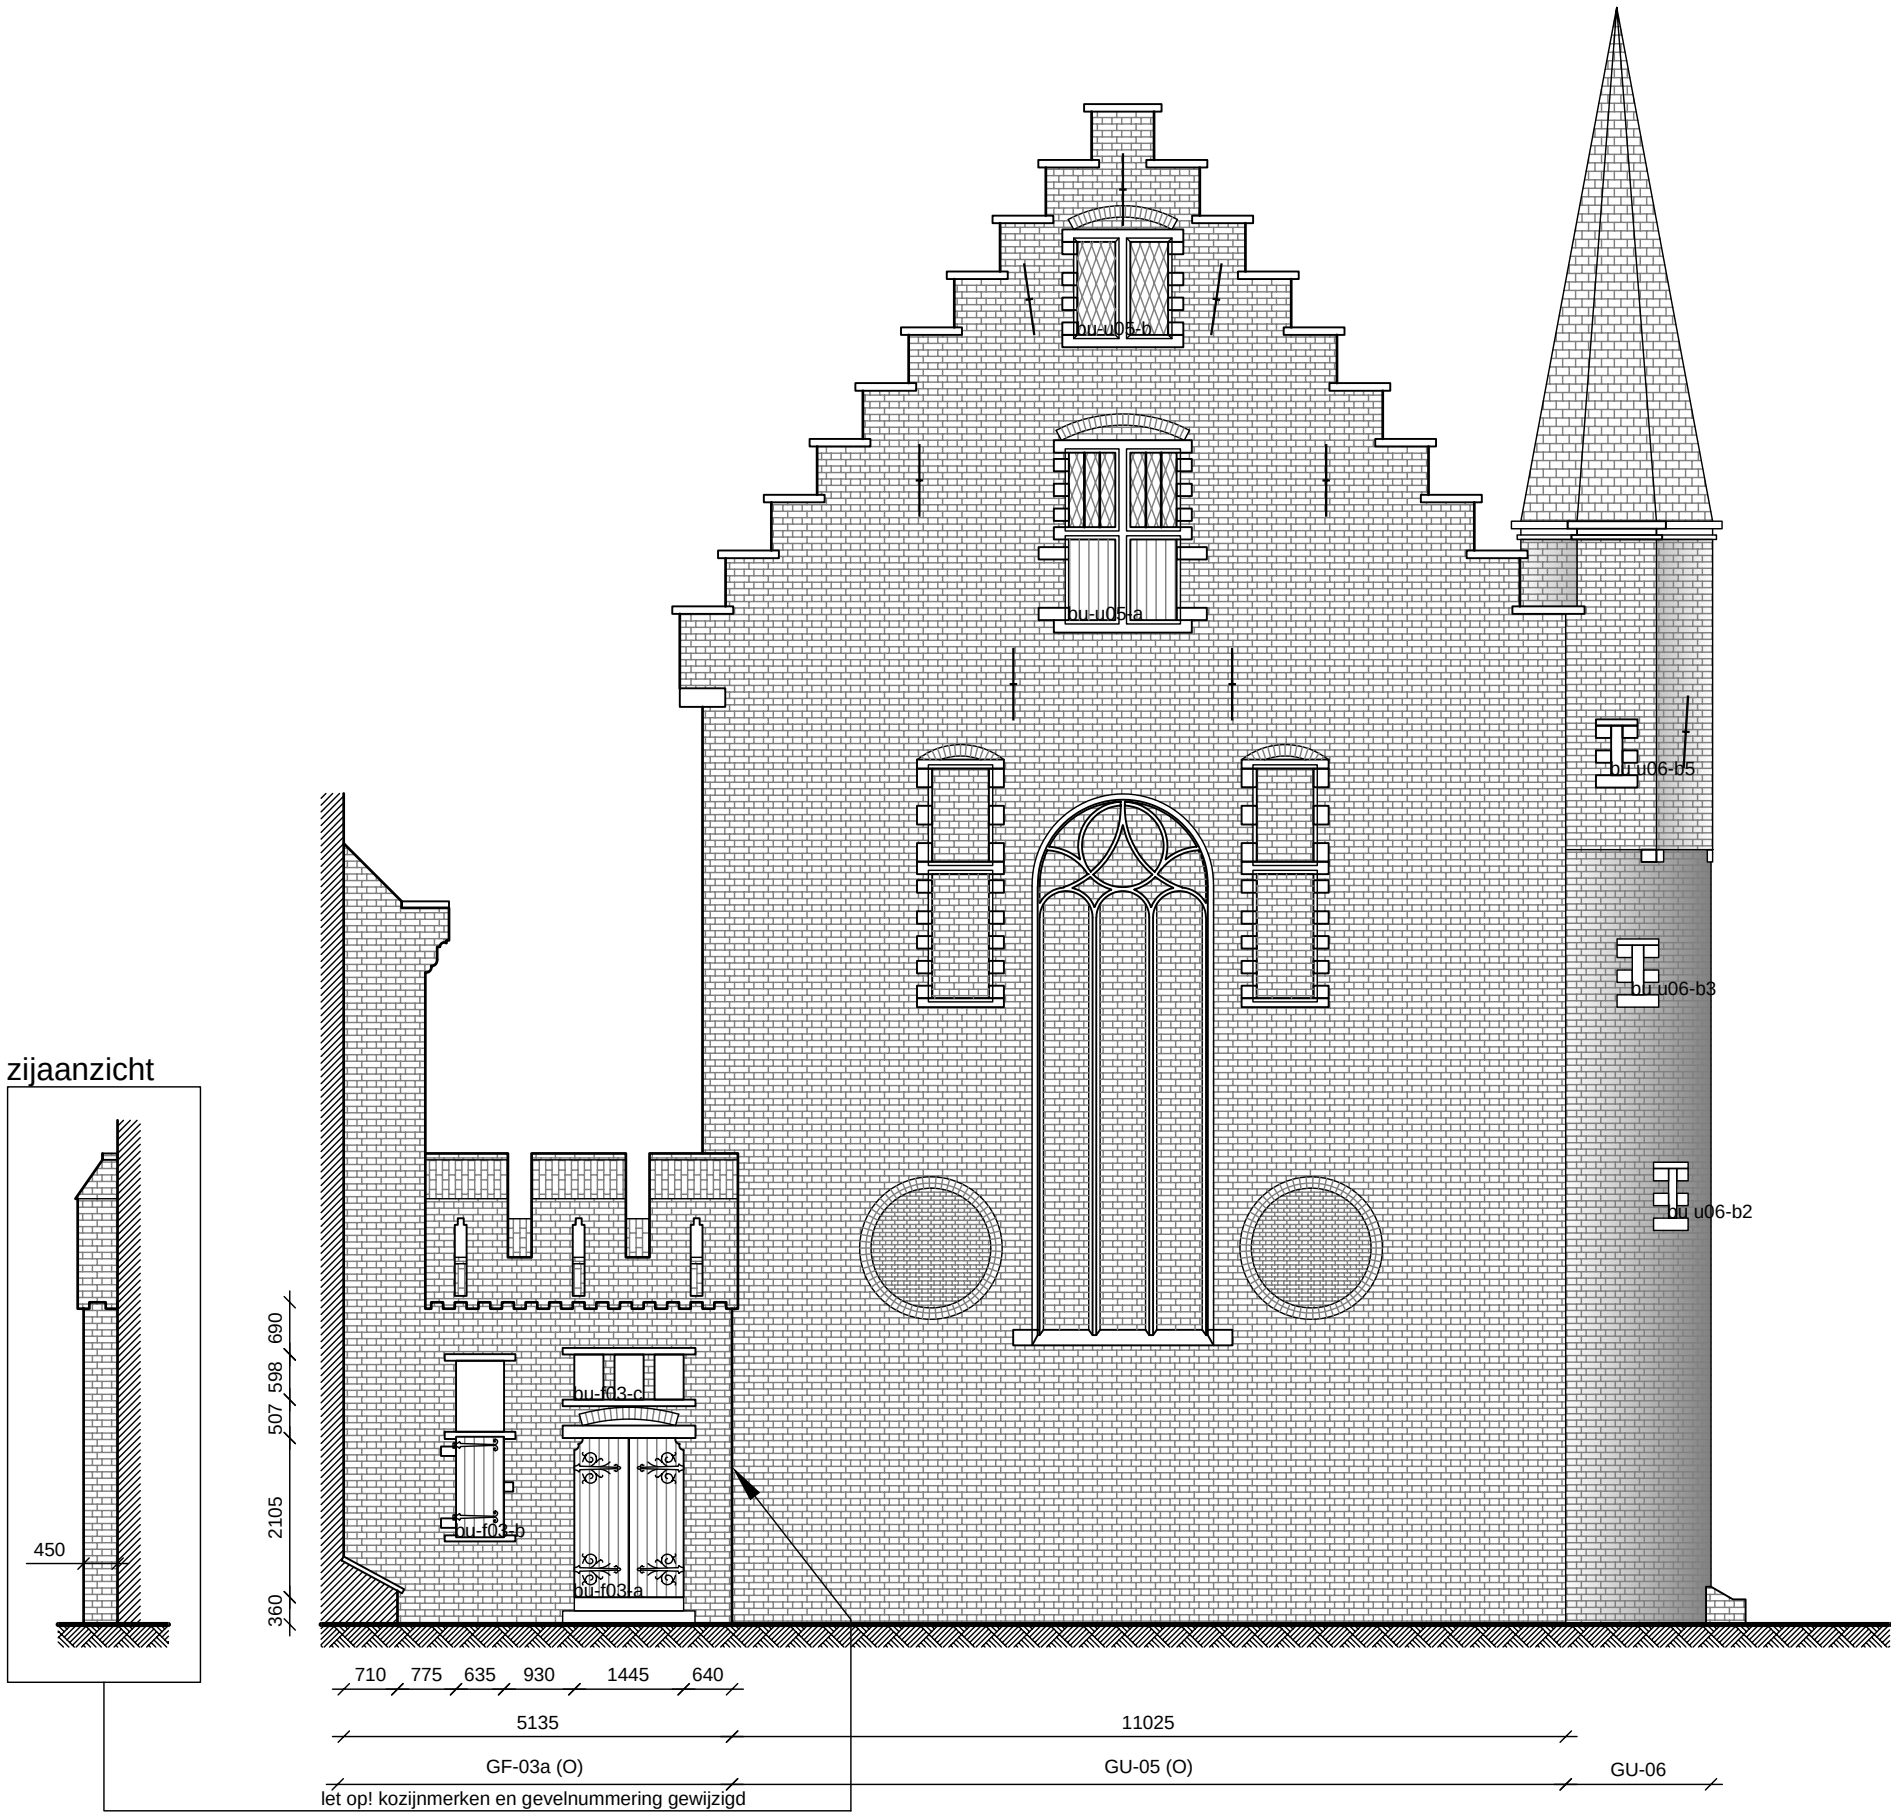

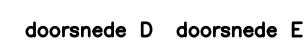


Uniezaal


Faculty Club

Academiëgebouw
Hoofdbouw


Senaatzaal

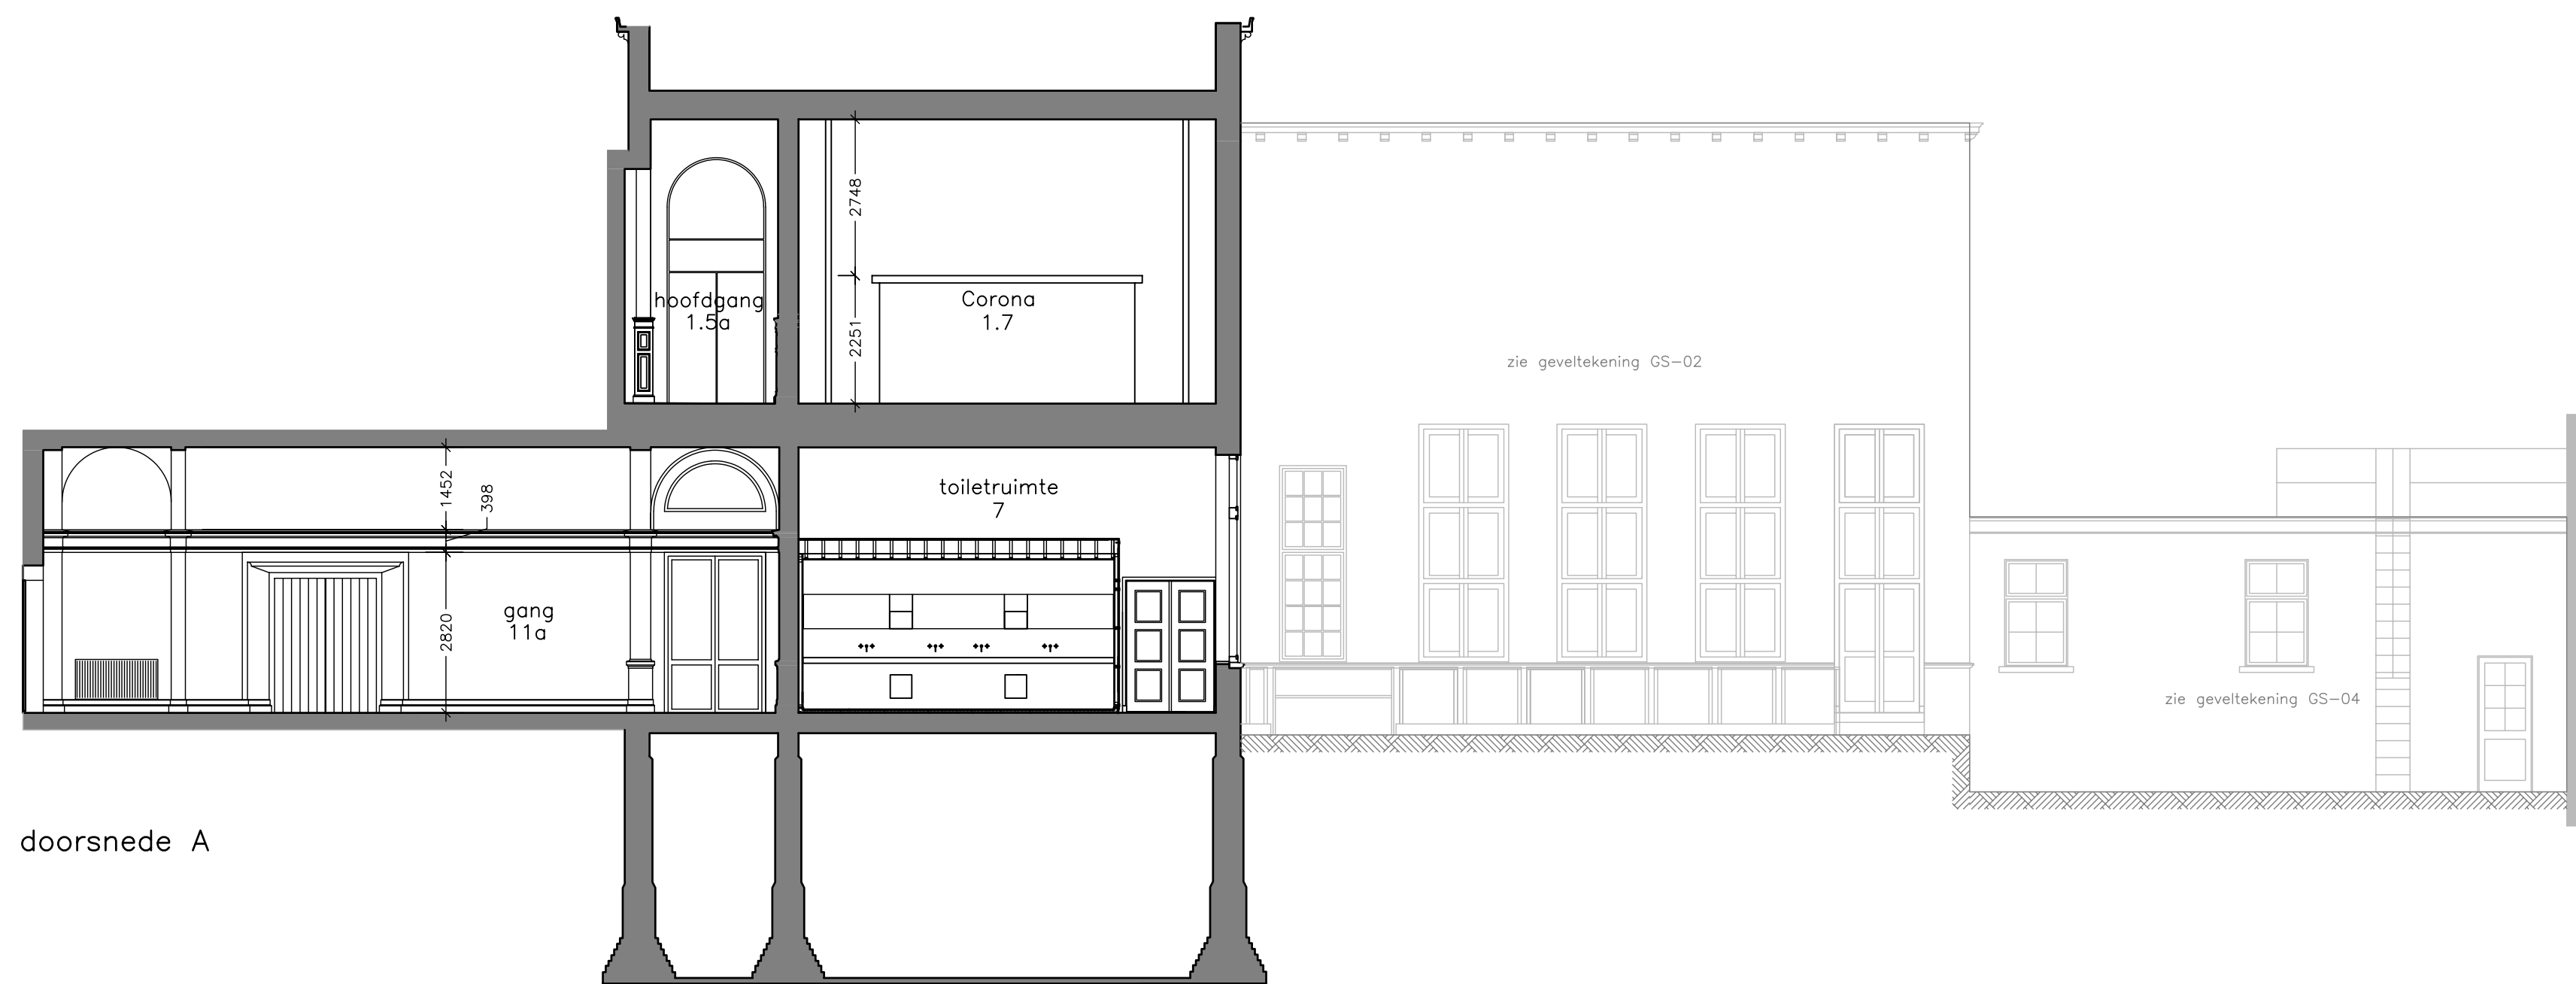


doorsnede A

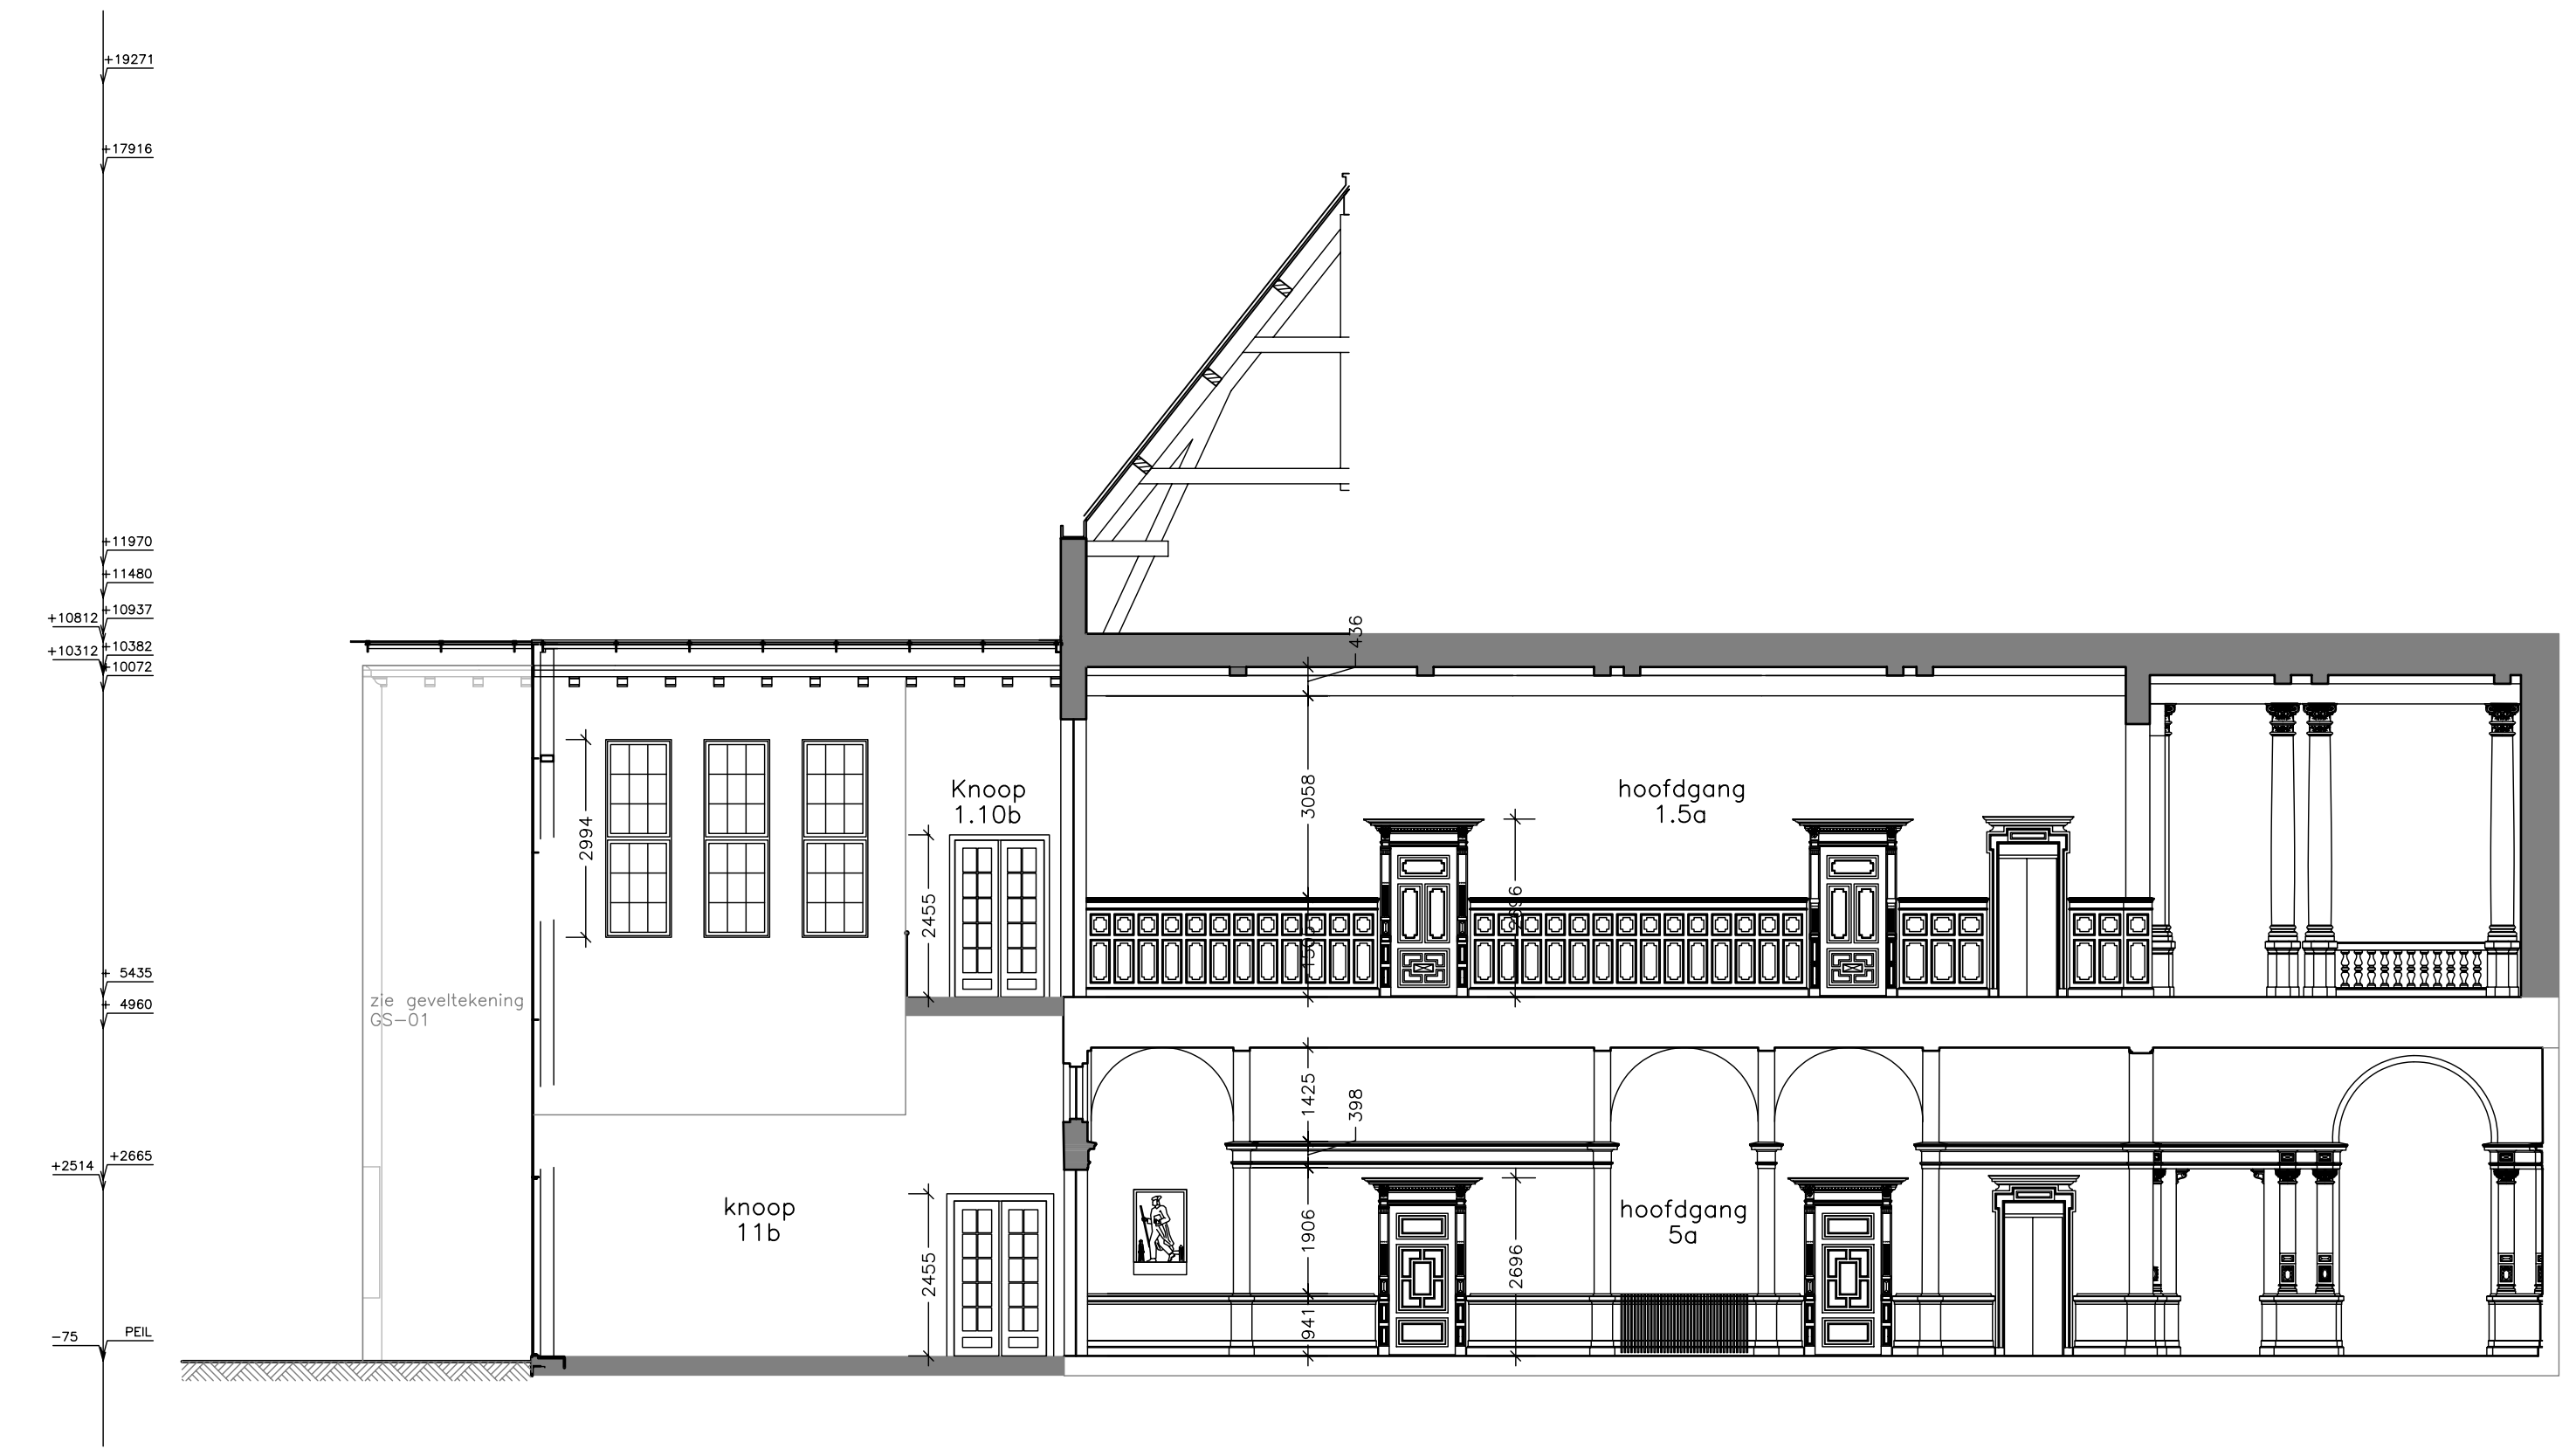


doorsnede B

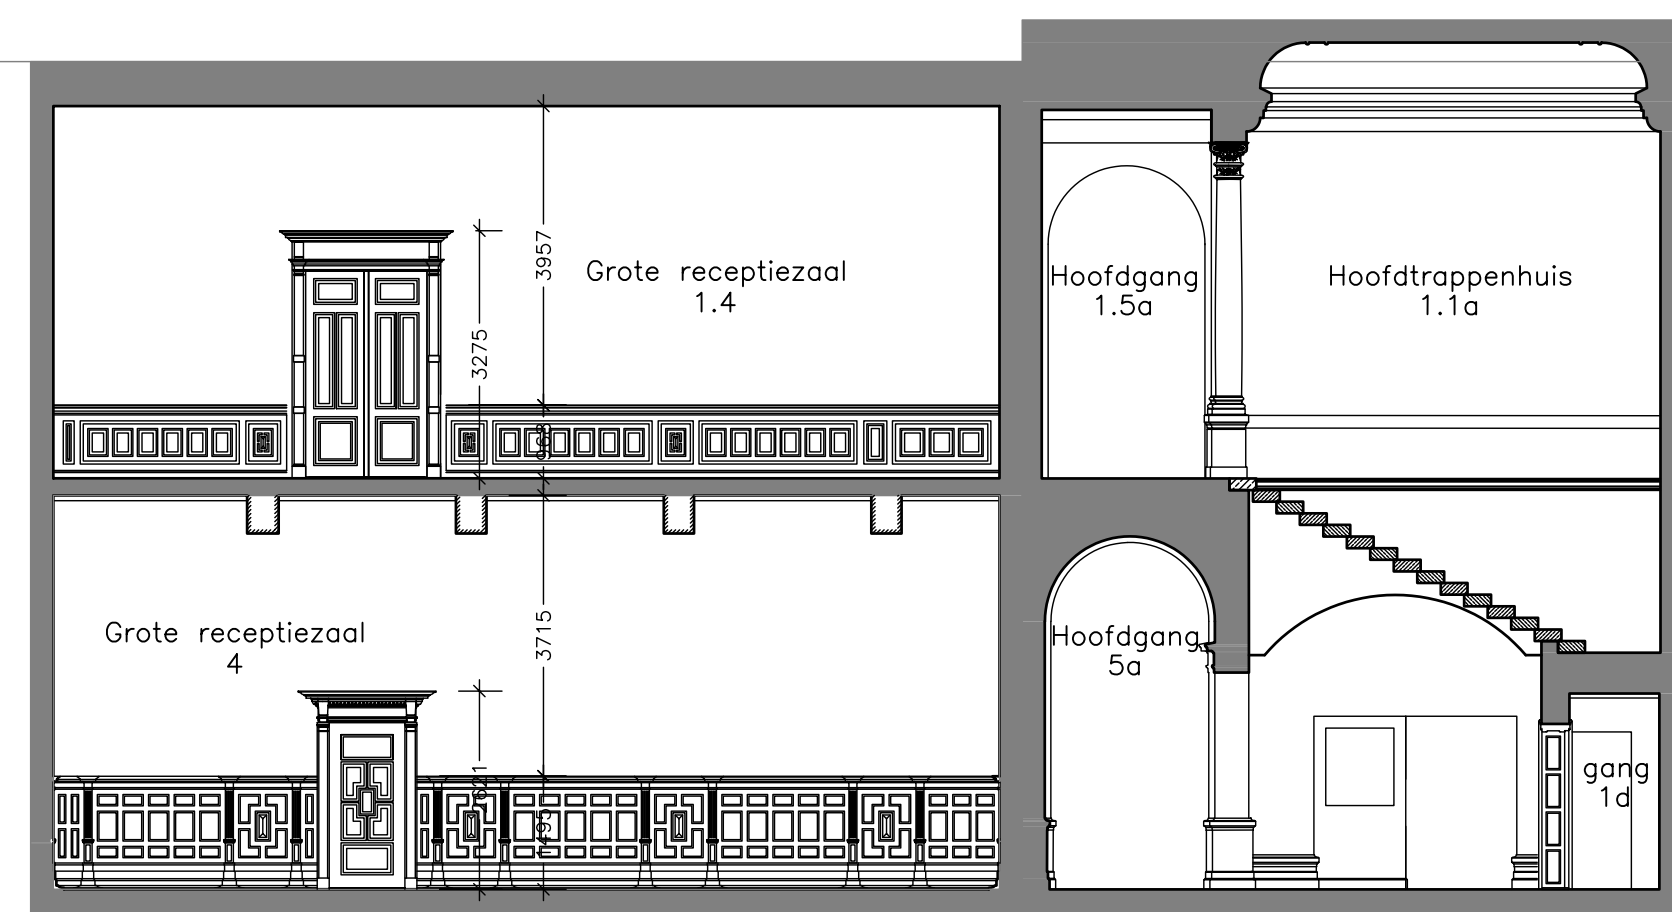


doorsnede C

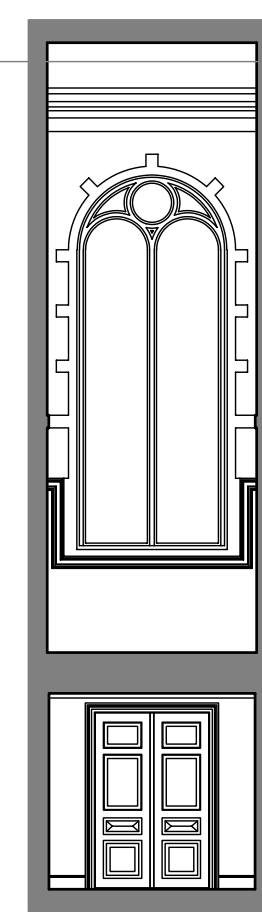


doorsnede D doorsnede E

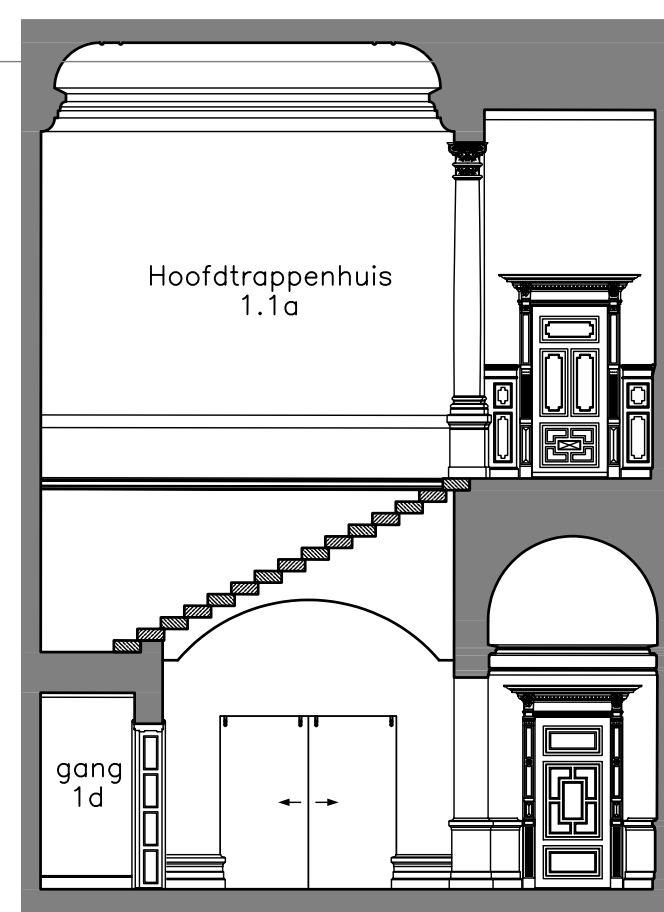




doorsnede F

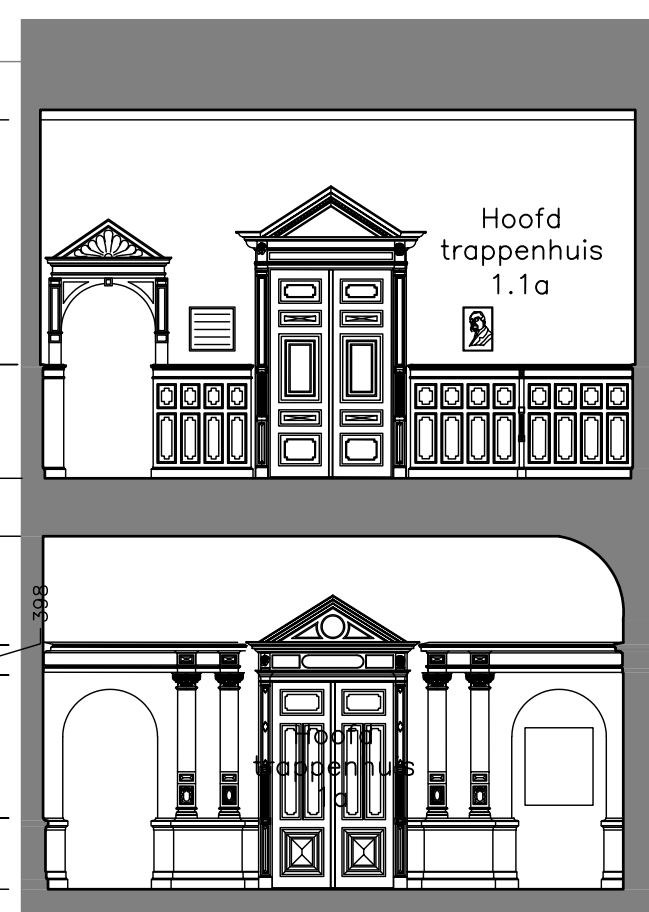


doorsnede G

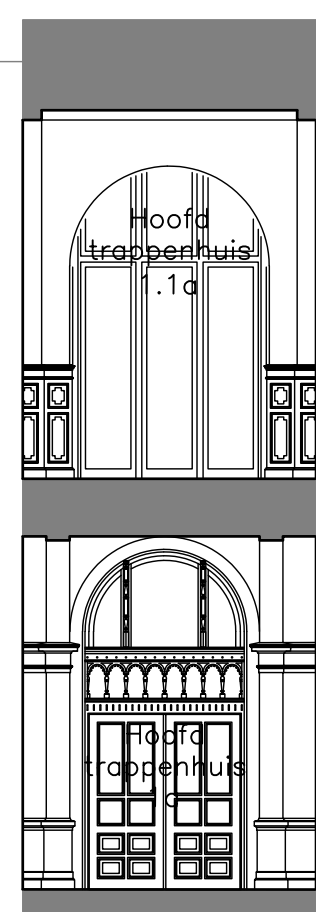


doorsnede H

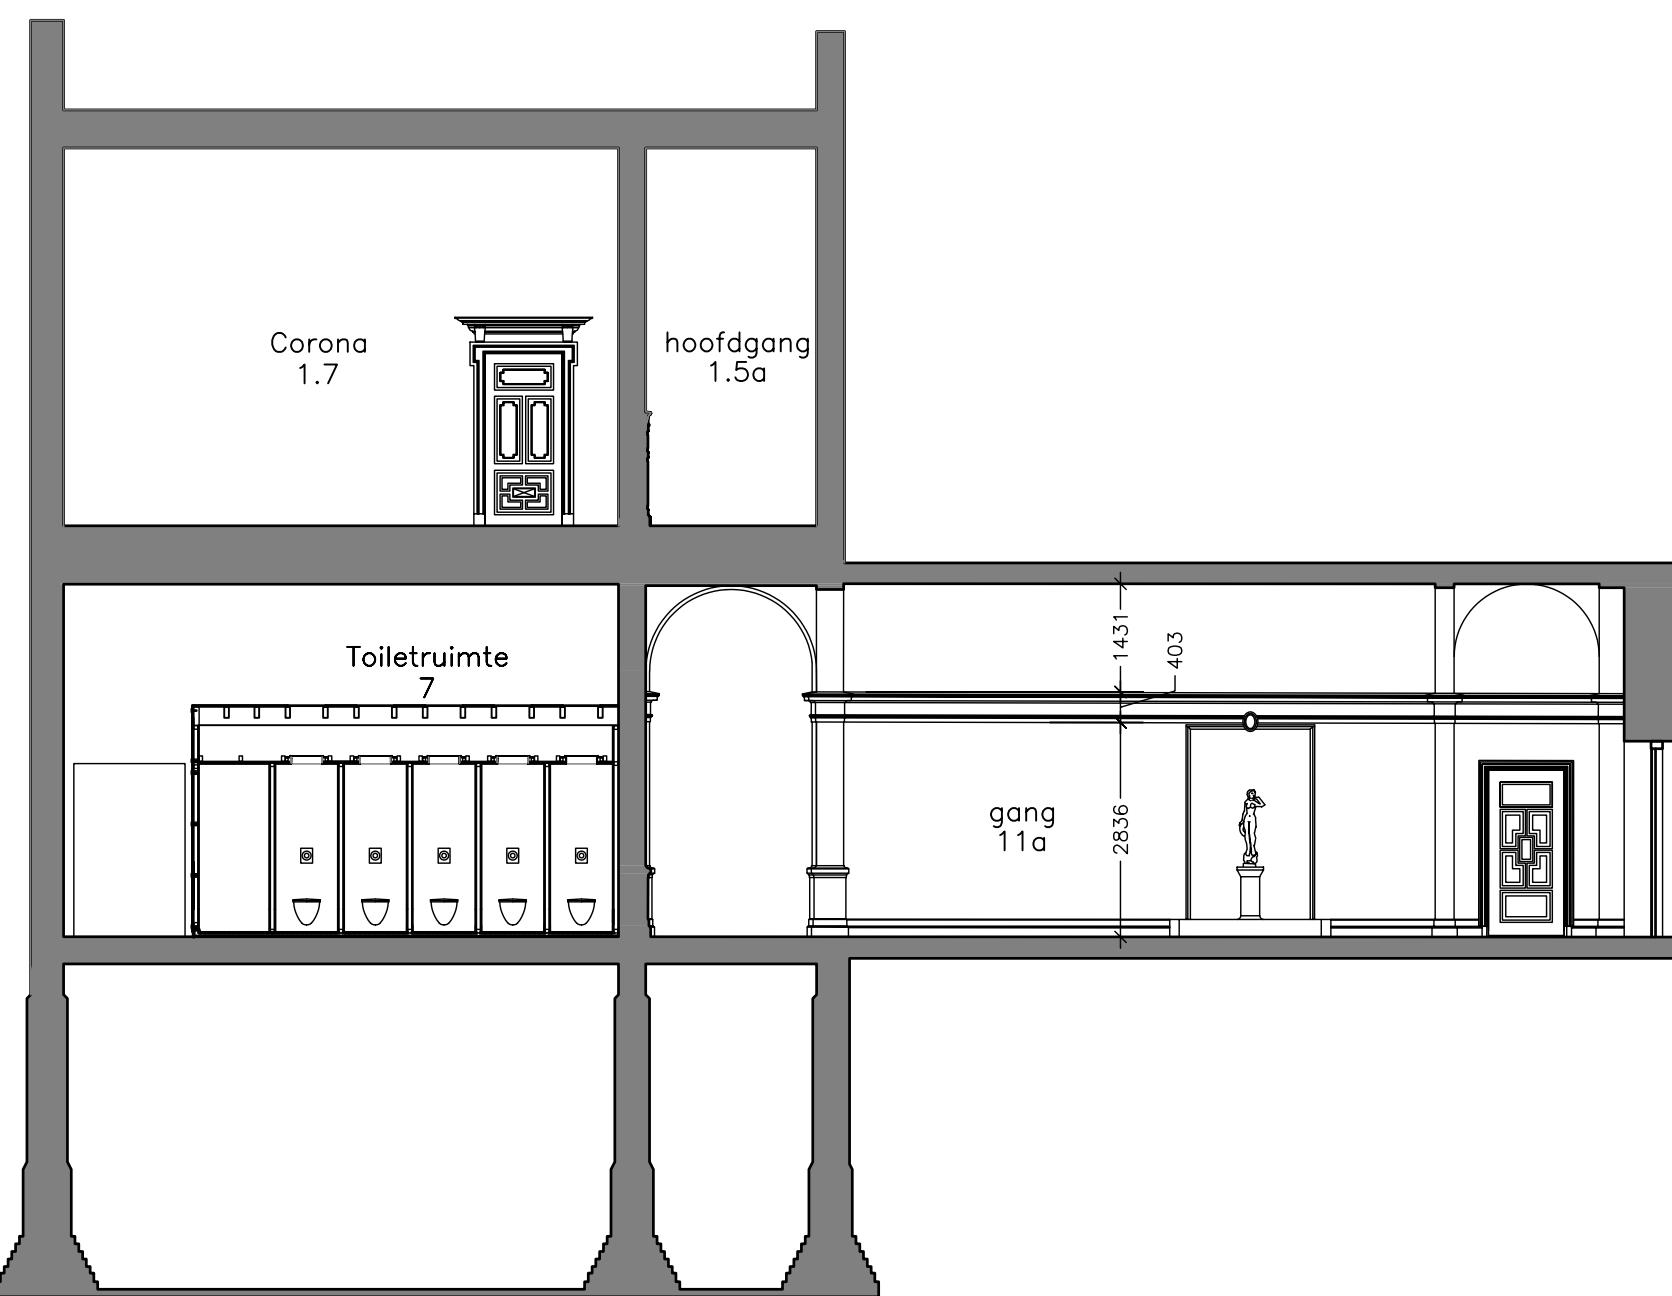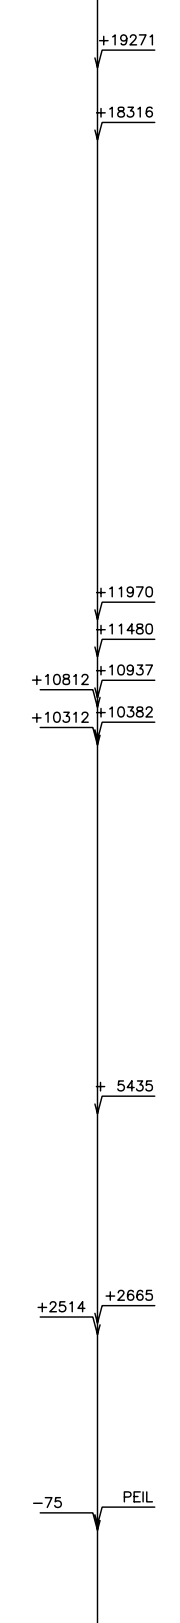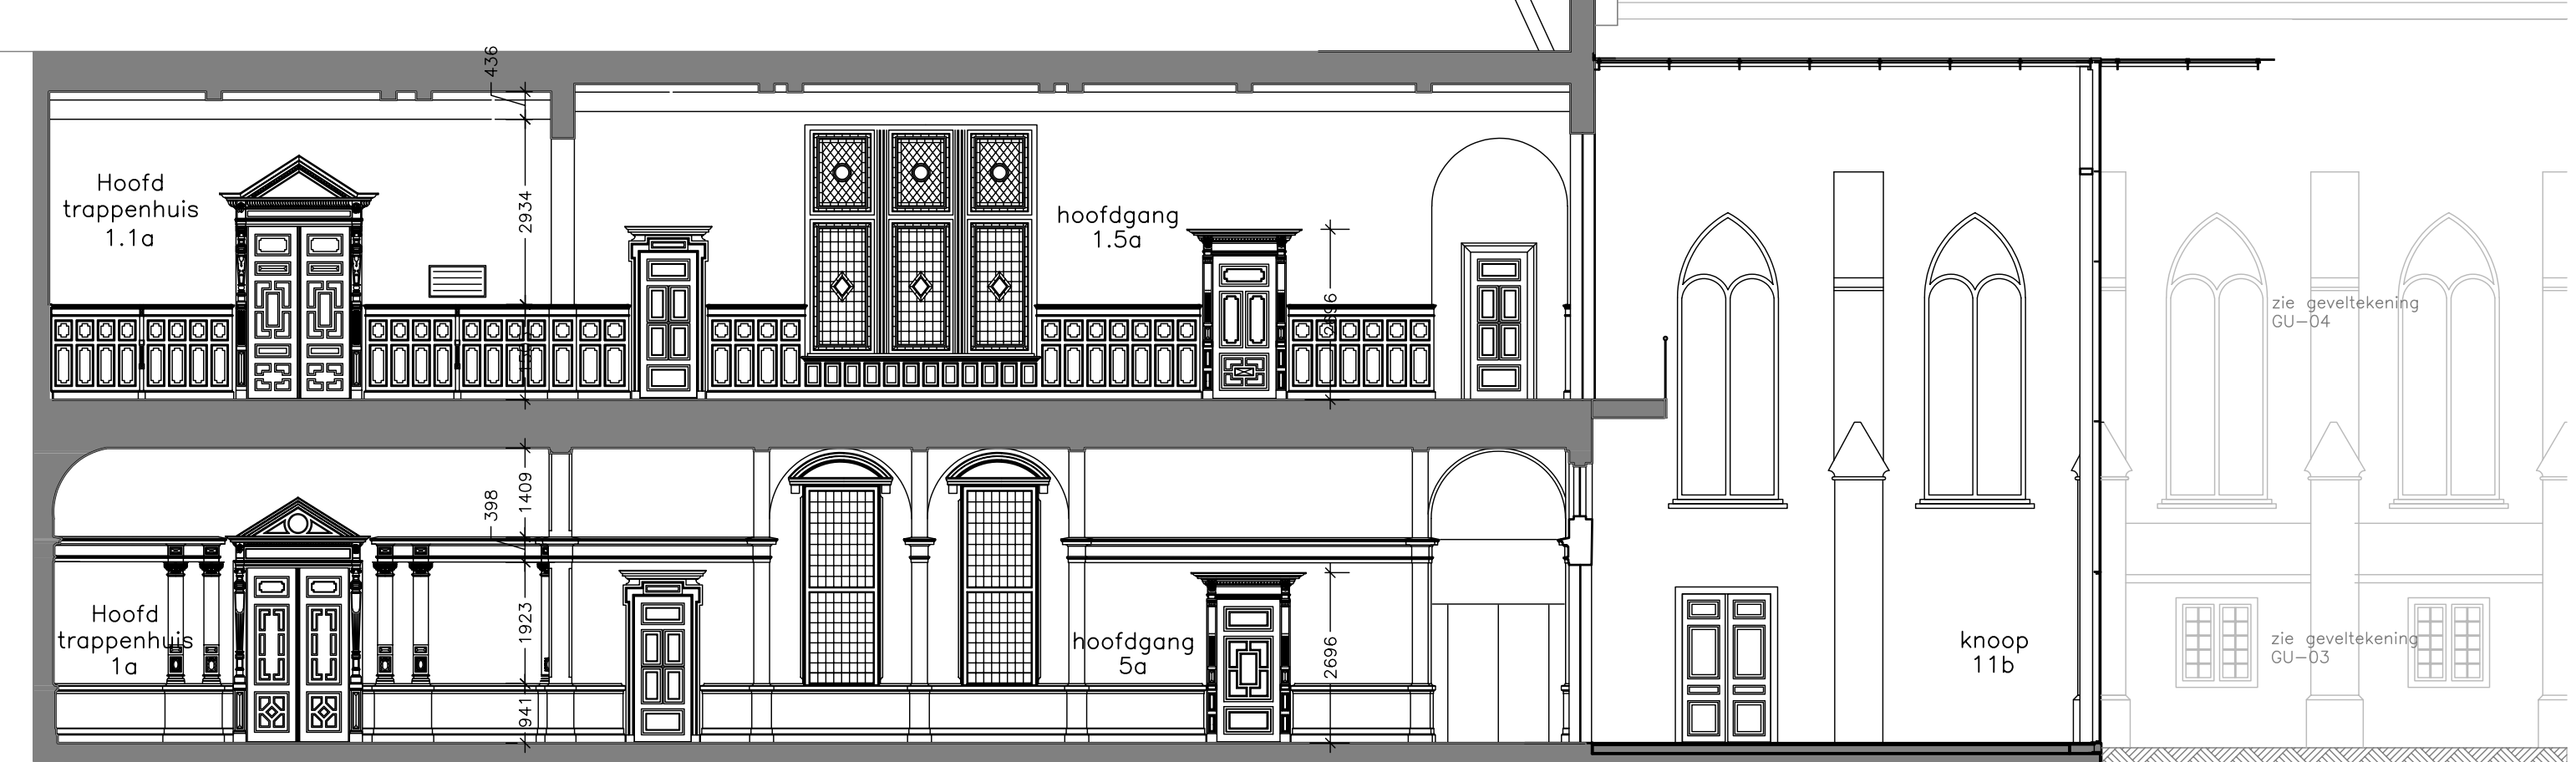


doorsnede I

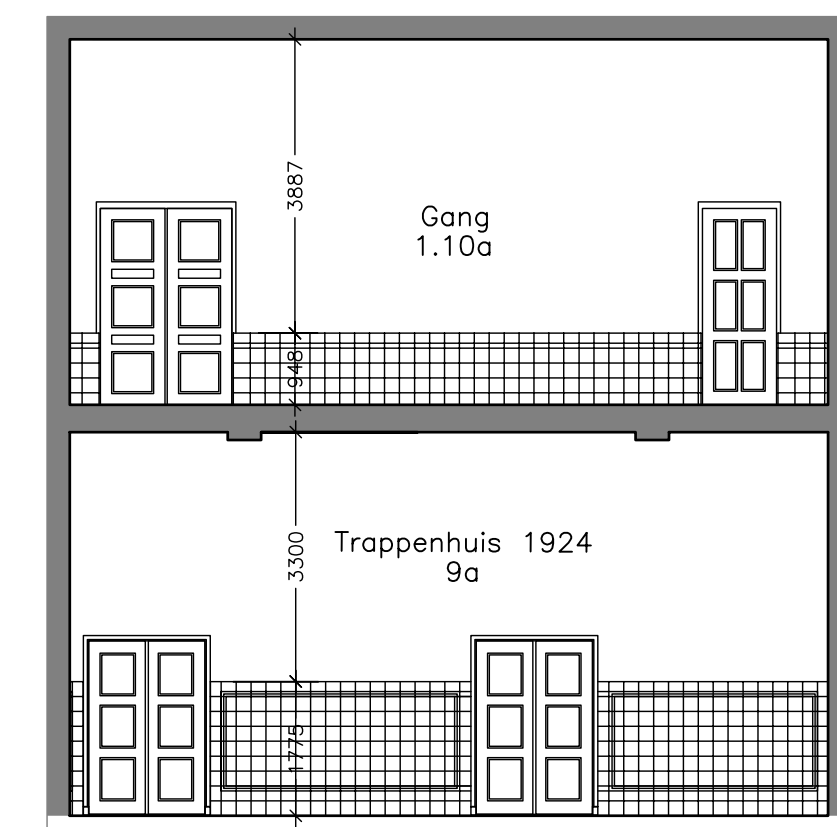


doorsnede J

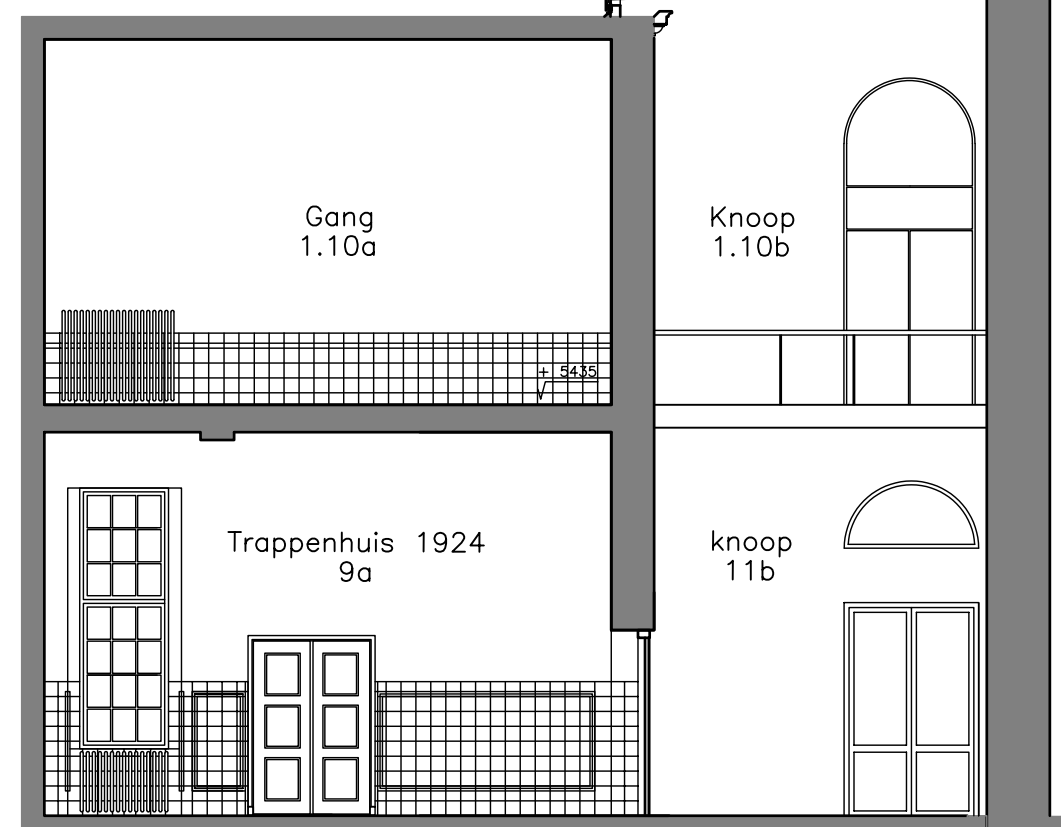

doorsnede K

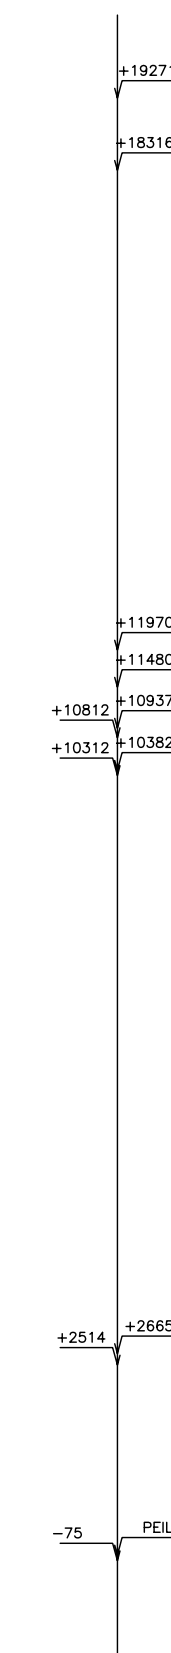

doorsnede L

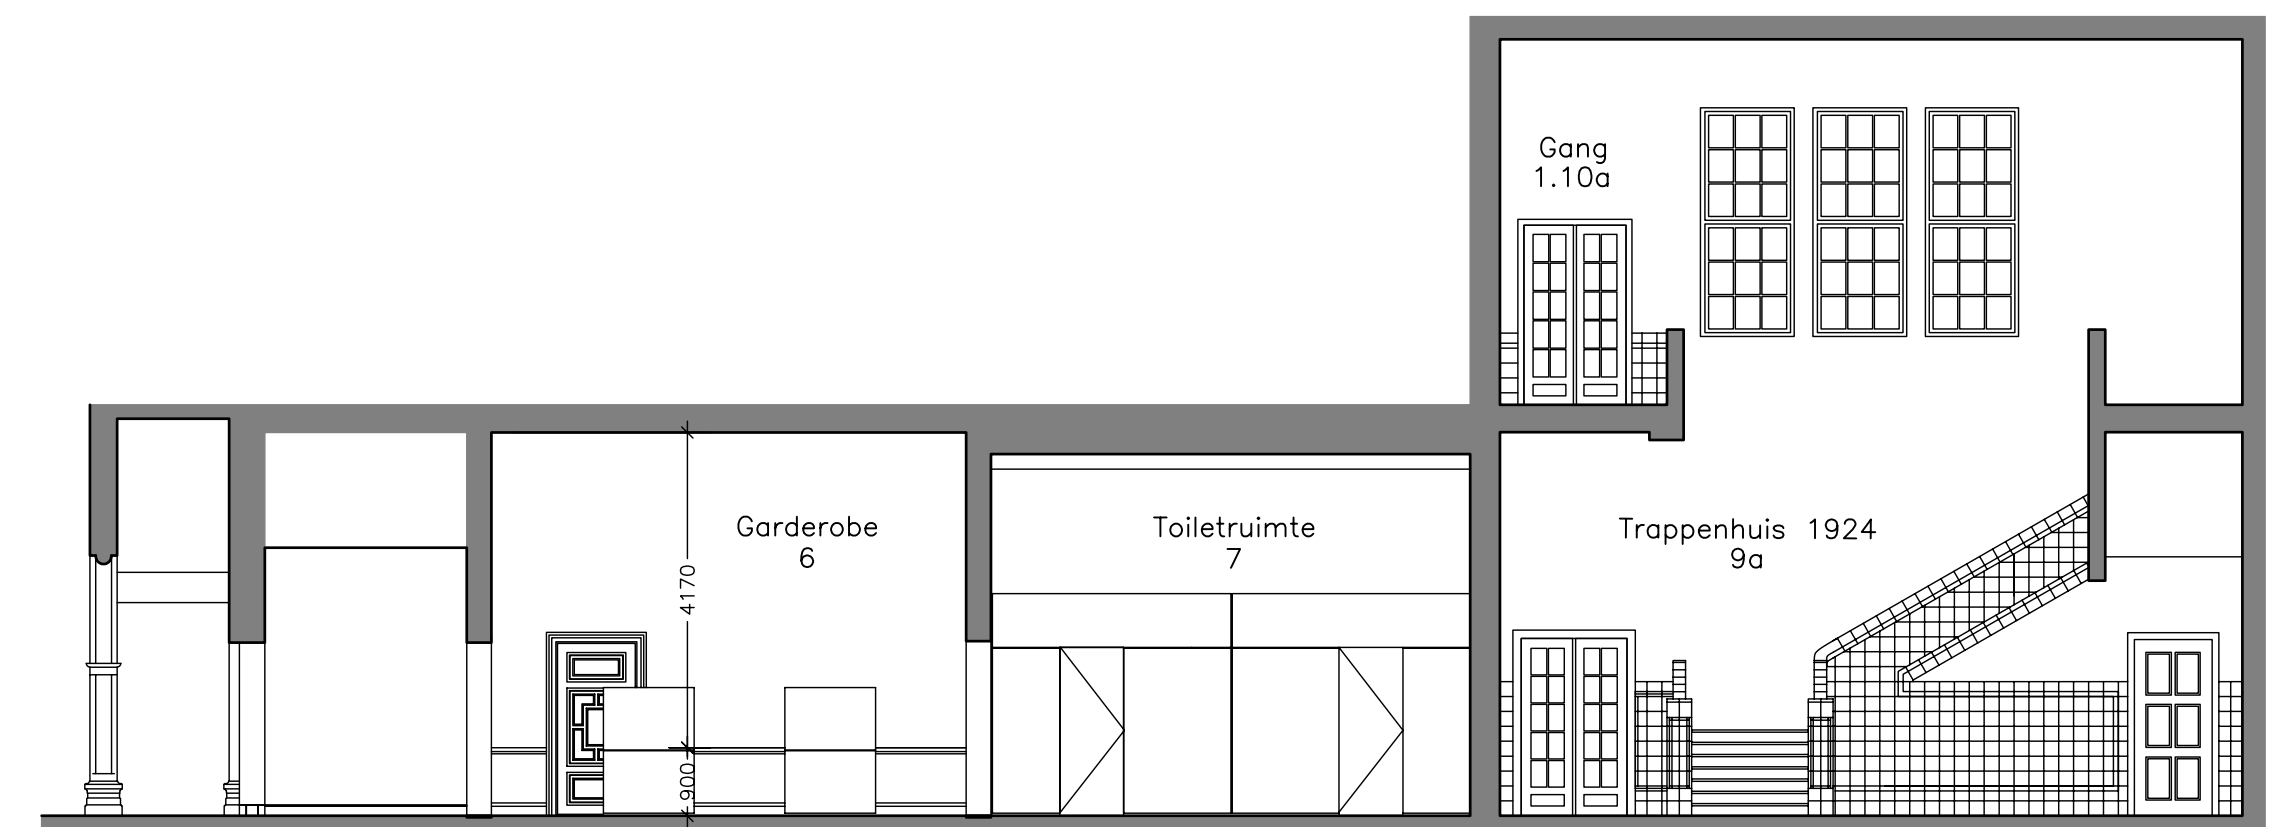

doorsnede M

