



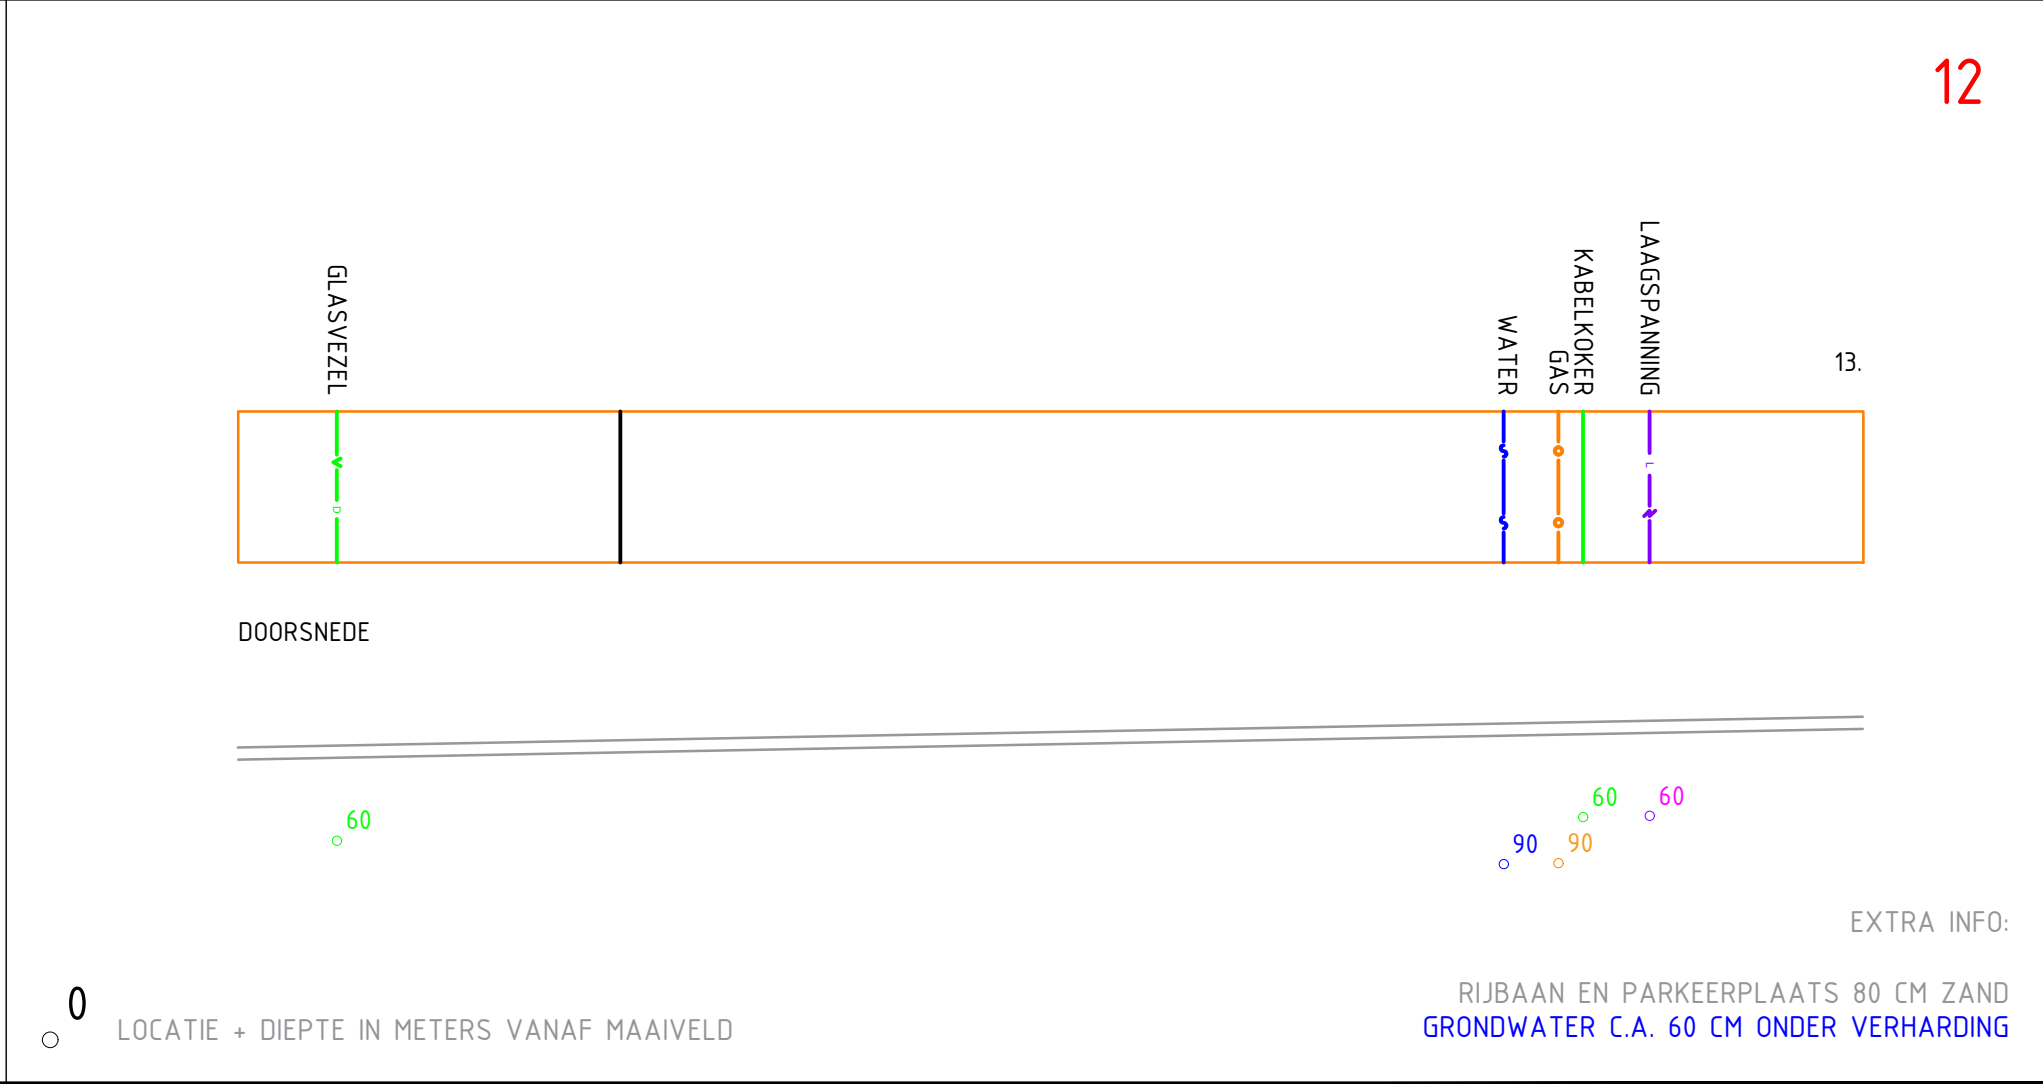
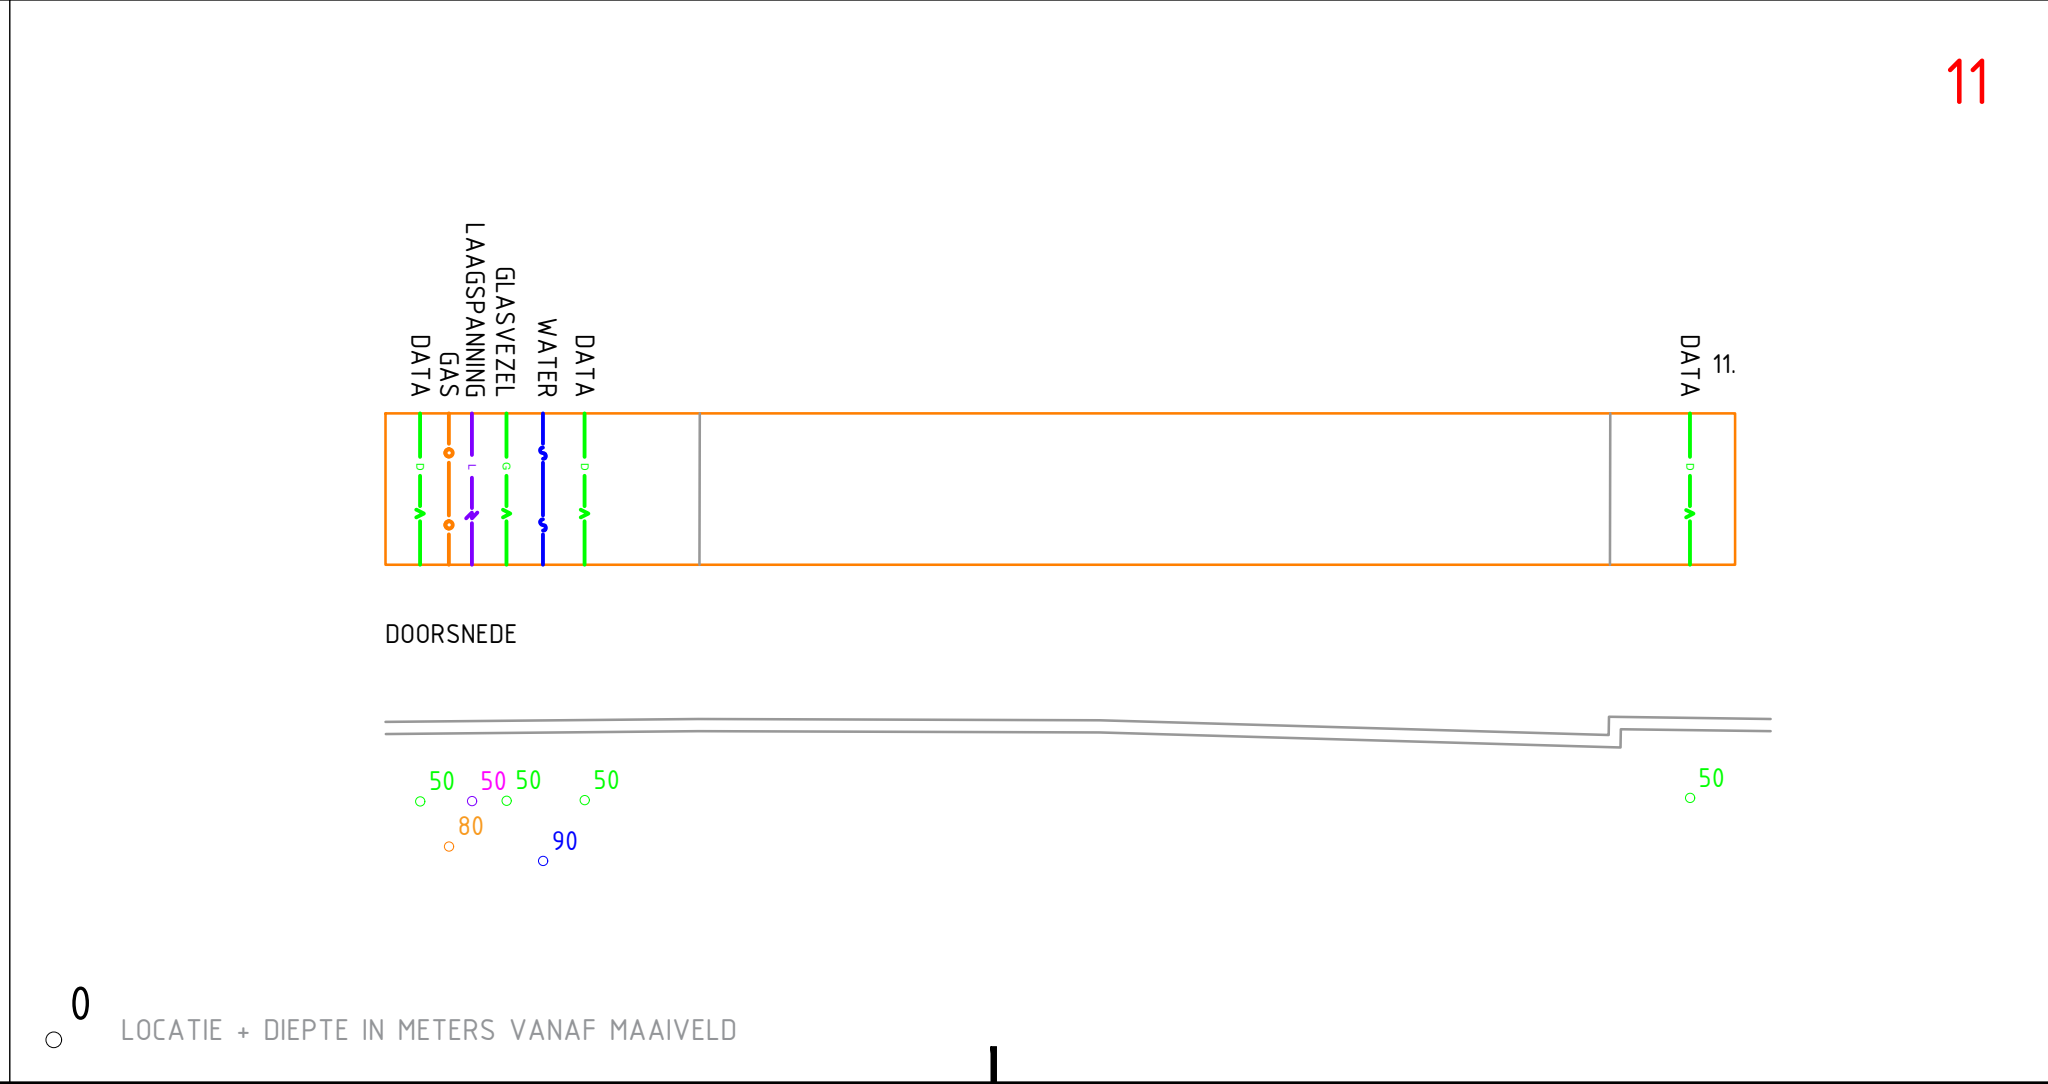
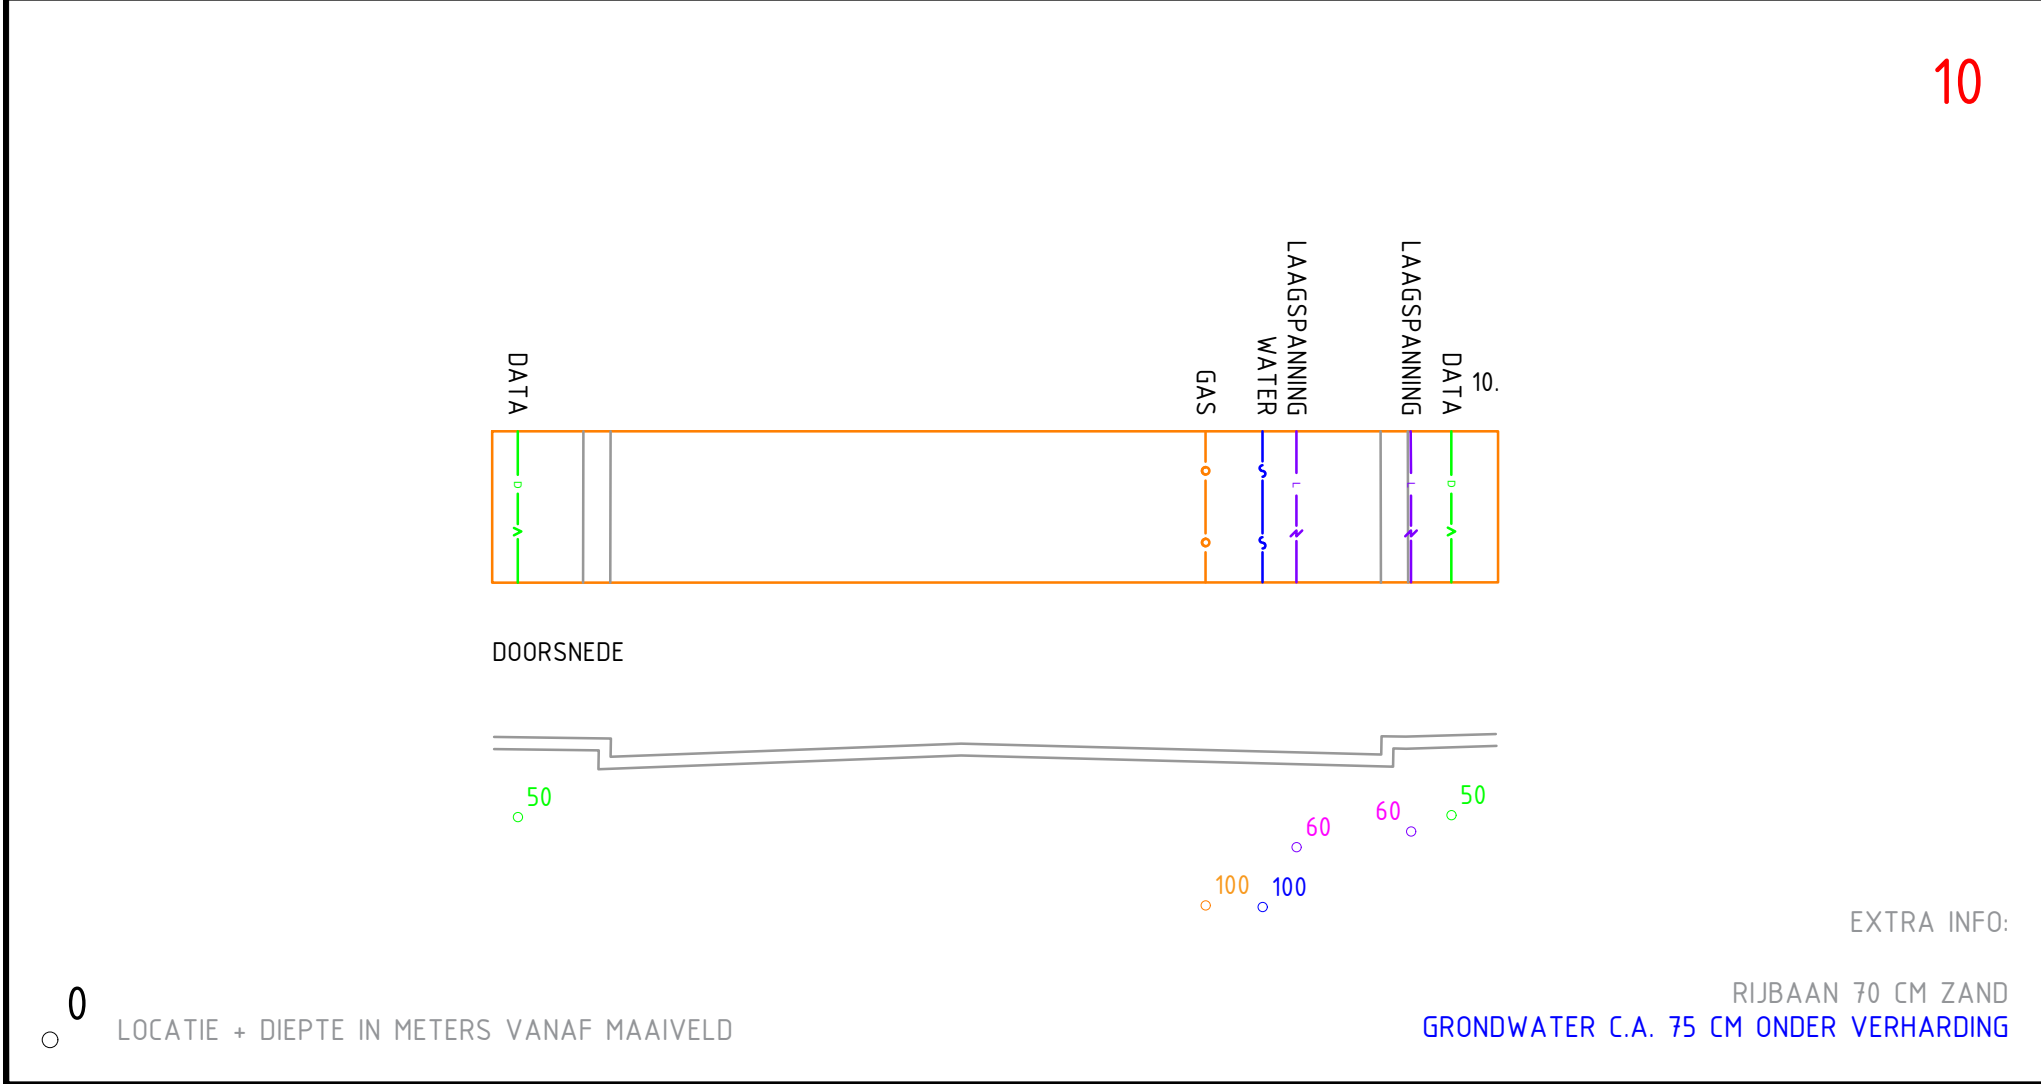
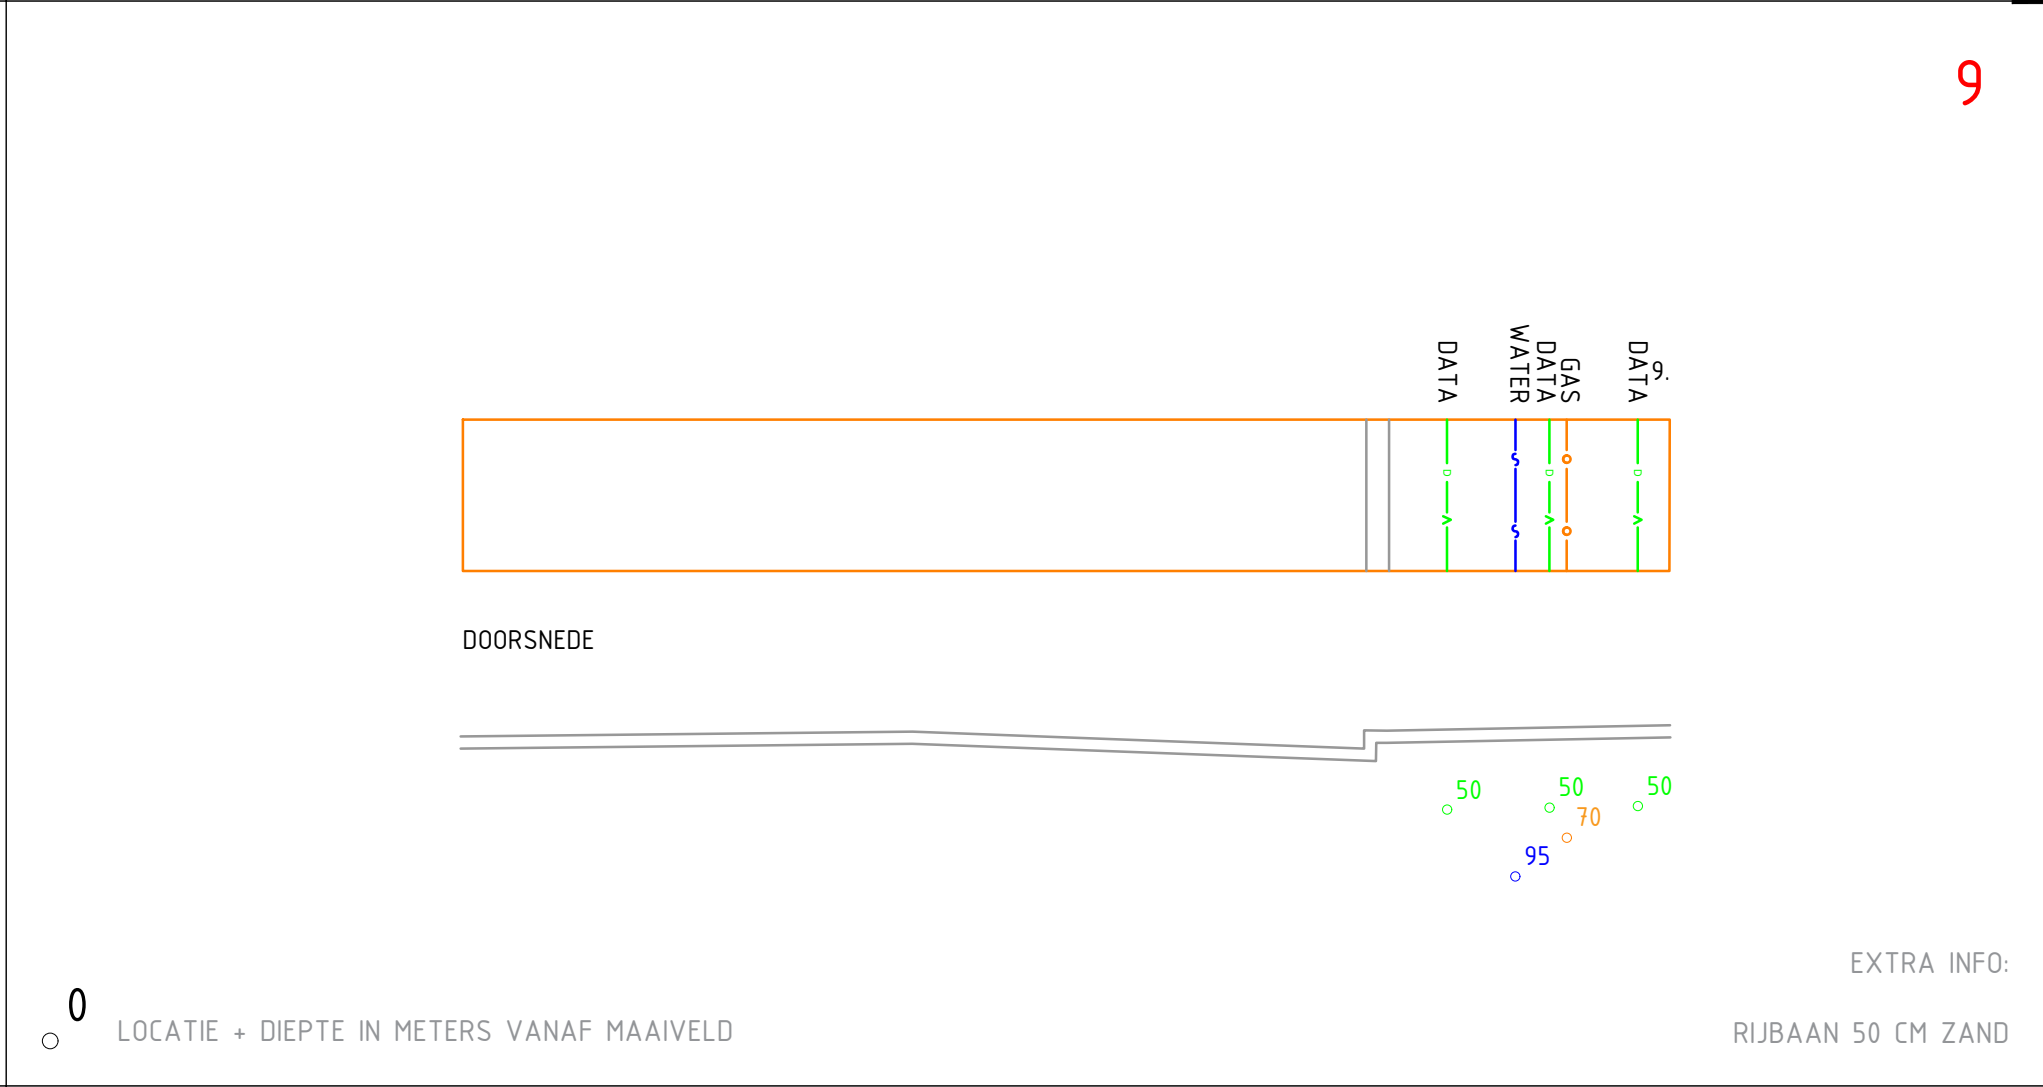
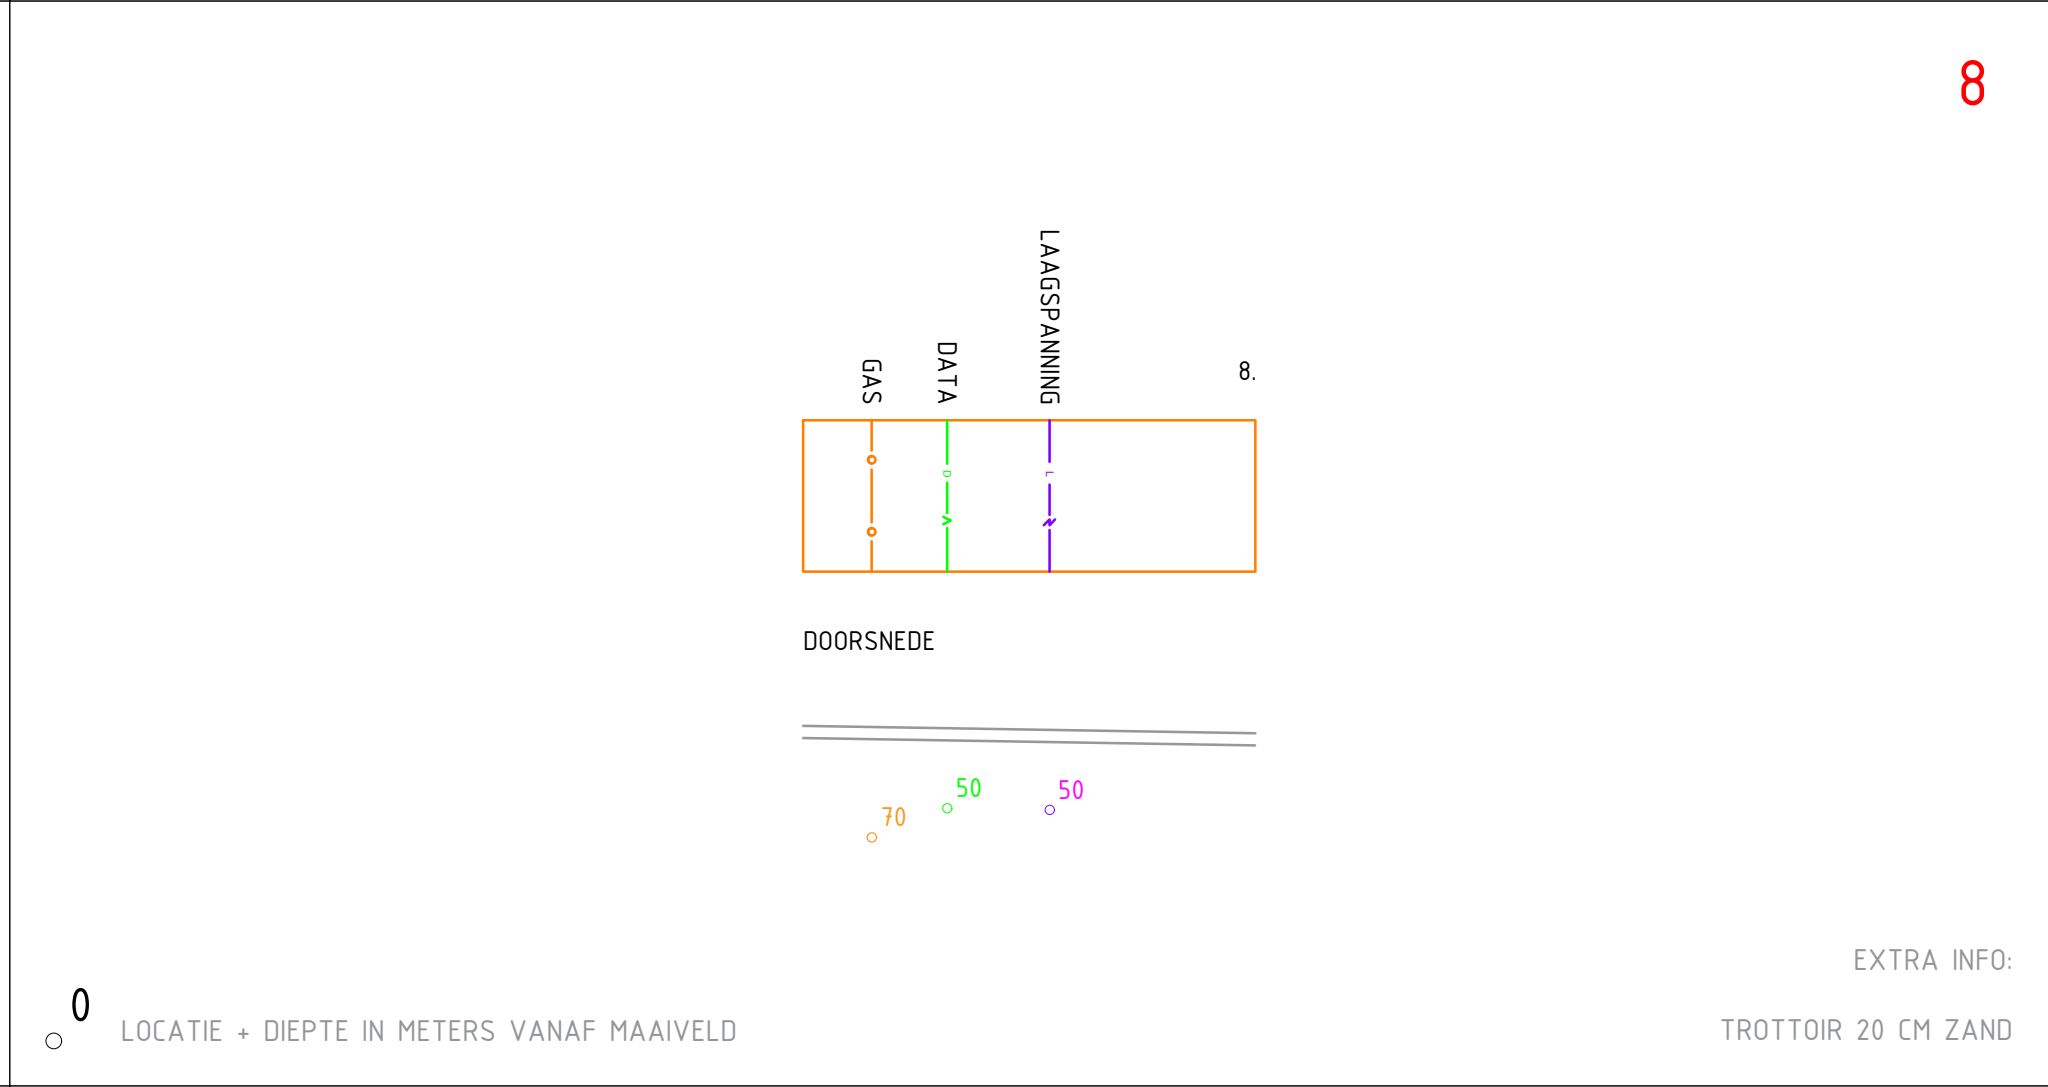
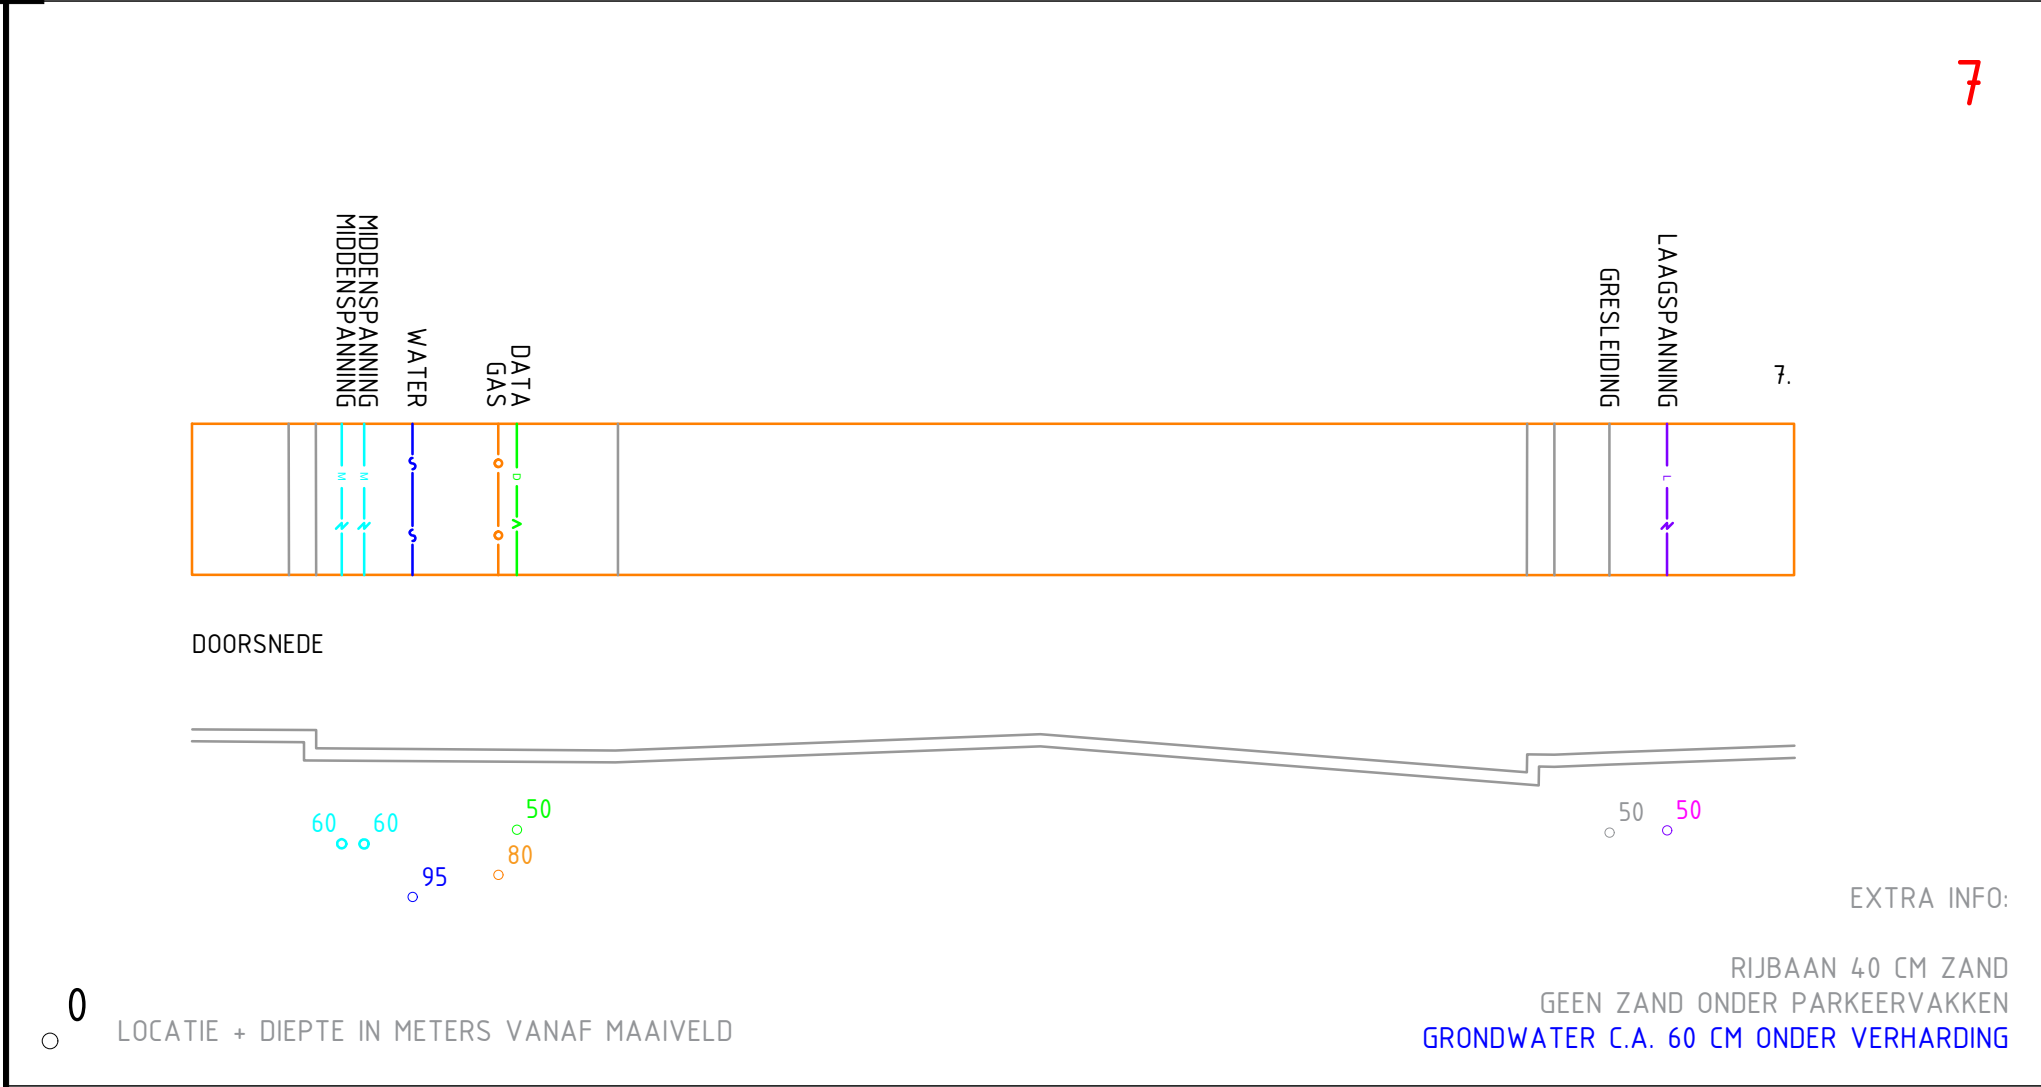
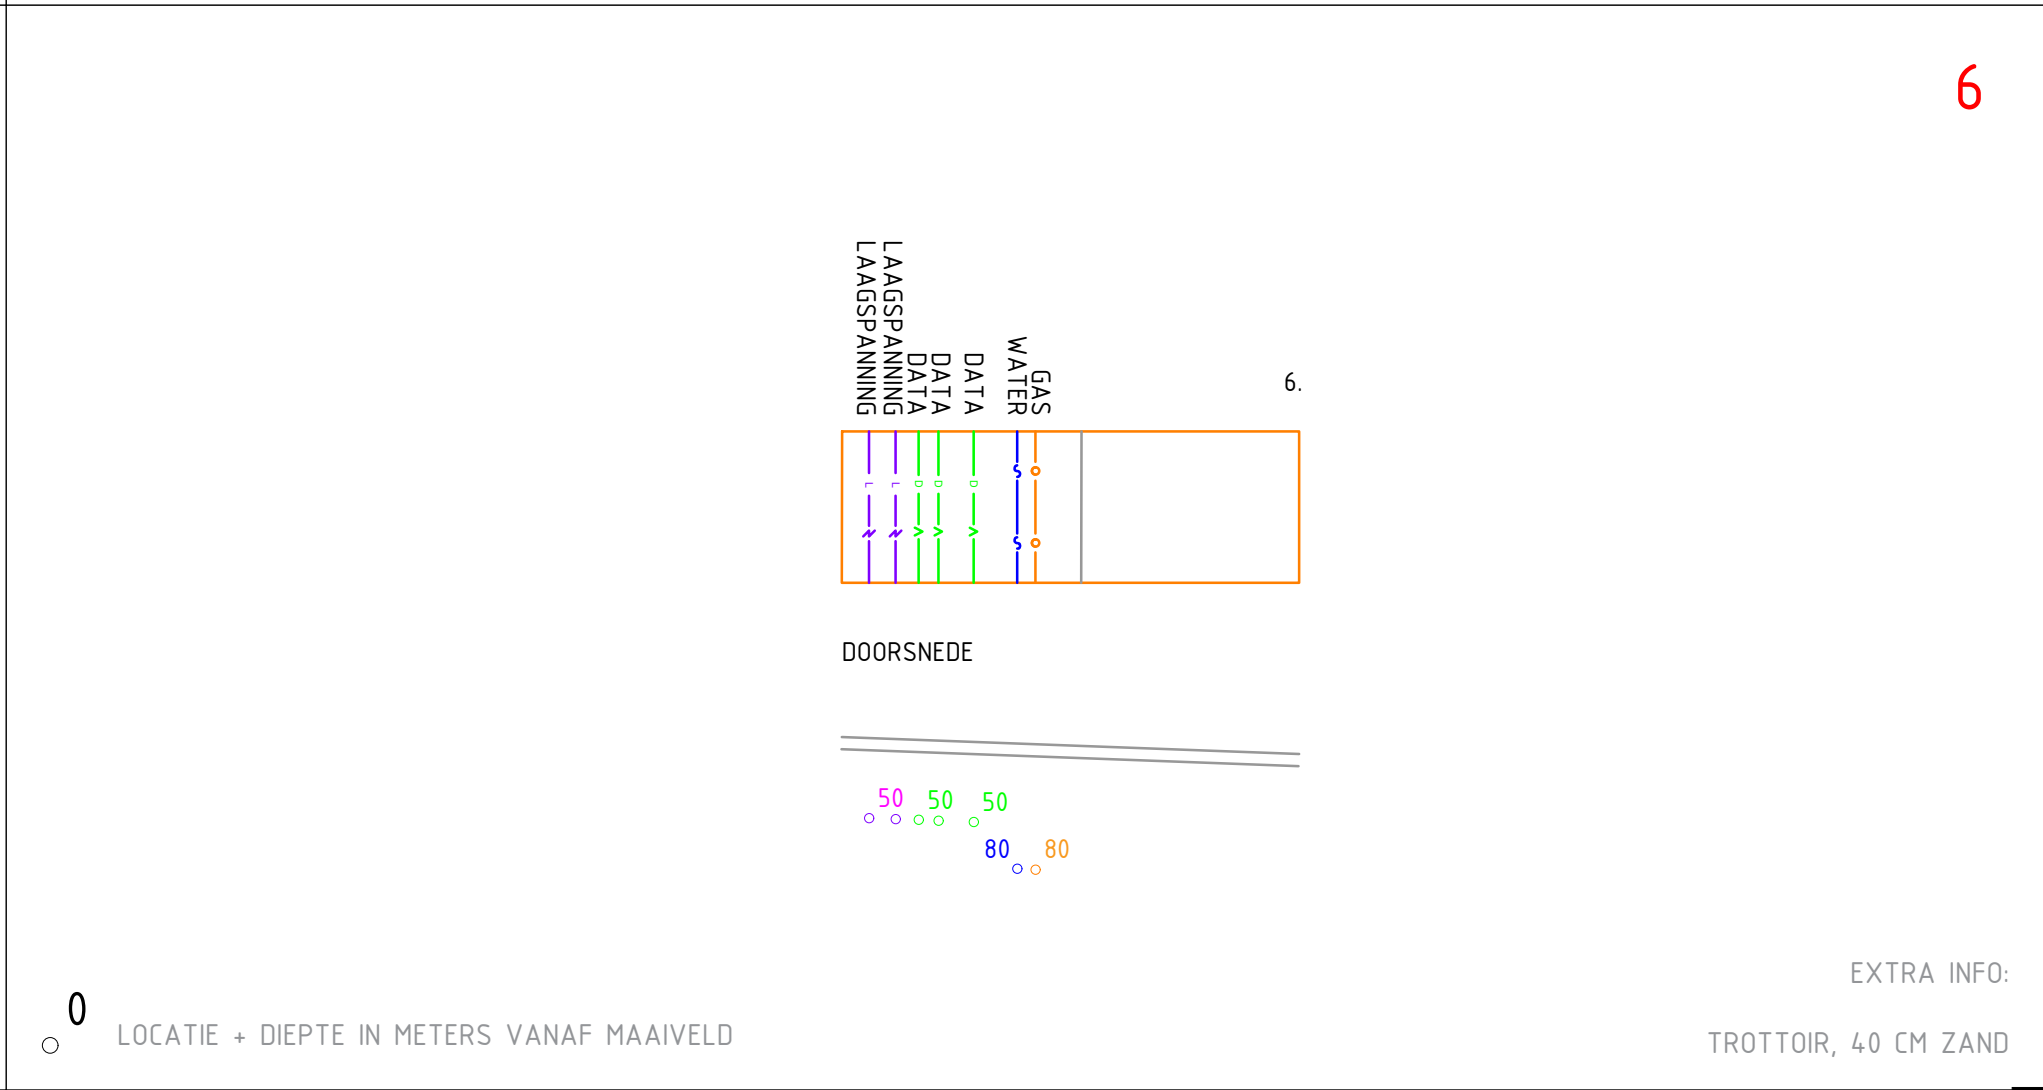
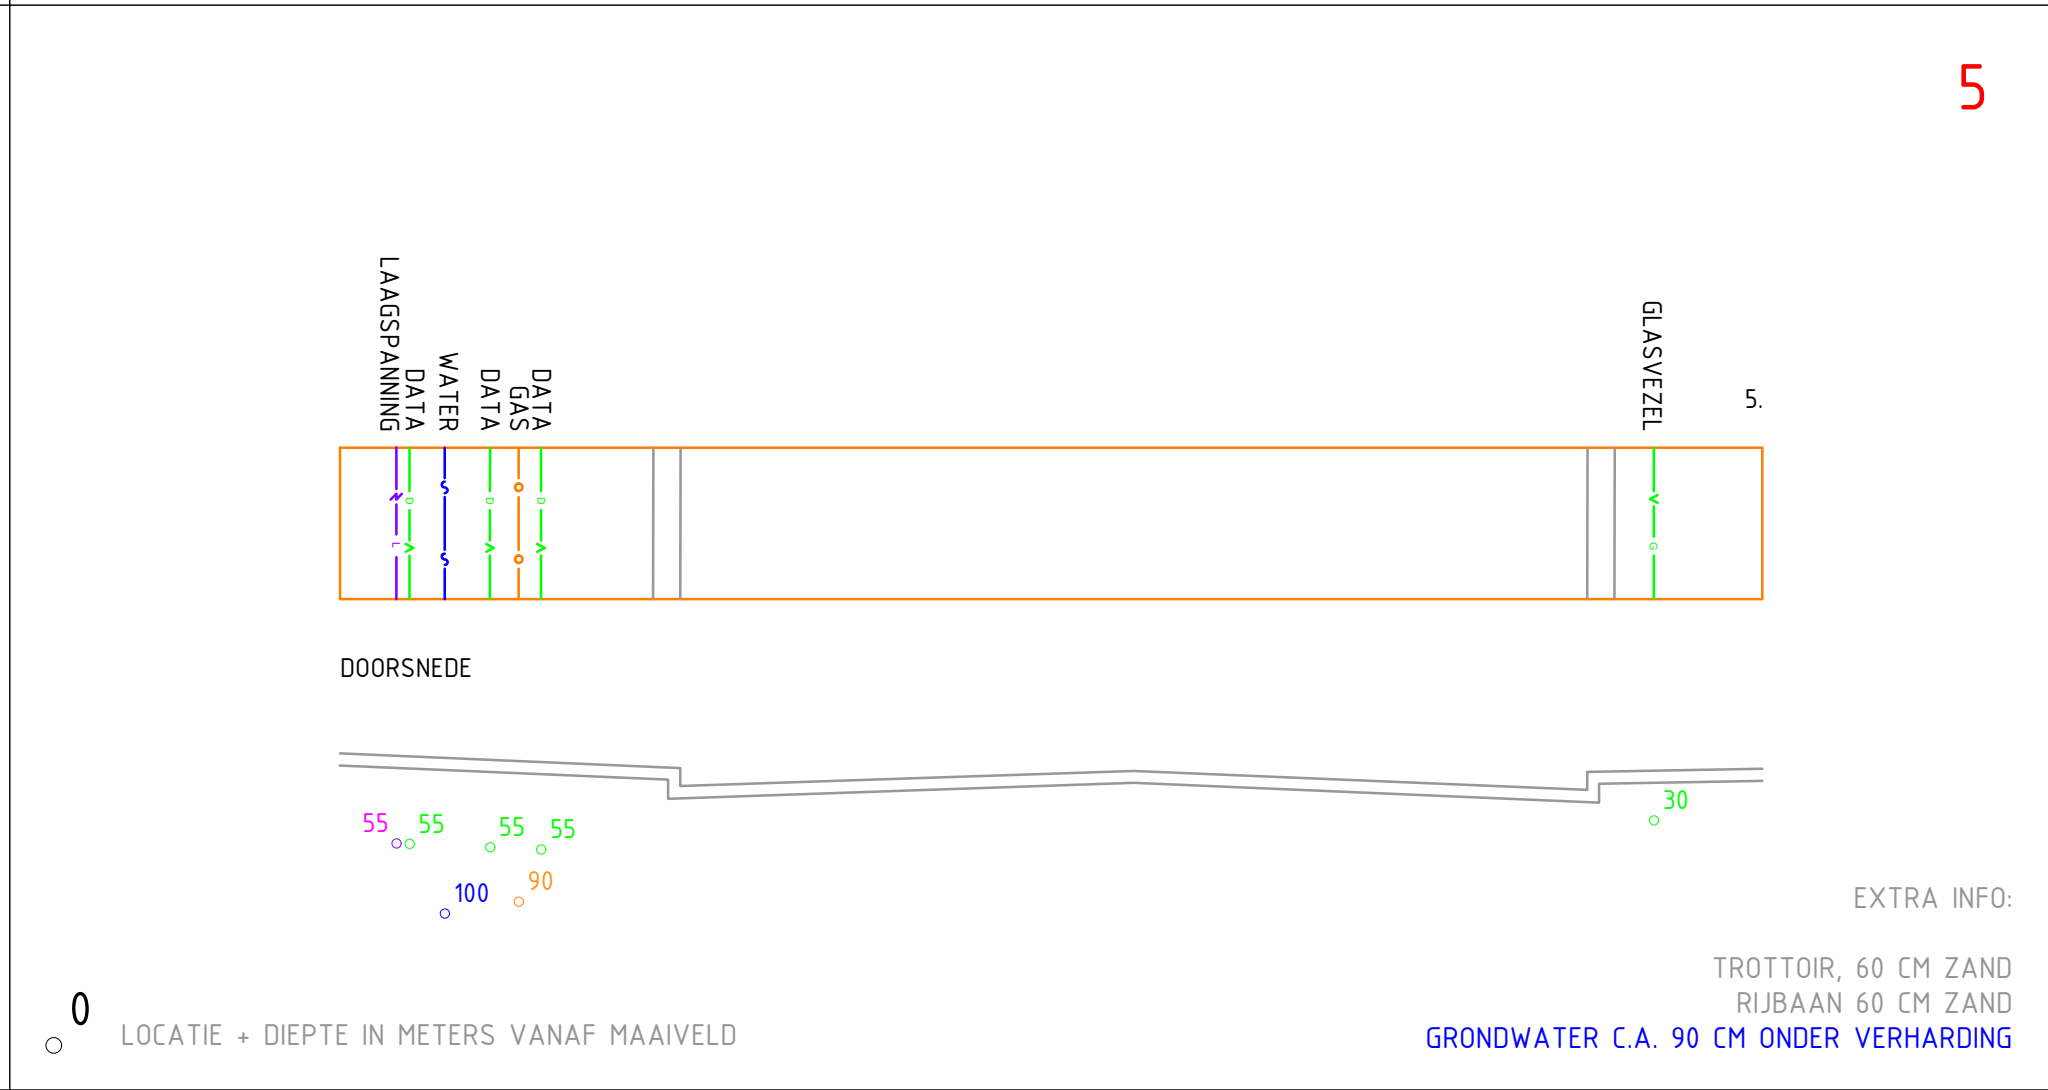


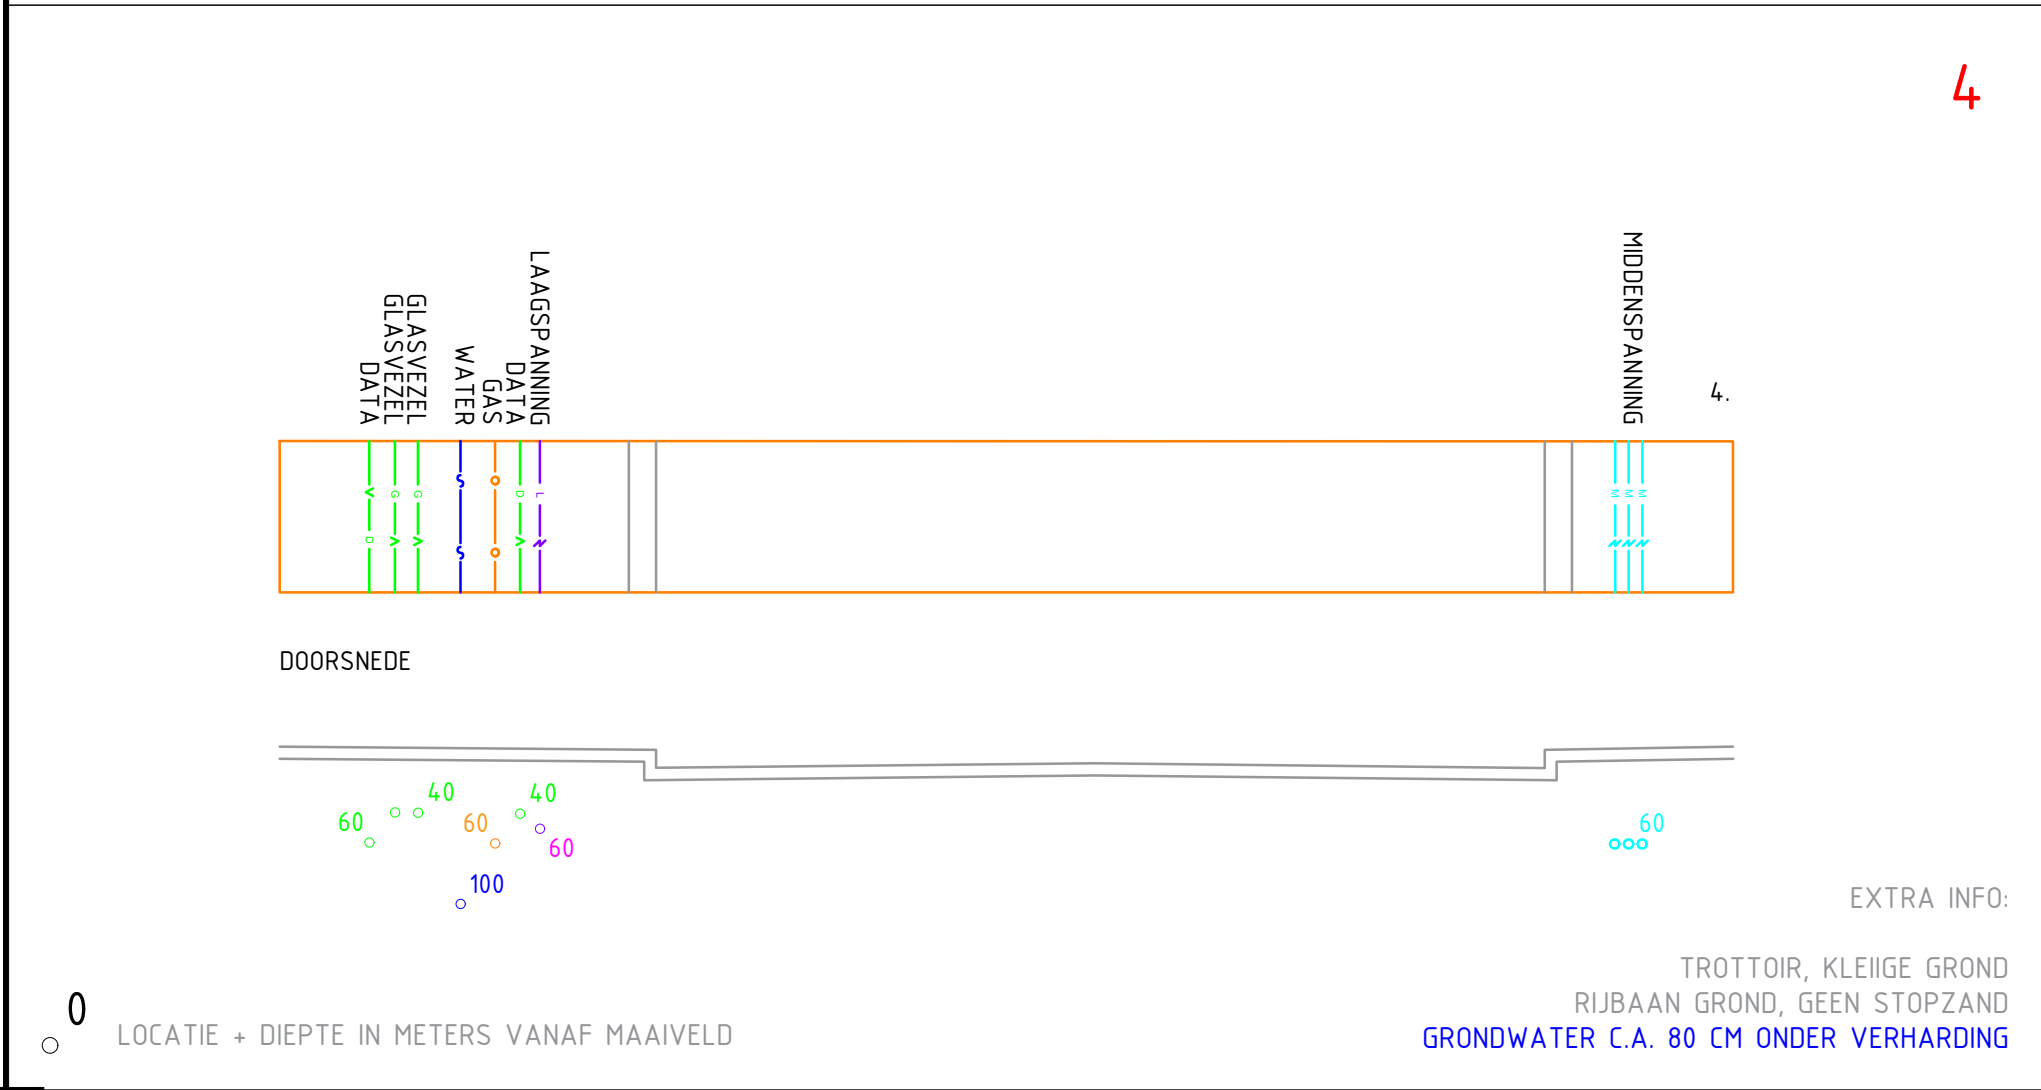

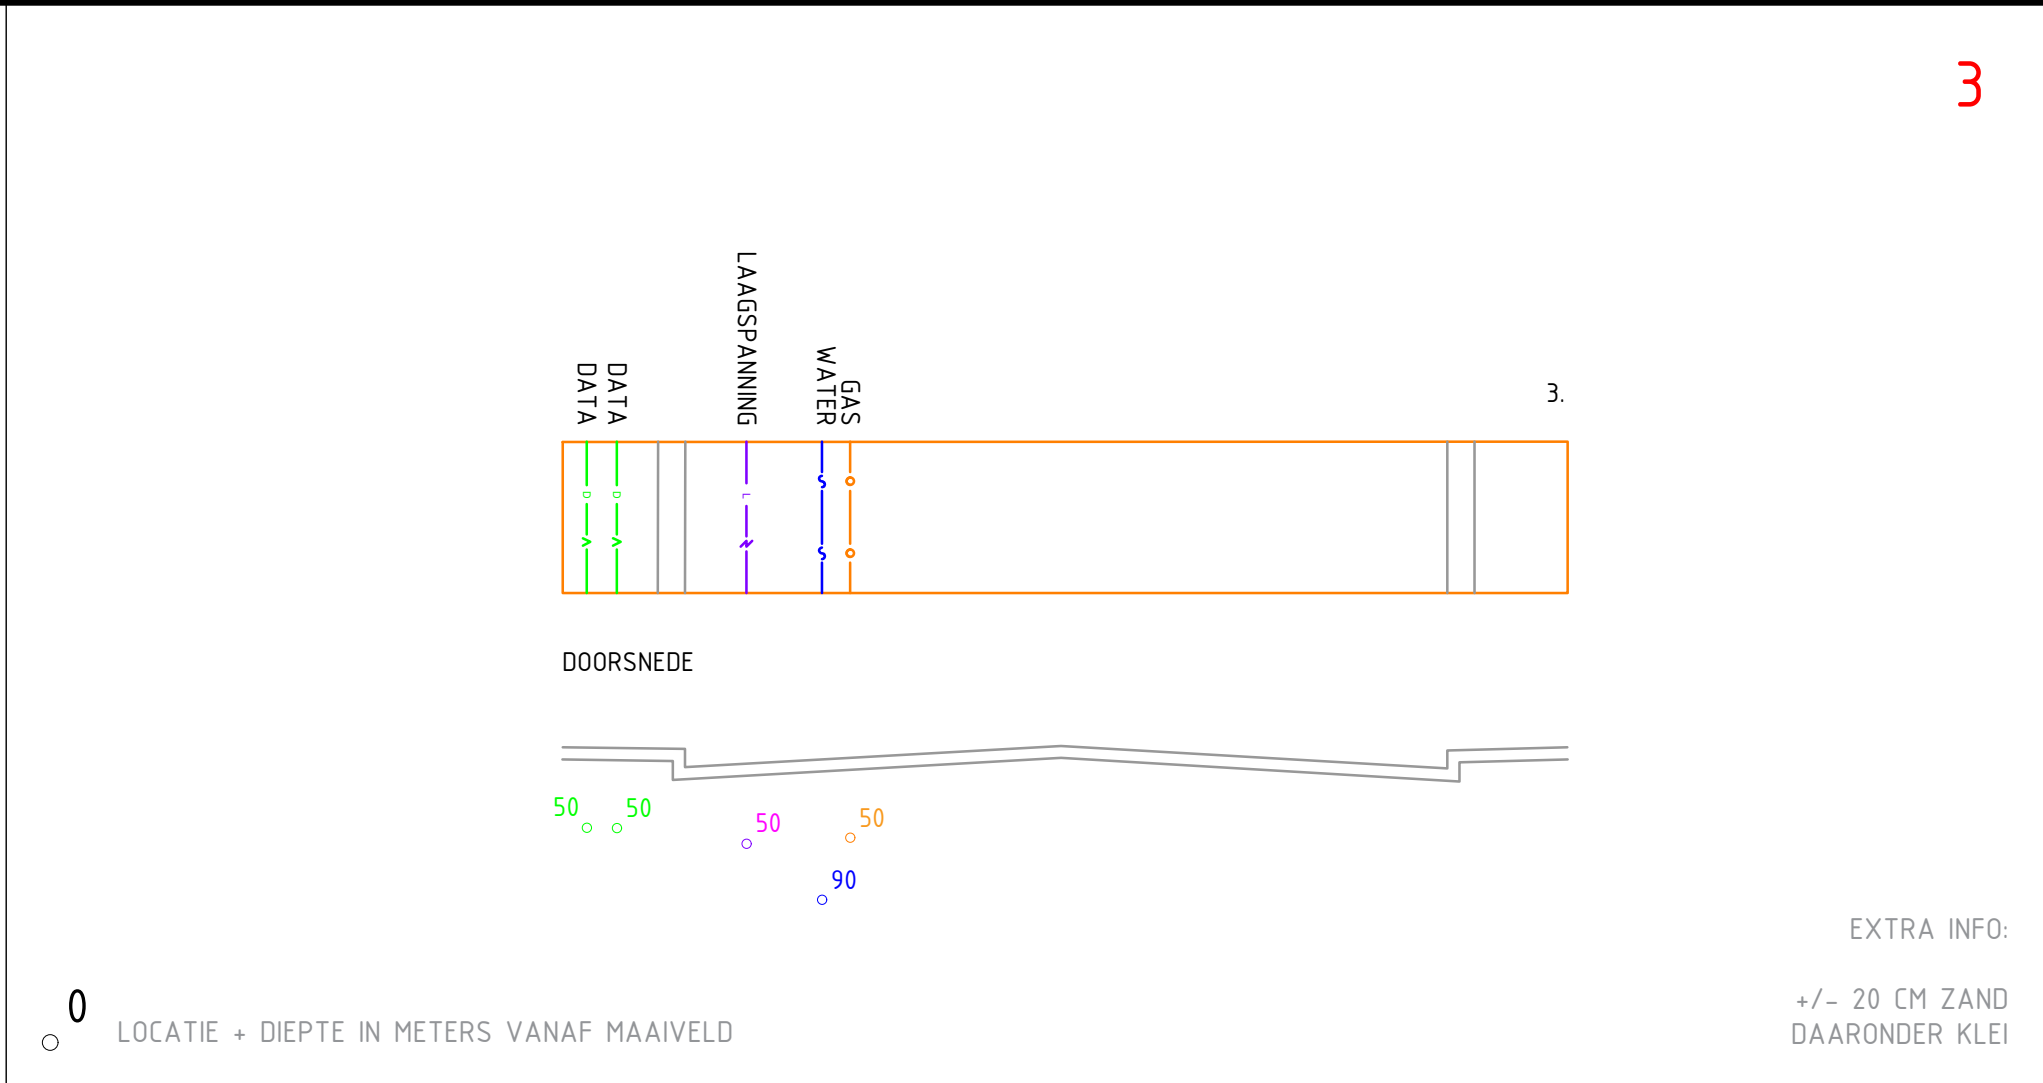

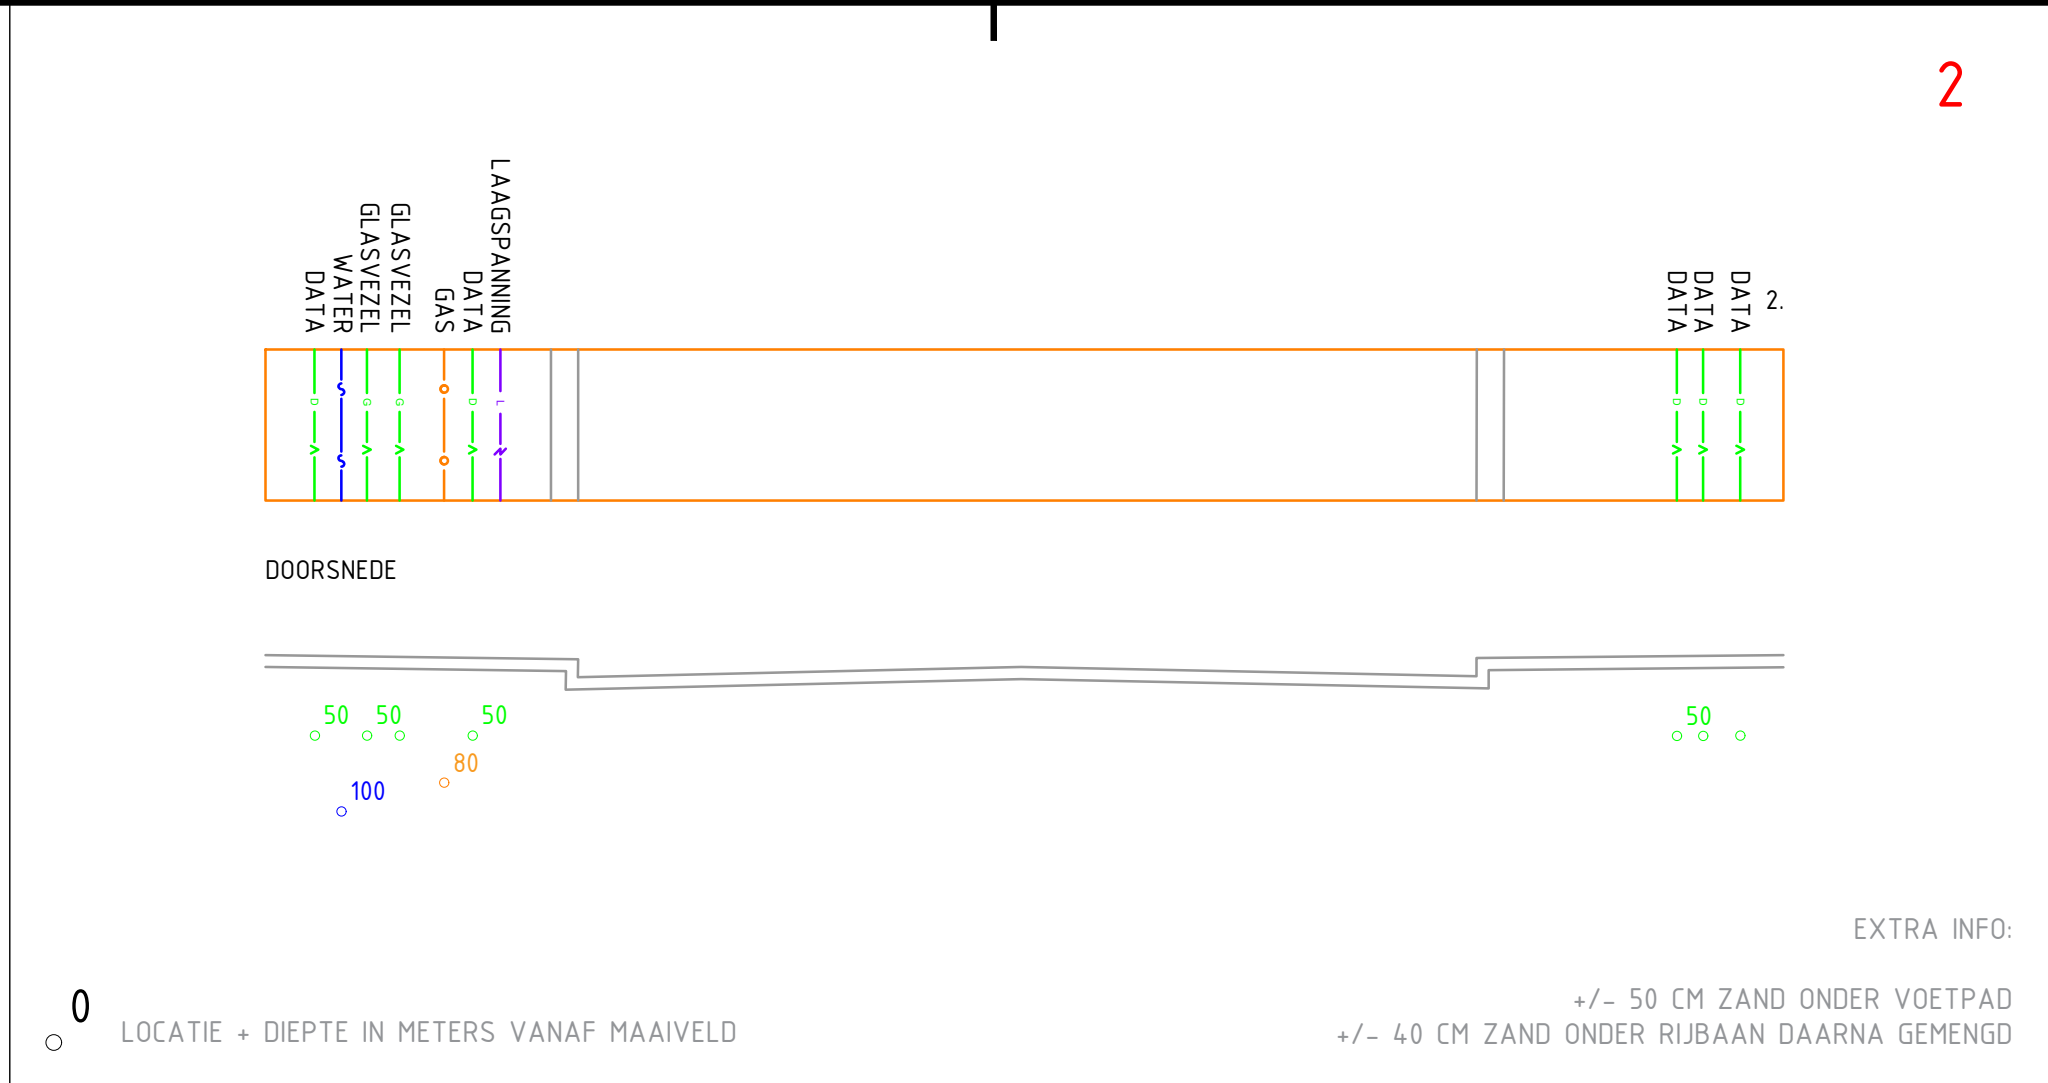

Deborabakelaan 5 90 cm
stopzand in rijweg.
Grondwater op 100 cm

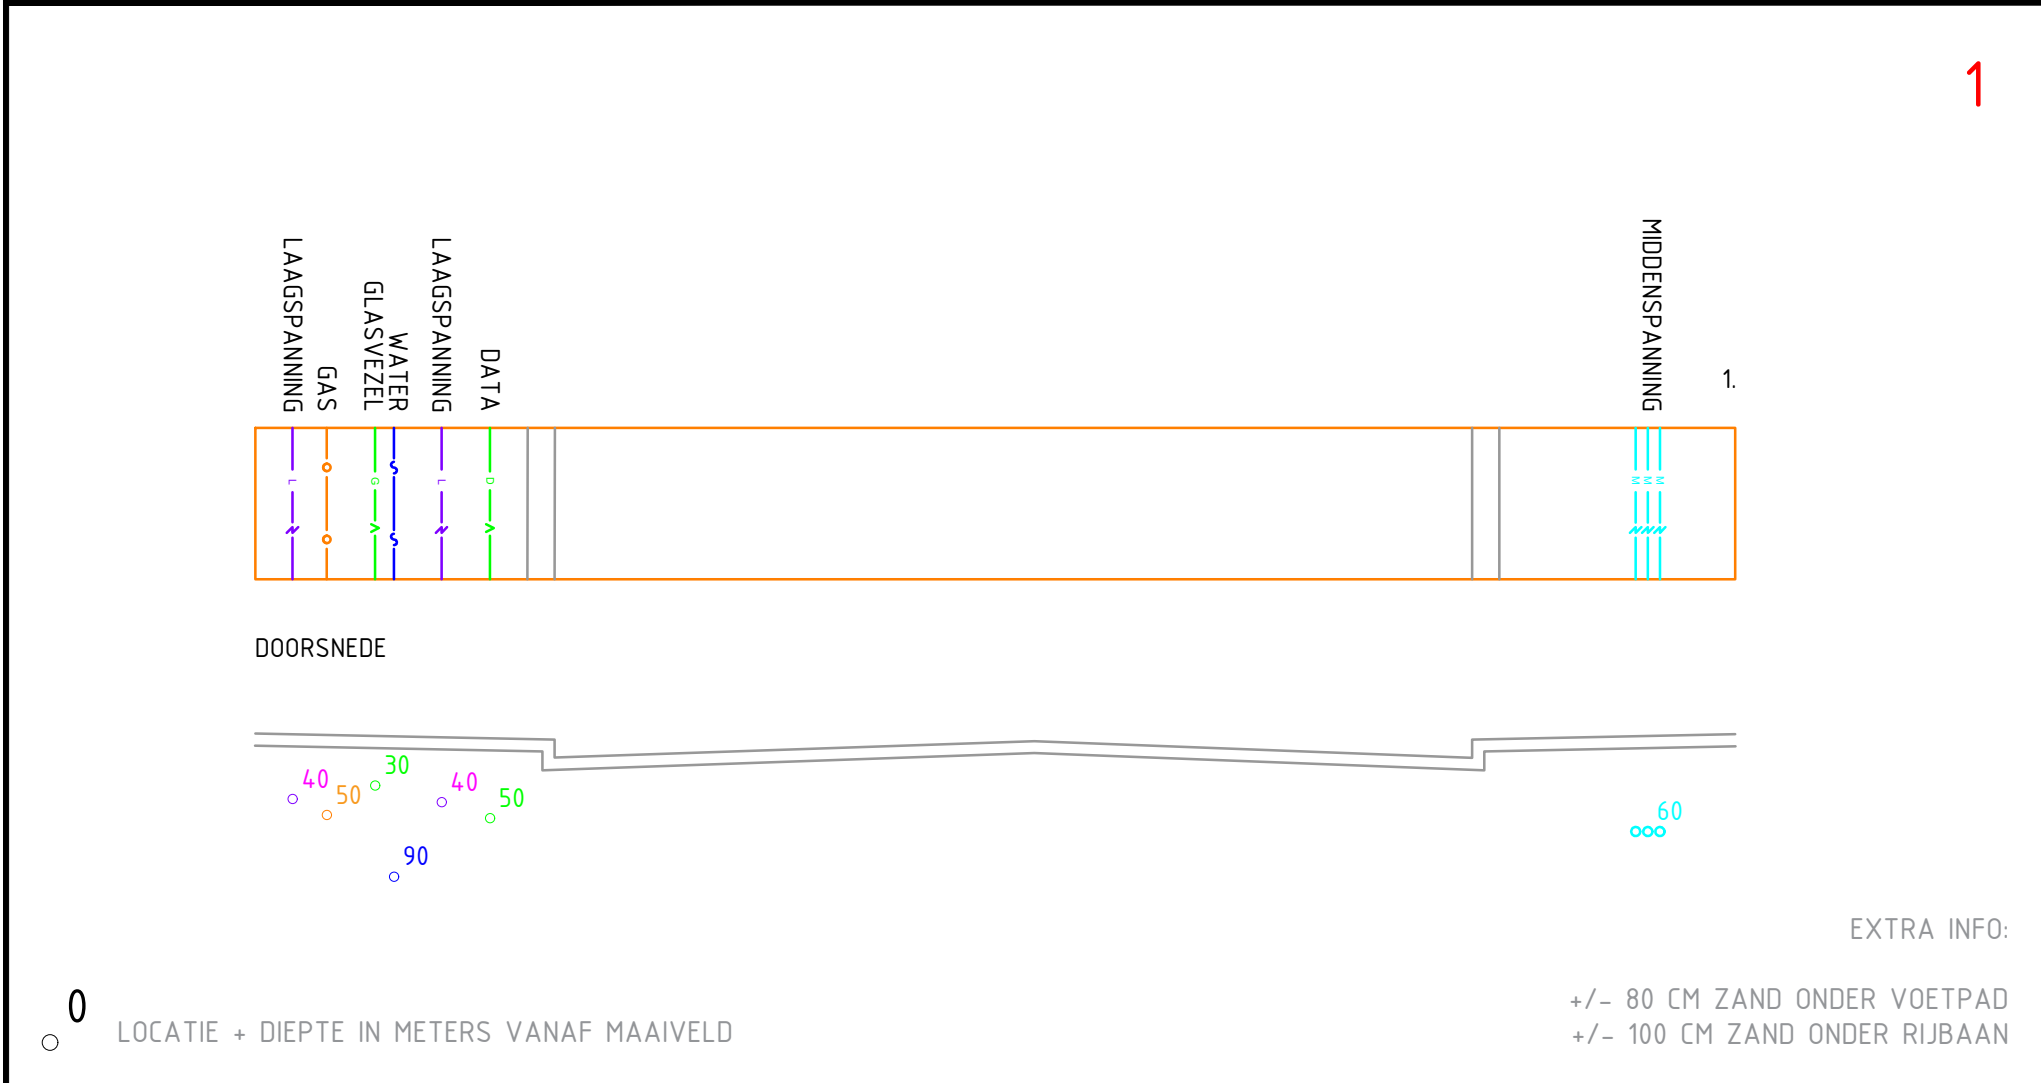

**Debora bakelaan33 in de 2
tegels 3 kabels op 80 cm**



Debora bakelaan 33. Geen
stopzand. Vettige grond









Jan van rietwijkstraat 16.





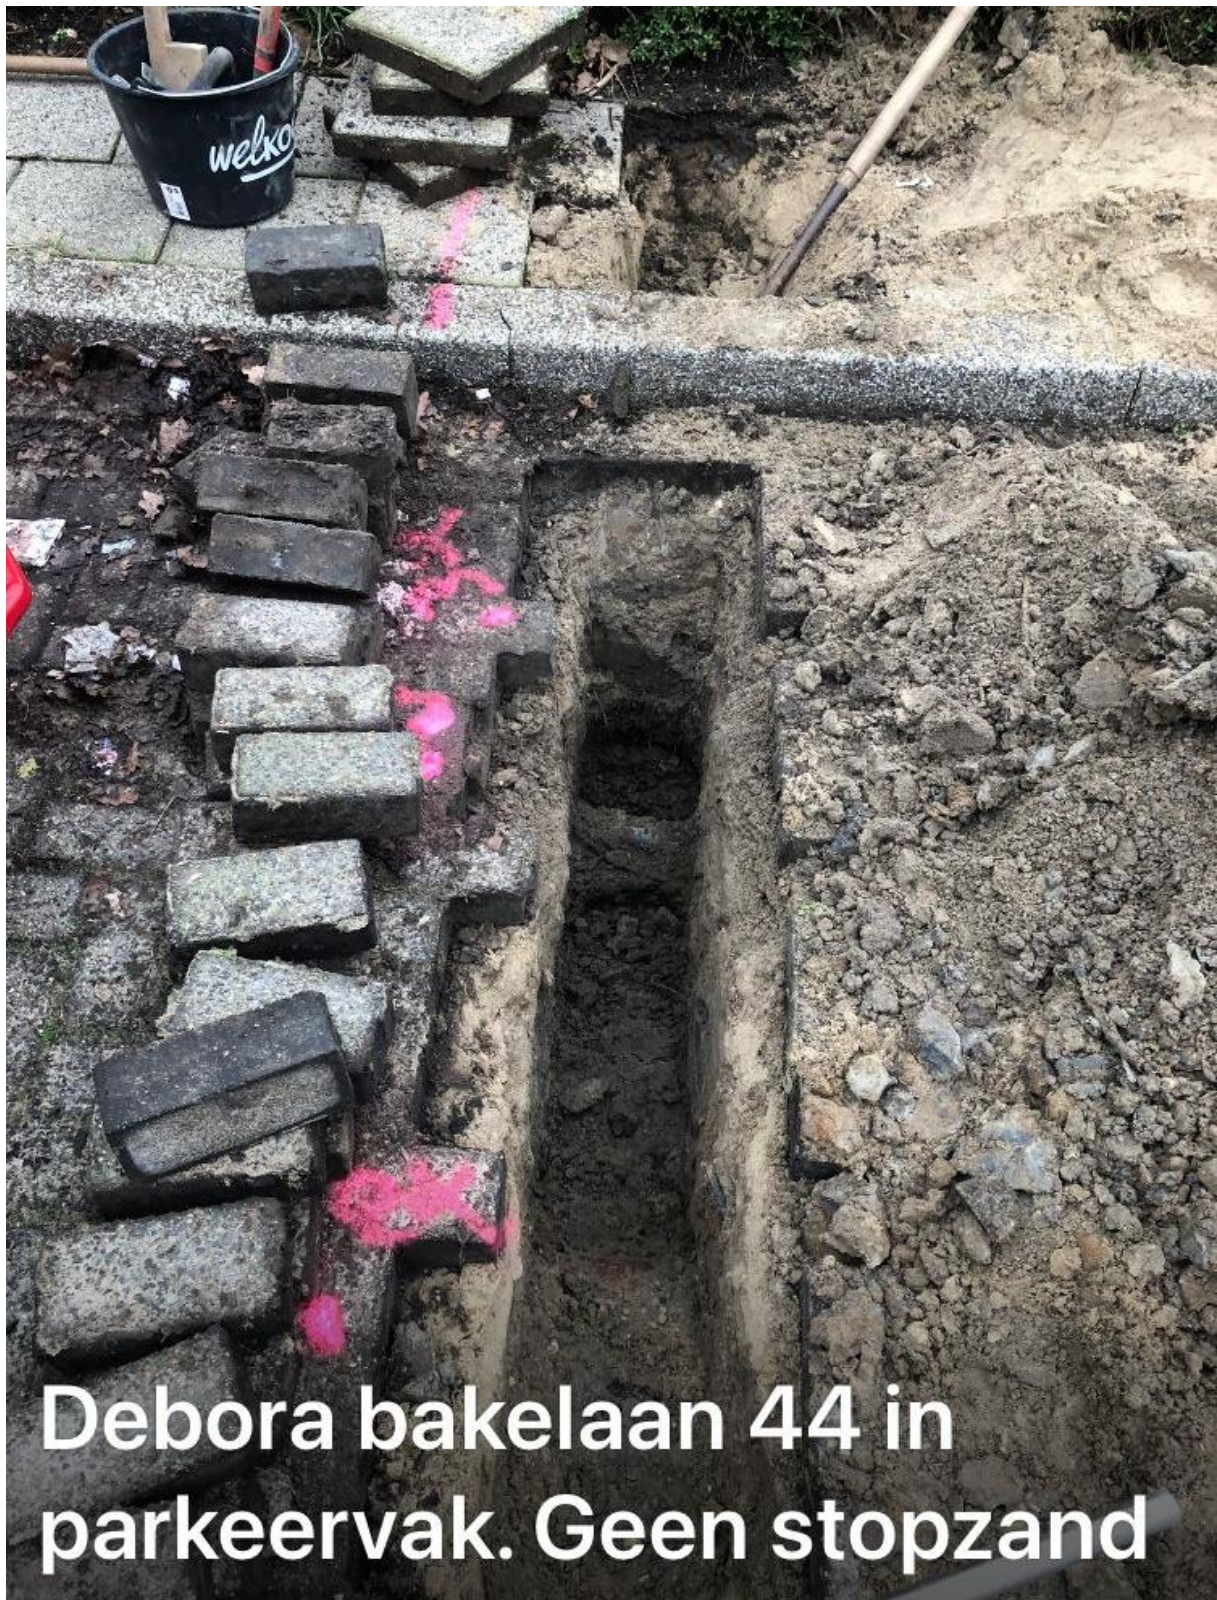

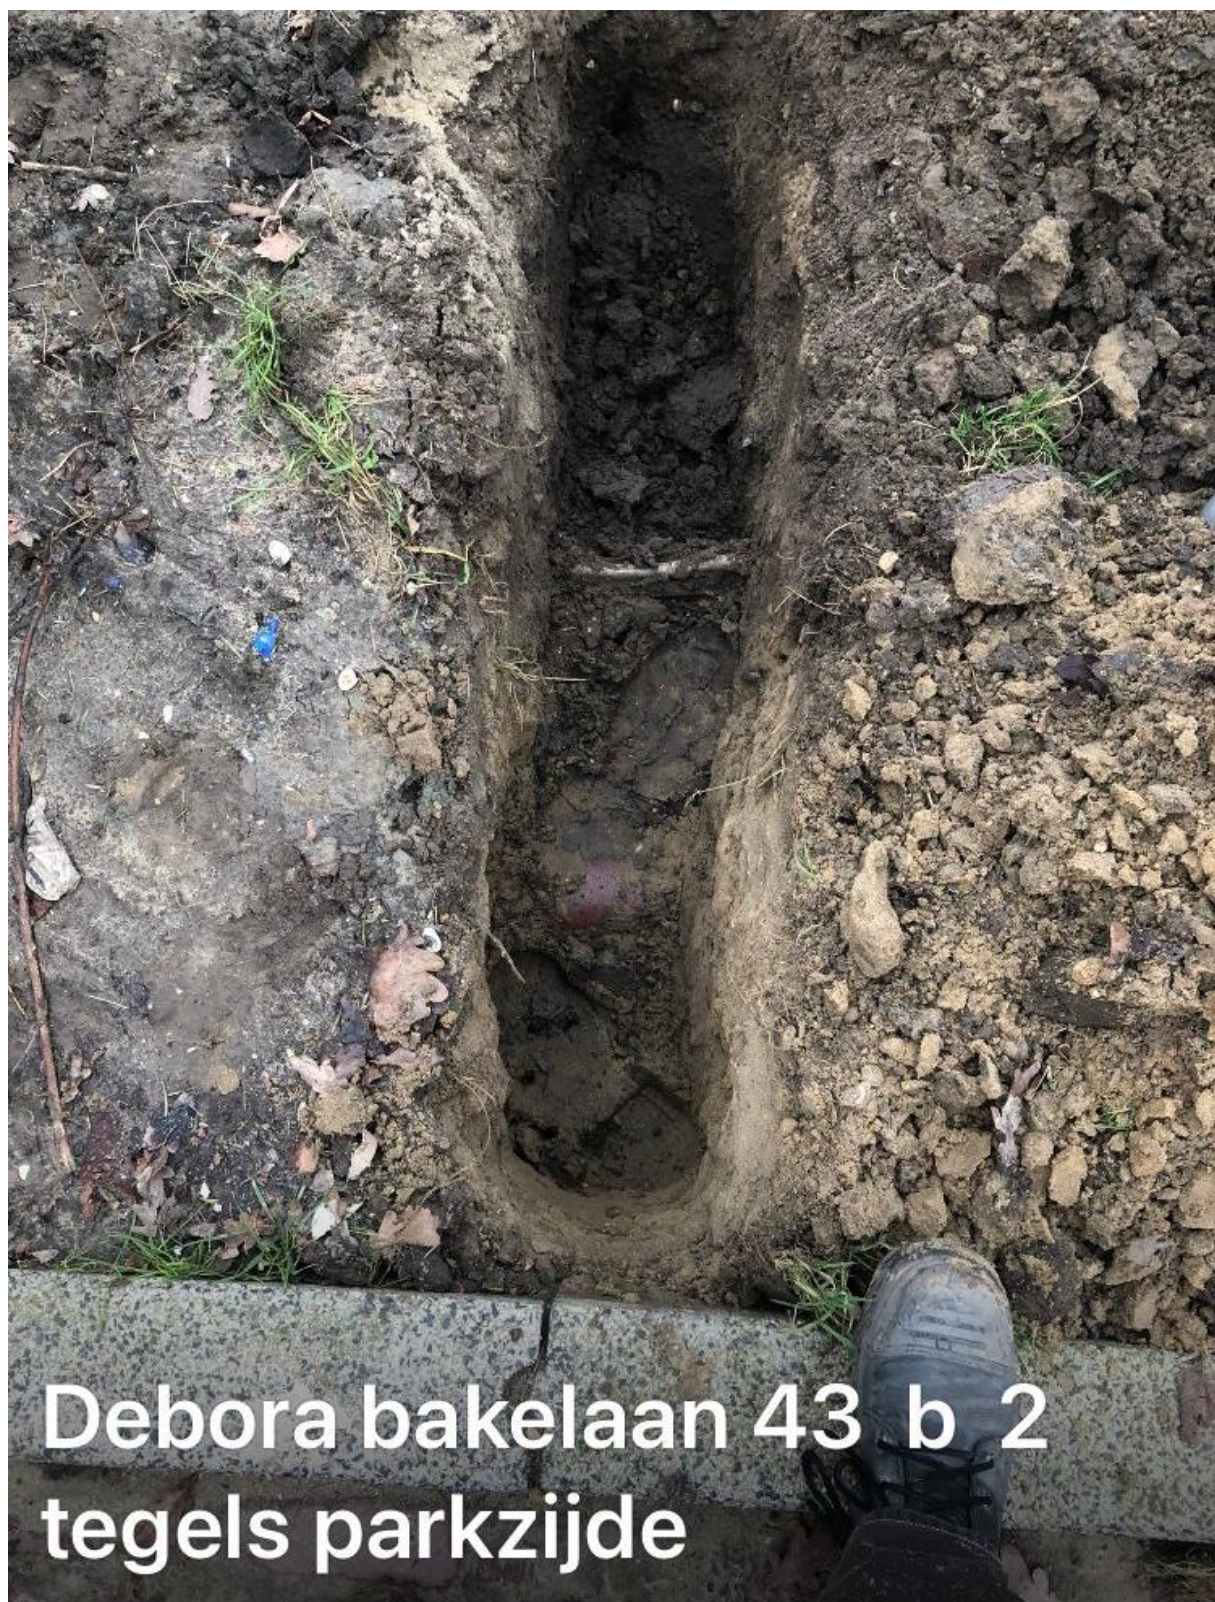



Debora bakelaan
tegelpad woonhuis





Debora bakelaan 59 data
kabel 40 cm uit band
plantsoenzijde grondwater
op 35 cm









Heckemerstraat 2 tegels



Heckernerstraat gas en
water en laagspanning
inrijbaan













Renestestraat 15
losse glasvezel