

Opruimtekening + de benodigde aanpassingen

Legenda.

Kamer nummer:



2,15



9.



9.



10.



10,13



10,13



9,10,13



4,5,6,7,8

Aanpassingen:

aanleggen van 2 nieuwe aansluitingen voor DATA / TEL.

balieraam verwijderen en gat dichtten

verhoging opbreken en de vloer gelijk maken ten opzichte van de rest


bestaande keuken verwijderen en een nieuwe keuken plaatsen

plaatsen nieuw deur

bestaande deur verwijderen en gat dichtmaken

wandje verwijderen en de vloer hier gelijk maken met de rest

keukenblok/wastafel verwijderen

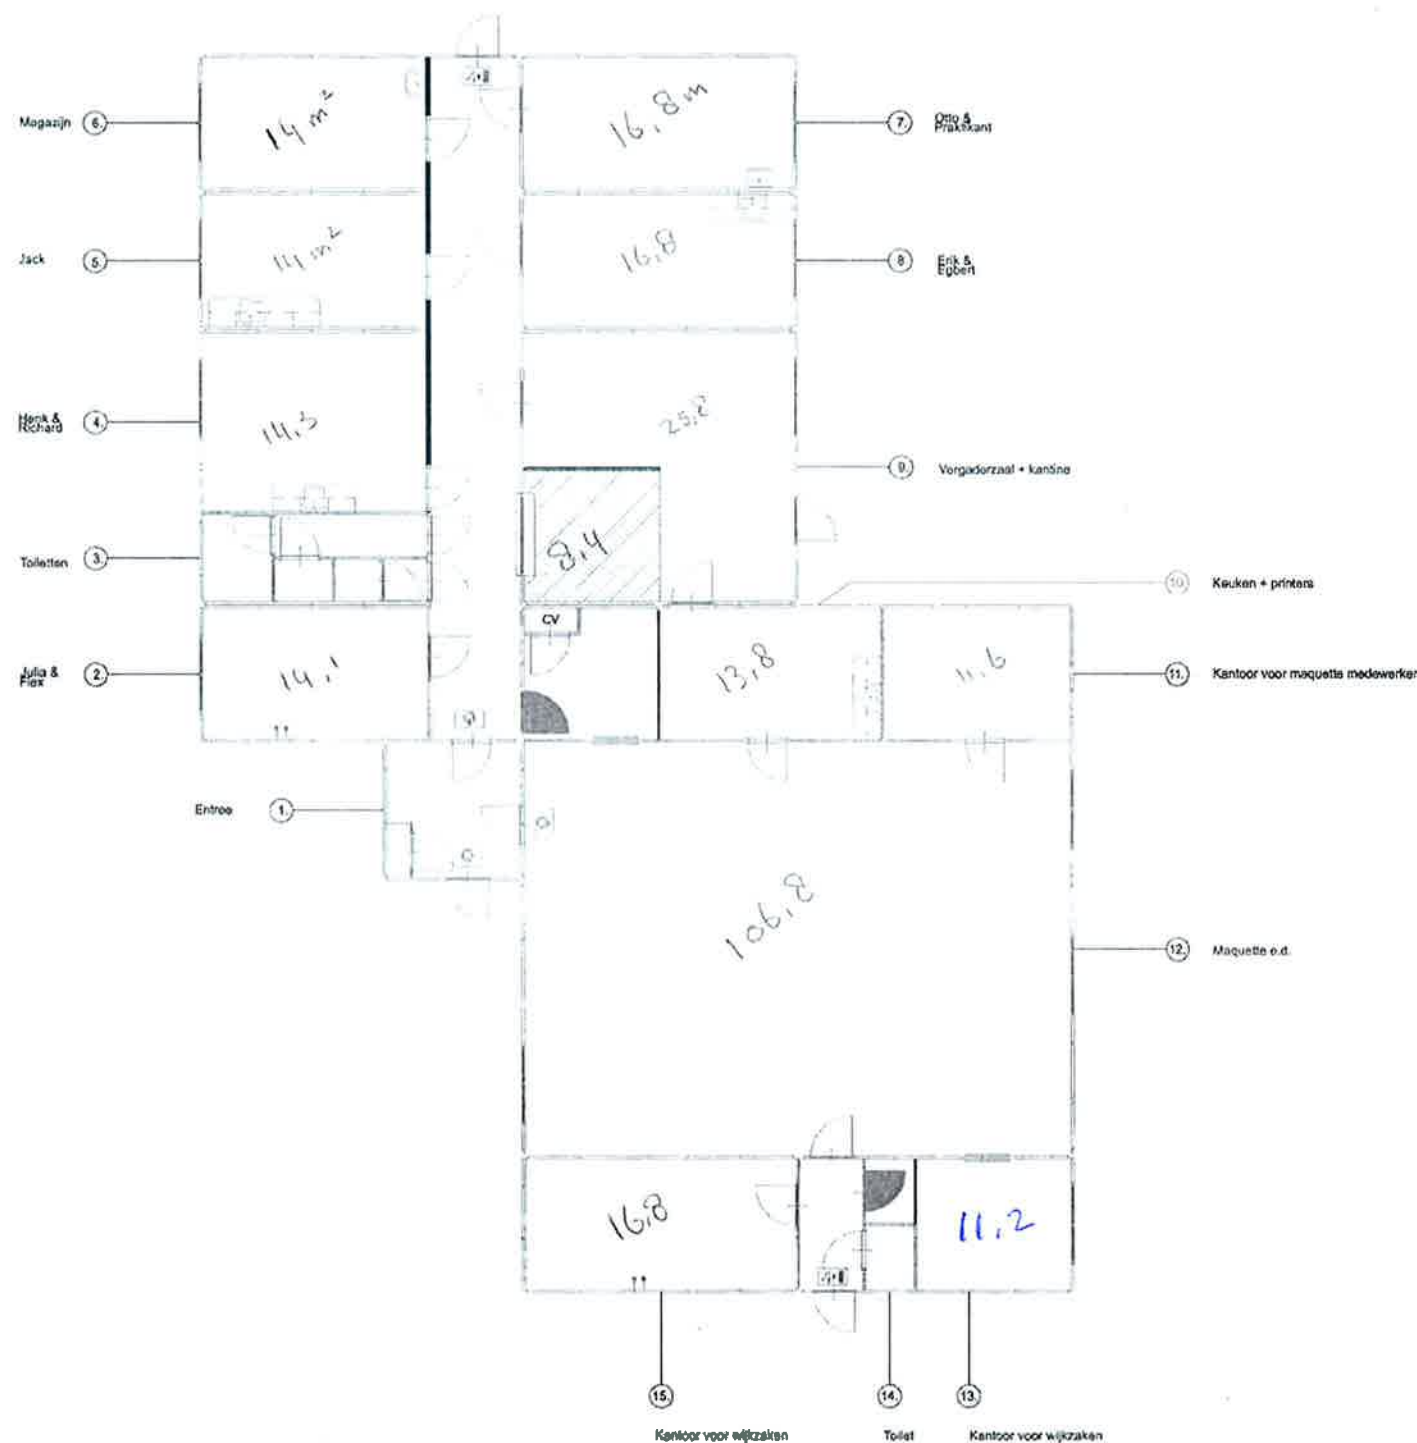

