


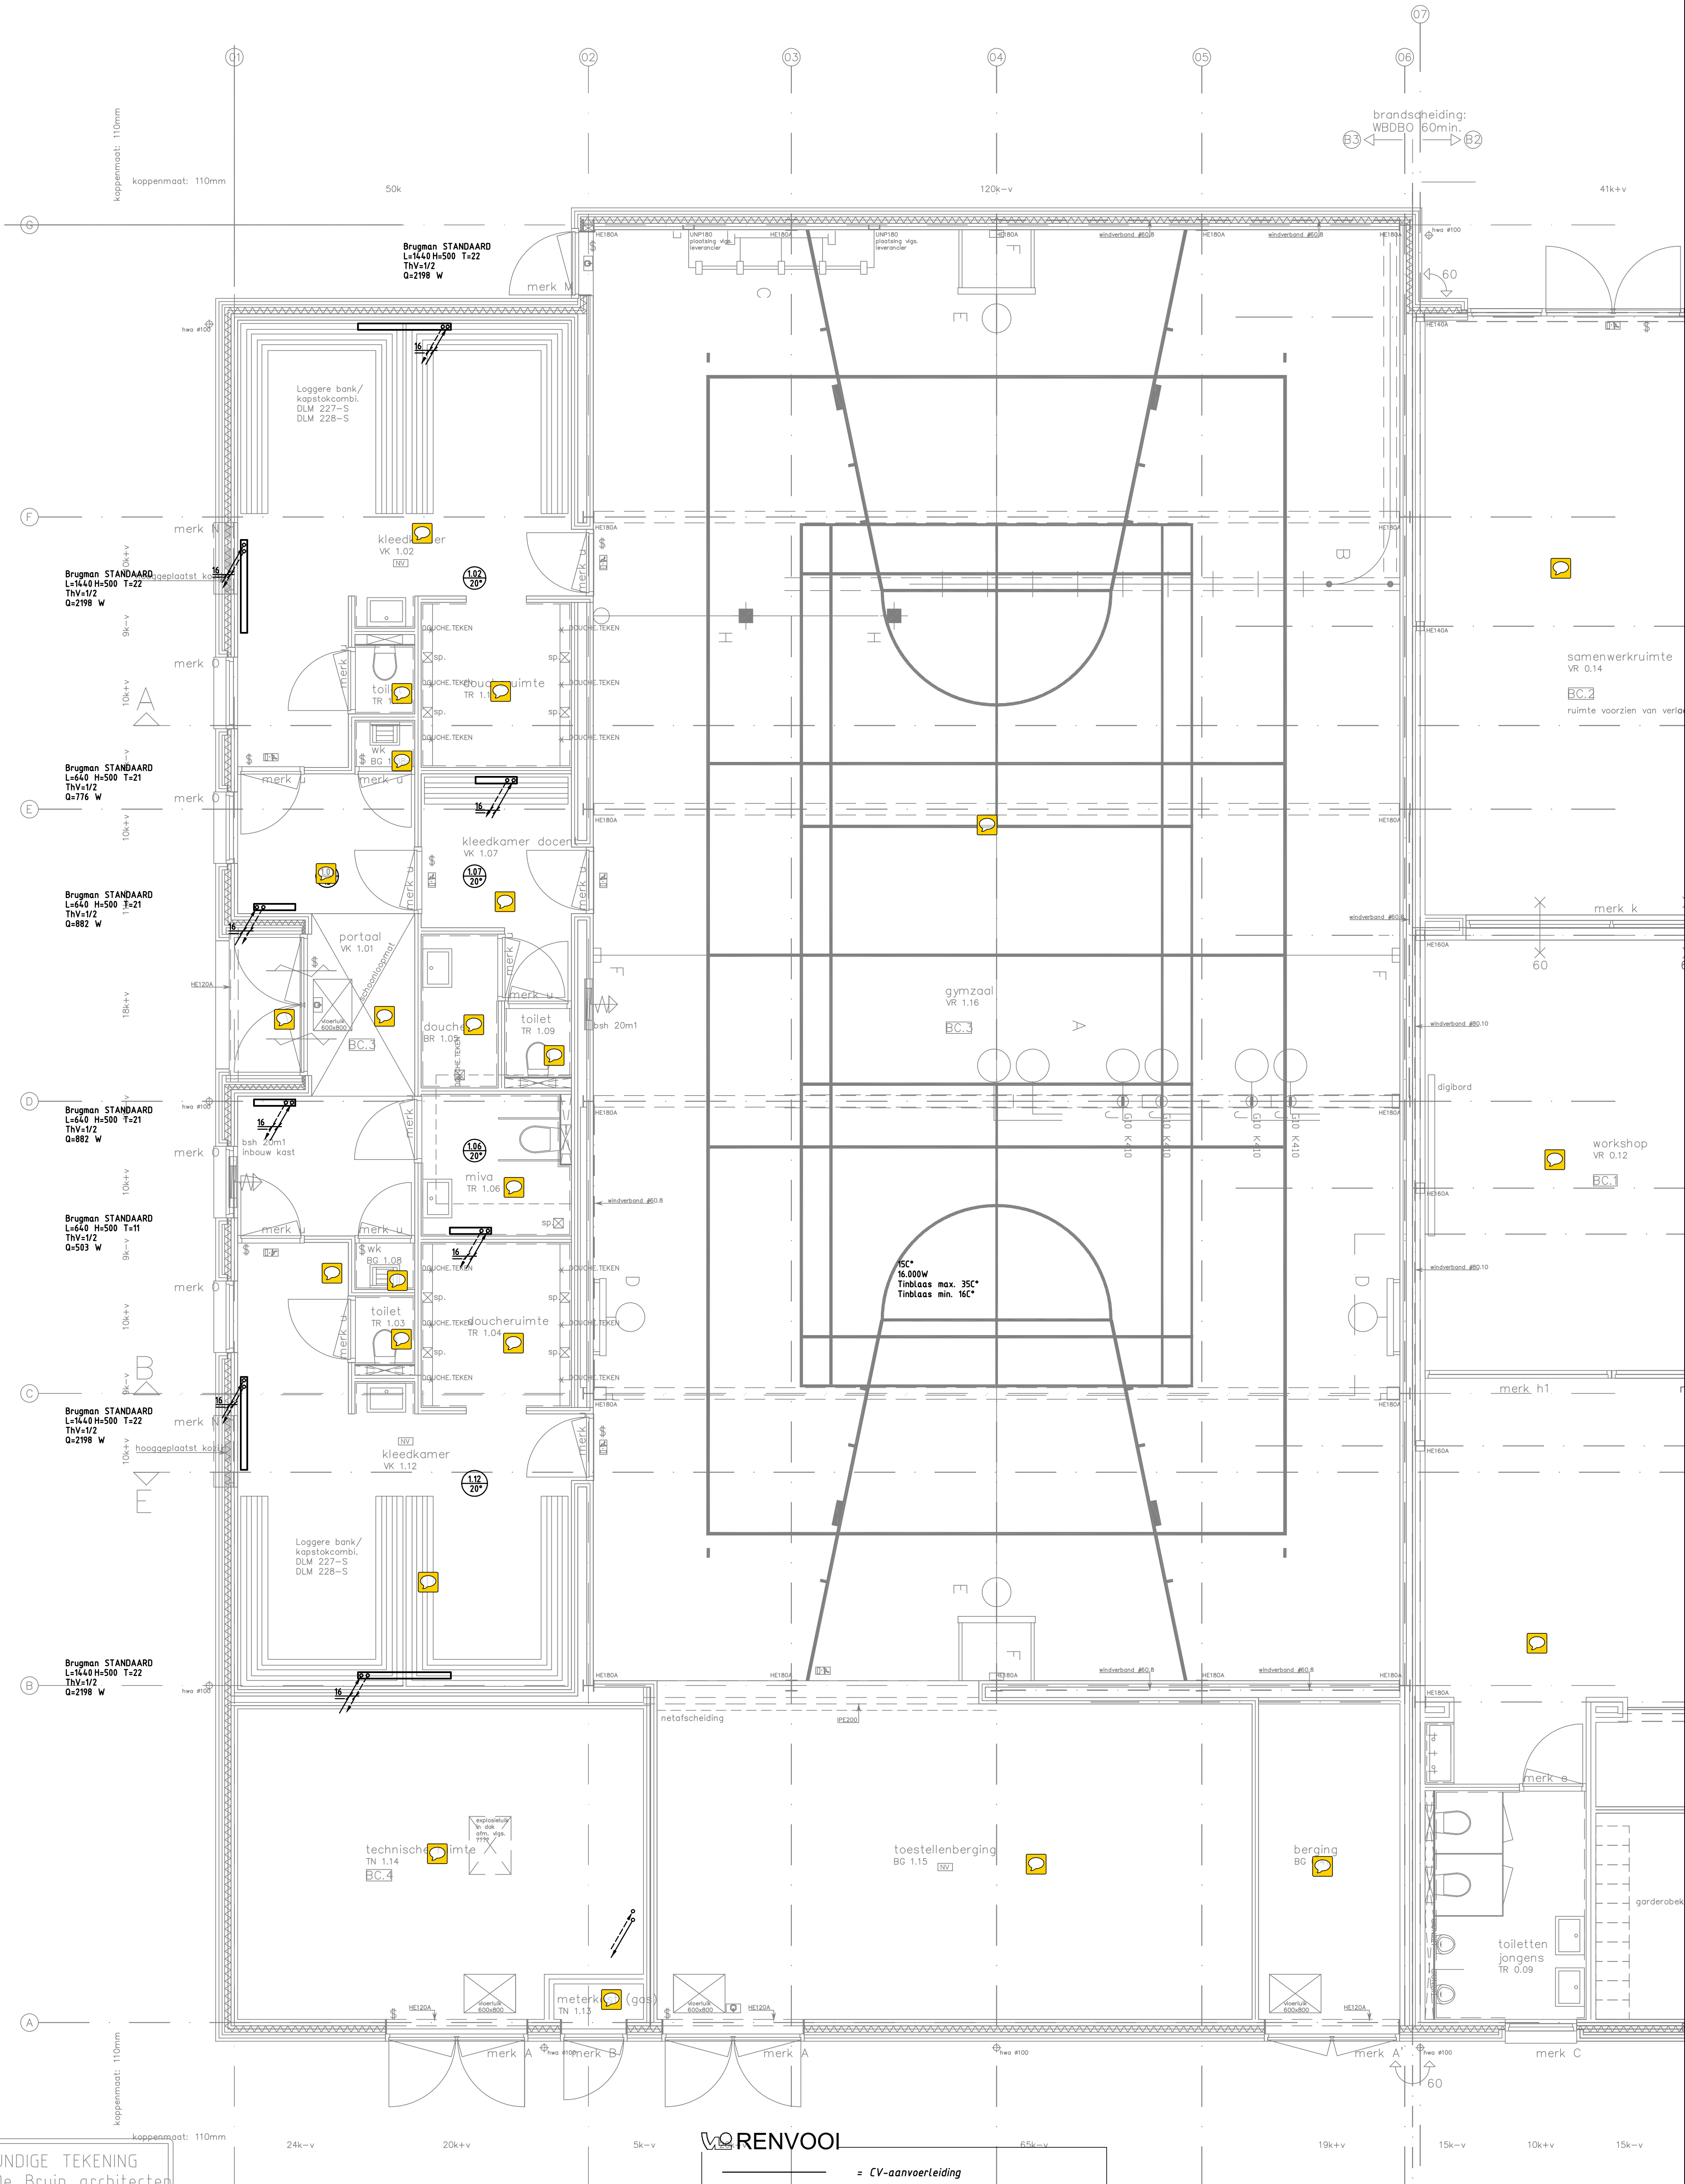


BOUWKUNDIGE TEKENING
VAN : De Bruin architecten
TEKENING NR: B6100
REVISIE : n.v.t
DATUM: 03-07-2009

Begane grond

VOORENVOOI

- = CV-aanvoleiding
- = CV-retourleiding
- = Radiator.
- = Verdeler
- = Ruimte nummer en ruimte temperatuur
- = temperatuur opnemer (1600mm*P)
- = CO2 opnemer (1600mm*P)
- = Vocht opnemer (1600mm*P)
- = Leiding gaat naar hoger gelegen verdieping
- = Leiding komt van hoger gelegen verdieping
- = Leiding komt van lager gelegen verdieping
- = Leiding gaat naar lager gelegen verdieping

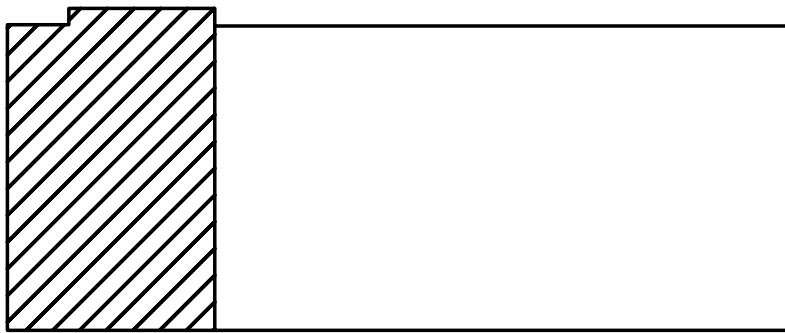

 Revisie		Paraaf: Menno Stegeman	
Project: Basisschool "De Klokbeke"		Discipline: Wijzigingen:	
Omschrijving: CV installatie begane grond (kleedkamer)			
 Jansen Installaties Zwolle B.V.	Get: AS	Projectnr:	Blad:
	Datum: 29-04-2010		
	Schaal: 1:50		
	Form: A1		
Floresstraat 22 - 8022 AD Zwolle Tel: 038-4535201 - Telefax: 038-4533076		608141	CV00