


x nieuwe ketels wel goed aangesloten?

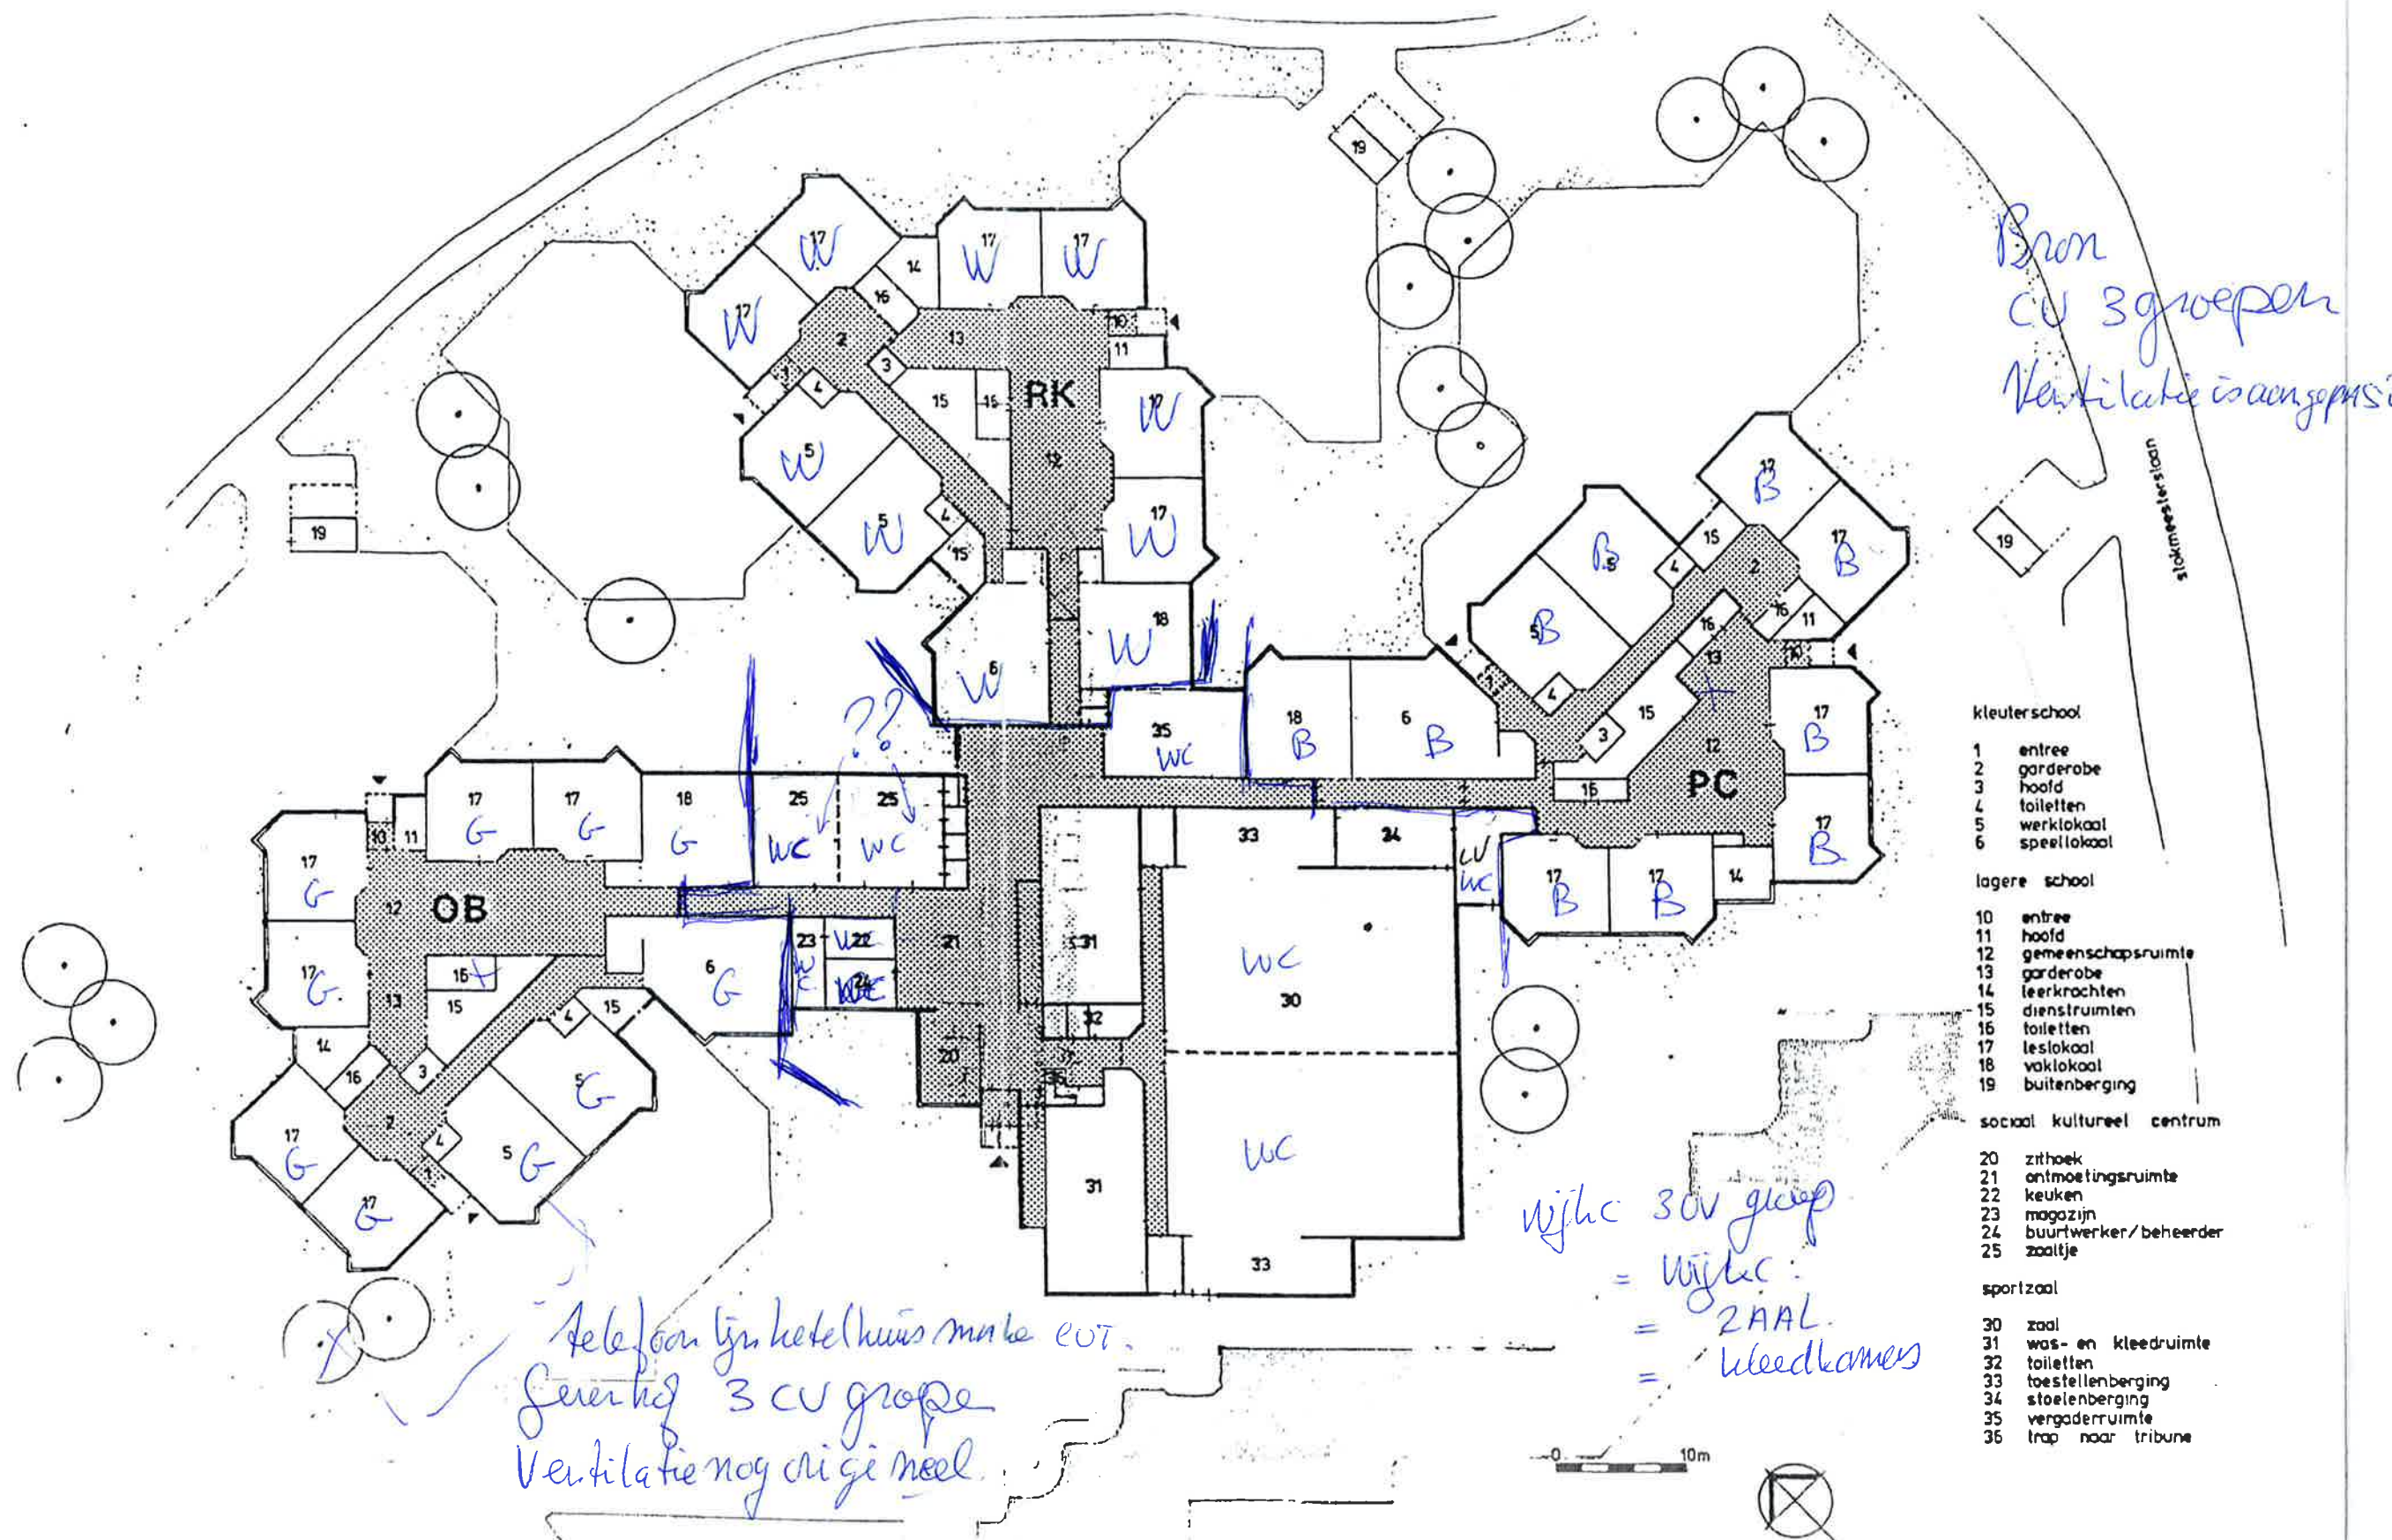

- kleuterschool
- 1 entree
 - 2 garderobe
 - 3 hoofd
 - 4 toiletten
 - 5 werklokaal
 - 6 speellokaal
- lagere school
- 10 entree
 - 11 hoofd
 - 12 gemeenschapsruimte
 - 13 garderobe
 - 14 leerkrachten
 - 15 dienstruimten
 - 16 toiletten
 - 17 leslokaal
 - 18 vaklokaal
 - 19 buitenberging
- sociaal cultureel centrum
- 20 zithoek
 - 21 ontmoetingsruimte
 - 22 keuken
 - 23 magazijn
 - 24 buurtwerker/beheerder
 - 25 zaaltje
- sportzaal
- 30 zaal
 - 31 was- en kleedruimte
 - 32 toiletten
 - 33 toestellenberging
 - 34 stoelenberging
 - 35 vergader ruimte
 - 36 trap naar tribune

scholen, sportzaal, sociaal cultureel centrum zwolle zuid
van wijk en gelderboom maatschap voor architectuur en ruimtelijke omgeving soest

OB Openbaar
RK Rooms Katholiek
PC Prot. Christelijk