


Materialisering & Symbolen

- metselwerk; patroon 0 - lagenmaat 74.4mm en 75mm (geen patroon, halfsteens verband)
- metselwerk; patroon 1 - lagenmaat 74.4mm
- metselwerk; patroon 1 - lagenmaat 75.0mm
- metselwerk; patroon 2 - lagenmaat 75.0mm
- metselwerk; patroon 3 - lagenmaat 75.0mm
- metselwerk; patroon 4 - lagenmaat 75.0mm
- metselwerk; patroon 5 - lagenmaat 75.0mm
- metselwerk; als bioscoop - lagenmaat 61.67mm
- prefab beton- spouw- metselwerk (220-45-100)
- prefab beton
- ihwg beton
- kalkzandsteen
- voorzetswand Rc 4.5m²/KW
- opstorting 250x250mm met hekwerk
- verticale dilatie in metselwerk, uitvoering conform rapport Hageman
- kolom in projectieklur per verdieping (zie kleurenstaat) tot 750mm+ vloer, daarboven in RAL 9016
- prefab beton kolom
- voetgangersroute, kleur volgens kleurenstaat
- lijngoot
- peilmaat in plattegrond t.o.v. Peil
- peilmaat in doorsnede/level t.o.v. Peil
- afschot
- afschot
- afschot 50mm/m
- ingestorte afvoer Vwa-Hwa, lokatie put ter indicatie. Nadere uitwerking door installateur
- invalide parkeerplaats
- motor parkeerplaats
- familie parkeerplaats
- parkeerplaats met oplaadpunt
- NP
- geen openbare parkeerplaats

Brandveiligheid

- aanduiding vluchtroute (indicatief)
- naudere uitwerking installateur
- postie brandstanghaspelkast in afsluitbare kasten uitvoering volgens opgave installateur
- postie handbuisser in afsluitbare kasten, type en uitvoering volgens opgave installateur
- brandverpeneel
- postie sleutelkuis tlv brandweer
- noodverlichtings-armaturen / oriëntatieverlichting etc. volgens nadere uitwerking installateur
- brandscheping 60 minuten WBDBO
- brandscheping 120 minuten WBDBO

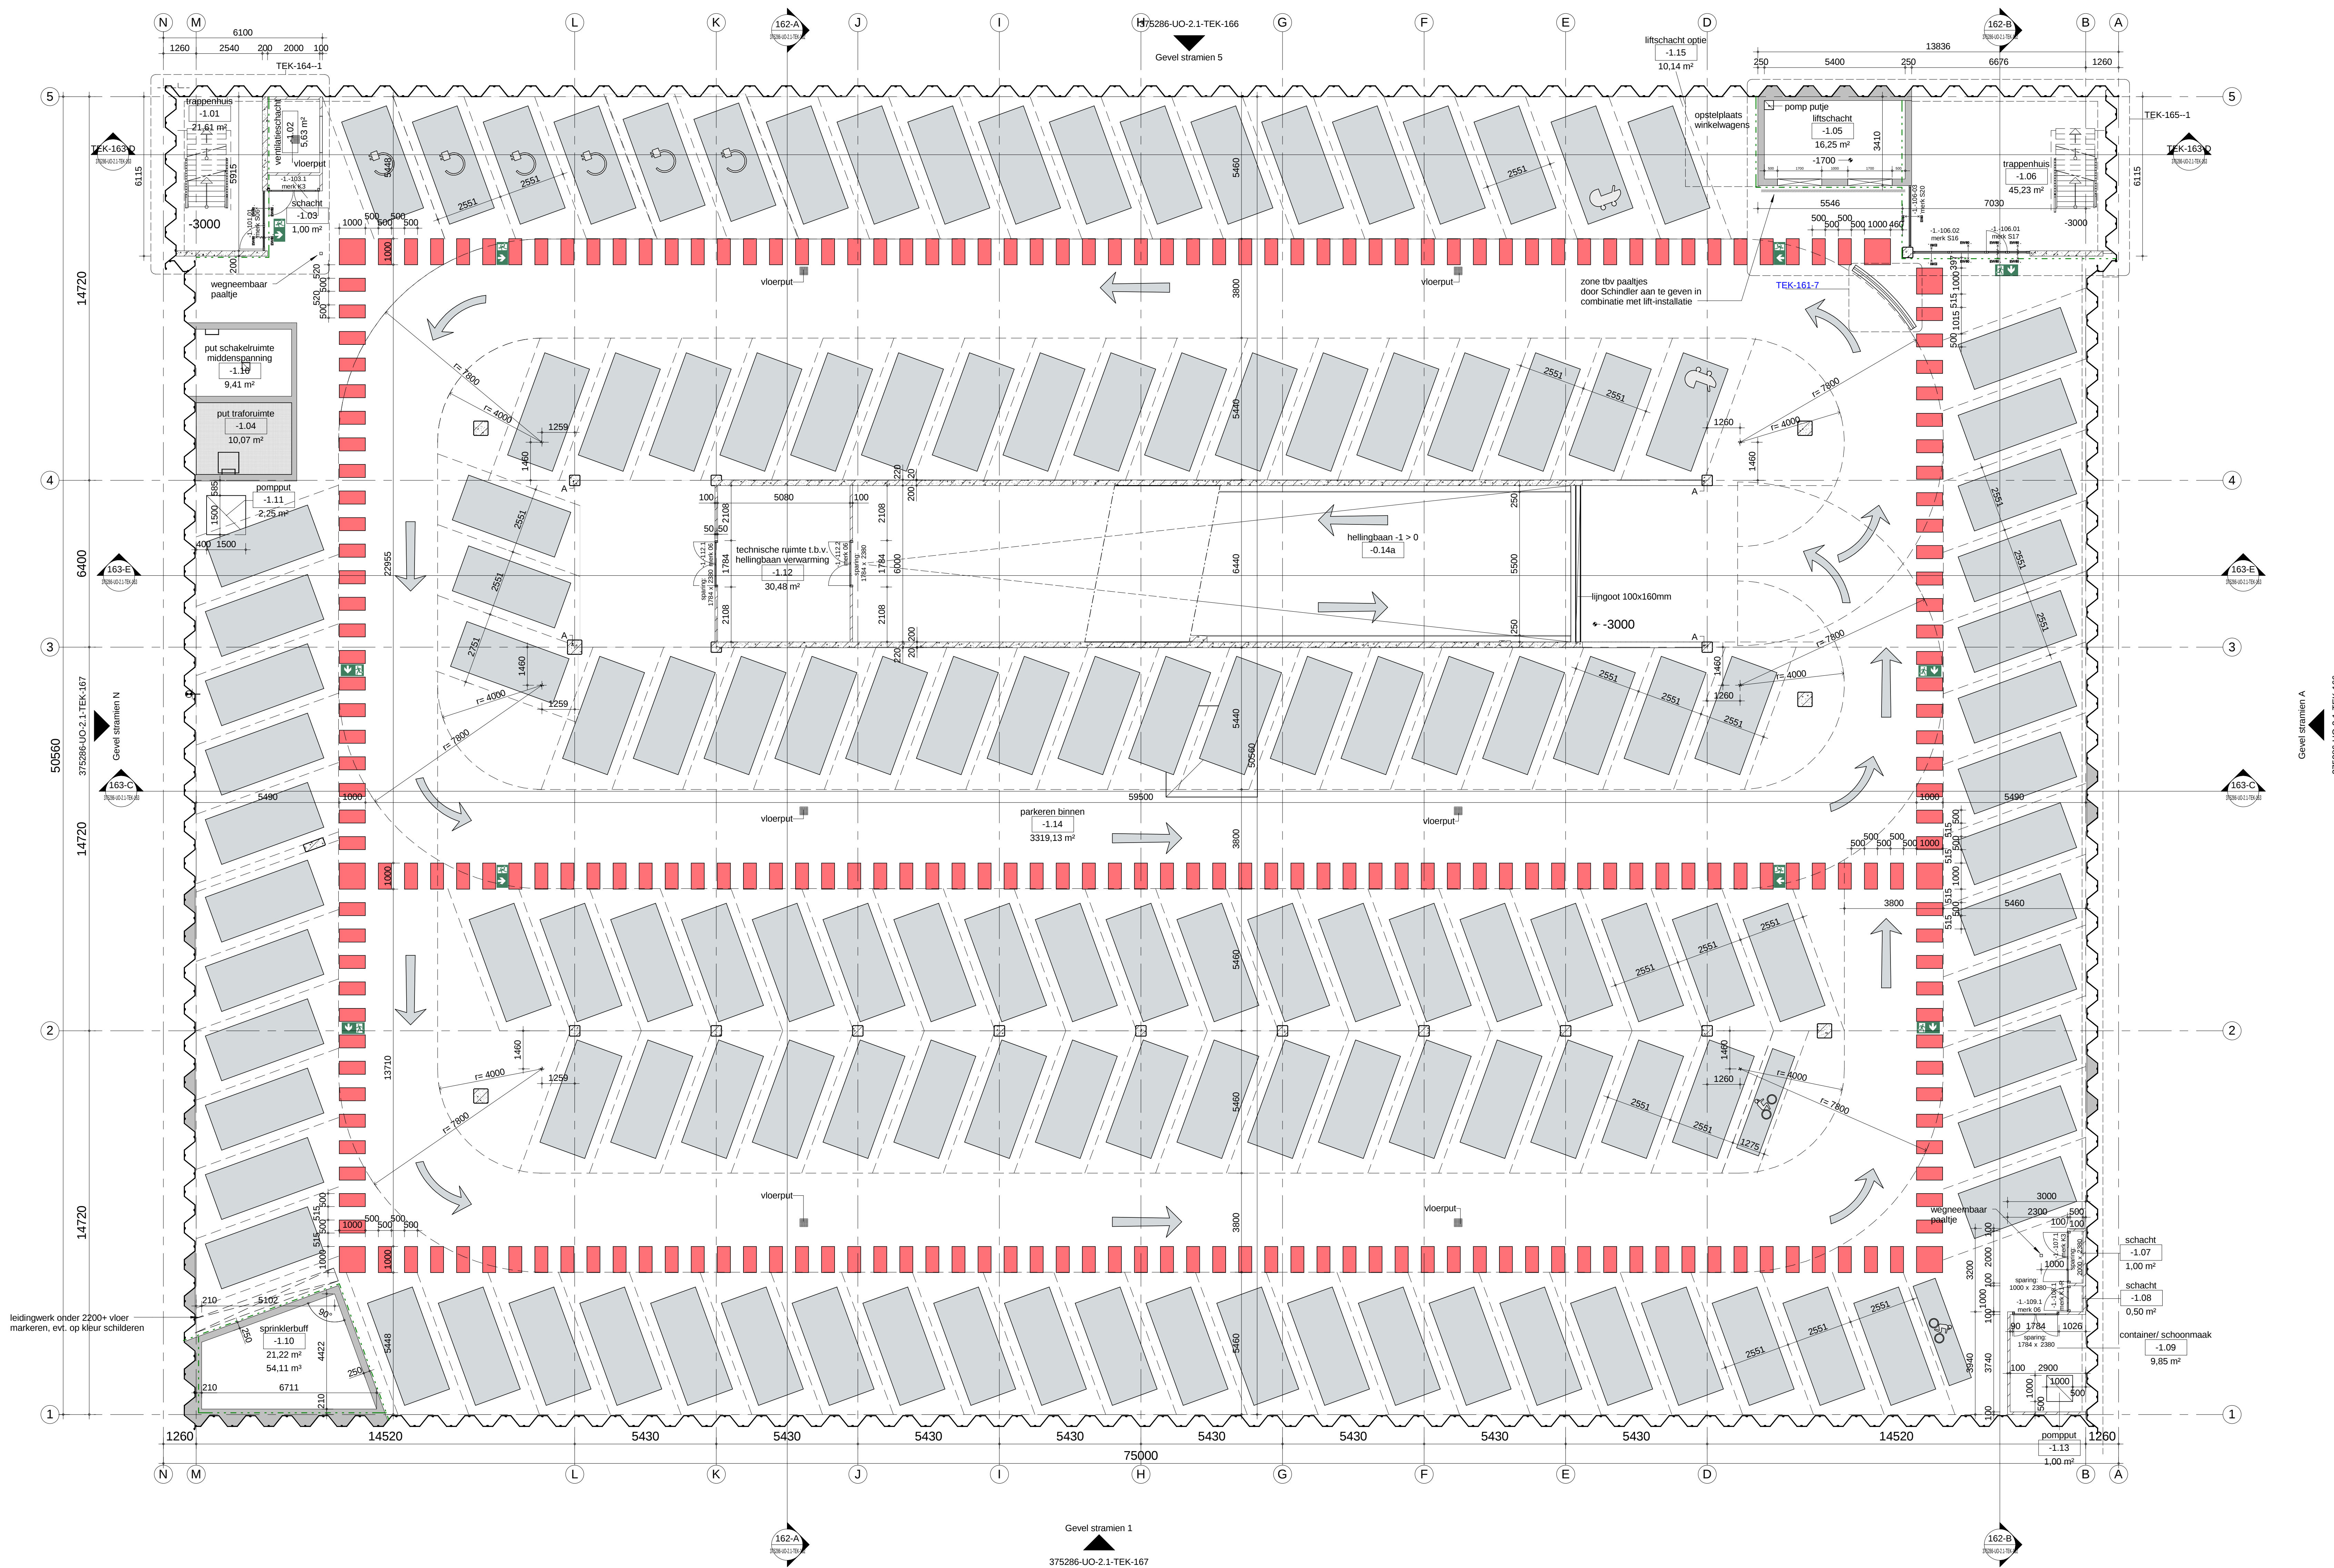

Vloerafwerkingen / pictogrammen / pijlen e.d. volgens indelingstekeningen Boldit

Positionering blusmiddelen/melders volgens opgave/tekeningen Loodsluits

wp.	datum	omschrijving revisie	getekend	gecontroleerd
F	05-12-2016	As Built	MMa	MFe
E	05-09-2016	aankrijdbeveiligingen en indeling parkeerplekken	SSp	MFe
D	17-06-2016	aangepassing parkeervakken, platonds, metselwerkpatronen, diverse wijzigingen zie pijl D	DBr	MFe
O	30-10-2015			
project			adres	project nr
Parkeergarage Katwolderplein			Zwolle	7972
deelproject				deelcode

omschrijving		peildatum	
Plattegrond niveau -1			
kelder niveau			
3000-P			
tekening nr	schaal	wijziging	status
375286-uo-2.1-TEK-009	1:100	F	As Built
formaat		AO	