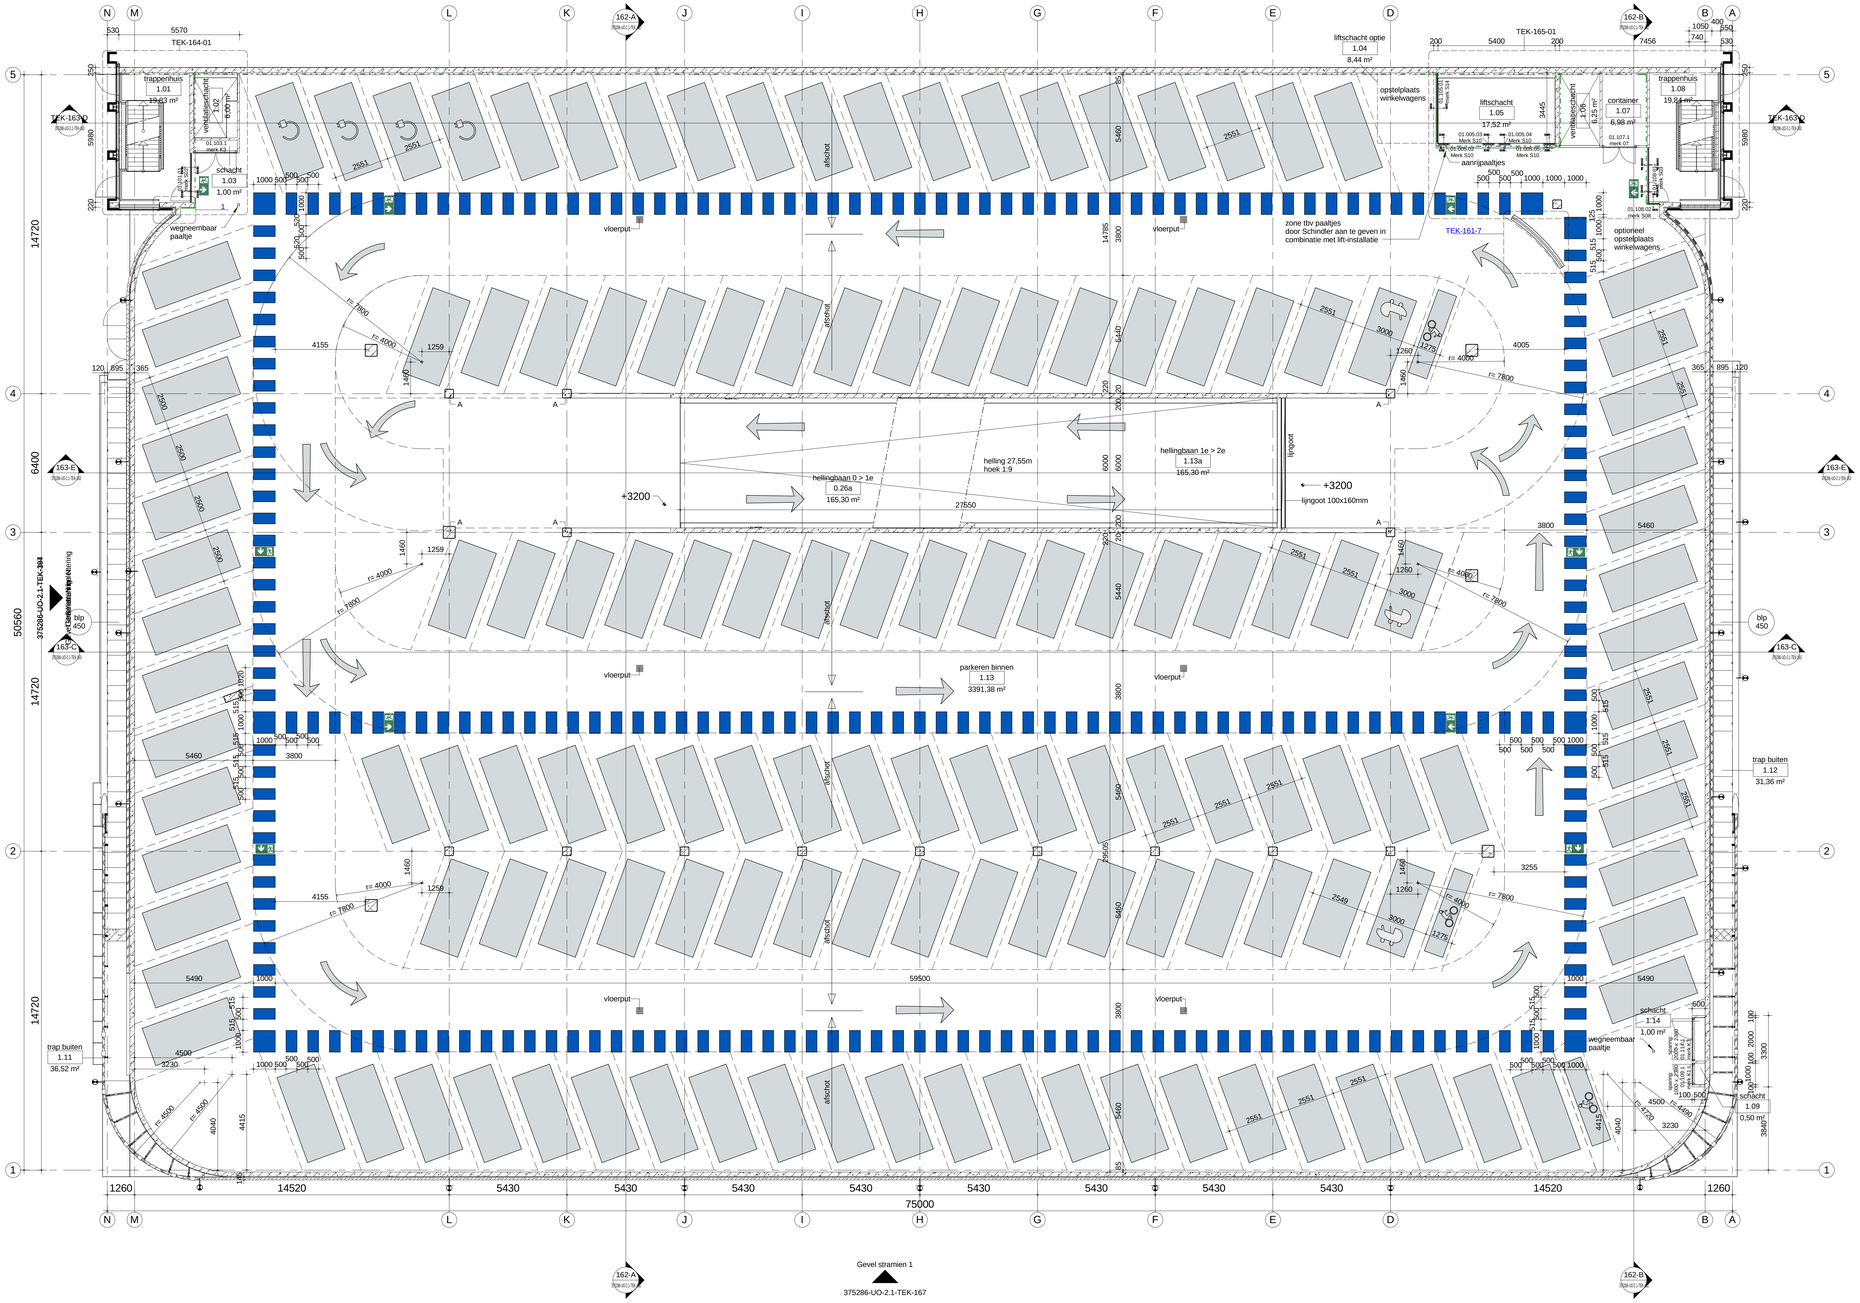

RENVOOI

Materialisering & Symbolen

- metselwerk; patroon 0 - lagenmaat 74.4mm en 75mm (geen patroon, halfsteens verband)
- metselwerk; patroon 1 - lagenmaat 74.4mm
- metselwerk; patroon 1 - lagenmaat 75.0mm
- metselwerk; patroon 2 - lagenmaat 75.0mm
- metselwerk; patroon 3 - lagenmaat 75.0mm
- metselwerk; patroon 4 - lagenmaat 75.0mm
- metselwerk; patroon 5 - lagenmaat 75.0mm
- metselwerk; als bioscoop - lagenmaat 61.67mm
- prefab beton- spouw- metselwerk (220-45-100)
- prefab beton
- ihwg beton
- kalkzandsteen
- voorzetwand Rc 4,5m²K/W
- opstorting 250x250mm met hekwerk
- verticale dilatatie in metselwerk, uitvoering conform rapport Hageman
- A — kolom in projectkleur per verdieping (zie kleurenstaat) tot 750mm+ vloer, daarboven in RAL 9016
- prefab beton kolom
- voetgangersroute, kleur volgens kleurenstaat
- lijngoot
- + xxxx — peilmaat in plattegrond t.o.v. Peil
- + xxxx — peilmaat in doorsnede/gevel t.o.v. Peil
- afschot — afschot — afschot 50mm/m1
- ingestorte afvoer Vwa-Hwa, lokatie put ter indicatie. Nadere uitwerking door installateur
- invalide parkeerplaats
- motor parkeerplaats
- familie parkeerplaats
- parkeerplaats met oplaadpunt
- N P — geen openbare parkeerplaats

Brandveiligheid

- aanduiding vluchtroute (indicatief) nadere uitwerking installateur
- zelfsluitend
- positie brandslanghaspelkast in afsluitbare kasten uitvoering volgens opgave installateur
- 60 min. WBDBO
- positie handblusser in afsluitbare kasten, type en uitvoering volgens opgave installateur
- brandweerpaneel
- 60 min. WBDBO zelfsluitend
- positie sleutelkluis tbv brandweer
- noodverlichtings-armaturen / oriëntatieverlichting etc. volgens nadere uitwerking installateur
- brandscheiding 60 minuten WBDBO
- brandscheiding 120 minuten WBDBO

Vloerafwerkingen / pictogrammen / pijlen e.d. volgens indelingstekeningen Bolidt

Positionering blusmiddelen/melders volgens opgave/tekeningen Loodsluis

wijz.	datum	omschrijving revisie	getekend	gecontroleerd
F	05-12-2016	As Built	MMa	MFe
E	05-09-2016	aanrijdbeveiligingen en indeling parkeerplekken	SSp	MFe
D	17-06-2016	aanpassing parkeervakken, plafonds, metselwerkpatronen, diverse wijzigingen zie pijl D	SSp	MFe
0	30-10-2015		DBr	MFe

project: Parkeergarage Katwolderplein — adres: Zwolle — projectnr: 7972

deelproject — deelcode

omschrijving: Plattegrond laag 01, 1e verdieping 3200 +P — peildatum

tekening nr	schaal	wijziging	status	formaat
375286-UO-2.1-TEK-011	1:100	F	As Built	A0

bam
BAM Advies & Engineering
Runnenburg 12
Postbus 54
3980 CB Bunnik
030-6568933

Zwolle
Gemeente Zwolle
Lübeckplein 2 | 8017 JZ Zwolle
Postbus 35007 | 8000 GA Zwolle
www.zwolle.nl | gpostbus@zwolle.nl
+31 38 498 31 88

Revit bestandsnaam : AE-7972-As Built-V15.rvt