


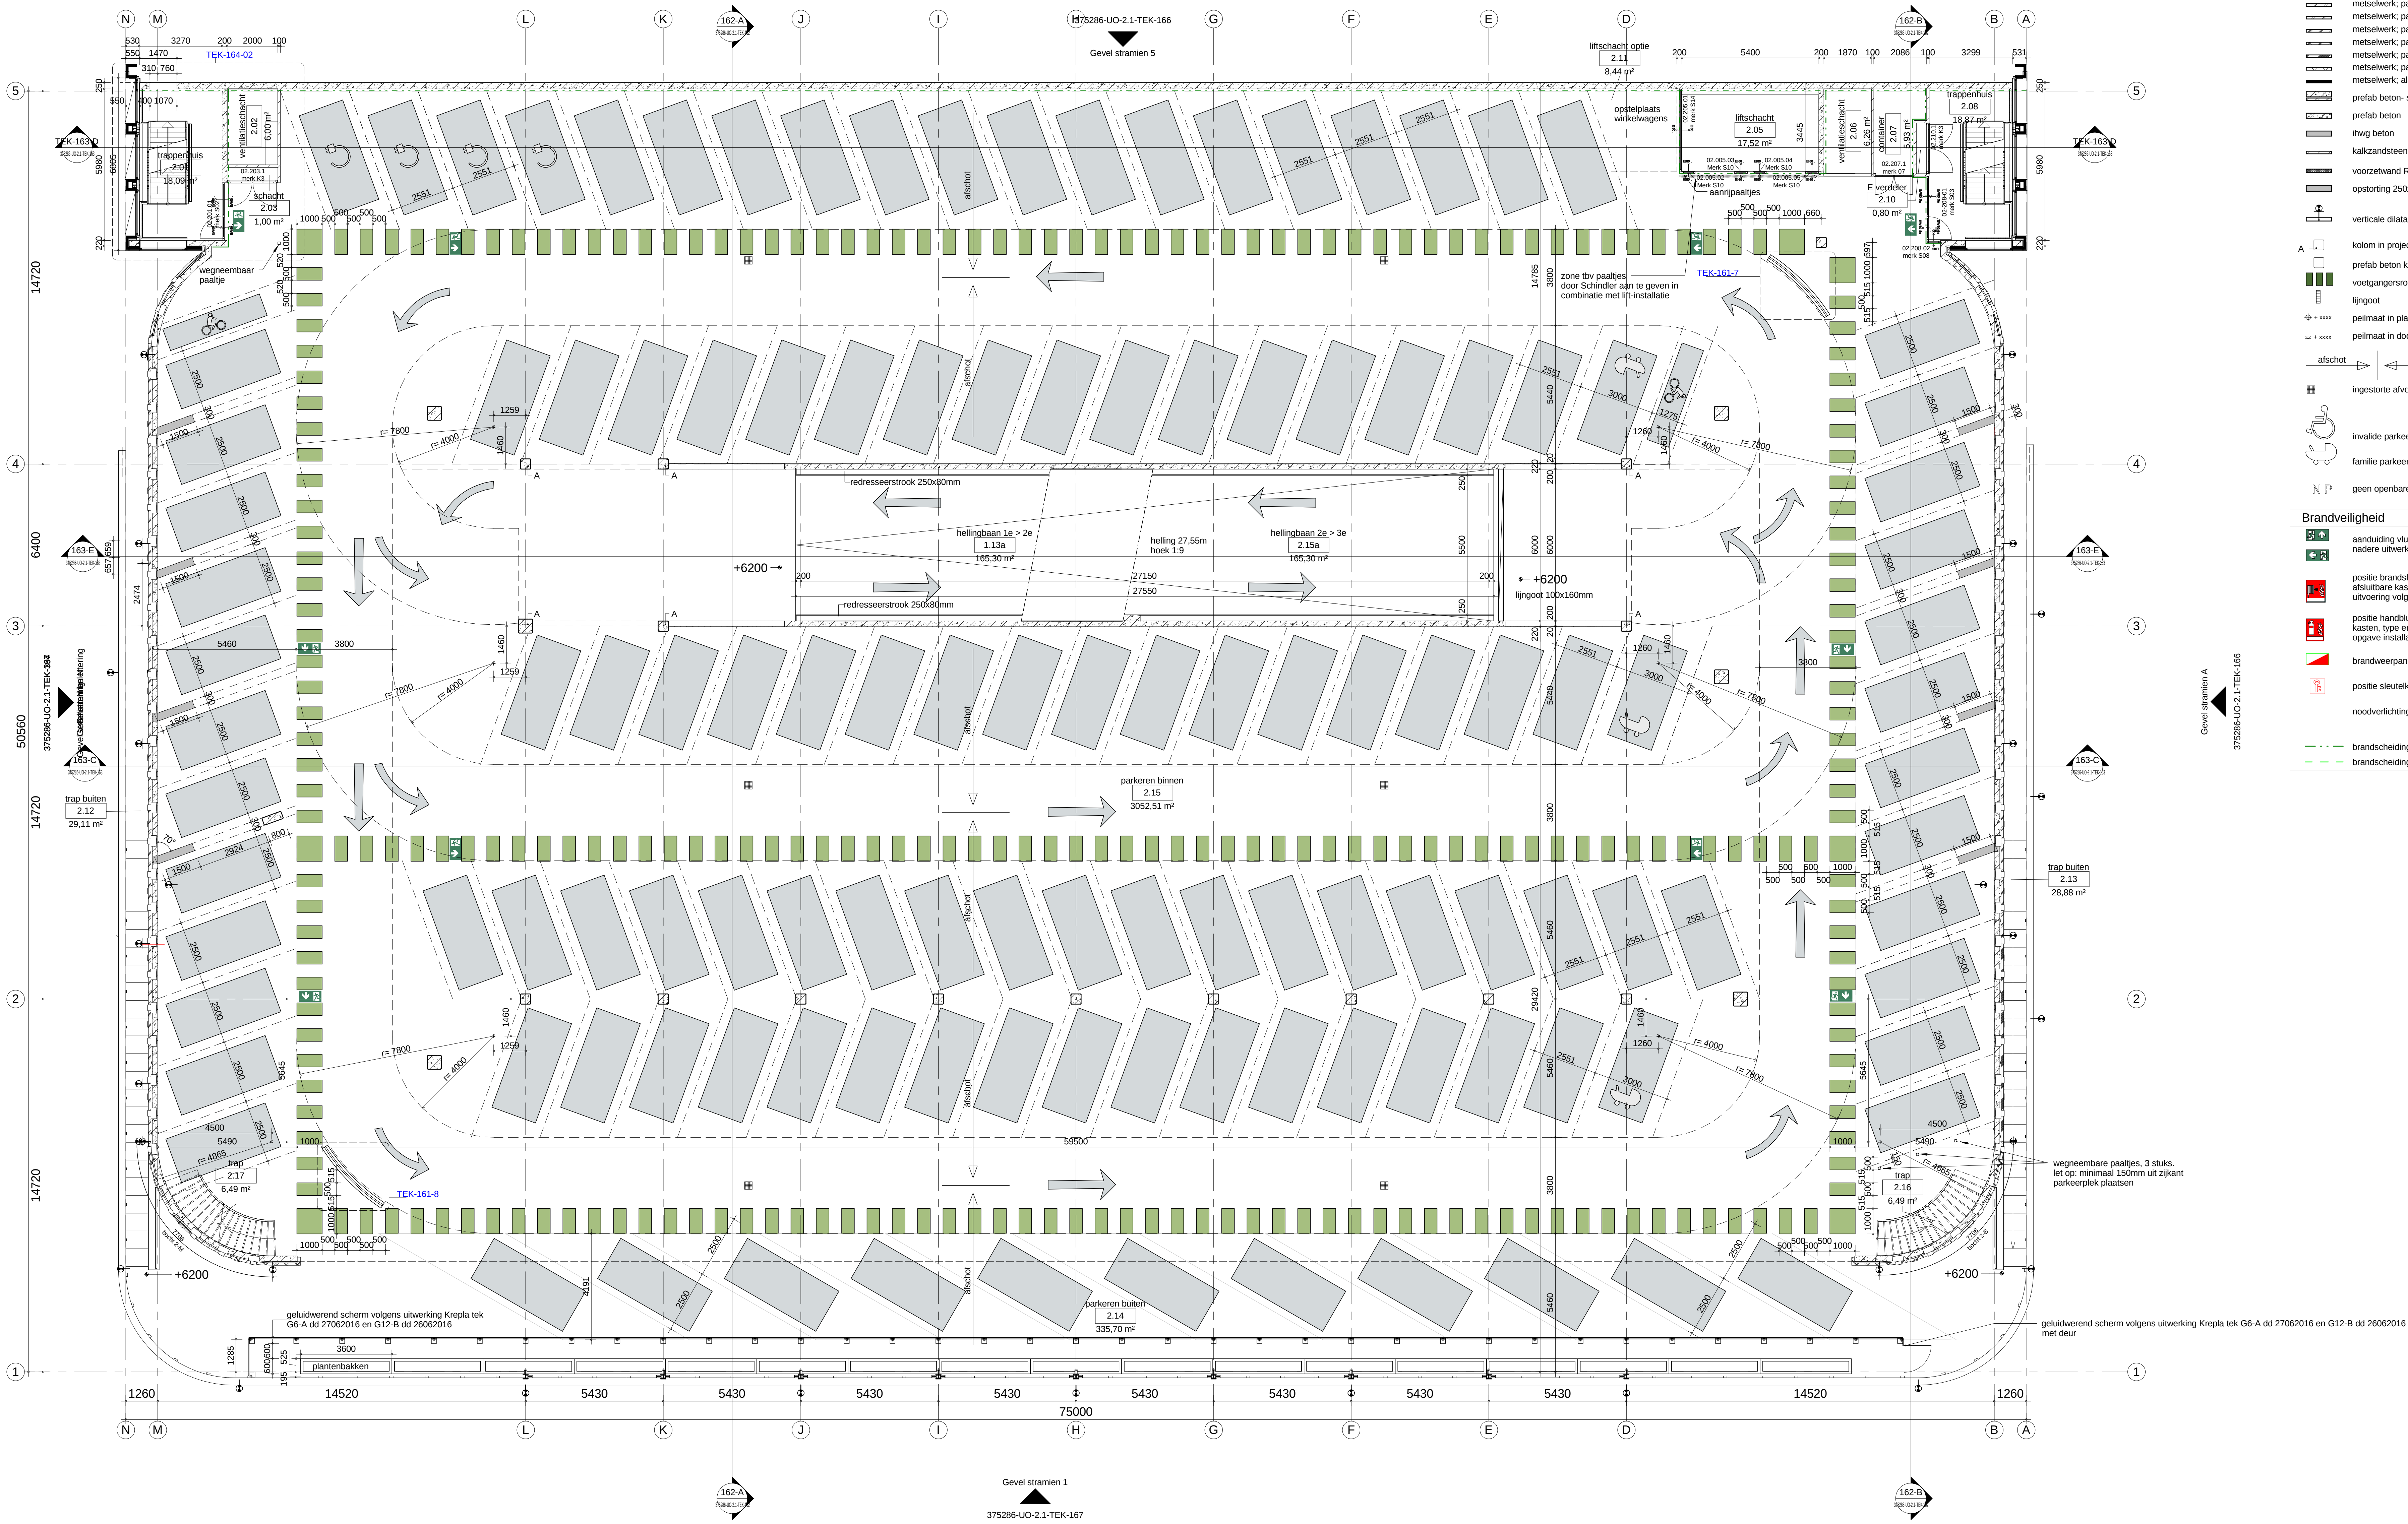

RENVOOI	
Materialisering & Symbolen	
	metselwerk; patroon 0 - lagenmaat 74.4mm en 75mm (geen patroon, halfsteens verband)
	metselwerk; patroon 1 - lagenmaat 74.4mm
	metselwerk; patroon 2 - lagenmaat 75.0mm
	metselwerk; patroon 3 - lagenmaat 75.0mm
	metselwerk; patroon 4 - lagenmaat 75.0mm
	metselwerk; patroon 5 - lagenmaat 75.0mm
	metselwerk; als bioscoop - lagenmaat 61.6mm
	prefab beton- spouw- metselwerk (220-45-100)
	prefab beton
	kalkzandsteen
	voorzetwand Rc 4.5m²/KW
	opstorting 250x250mm met hekwerk
	verticale dilatie in metselwerk, uitvoering conform rapport Hageman
	prefab beton kolom
	voetgangersroute, kleur volgens kleurenstaat
	lijngoot
	peilmaat in plattegrond t.o.v. Peil
	peilmaat in doorsnede t.o.v. Peil
	afschot
	afschot 50mm/m1
	ingestorte vloer Vva-Hwa, lokatie put ter indicatie. Nadere uitwerking door installateur
	invalide parkeerplaats
	familie parkeerplaats
	geen openbare parkeerplaats
Brandveiligheid	
	aanduiding vluchtroute (indicator)
	nadere uitwerking installateur
	positie brandalarmhulpkast in afsluitbare kasten
	uitvoering volgens opgave installateur
	positie handblusser in afsluitbare kasten, type en uitvoering volgens opgave installateur
	brandveerpaneel
	positie sleutelkuis t.b.v. brandweer
	nodoverlichtings-armaturen / oriëntatieverlichting etc. volgens nadere uitwerking installateur
	brandscheding 60 minuten WBDBO
	brandscheding 120 minuten WBDBO

Vloerafwerkingen / pictogrammen / pijlen e.d. volgens indelingstekeningen Bolidt

Positionering blusmiddelen/melders volgens opgave/tekeningen Loodshuis

wijz.	datum	omschrijving revisie	getekend	gecontroleerd
F	05-12-2016	As Built	MMa	MFe
E	05-09-2016	aanrijdbeveiligingen en indeling parkeerplekken	SSp	MFe
D	17-06-2016	aanpassing parkeeravakken, platonds, metselwerkpatronen, diverse wijzigingen zie pijl D	SSp	MFe
O	30-10-2015		DBr	MFe

project	adres	project nr
Parkeergarage Katwolderplein	Zwolle	7972
deelproject		deelcode

omschrijving	peildatum
Plattegrond laag 02, 2e verdieping 6200 +P	

tekening nr	schaal	wijziging	status	formaat
375286-UO-2.1-TEK-012	1:100	F	As Built	A0

	BAM Advies & Engineering Rijnlandweg 12 Postbus 34 3800 CB, Bunnik 030-6999533		Geenrevisie Zwolle Loodshuis 21 8017, 02 Zwolle Postbus 3007 8000 GA Zwolle www.zwolle.nl postbus@zwolle.nl +31 (0) 486.33.36
--	--	--	---

Revisie bestandsnaam : AE-7972-As Built-V15-nr