


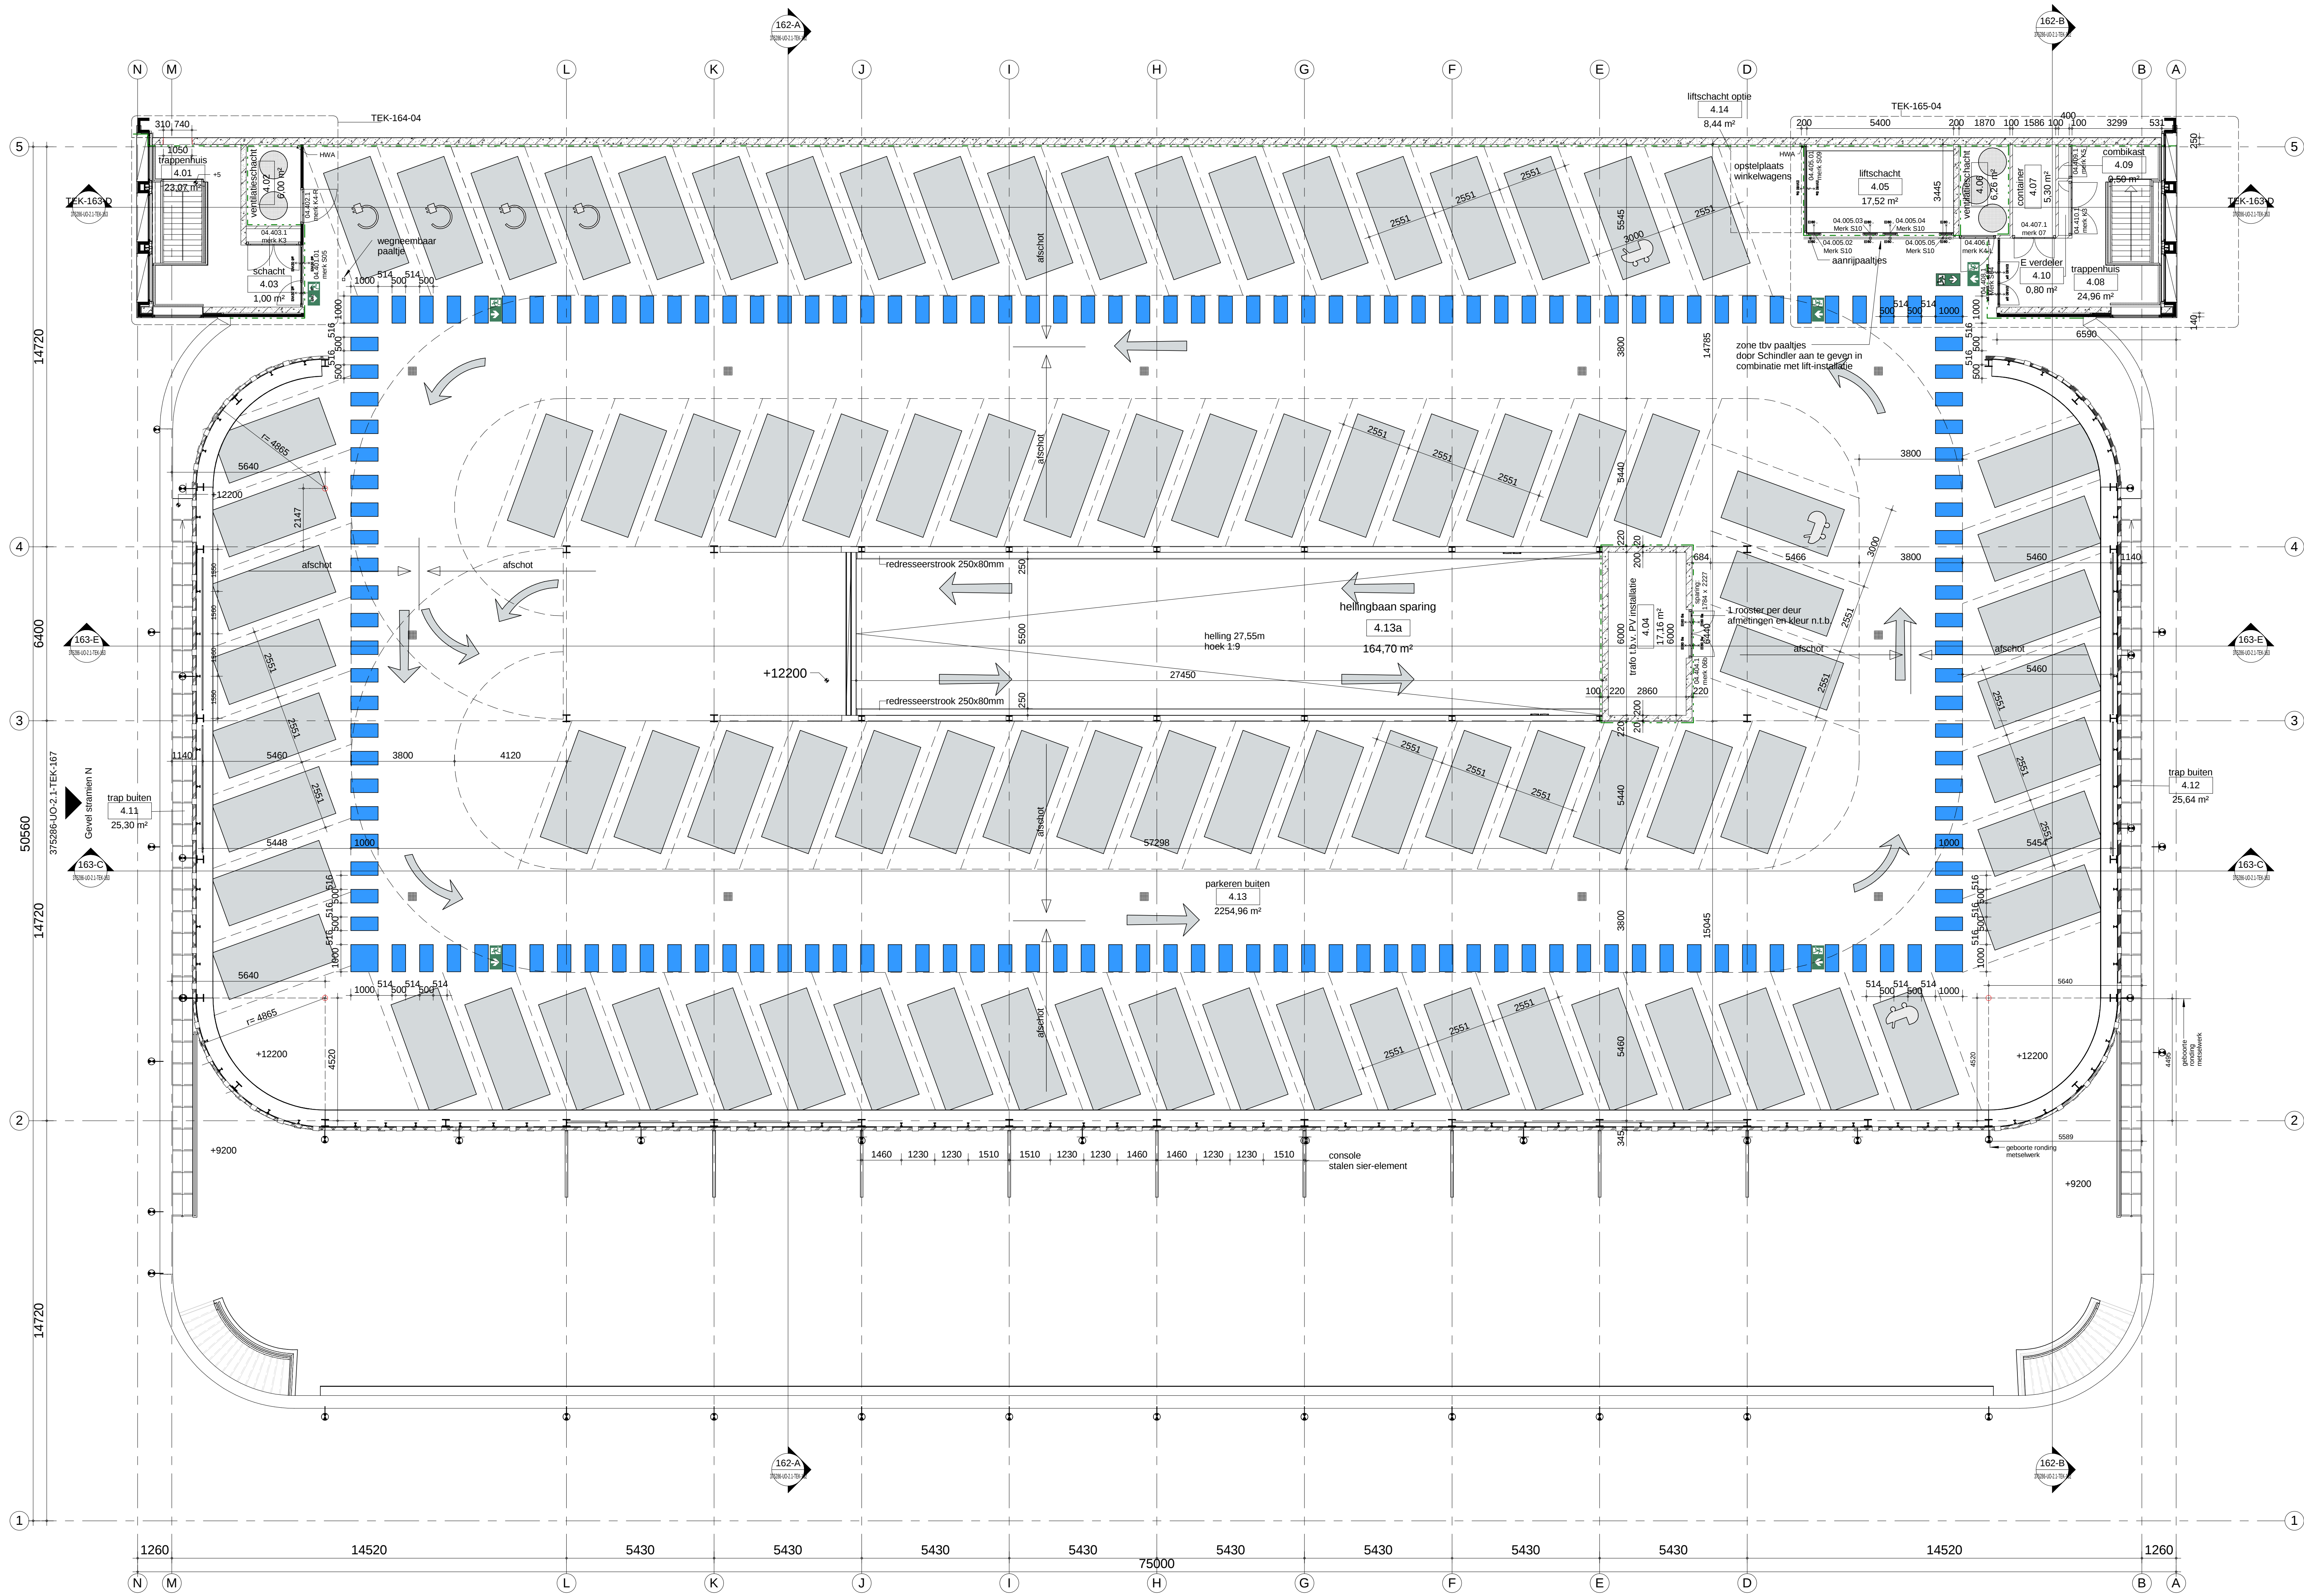

RENVOOI			
Materialisering & Symbolen			
	metselwerk; patroon 0 - lagenmaat 74.4mm en 75mm (geen patroon, halfsteens verband)		
	metselwerk; patroon 1 - lagenmaat 74.4mm		
	metselwerk; patroon 2 - lagenmaat 75.0mm		
	metselwerk; patroon 3 - lagenmaat 75.0mm		
	metselwerk; patroon 4 - lagenmaat 75.0mm		
	metselwerk; patroon 5 - lagenmaat 75.0mm		
	metselwerk; als bioscoop - lagenmaat 61.67mm		
	prefab beton- spouw- metselwerk (220-45-100)		
	prefab beton		
	lhwg beton		
	kalkzandsteen		
	voorzetswand Rc 4.5m/KW		
	opstorting 250x250mm met hekwerk		
	verticale dilatie in metselwerk, uitvoering conform rapport Hageman		
	kolom in projectkleur per verdieping (zie kleurenstaat) tot 750mm+ vloer, daarboven in RAL 9016		
	prefab beton kolom		
	voetgangersroute, kleur volgens kleurenstaat		
	lijngoot		
	peilmaat in plattegrond t.o.v. Peil		
	peilmaat in doorsnede/level t.o.v. Peil		
	afschot		
	afschot 50mm/m		
	ingestorte afvoer Vva-Hwa, lokatie put ter indicatie. Nadere uitwerking door installateur		
	invalide parkeerplaats		
	familie parkeerplaats		
	geen openbare parkeerplaats		
	motor parkeerplaats		
	parkeerplaats met oplaadpunt		
Brandveiligheid			
	aanduiding vluchtroute (indicatief)		zelfsluitend
	nadere uitwerking installateur		
	positie brandstanghaspelkast in afsluitbare kasten		60 min. WBDO
	uitvoering volgens opgave installateur		
	positie handblusser in afsluitbare kasten, type en uitvoering volgens opgave installateur		
	brandveerpaneel		60 min. WBDO zelfsluitend
	positie sleutelkuis t.b.v. brandweer		
	noodverlichtings-armaturen / oriëntatieverlichting etc. volgens nadere uitwerking installateur		
	brandscheding 60 minuten WBDO		
	brandscheding 120 minuten WBDO		

Vloerafwerkingen / pictogrammen / pijlen e.d. volgens indelingstekeningen Bolidt

Positionering blusmiddelen/melders volgens opgave/tekeningen Loodshuis

wp.	datum	omschrijving revisie	getekend	gecontroleerd
F	05-12-2016	As Built	MMA	MFe
E	05-09-2016	aanrijdbeveiligingen en indeling parkeerplekken	SSp	MFe
D	17-06-2016	aangepassing parkeervakken, platfonds, metselwerkpatronen,	SSp	MFe
O	30-10-2015	diverse wijzigingen zie pijl D		MFe

project	Parkeergarage Katwolderplein	adres	Zwolle	project nr	7972
deelproject				deelcode	

omschrijving	plattegrond	peildatum	
laag 04, 4e verdieping			
12200 +P			

tekening nr	375286-UO-2.1-TEK-014	schaal	1:100	wijziging	F	status	As Built	formaat	A0
-------------	-----------------------	--------	-------	-----------	---	--------	----------	---------	----

	BAM Advies & Engineering		Zwolle
Rijnburg 12 Postbus 34 3800 CB, Bunnik 030-699933		Generieke Zwolle Loodsplein 2 8017 ZJ Zwolle Postbus 3007 8000 GA Zwolle www.zwolle.nl postbus@zwolle.nl +31 (0) 486.33.36	

Revisie bestandsnaam : AE-7972-As Built-VIS.rvt