


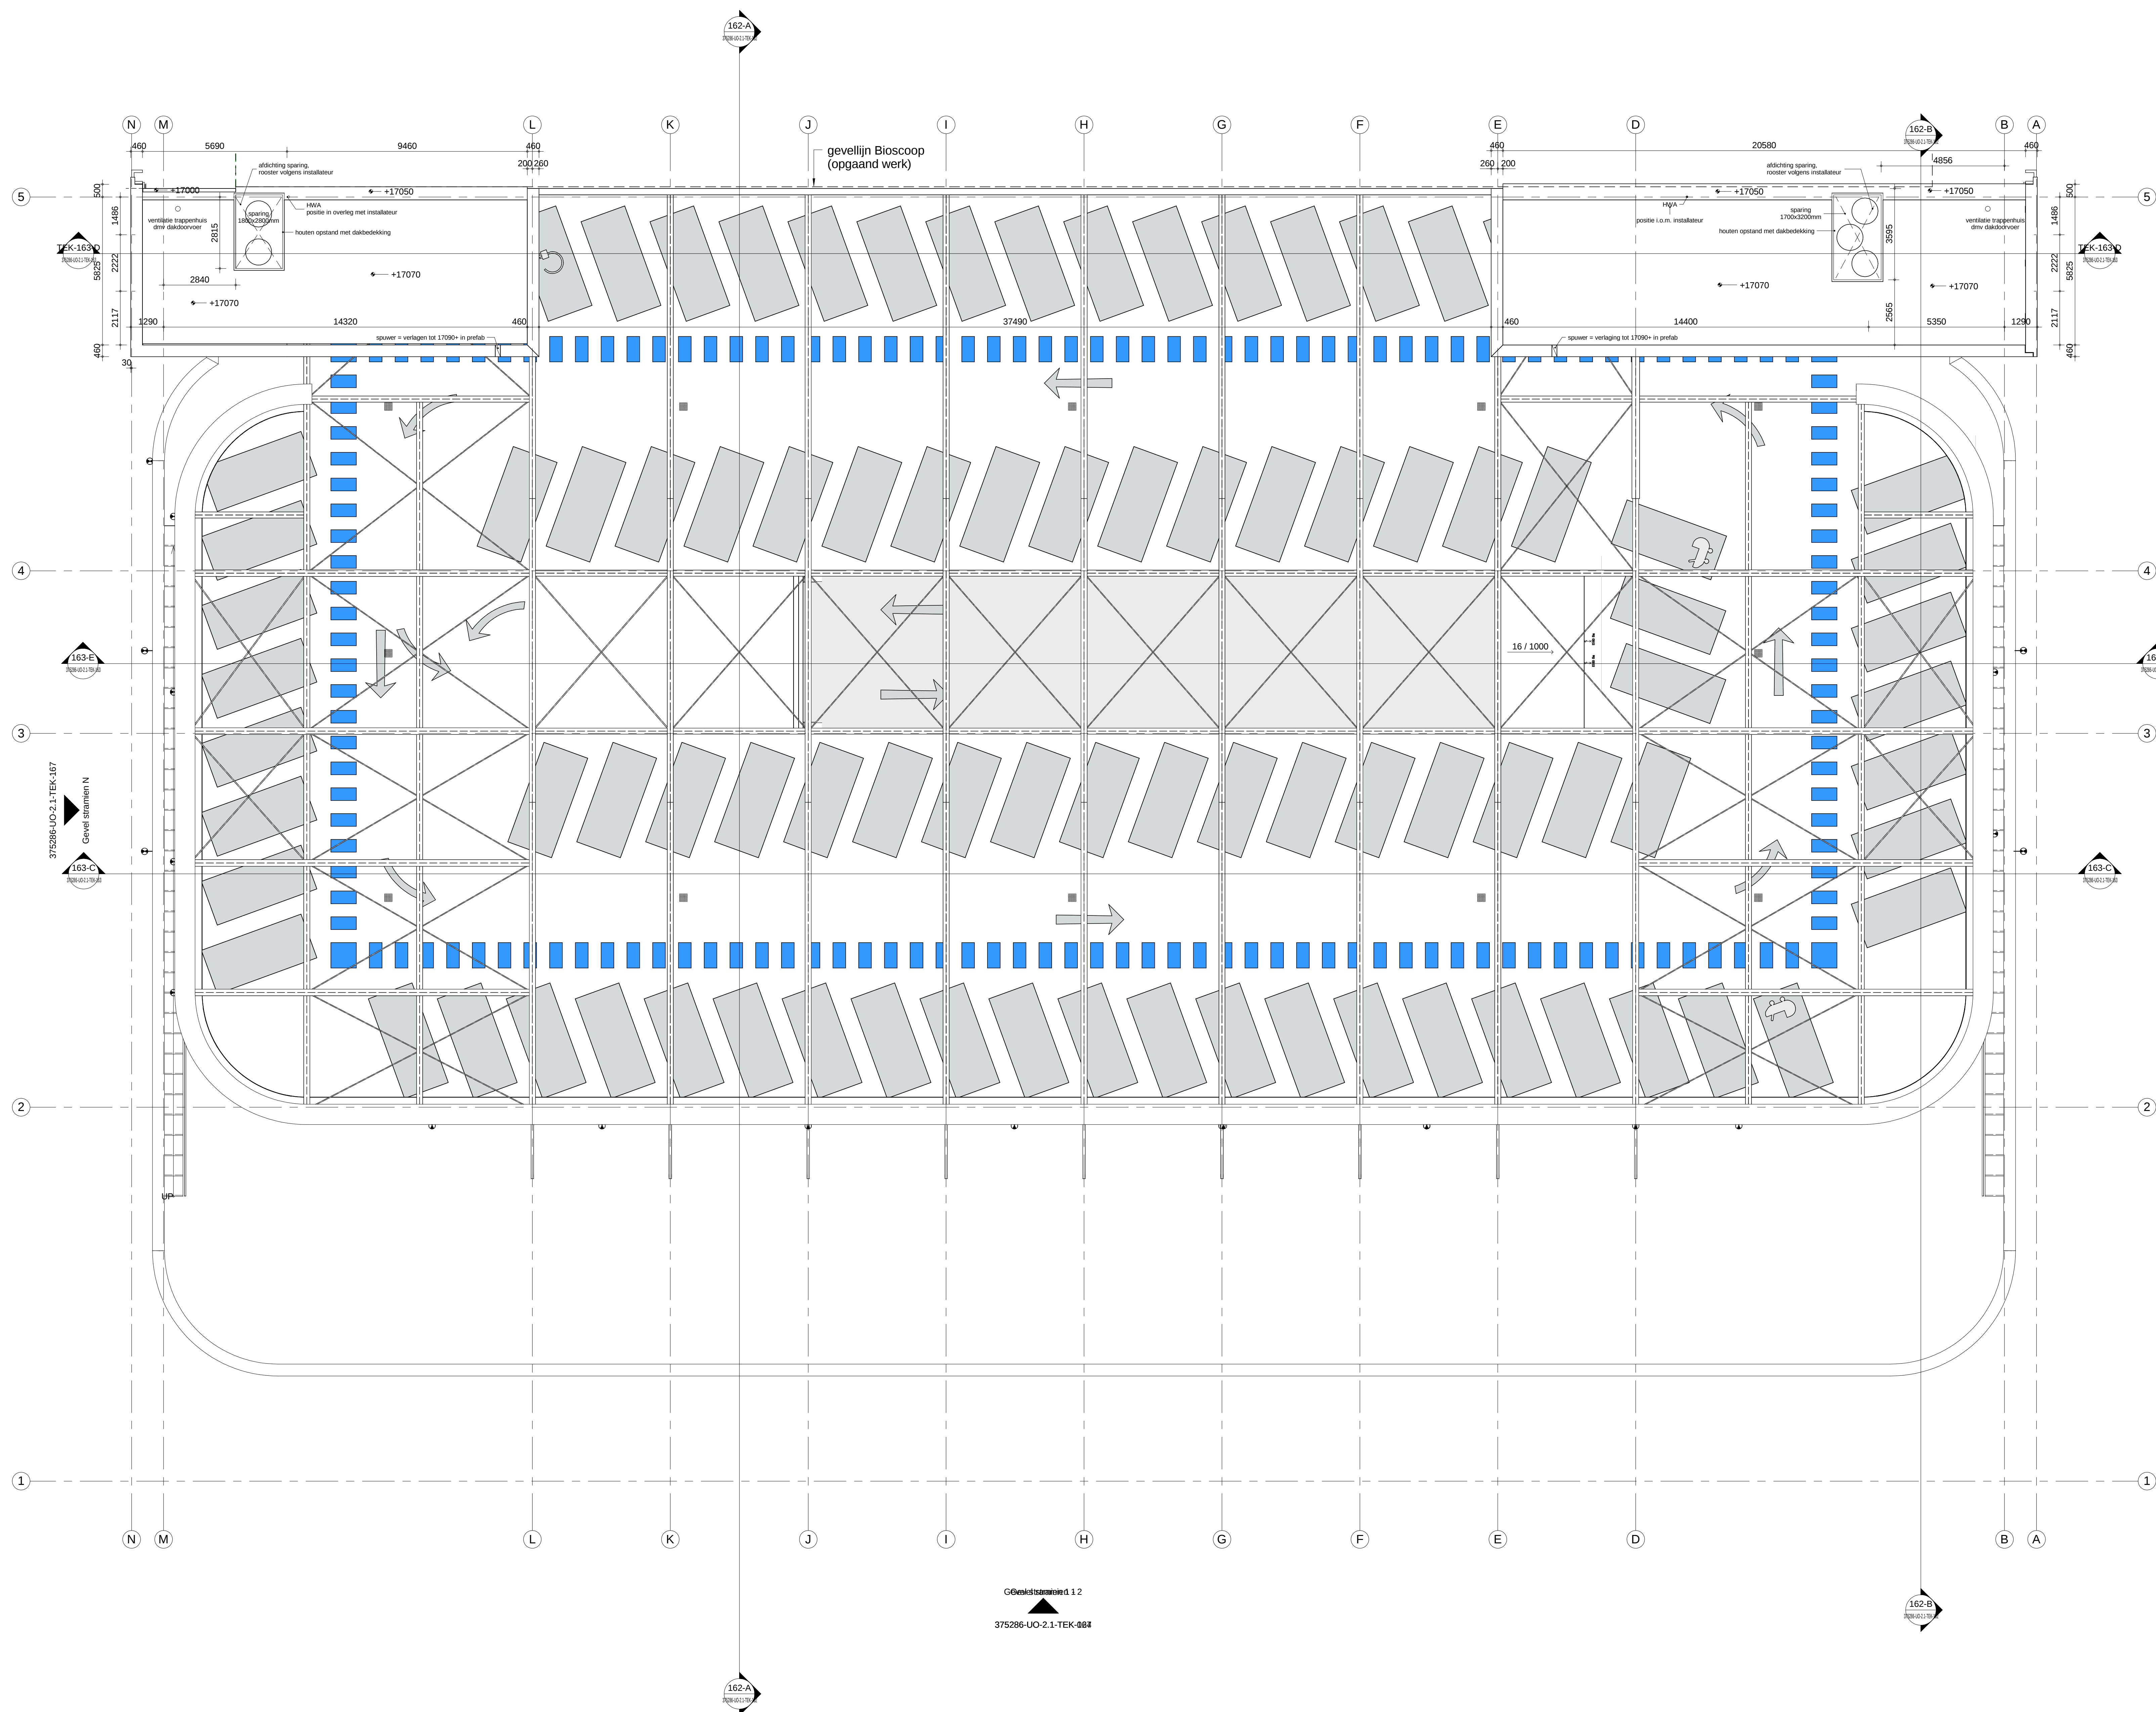

RENVOO

Materialisering & Symboler

- | | |
|---|---|
|  | metselwerk; patroon 0 - lagenmaat 74.4mm en 75mm (geen patroon, halfeeste verband) |
|  | metselwerk; patroon 1 - lagenmaat 74.4mm |
|  | metselwerk; patroon 1 - lagenmaat 75.0mm |
|  | metselwerk; patroon 2 - lagenmaat 75.0mm |
|  | metselwerk; patroon 3 - lagenmaat 75.0mm |
|  | metselwerk; patroon 4 - lagenmaat 75.0mm |
|  | metselwerk; patroon 5 - lagenmaat 75.0mm |
|  | metselwerk; als bioscoop - lagenmaat 61.67mm |
|  | prefab beton- spouw- metselwerk (220-45-100) |
|  | prefab beton |
|  | ihwg beton |
|  | kalkzandsteen |
|  | voorzwaard Rc 4.5m ³ /KW |
|  | opstelling 250x250mm met hekwerk |
|  | verticale dilatatie in metselwerk, uitvoering conform rapport Hagenan |
|  | kolom in projectiekuur per verdieping (zie kleureenstaat) tot 750mm ² vloer, daarboven in RAL 9016 |
|  | prefab beton kolom |
|  | voetgangsroute, kleur volgens kleureenstaat |
|  | lijngoot |
|  | peilmat in plattengrd t.o.v. Peil |
|  | peilmat in doorsnede/peil t.o.v. Peil |
|  | afschot |
|  | afschot 50mm/m1 |
|  | ingestorte afvoer Huis-Hwa, lokale put ter indicatie. Nadere uitwerking door installateur |
|  | invalide parkeerplaats |
|  | motor parkeerplaats |
|  | motor parkeerplaats |
Brandveiligheid

- | | | | |
|--|---|--|----------------------------|
| | aanduiding vluchtroute (indicatie)
nadere uitwerking installateur | | zeffsluitend |
| | positie brandslanghospkast in
afsluitbare kasten
uitvoering volgens opgave installateur | | 60 min. WDBDO |
| | positie handkussens in afsluitbare
kasten, type en uitvoering volgens
opgave installateur | | 60 min. WDBDO |
| | brandweerpaneel | | 60 min. WDBDO zeffsluitend |
| | positie steutelektrik bvb brandweer | | |
| noodverlichtings-armaturen / oriëntatieverlichting etc. volgens nadere uitwerking installateur | | | |
| | brandscheiding 60 minuten WDBDO | | |
| | brandscheiding 120 minuten WDBDO | | |

Vloerafwerkingen / pictogrammen / pijlen e.d. volgens indelingstekeningen Bolidt

PV-installatie en onderconstructie conform uitwerking Hutten en van der Sluis

Wp.	datum	omschrijving revisie	geenamd	gecontroleerd
E	05-12-2016	As Built	MMA	MfE
D	17-06-2016	Aanpassing parkeervakken, platfond, metselwerkpatronen, diverse wijzigingen zie pijl D	SSp	MfE
C	25-04-2016	Commentaar verwerkt	RwI	MfE
O	30-10-2015		DBr	MfE
project			adres	project nr
Parkeergarage Katwolderplein			Zwolle	7972
dispositiecode				dislocatie

omschrijving	peildatum
--------------	-----------

omschrijving
Plattegrond
laag 05, dak

tekening nr	school	wijziging	status	formaat
375286-UO-2.1-TEK-015	1:100	E	As Built	A0