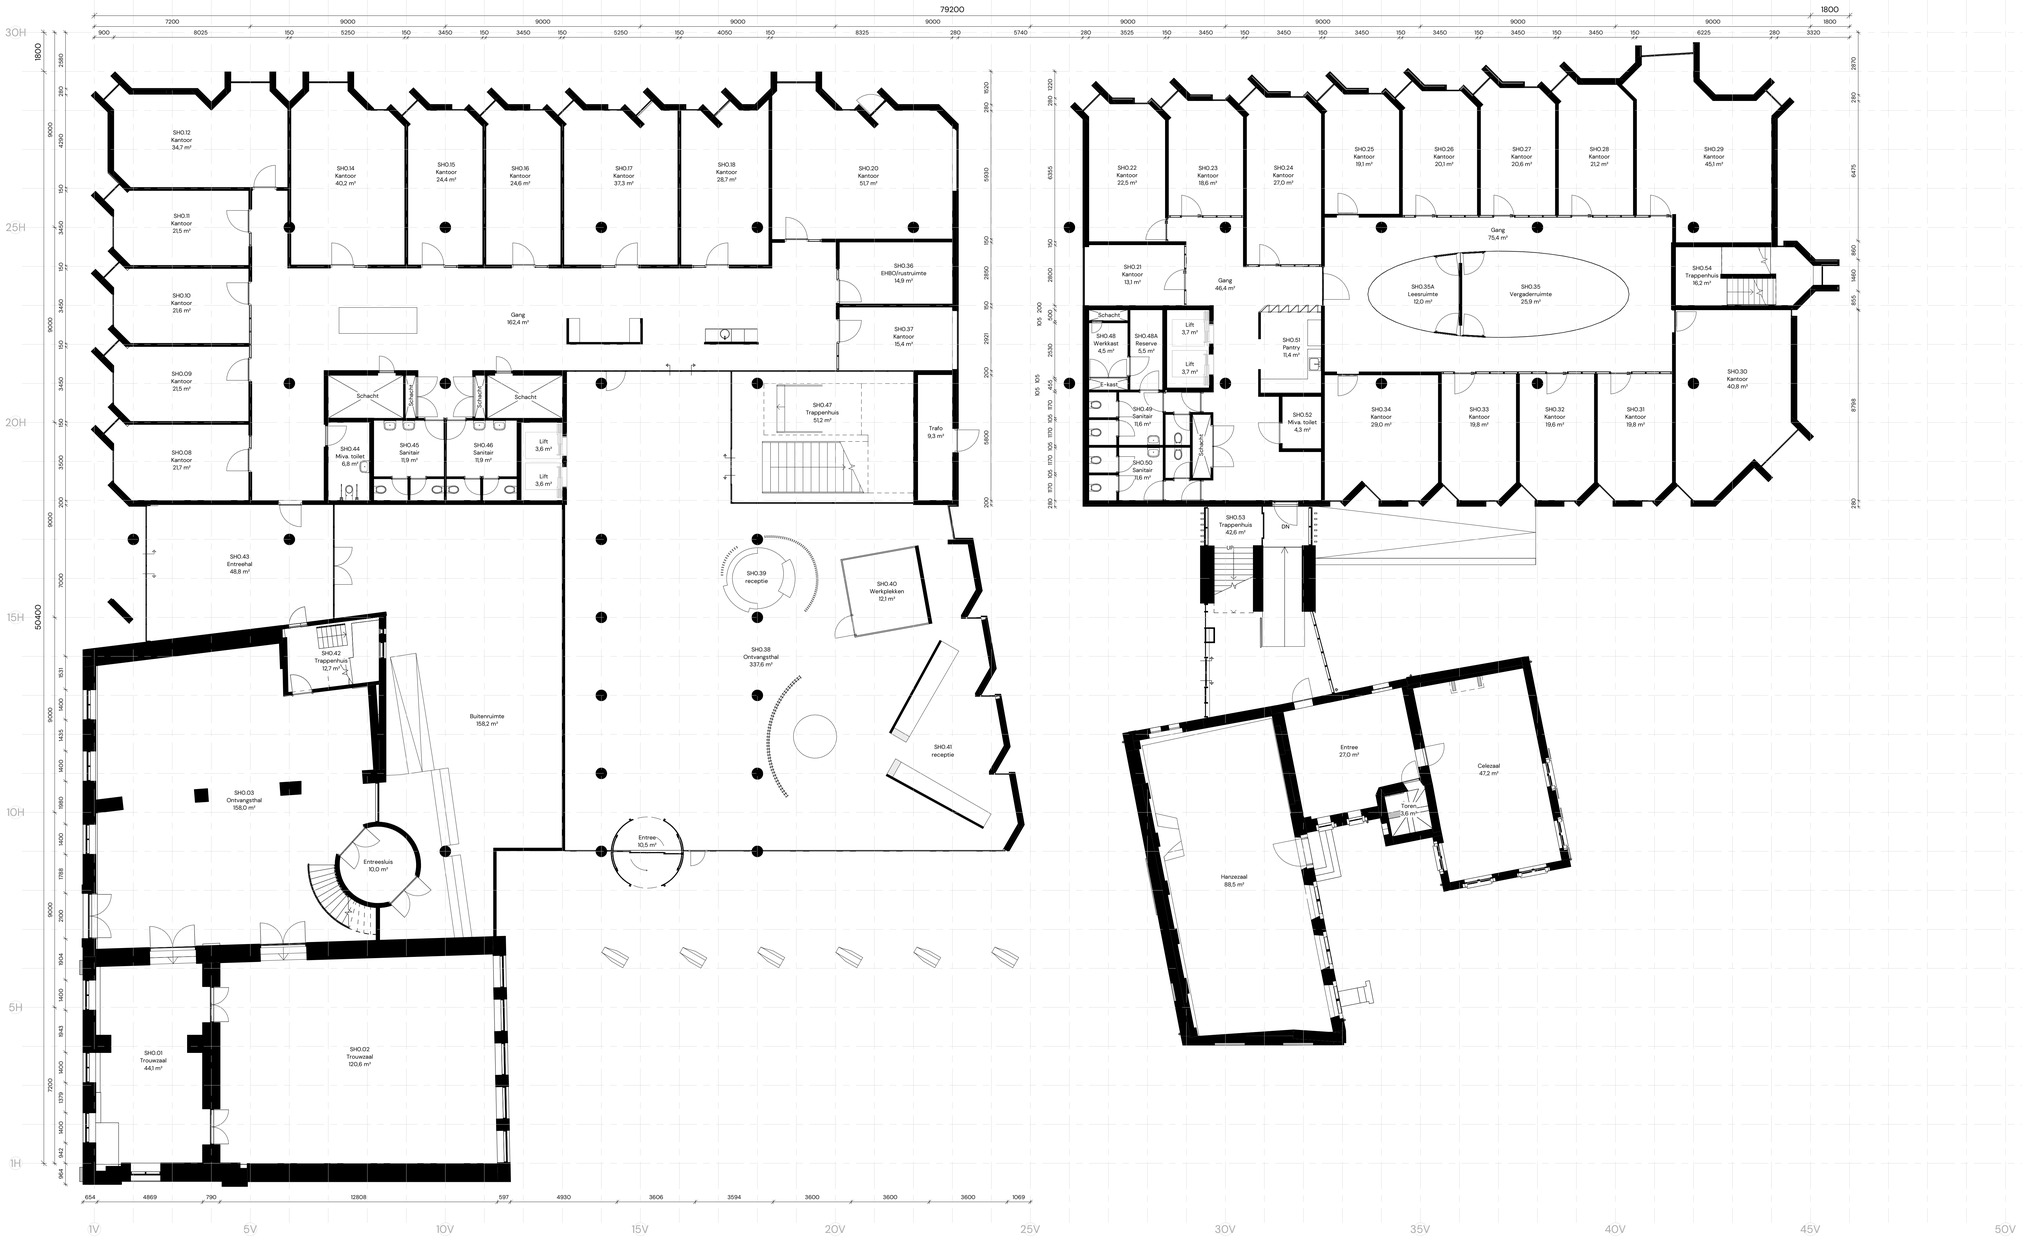

B100

Projectomschrijving
Revisietekening stadhuis Zwolle

Zwolle

Opdrachtgever

G24016 B100C

Fase
Bestaand

Onderdeel
STADHUIS BEGANE GROND

Datum
16-07-2024

Wijzigingsdatum
C 11-04-2025

Schaal
1 : 100

Formaat

Getekend
G. van Tamelen

Gezien

de architecten van team4

Groningen
050 31 44 555
www.team4.nl

Amersfoort
033 456 63 71