

renvooi binnenwanden

- metaalblad scheidingswanden, totale wanddiktes 100, 125 mm
- verzinkt stalen frame van 0,6 mm dikke U en C profielen
- breedte 75 en 100 mm, standers tot 600 mm
- lichtspouw in metaalblad wanden voorzien van 45 mm glaswolsdilatatie (tegenins)

- wanddikte 100 mm (1-75,1A)
- wanddikte 125 mm (1-100,1A)

- wanden tot onderkant bouwkundig plafond

renvooi bouwbesluit

- VR verblijfsruimte
- VKR woensruimte
- OR openbare ruimte
- OR toilet ruimte
- ITR integraal toegankelijke toilettr.
- BR badruimte
- TER technische ruimte
- MR mekruimte
- GO gebruiksoppervlakte
- VG verblijfsgebied

renvooi brandweer

- transparantverlichting (uitgang)
- transparantverlichting (vluchtrichting)
- noodverlichting

- alle noodverlichting min. 1 LUX op vloernivo, aantallen te bepalen door installateurs

- \$ deur te openen zonder sleutels

- P\$ deur te openen zonder sleutels

- draagbaar busbeesl
- deur zelfsluitend
- WBDO minuten
- deurmagneet
- rookmelder
- brandslanghaspel 20 m'
- aansl. ¾" straalp. 6 mm

renvooi algemeen

- ventilatiekoker ø125
- vent-Alu 3000 ø160 mm
- mechanische afzuiging
- garderobe 10 haken/m²
- s.d.g. spiegeldraadglas
- cv* c.v. opstellingsruimte
- gld

- r ventilatiooster
- v.b. vensterbank
- * buitenverlichting
- w.v.b. windverband
- st.w. stabiliteitswand
- 0.01-VR ruimtenummering +
- aanduiding bouwbesluit

renvooi binnenafwerking

MDF

d=12 mm

gegrond

- L0 = merk L3A00 - inwendige hoek 50x50
- L1 = merk L3A01 - inwendige hoek 50x70
- L4b = merk L3B01b - plaatstuk 220 (spanning 120x5)
- L8 = merk L3D00 - uitwendige hoek 150x150
- L9 = merk L3D01 - uitwendige hoek 220x220
- L10 = merk L3K00 - kolomafwerking 95x95
- L11 = merk L3K01 - kolomafwerking 115x115
- L12 = merk L3K02 - kolomafwerking 135x135

Gipsvezel

d=12½ mm

(30 min. brw.)

onbehandeld


- L3 = merk L3B00 - plaatstuk 190
- L4a = merk L3B01a - plaatstuk 220
- L5 = merk L3B02 - plaatstuk 250
- L6 = merk L3C00 - slof 190/22 (spanning 130x10)
- L7 = merk L3C01 - slof 115/22 (spanning 91x10)

renvooi buitenafwerking koppelstroken

- H0 = merk H1C00 - koppelstrook (220x3420 mm) langsgelvel
- H1 = merk H1C01 - koppelstrook (35x3420 mm) inwendig hoek
- H2 = merk H1C02 - koppelstrook (210x3420 mm) uitwendig hoek
- H7 = merk H1C07 - koppelstrook (220x3420 mm) langsgelvel t.p.v. hwa

renvooi kunststof buitenkozijnen (G5)

Toegepaste serie: G5, Transcarbo, type Gaalan 8000 serie, deurhoogte 2315, verdiept profiel (115 mm) met enkelgelaste stijl.

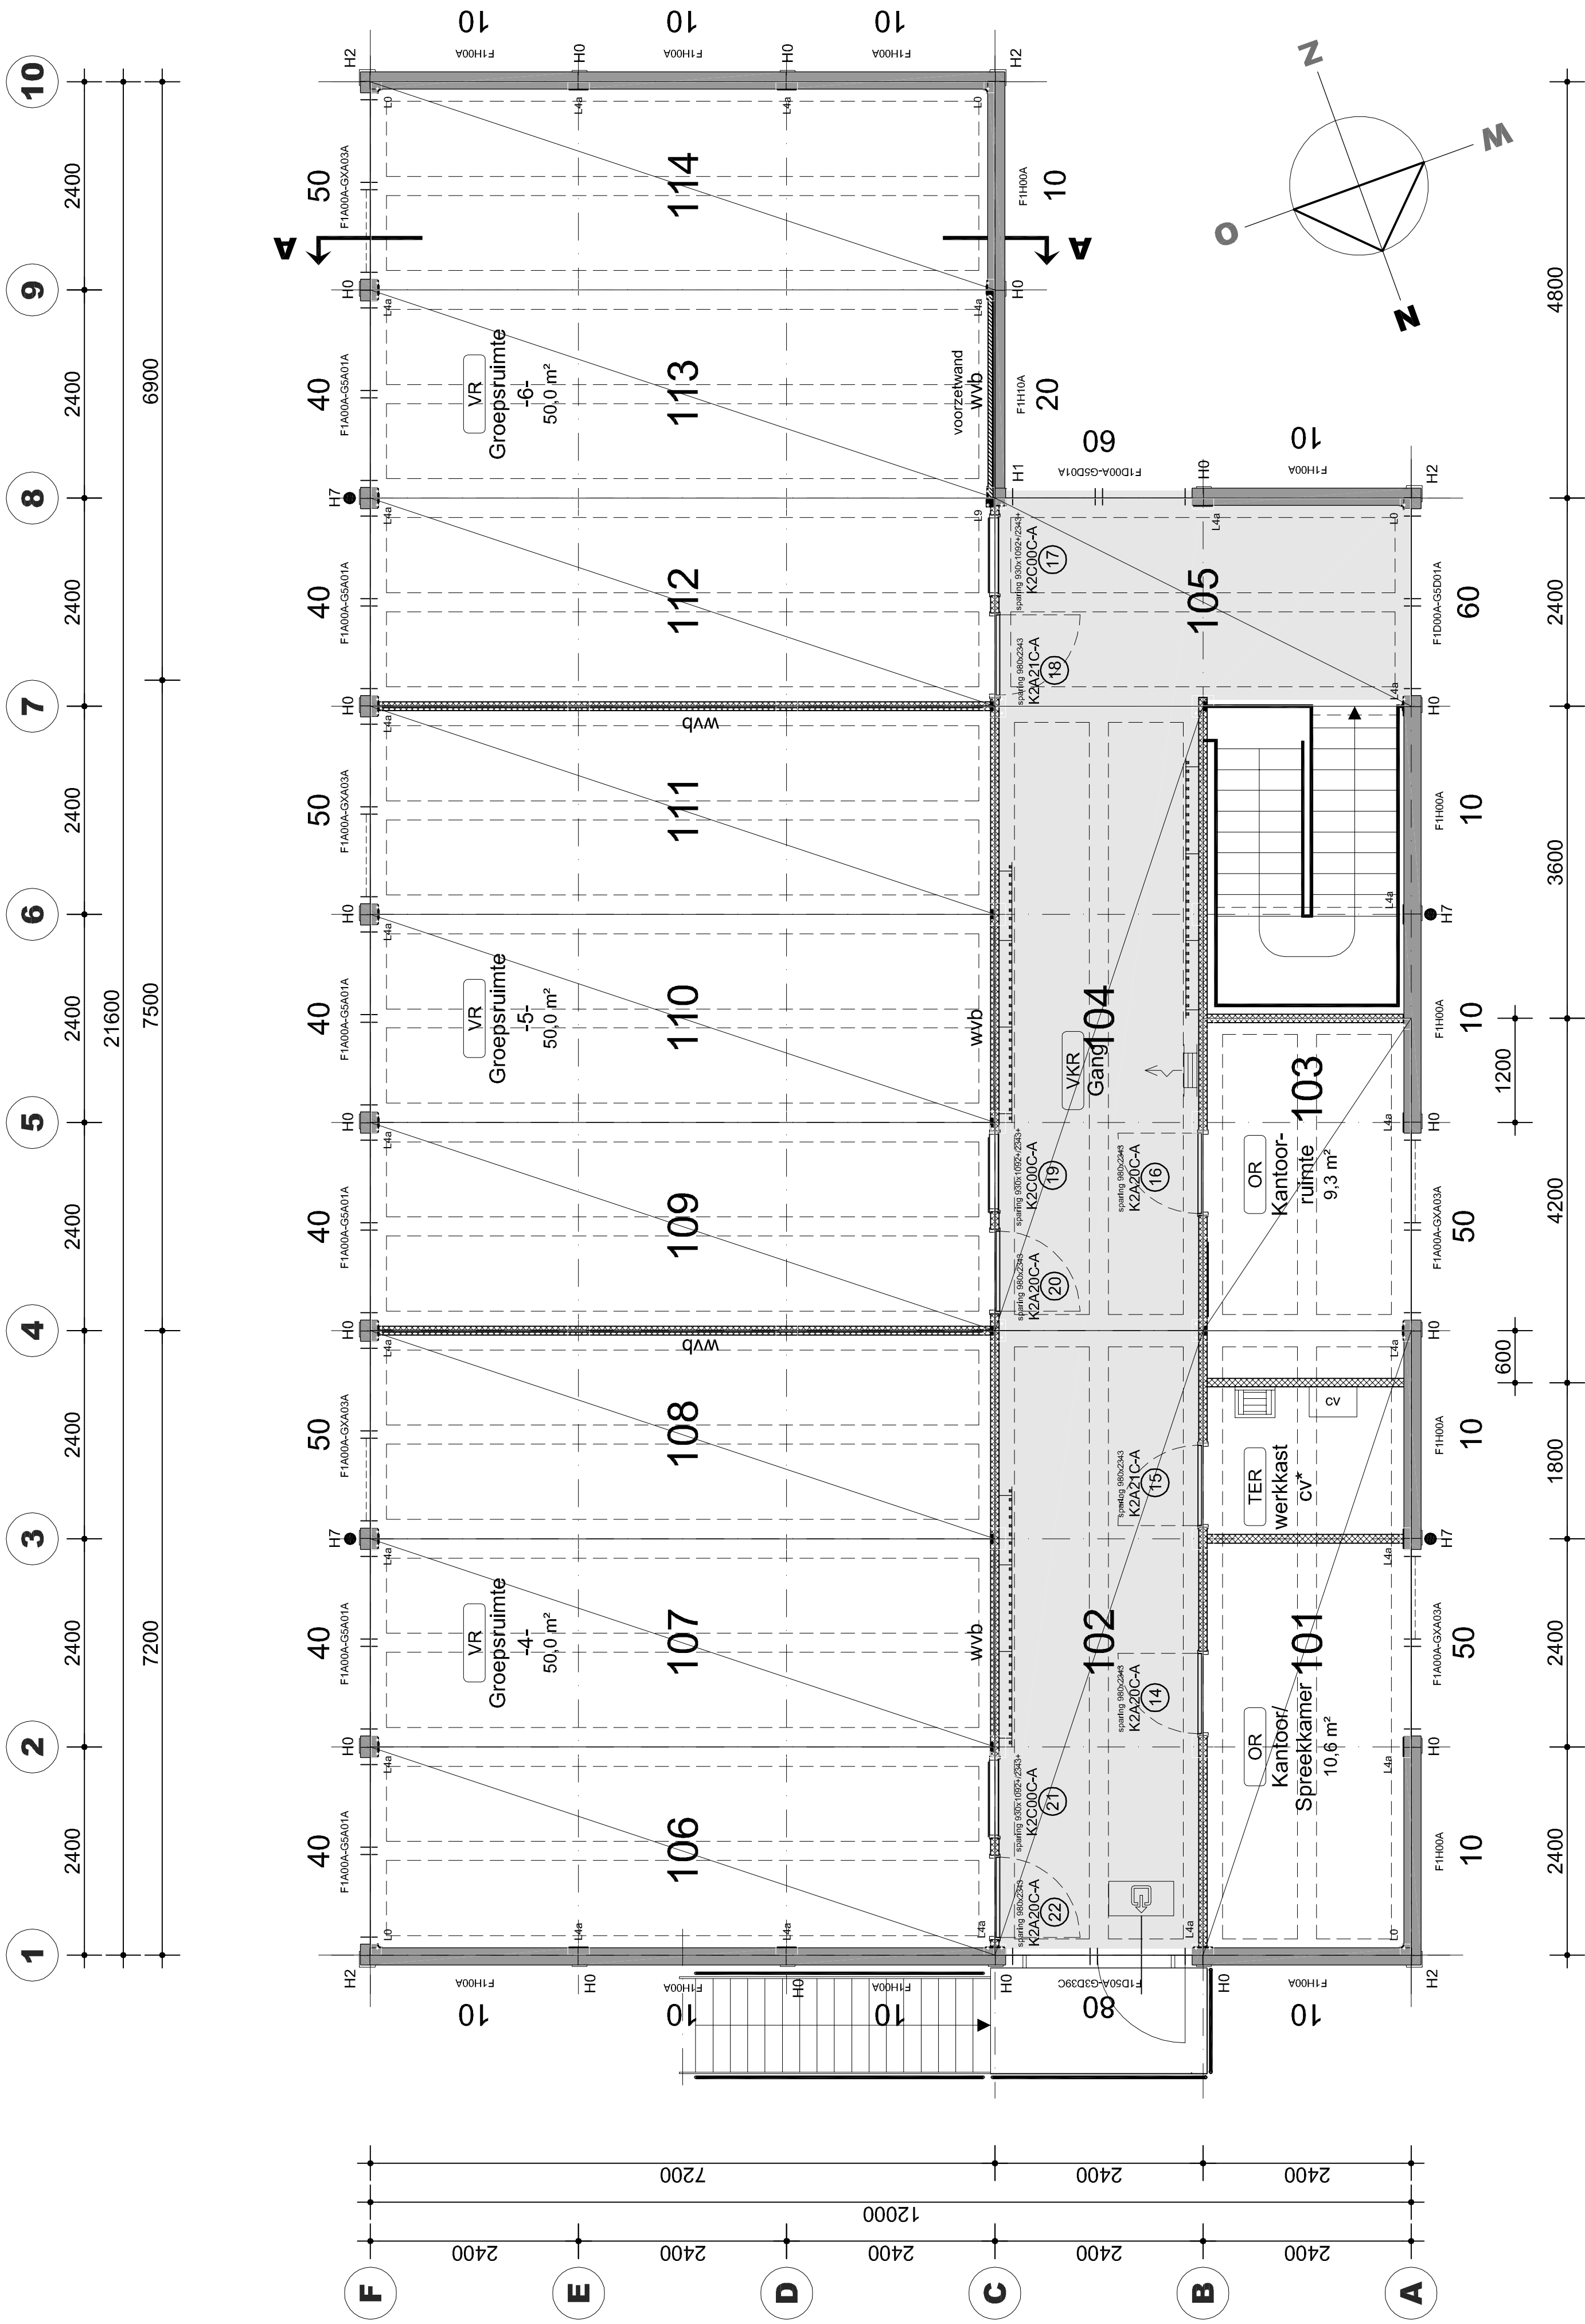

Verdieping

Gebouw is voorzien van natuurlijke ventilatietoever en mechanische afzuiging, capaciteiten volgens bouwbesluit; Brandwerendheid m.b.t. het bezwijken van een bouwconstructie t.p.v. rookvrije vluchtroute bedraagt 30 minuten;

Project: **Uitbreiding Dorenweerd College**
Dalweg 5
6865 CZ DOORWERTH

Werkplattegrond verdieping

Revisie

07-02-2011

Overzichts: Werk: Officiële: B0017

Status: Revisie: Account: 41005

Datum: 07-02-2011 Schaal: 1:50 Blad: RA02B




De Groot Vroomshoop
Bouwsystemen B.V.
Adres: Zuidoostwijk 36
7881 ED Vroomshoop
Post: Postbus 31
7880 AA Vroomshoop
T +31 (0)546 686 333
F +31 (0)546 686 444
E info@degrootvroomshoop.nl
I www.degrootvroomshoop.nl