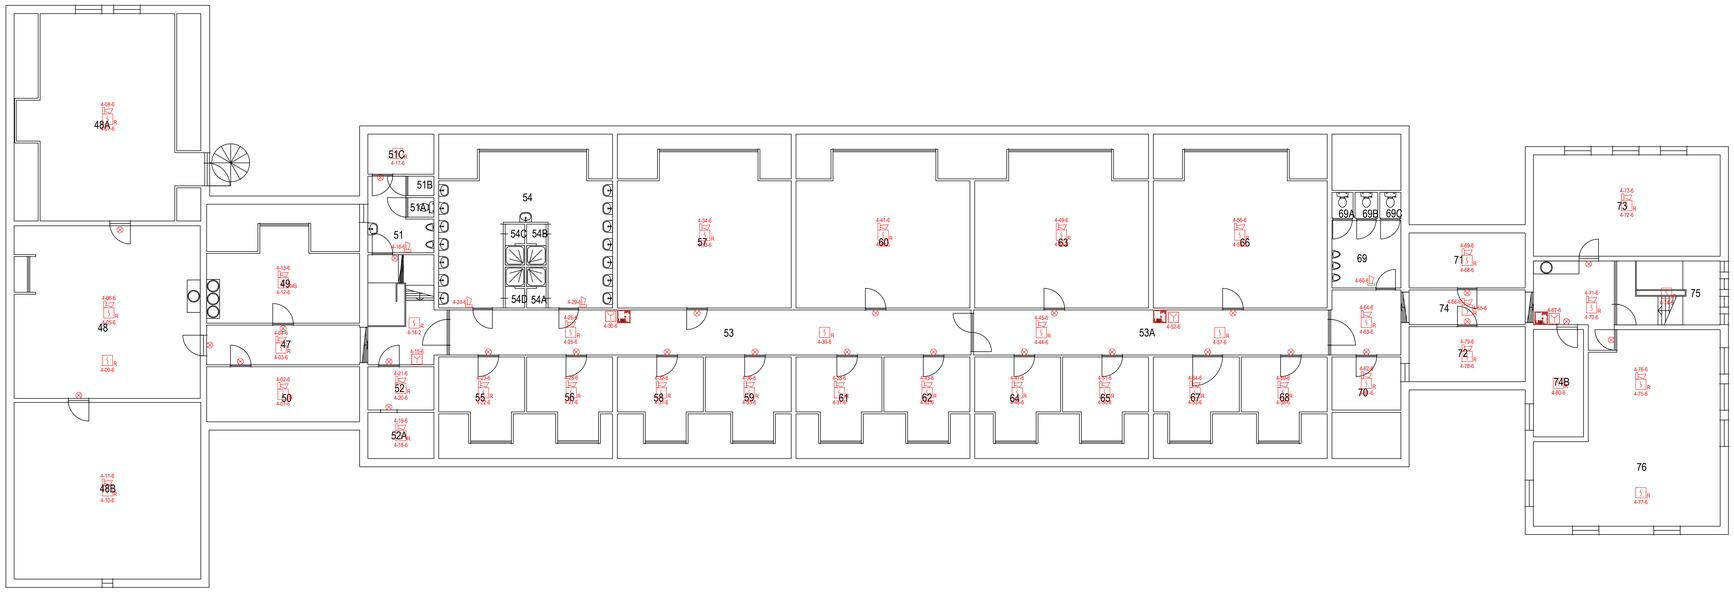

Ruimte	Functie	Opp.
47	Gang	30.29
48	Berging Algemeen	67.08
48A	Leslokaal	63.70
48B	Leslokaal	70.26
49	Droogruimte	25.59
50	Berging Algemeen	17.97
51	Toiletruimte Heren	8.21
51A	Toiletruimte Heren	1.08
51B	Toiletruimte Heren	1.08
51C	Berging Algemeen	5.64
52	Berging Algemeen	6.10
52A	Berging Algemeen	6.50
53	Gang	50.06
53A	Gang	34.06
54	Wasruimte Heren	45.55
54A	Doucheruimte	1.66
54B	Doucheruimte	1.66
54C	Doucheruimte	1.66
54D	Doucheruimte	1.66
55	Legering 1P	12.58
56	Legering 1P	12.56
57	Legering > 4P	53.21
58	Legering 1P	12.58
59	Legering 1P	12.59
60	Legering > 4P	53.48
61	Legering 1P	12.58
62	Legering 1P	12.59
63	Legering > 4P	53.48
64	Legering 1P	12.58
65	Legering 1P	12.59
66	Legering > 4P	53.48
67	Legering 1P	12.59
68	Legering 1P	12.58
69	Toiletruimte Heren	9.91
69A	Toiletruimte Heren	1.17
69B	Toiletruimte Heren	1.27
69C	Toiletruimte Heren	1.17
70	Berging Algemeen	7.79
71	Berging Algemeen	13.61
72	Berging Algemeen	13.61
73	Bureauruimte	40.32
74	Gang	31.72
74A	Trappenhuis	14.07
75	Technische Ruimte	11.47
76	Bureauruimte	63.76

GOEDKEURING ONTWERP PROJECTIE

Projecteringsdeskundige 1	Projecteringsdeskundige 2
Naam: W. Vink	Naam: N. Post
Datum: 17-05-2019	Datum: 17-05-2019
Handtekening:	Handtekening:

RENVOOI

Symbool	Omschrijving	Symbool	Omschrijving	Symbool	Omschrijving
R	Rookmelder	BMC	Brandmeldcentrale	PS	EN54 AC/DC Voeding 24V
MS	Multisensormelder	BDP	Brandweerpaneel		Deurdranger
T	Thermodifferentiaalmelder	NP	Nevenpaneel		Deurontgrendeling
	Handbrandmelder	SPK	Sprinklermeldcentrale		Kleefmagneet
ASD	Aspiratiemelder		Brandslanghaspel		Brandweeringang
Beam	Lineaire melder		Vluchtroute aanduiding		
VM	Vlammen melder	NV	Noodverlichting		
	Slowhoop	DM	Doormeldeerheid		
FL	Flitslicht		Sleutelkluis		
	Neveninidicator	I/O	I/O - module		

Wijz.	Datum	Omschrijving	Tek.
D			
C			
B			
A	17-05-2019	Revisie	WV
0	15-03-2019	Ontwerp	NP

Project : **Pr. Margrietkazerne geb. 26**
Locatiecode 27B05_26
Kol. D.J.Teesweg 1, 8091 AW Wezep

Onderwerp : Projectietekening
Brandmeld- & Ontruimingsinstallatie

Schaal : 1:100
Bouwlaag : +2
Bouwdeel : 27B05_26

Deze tekening is eigendom van Hefas Brandbeletche en mag zonder haar toestemming niet gekopieerd noch aan derden ter inzage worden gegeven. Auteursrecht voorbehouden volgens de wet.

Status:
REVISIE

Hefas Brandbeveiliging | Safety first!

Get.: NP
Formaat : A0
Aanmaak datum: 15-03-2019
Tekeningnr.: BMI-PRO-V2
Revisie datum: 17-05-2019
Projectnr.: **66-8091-008**

X-XX.X
Lusnummer
Adres
Groepsnummer
Volgnummer in groep