

AS BULT


project: Defensie landelijk 27B03 Wezep		onderwerp: CV en gasleidingen Terrein Gebouw 26	
schaaft:	1:500	datum:	2-2-2017
getekend:	ZG	projectleider:	F. Westen
formaat:	A3	code getekend:	
projectnummer:	86162007	wijzigings datum:	
Blad:		gezien:	



unica installatietechniek

lichtbeheer
centrale verwarming
elektronica
telematiek
sanitairtechniek
service en onderhoud
energiebeheer
sprinklertechniek

Schrevenweg 2
Postbus 623
8024 HA Zwolle
Telefoon : 038 - 4560456
Telefax : 038 - 4560404
Internet : <http://www.unica.nl>

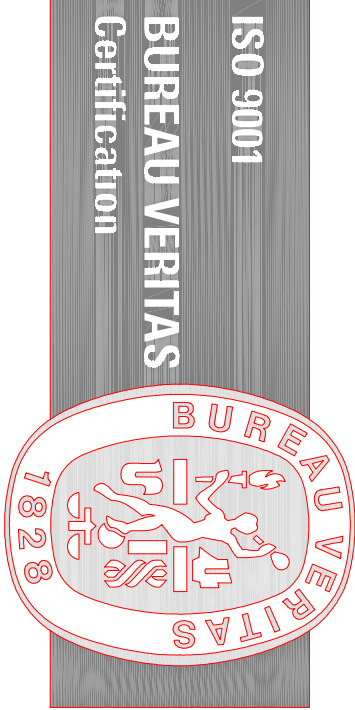

tekeningsnummer: W1 - T - 26 - 02	
discip / type	vloer
file	kaders defensie.dwg