



 

 


opmerkingen:
Alle maten in het werk controleren.

opmerkingen:
13-07-2018: nul datum
A: 25-07-2018: inakking
B: 06-09-2018: maatneming
C: 04-10-2018: definitief
D: 01-11-2018: opmerkingen opdrachtgever

Architect
OZ
Postbus 37697
1020 BR Amsterdam
+31 20 31 41 111
info@ozarchitect.nl

OZ

Provinciehuis Flevoland
Lelystad
18-620
DO
bladnummer:
99-01
versie:
D
datum:
01-11-2018
onderwerp:
1e verdieping
inrichtingsplattegrond
schaal:
1: 100
formaat:
A0-XXL 1500 x 841 mm

 


opmerkingen:
Alle maten in het werk controleren.

opmerkingen:
13-07-2018: nul datum
A: 25-07-2018: inakking
B: 06-09-2018: maatneming
C: 04-10-2018: definitief
D: 01-11-2018: opmerkingen opdrachtgever

Architect
OZ
Postbus 37697
1022 BR Amsterdam
+31 20 31 41 111
info@ozarchitect.nl

OZ

Provinciehuis Flevoland
Lelystad
18-620
DO
bladnummer:
99-02
versie:
D
datum:
01-11-2018
onderwerp:
2e verdieping
inrichtingsplattegrond
schaal:
1: 100
formaat:
A0-XXL 1500 x 841 mm

 

Tussenwanden:
◄ BW bestaande systeemwand (eventueel ingkort)
◄ NW verplaatste systeemwand

opmerkingen:
Alle maten in het werk controleren.

opmerkingen:
- 13-07-2018: nul datum
A: 25-07-2018: indeling
D: 01-11-2018: opmerkingen opdrachtgever

Architect
OZ
Postbus 3767
1022 BR Amsterdam
+31 20 31 41 111
info@OZarchitect.nl

OZ

Provinciehuis Flevoland
Lelystad
18-620
DO

bladnummer:
99-03

versie:
D


datum:
01-11-2018

onderwerp:
3e verdieping
indeling/plattegrond

schaal:
1:100

formaat:
A0-XXL 1500 x 841 mm


 


opmerkingen:
Alle maten in het werk controleren.

opmerkingen:
- 13-07-2018: nul datum
A: 25-07-2018: indeling
B: 06-09-2018: maatvoering
C: 04-10-2018: definitief
D: 01-11-2018: wijzigingen opdrachtgever

Architect
OZ
Postbus 37697
1022 BR Amsterdam
+31 20 31 41 111
info@ozarchitect.nl

OZ

Provinciehuis Flevoland
Lelystad
18-620
DO
bladnummer:
99-04
versie:
D
datum:
01-11-2018
onderwerp:
4e vestiering
inrichtingsplattegrond
schaal:
1: 100
formaat:
A0-XXL 1500 x 841 mm

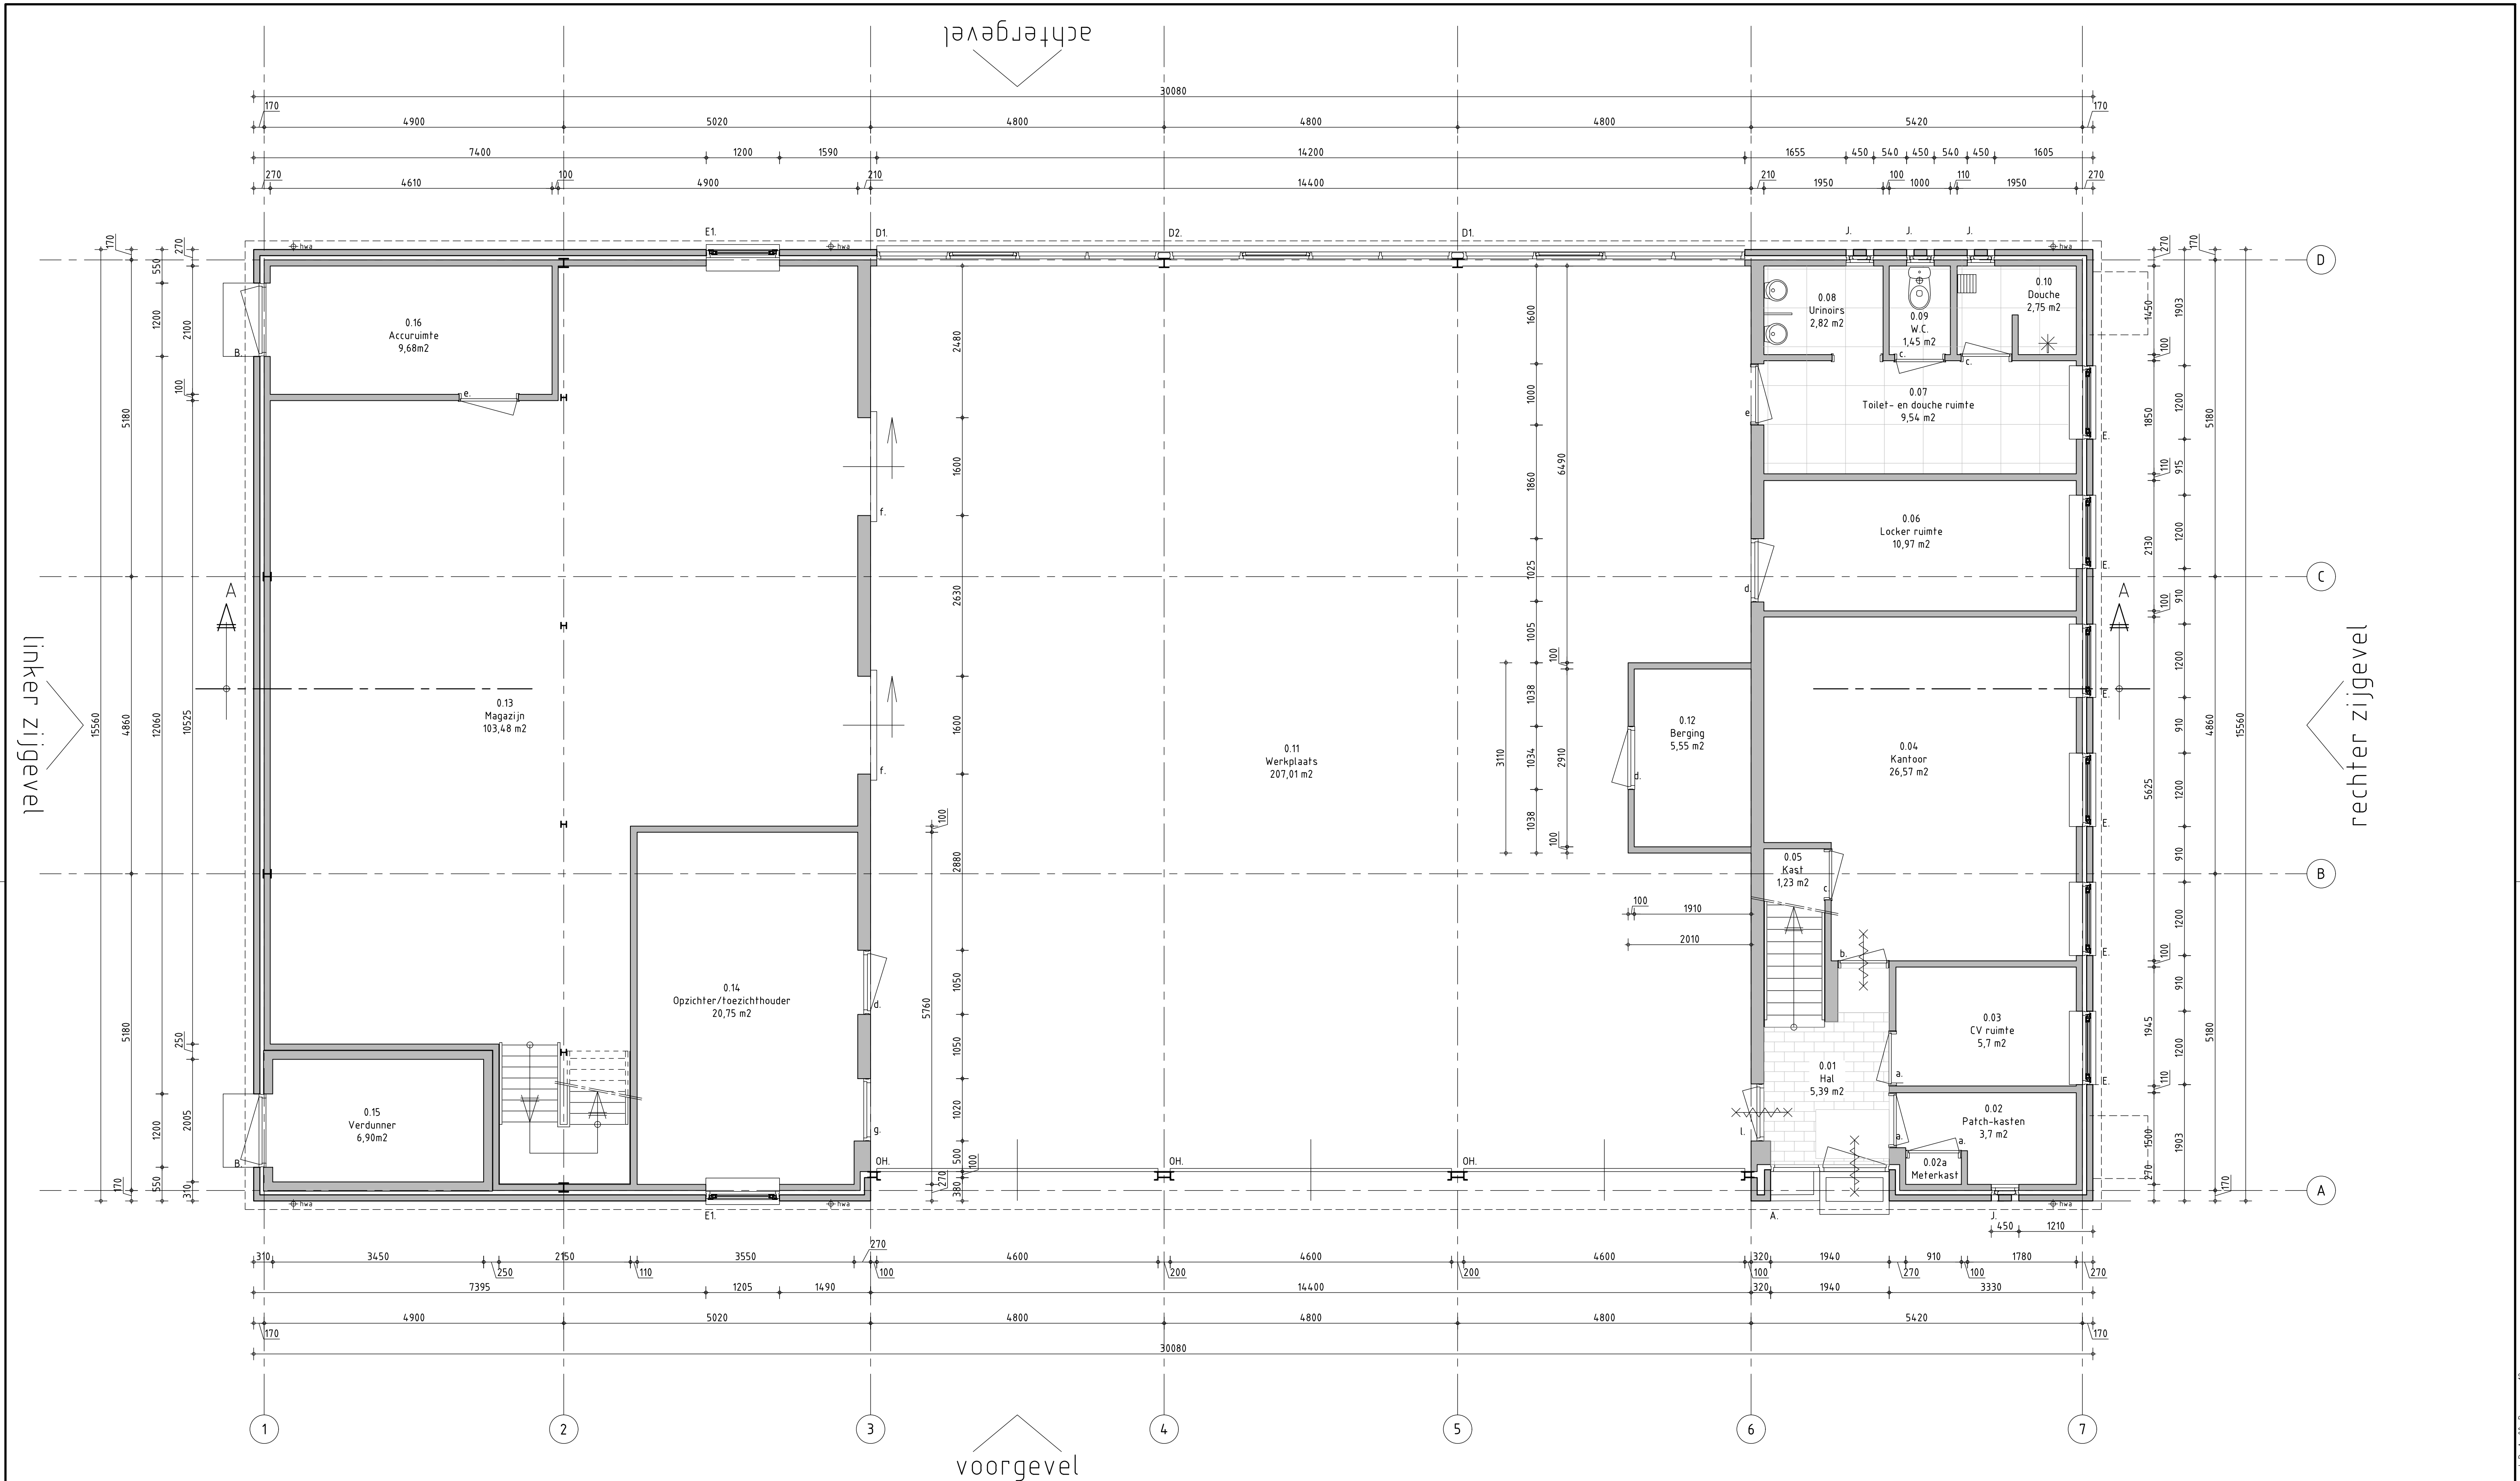

OPMERKINGEN

SITUATIE


Definitief

Revisie

B	AGE	27-9-18	Revisie verwerkt
Laatste wijziging		Omschrijving	
Object		Steunpunt Dronten	
Onderwerp		Begane grond - Hoofdegebouw (1)	
Tekenaar		HAB	
Schaal		1:50	
Datum		5-4-16	
Tekeningsnummer		D_A_00_B-_-_-_-12	
Formaat		A1	

Provinciehuis Flevoland
Visarenddreef 1
8200 AB Lelystad
Tel: 0320-265265 / Fax: 0320-265260

DBS naam: Dronten_Hoofdegebouw_Plattegrond_Begane_grond
Tekeningsnummer: D_A_00_B-_-_-_-12

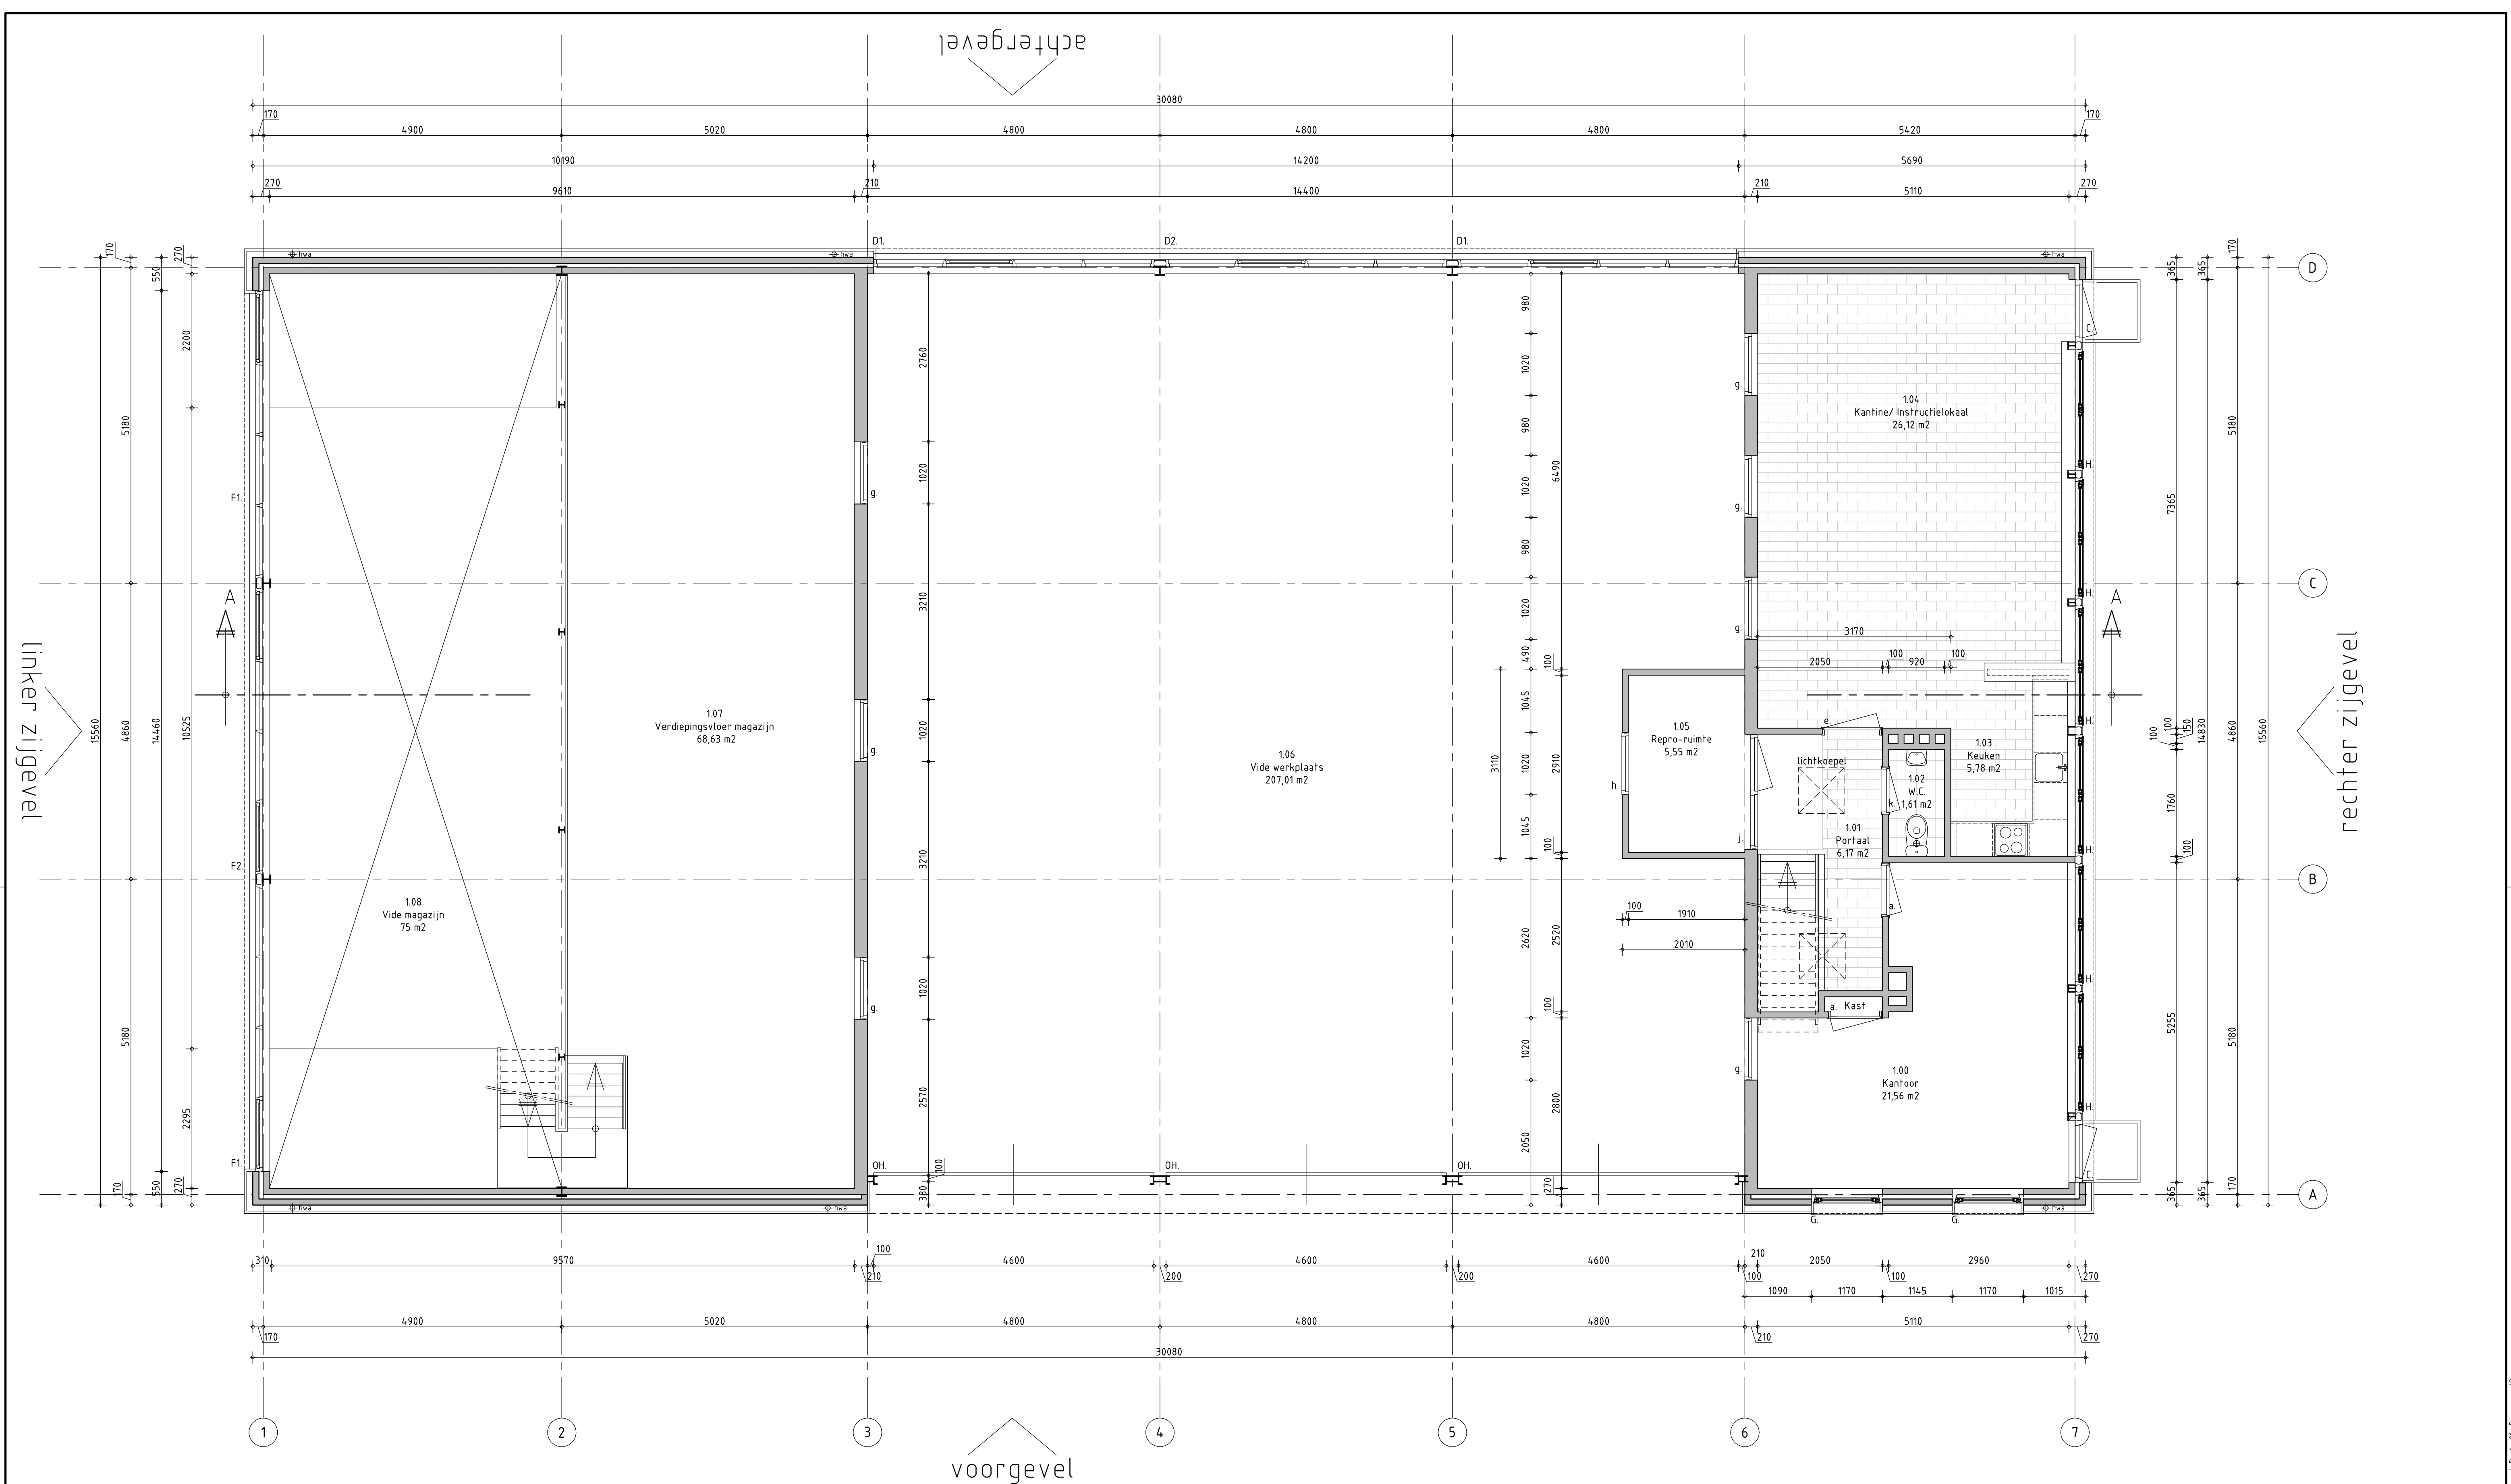

OPMERKINGEN


SITUATIE

Definitief

Revisie

B	AGE	27-9-18	Revisie verwerkt
Laatste wijziging		Omschrijving	
Object		Steunpunt Dronten	
Onderwerp		Verdieping - Hoofdegebouw (1)	
Datum		5-4-16	
Tekenaar		HAB	
Schaal		1:50	
Formaat		A1	
DBS naam: Dronten_Hoofdegebouw_Plattegrond_Verdieping		Tekeningsnummer: D_A_01_B--_---_12	

Provinciehuis Flevoland
Visarenddreef 1
8200 AB Lelystad
Tel: 0320-265265 / Fax: 0320-265260

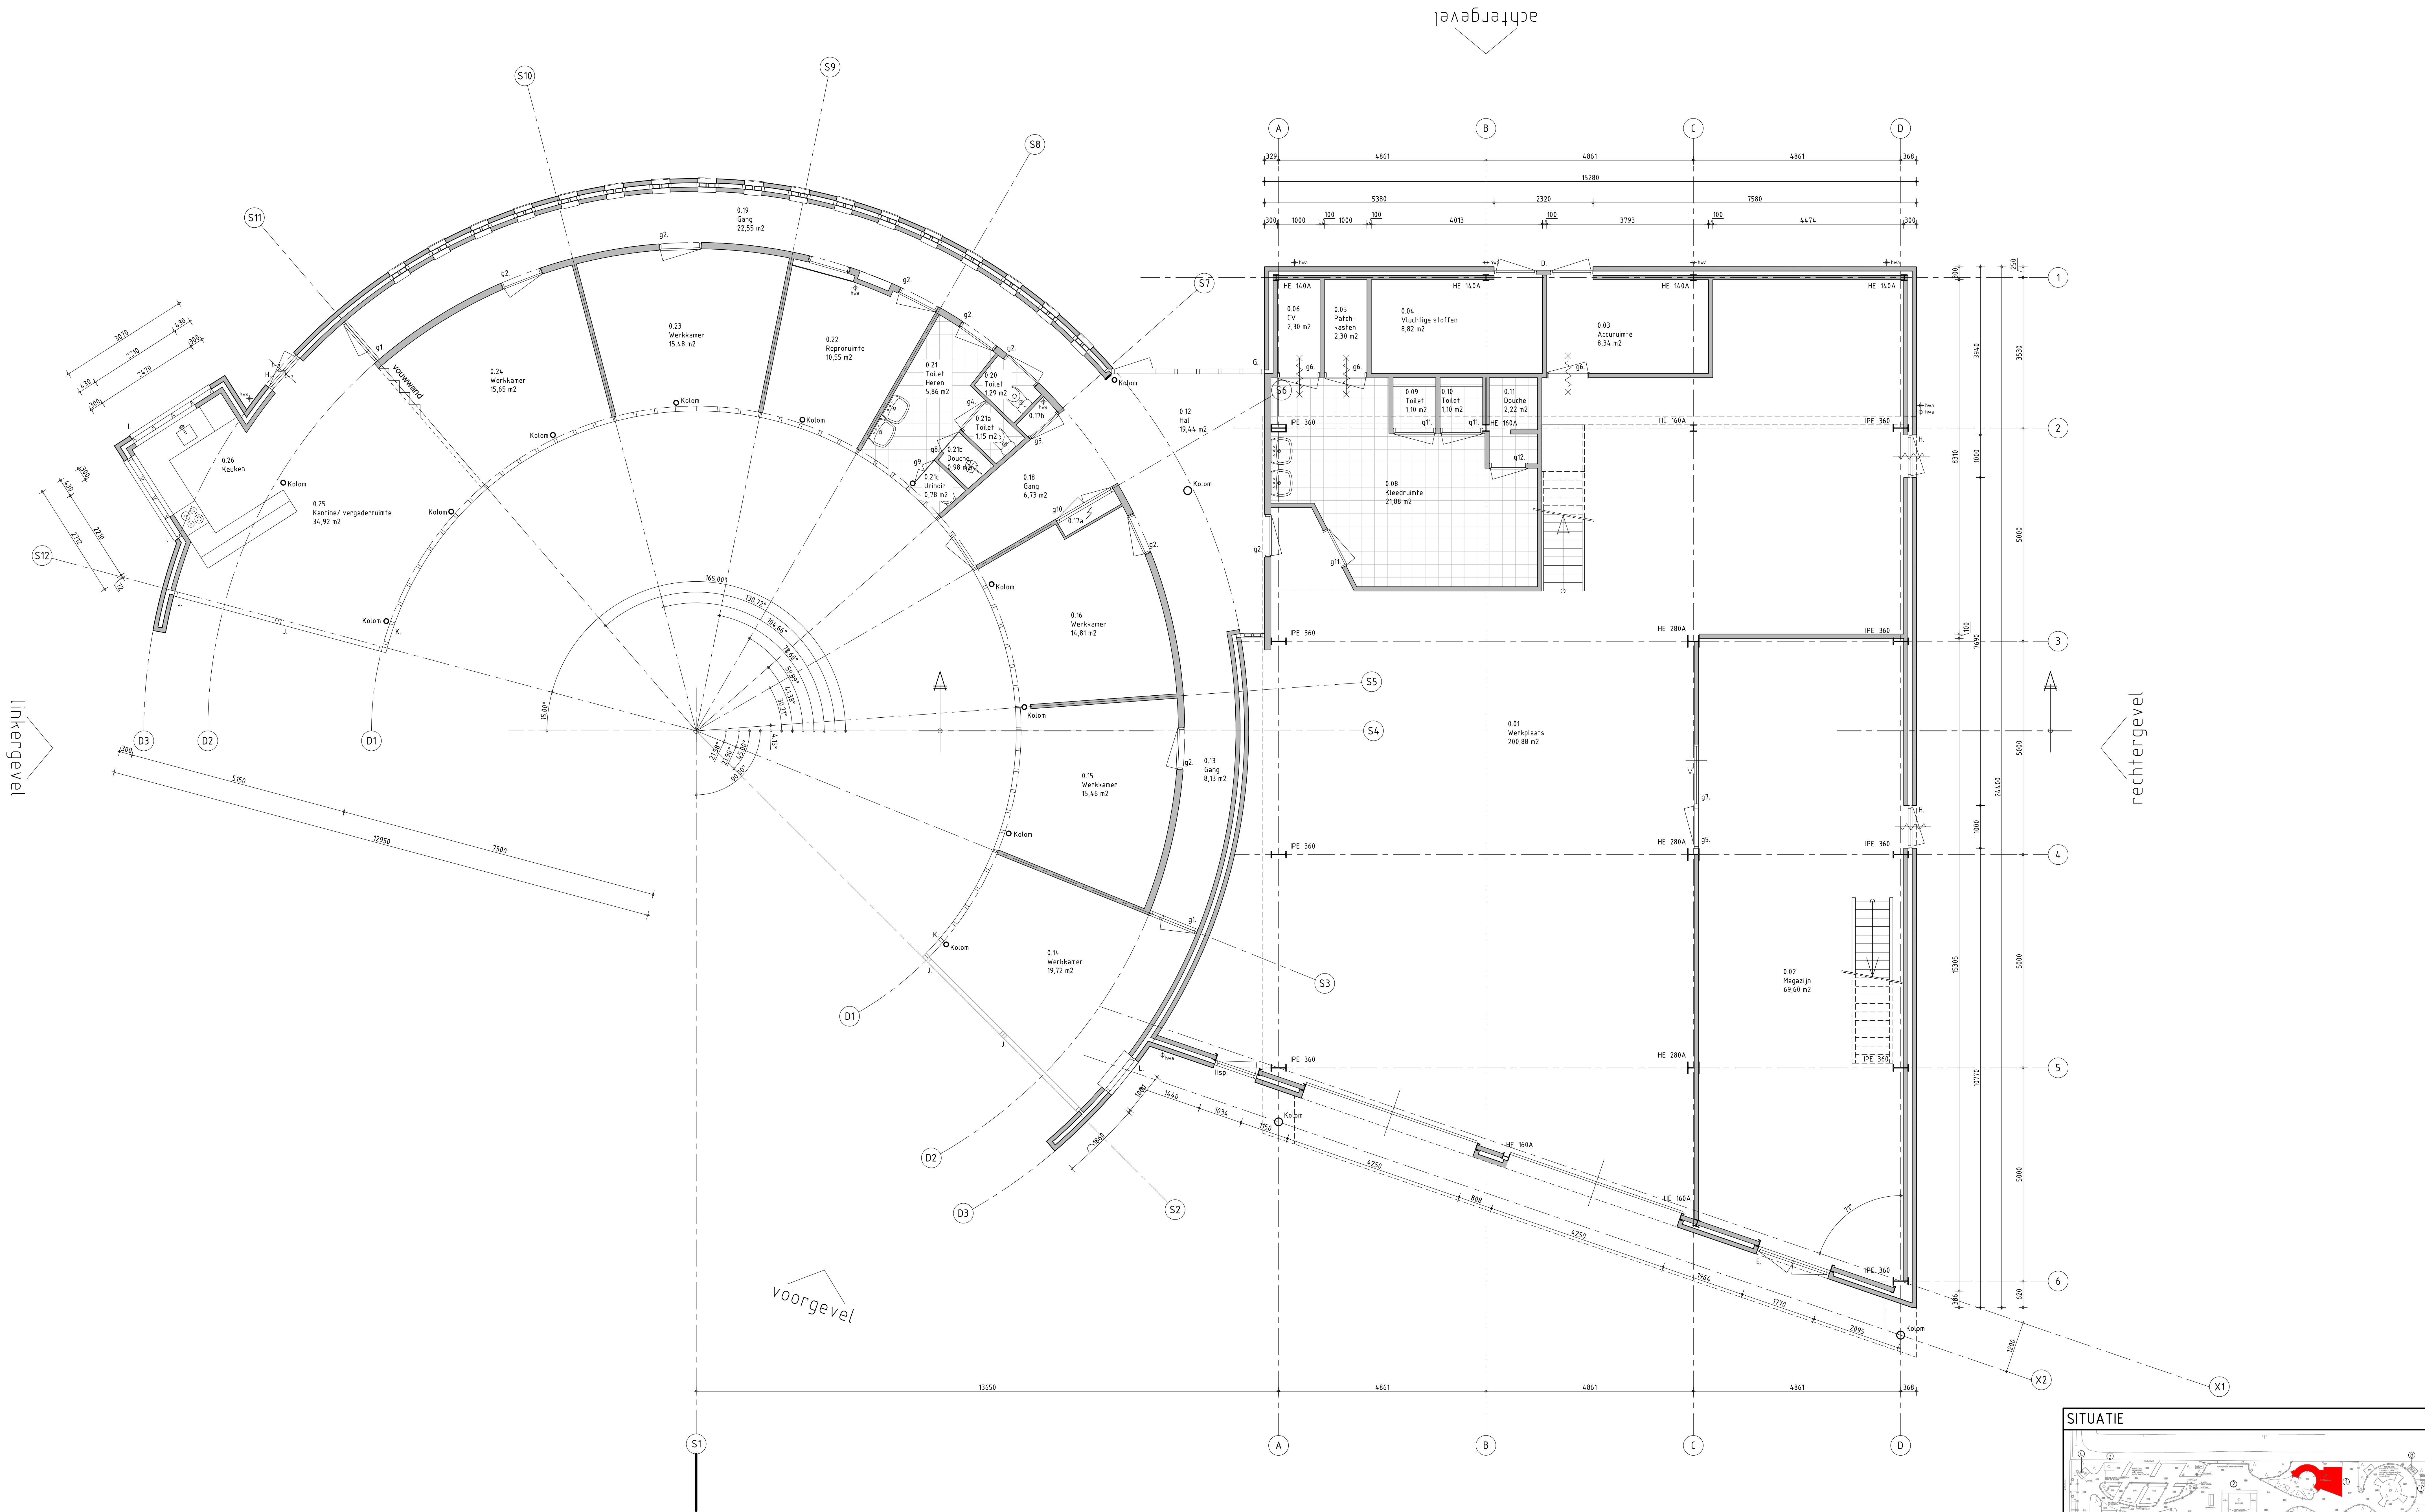

SITUATIE


Definitief

Revisie

B	AGE	27-9-18	Revisie verwerkt
Object	Laatste wijziging	Omschrijving	
Steunpunt Emmeloord			
Begane grond - Hoofdgebouw (1)			
Onderwerp	Bouwkundige tekening	Datum	6-4-16
		Tekenaar	HAB
		Schaal	1:50

Provinciehuis Flevoland
Visarenddreef 1
8200 AB Lelystad
Tel: 0320-265265 / Fax: 0320-265260

DBS naam: Emmeloord_Hoofdgebouw_Plattegrond_Begane_g
Tekeningsnummer: E_A_00_B--_12
Formaat: A0

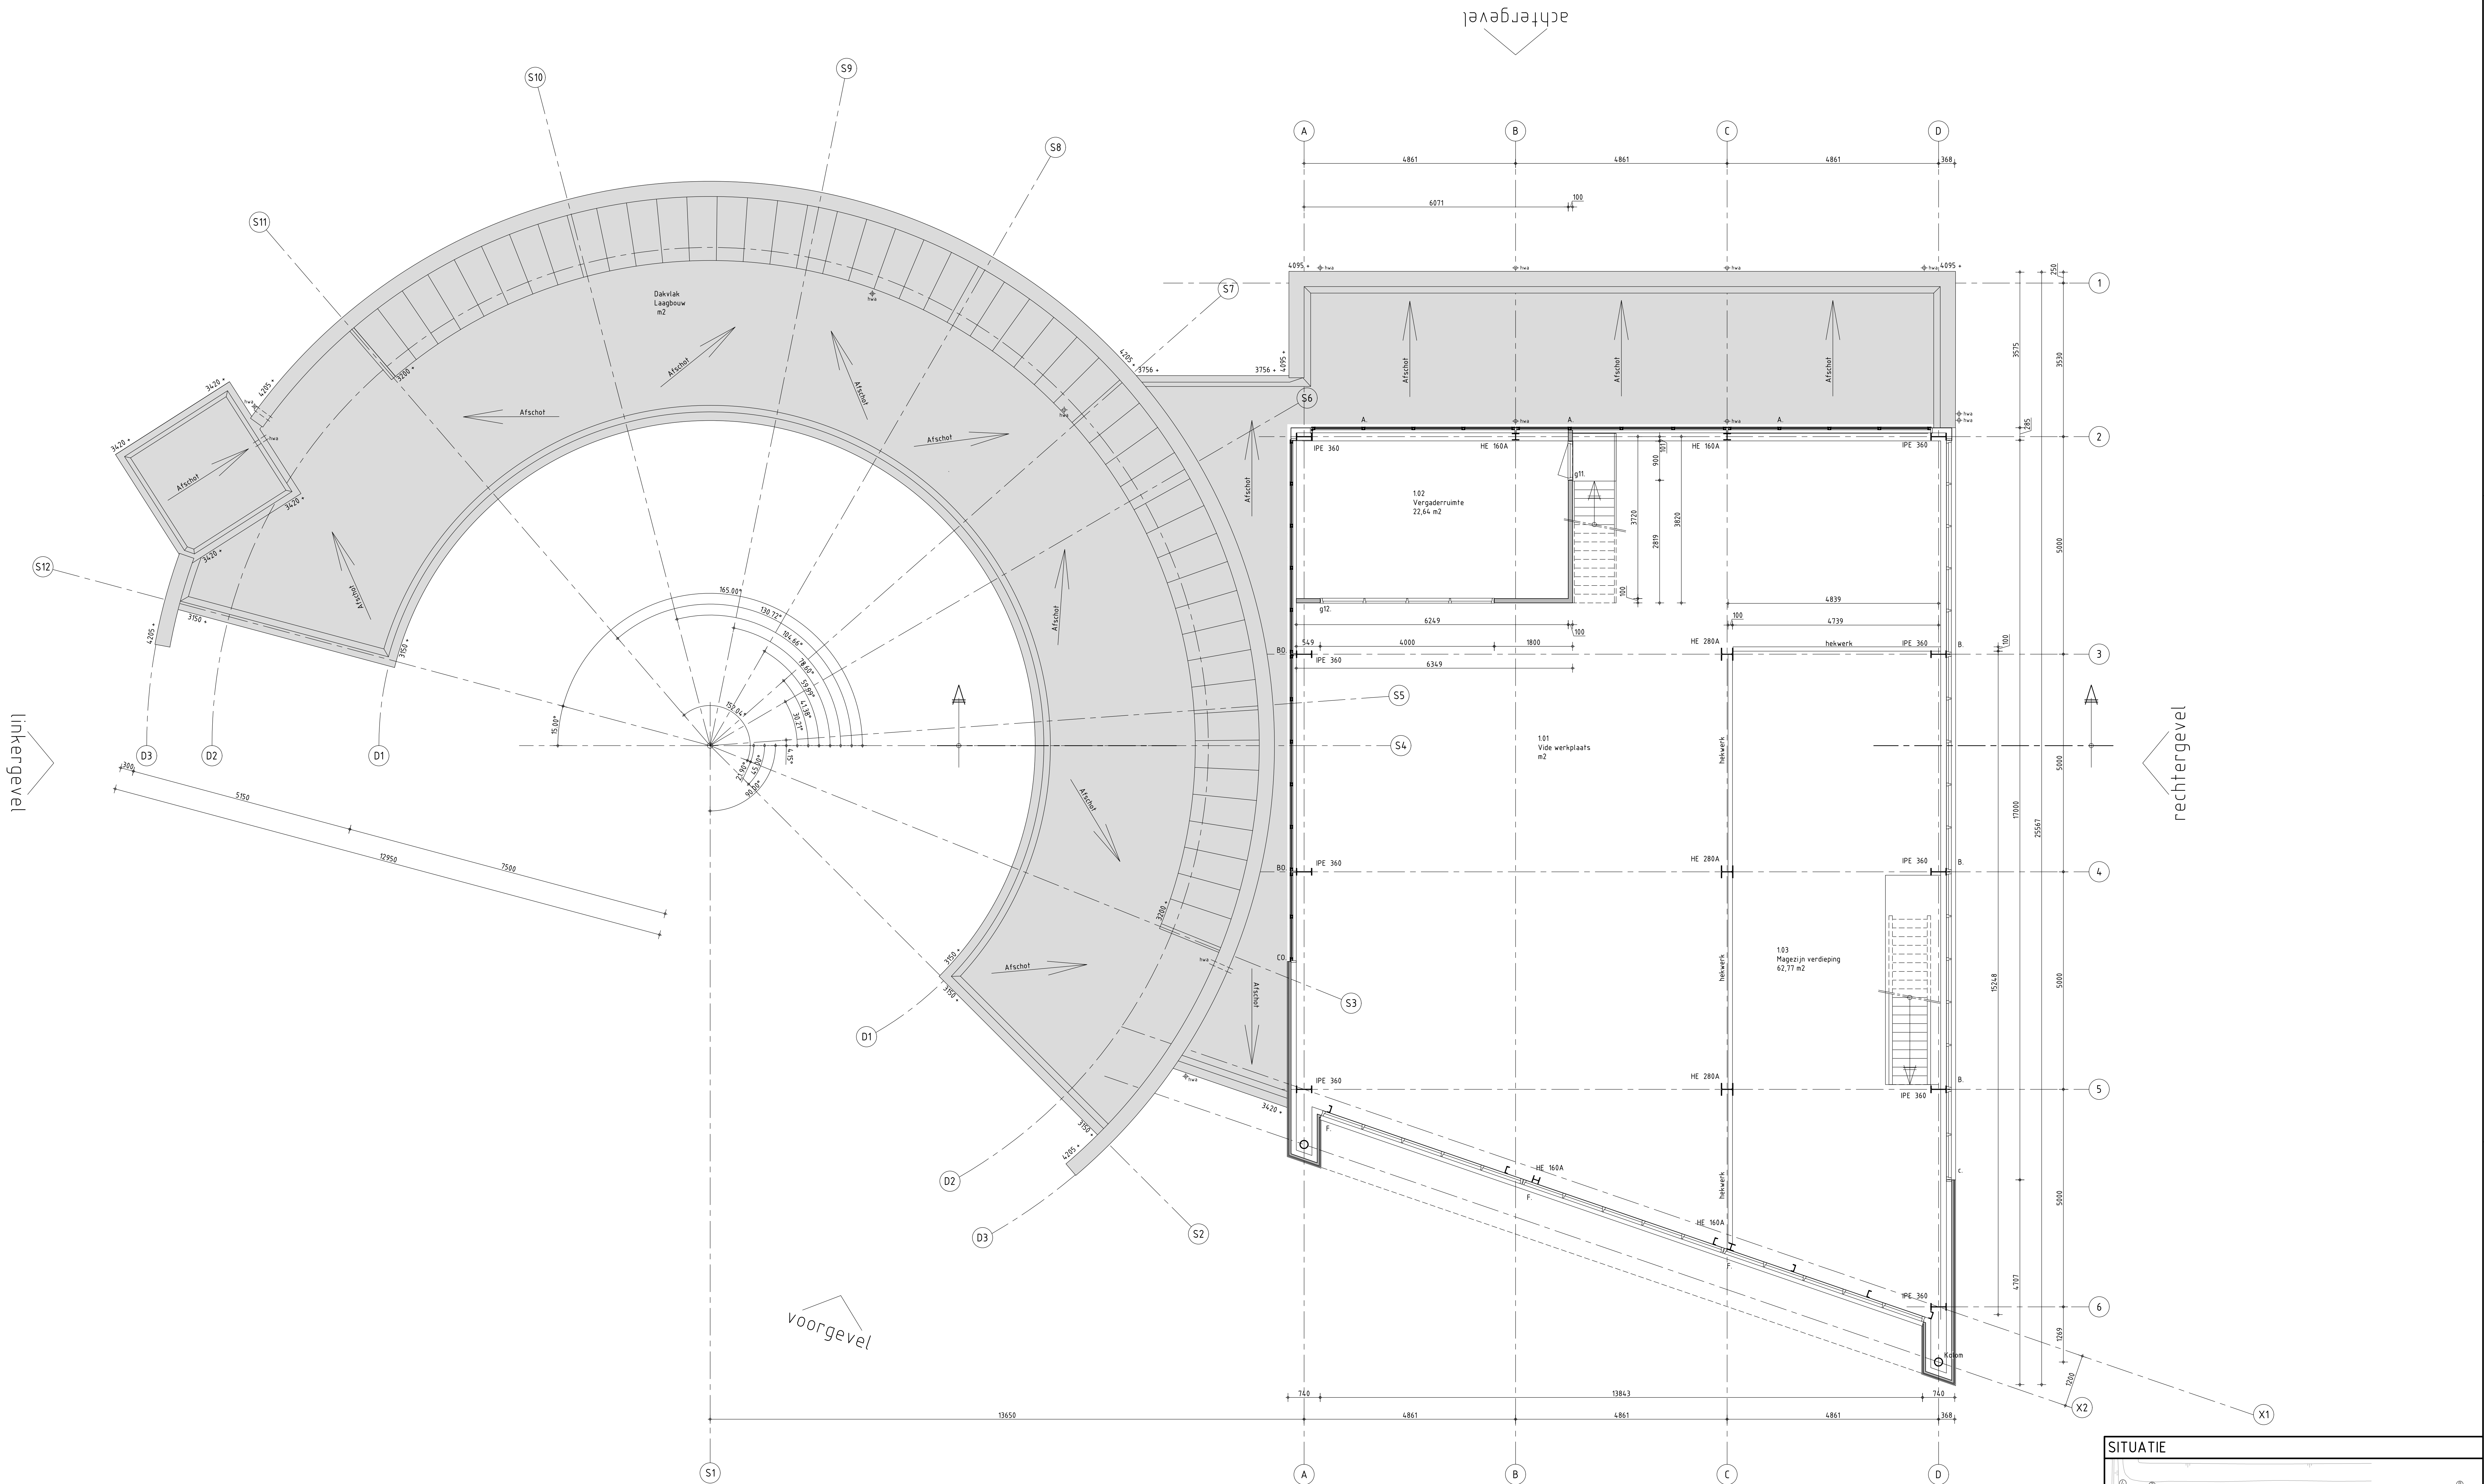

SITUATIE

Definitief

Revisie

B	AGE	27-9-18	Revisie verwerkt
Object	Laatste wijziging	Omschrijving	
Steunpunt Emmeloord			
1e verdieping - Hoofdgebouw (1)			
Onderwerp	Bouwkundige tekening	Datum	6-4-16
		Tekenaar	HAB
		Schaal	1:50
Provinciehuis Flevoland Visarenddreef 1 8200 AB Lelystad Tel: 0320-265265 / Fax: 0320-265260		DBS naam: Emmeloord_Hoofdgebouw_Plattegrond_Verdieping Tekeningnummer: E_A_01_B--_12 Formaat A0	

linkergevel

achtergevel

recherchegevel

voorgevel


OPMERKINGEN

SITUATIE


Revisie

B	AGE	27-9-18	Revisie verwerkt
Laatste wijziging		Omschrijving	
Object : Steunpunt Zeewolde			
Begane grond - Hoofdgebouw (1)			
Onderwerp:		Datum : 5-4-16	Tekenaar : WB
		Schaal : 150	
 Provinciehuis Flevoland Visarenddreef 1 8200 AB Lelystad Tel: 0320-265265 / Fax: 0320-265260		DBS naam: Zeewolde_Hoofdgebouw_Plaatgrond_Begane_gr Tekeningnummer: Z_A_00_B--_12 Formaat: A1+	

Auteursrecht voorbehouden volgens de wet

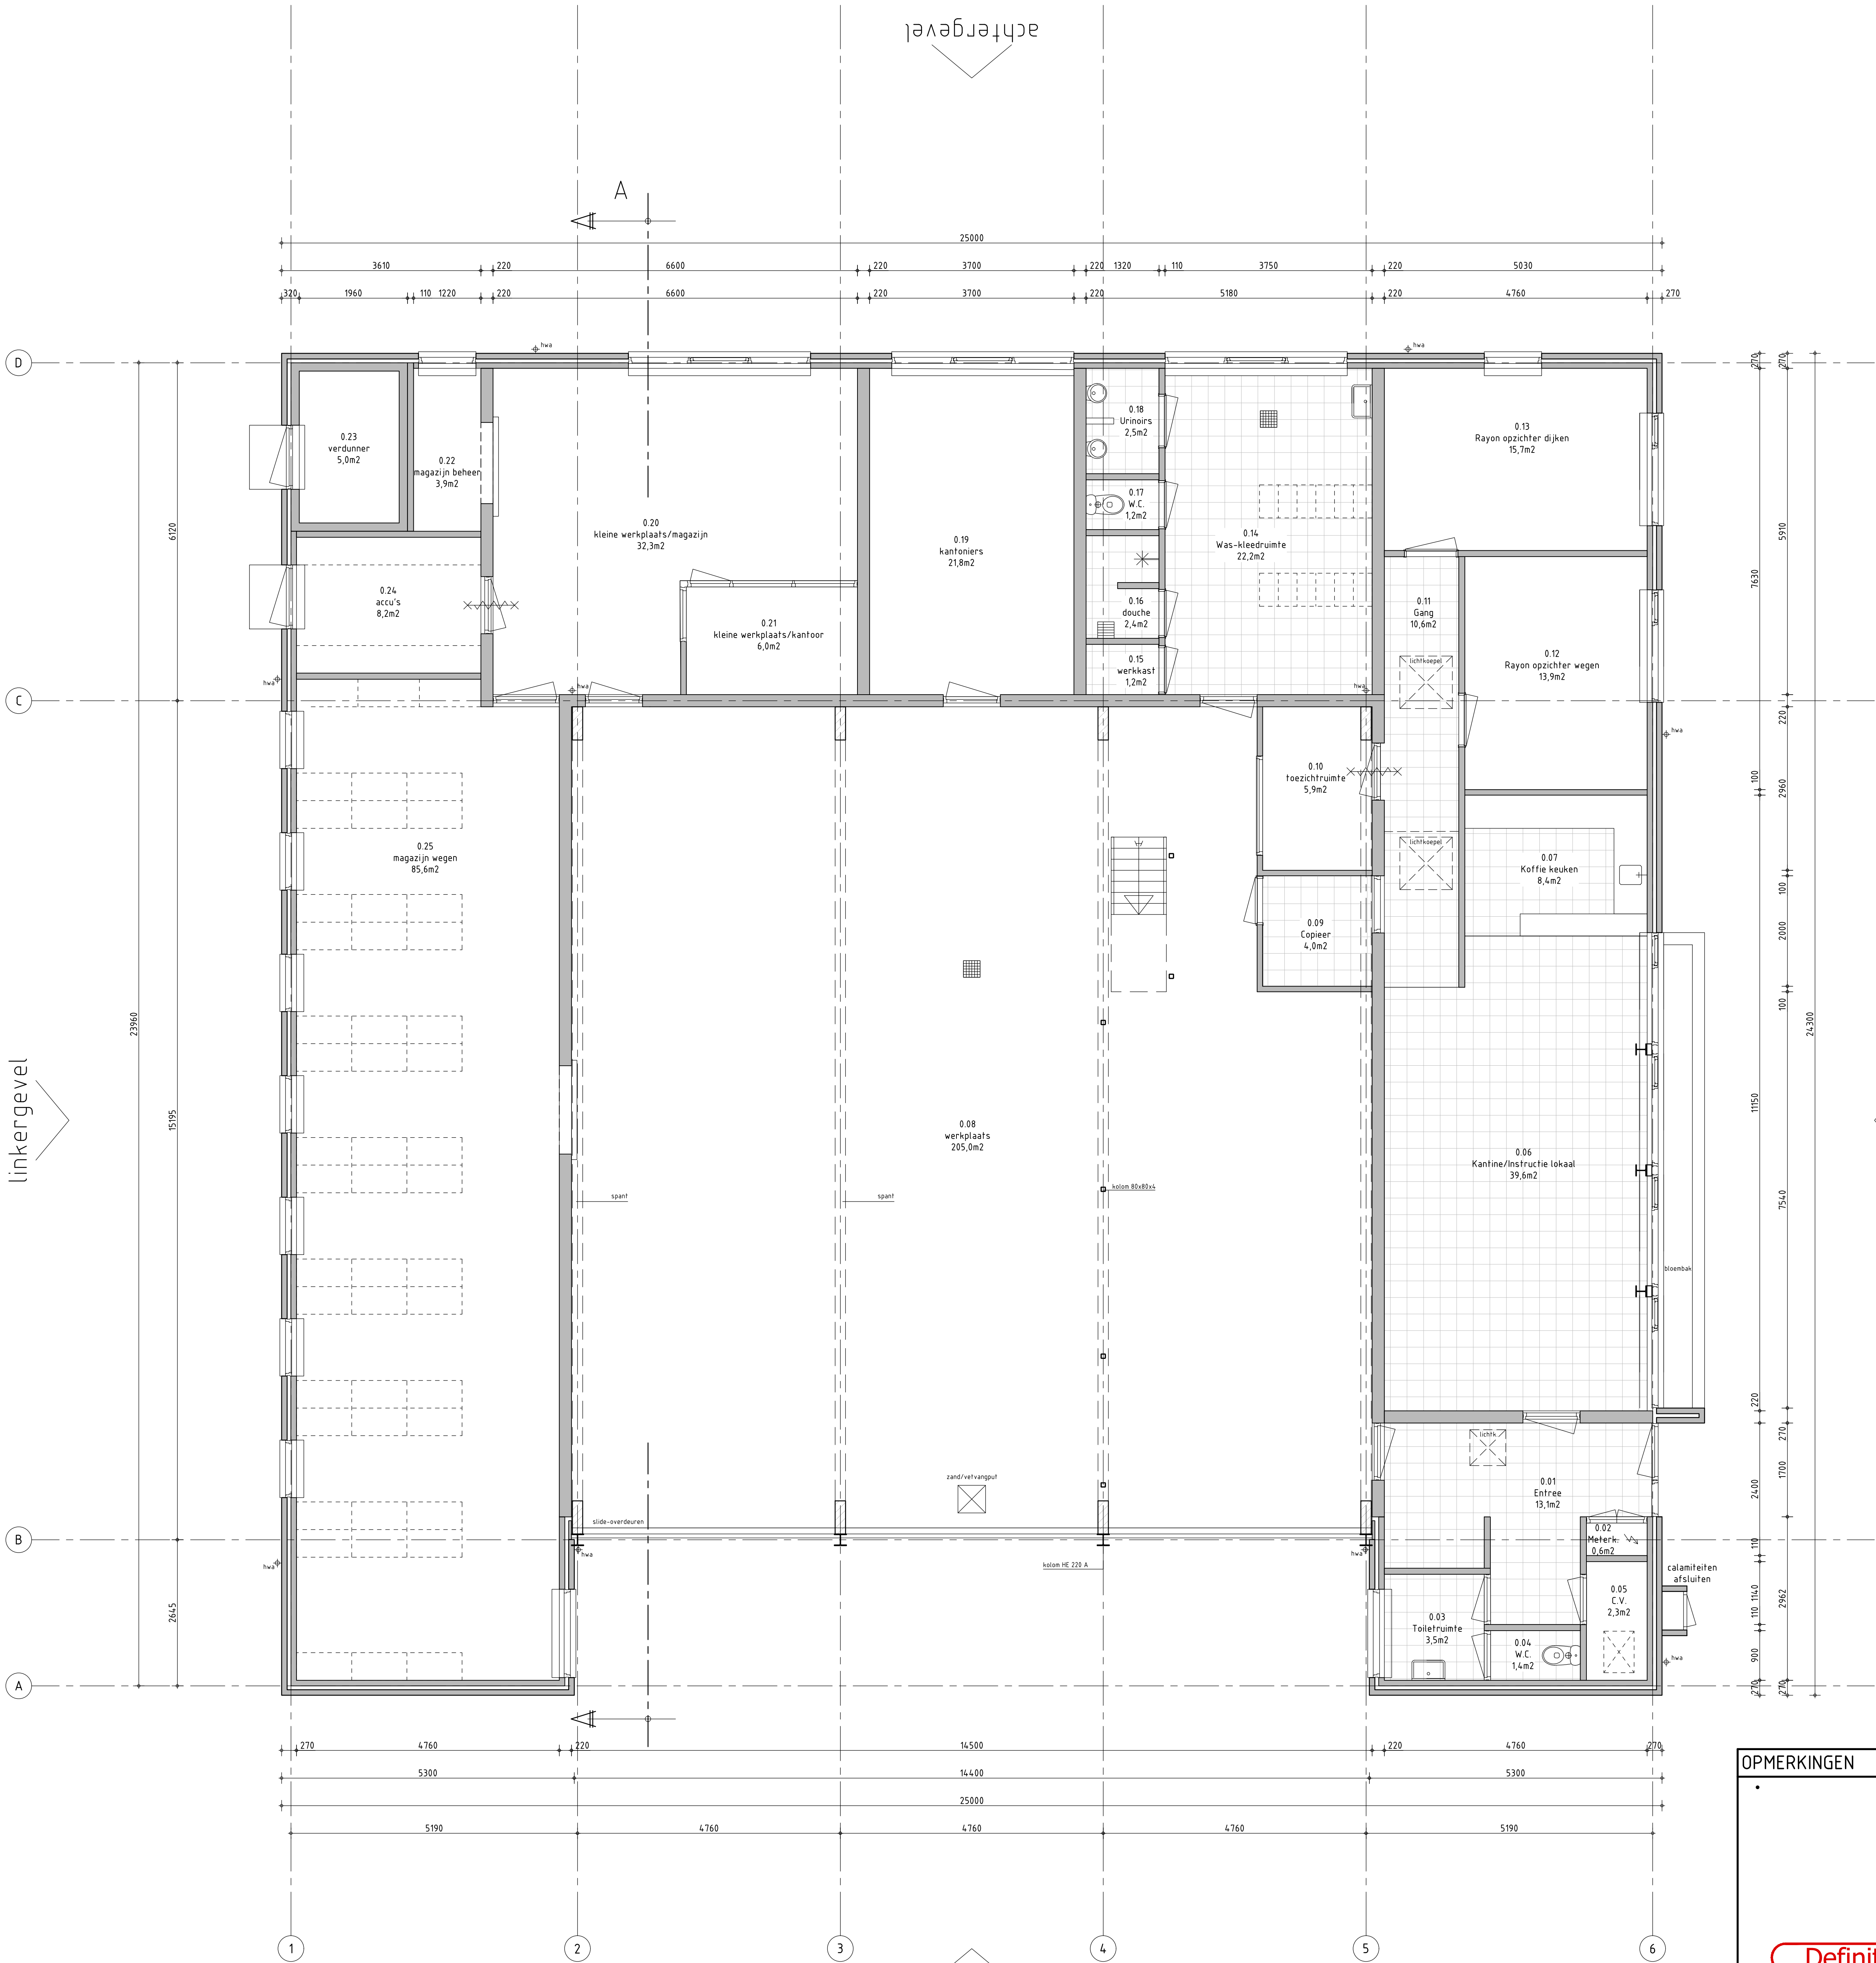




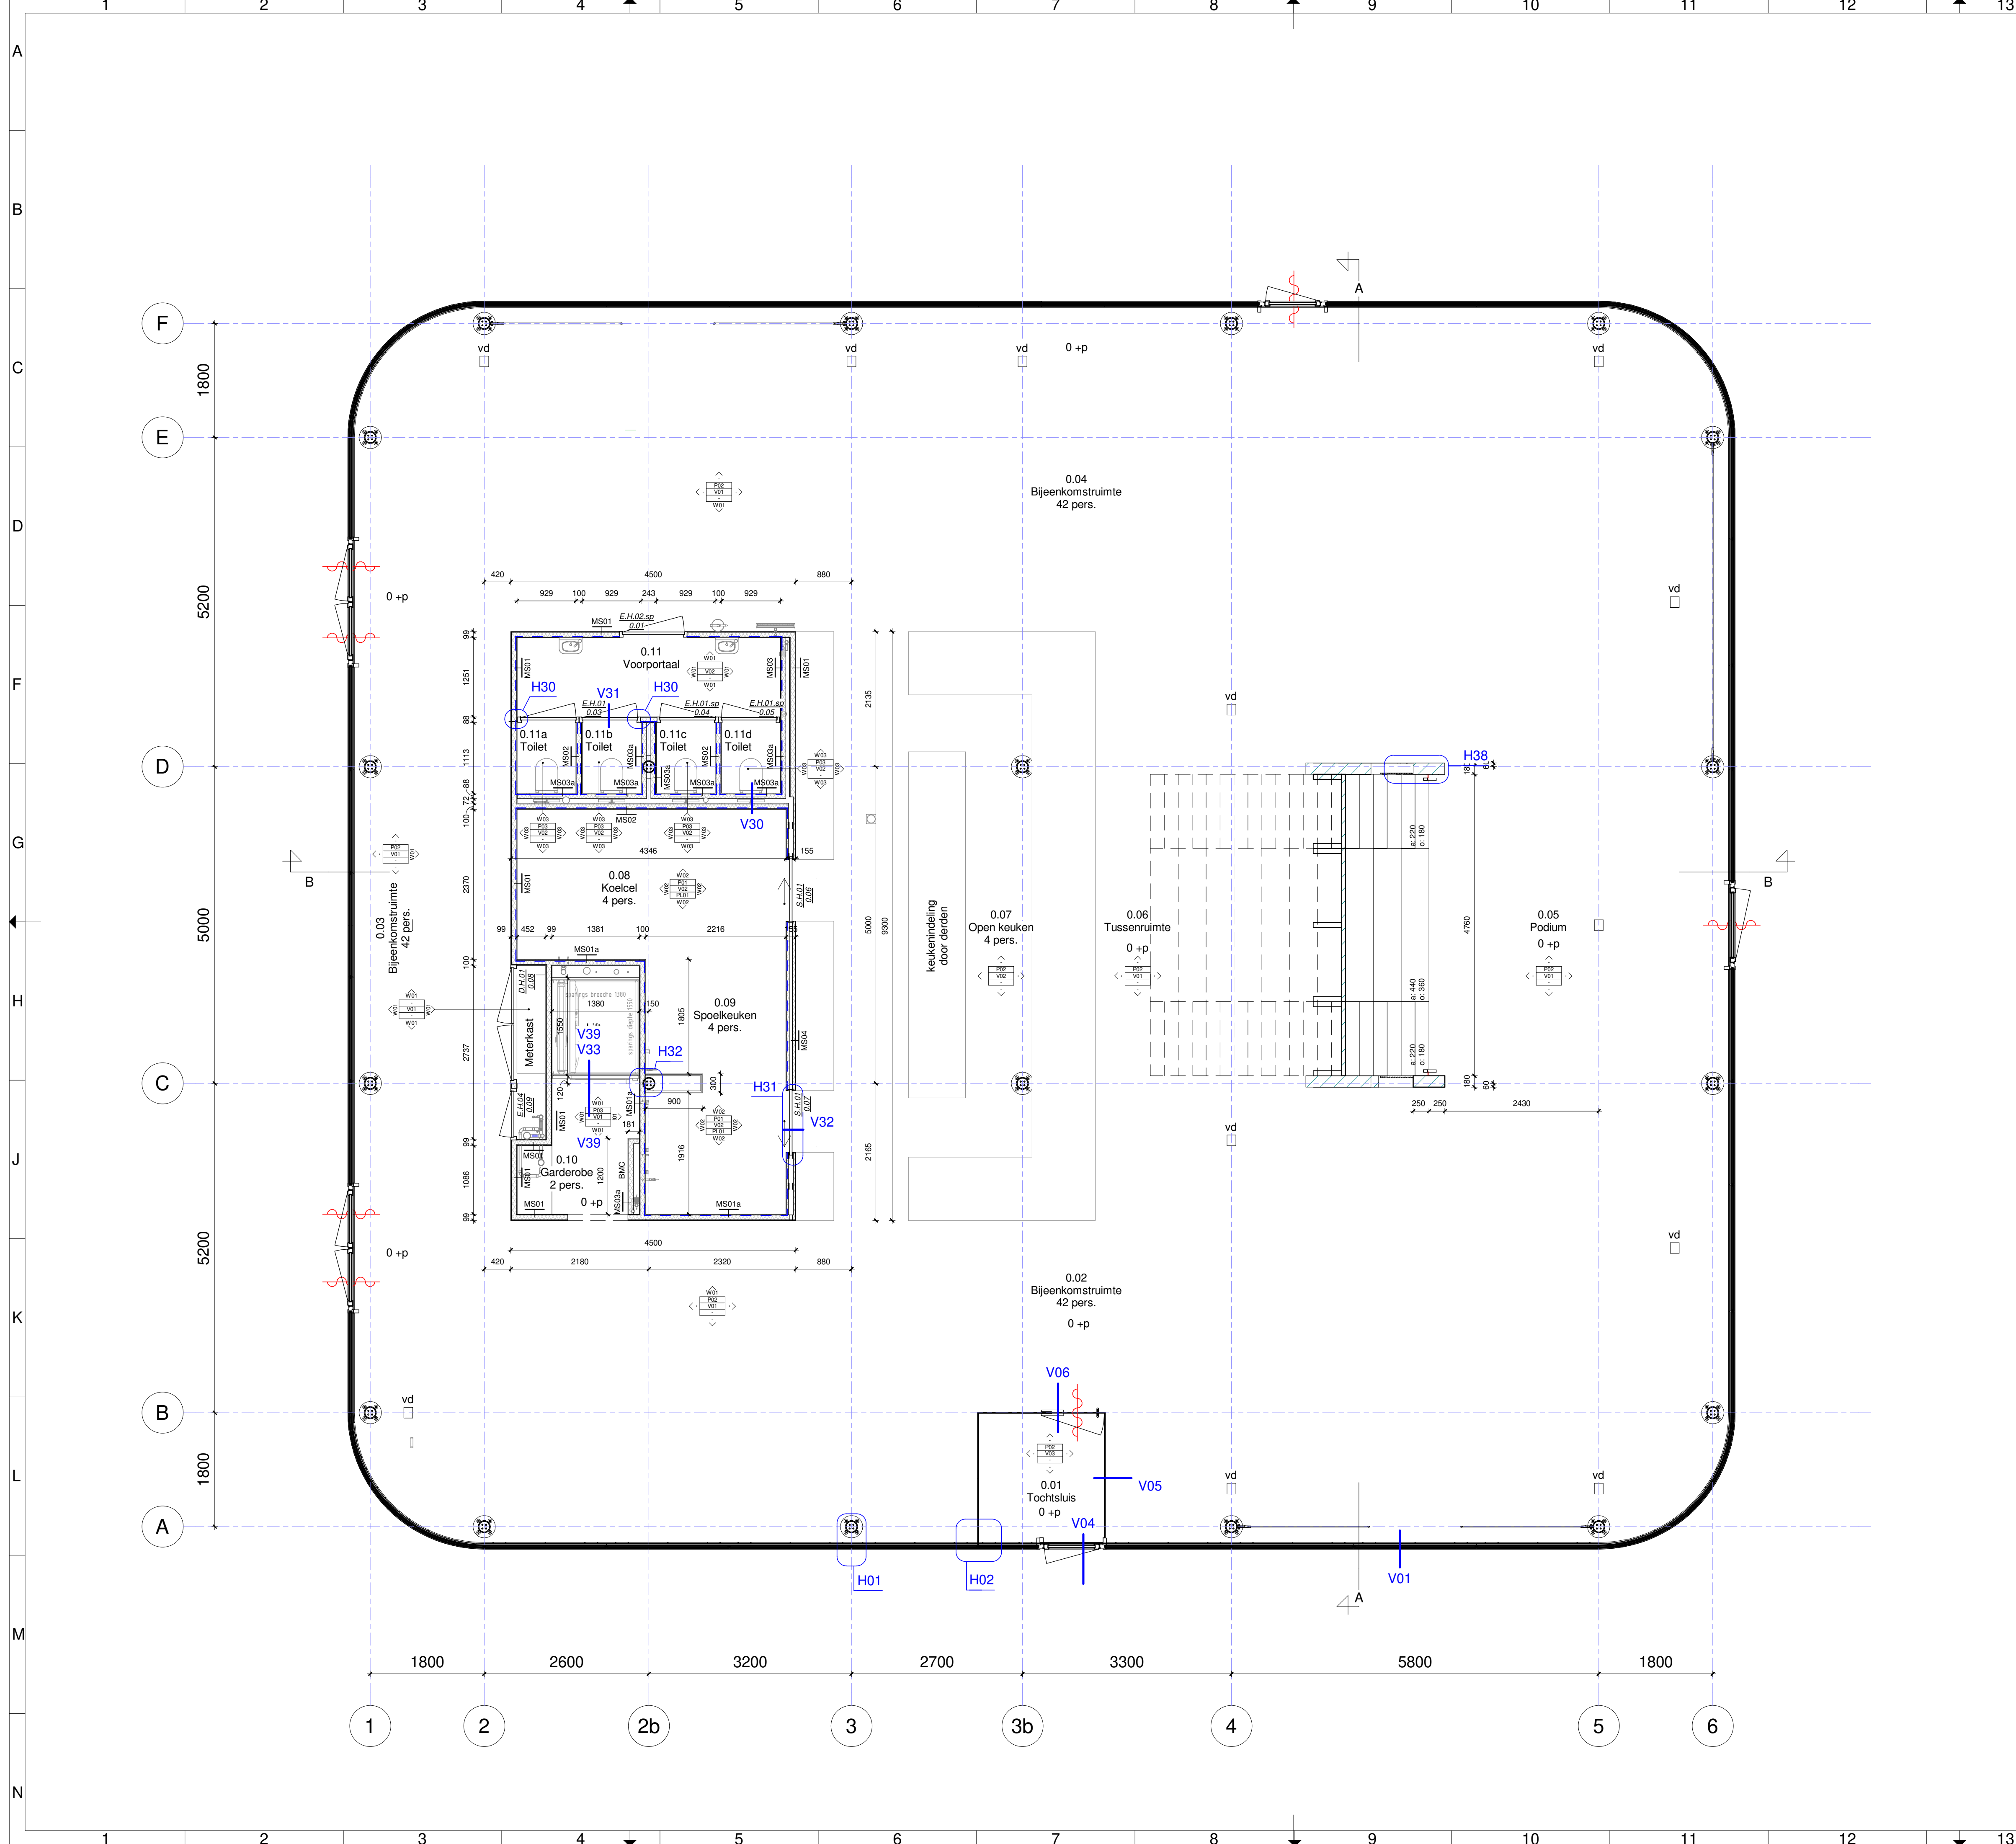

Afwerkingen


- WANDEN**
- W01 - underlayement d=12mm, klasse B
 - W02 - sauwerk RAL9003 met PU-coating
 - W03 - sauwerk RAL 7035 + coating
 - W04 - OSB d=18mm v.v. transparante matte lak
 - W05 - OSB d=18mm v.v. transparante PU-coating
- VLOEREN**
- V01 - ihwg gerecycled beton, monolithisch afgewerkt (gevlinderd), naturel
 - V02 - ihwg gerecycled beton, monolithisch afgewerkt (gevlinderd), naturel v.v. matte transparante coating
 - V03 - MC kokosmat grijs, d=17mm, op maat
 - V04 - olijfantengrasbeton dekvoer, gepolijst v.v. transparante PU-coating
- PLAFONDS**
- PL01 - systeemplafond Ecophon Focus, 600x600mm, T24 draagsysteem
 - PL02 - leemsluc plafond Terrafino, aanstrijk (n.l.b.)
 - PL03 - aluminium raster plafond, Quadra single blade louvre e15, 600x600mm, maaaswijdte 20x20mm
- PLINTEN**
- PL01 - holplint v.v. coating

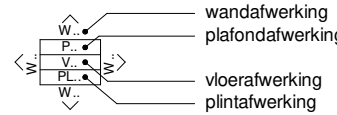

Wandtypen

WANDTYPE:	WANDCODE:	DIKTE:	OPBOUW:	AANVULLENDE INFO:
	MS01	99	1.75.1	2 zijden underlayement
	MS01a	100	1.75.1	1 zijde gipskartonplaat + achterhout, 1 zijde underlayement
	MS02	100	1.75.1	2 zijden gipskartonplaat + achterhout
	MS03	87	1.75	underlayement
	MS03a	88	1.75	gipskartonplaat
	MS04	155	1.40.50.40.1	1 zijde gipskartonplaat + achterhout, 1 zijde underlayement
	HSB01	94	1.70.1	gelsoleerd, --- OSB 12mm 2800mm hoog
	HSB02	68	1.44.1	gelsoleerd

Kozijnnummering

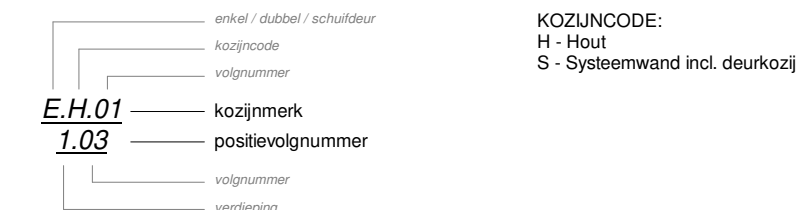

Renvooi

- CLT platen (conform opgave DGV)
- Isoflor cellulose isolatiemateriaal 300mm
- lichte scheidingwand, voor type zie overzicht wandtypen
- deur zelfsluitend
- stalen kolommen
- BMC
- betonriegel 300x300mm
- vloerdoos
- no
- noodoverstort
- achterhout multiplex 12mm

Peil = 2500 - NAP = 0

rev	omschrijving	d.d.	get.	gezien	acc.
A	Verwerken opmerkingen	09-12-2021	ALo	RRa	JÖv
0	As-Built	21-06-2021	RRa	RLu	JÖv
Innovatie Paviljoen Floriade Almere					
Plattegrond					
Begane grond					
Locatie: Utrecht Kantonalweg 1 (Geb. 40) Postbus 1819 Tel: +31 (0)30 248 6911 Mail: info.ws@strukton.com					
3542 DA Utrecht 3600 BV Haarsen Tel: +31 (0)30 248 6911 Mail: info.ws@strukton.com					
status: DEFINITIEF					
Fase: As-Built					
bestandsnaam: innov_0_01b.rvt lay-outnaam: SWS_NWT_sheet_1.rfa www.strukton.nl info.ws@strukton.com					
blad: 15					
blad: 16					
blad: 01/01					
blad: A1					
blad: B-U0-PL-100					
blad: 01/01					

