

N210 ROTTERDAM-NIEUWEGEIN

MARKERINGEN EN BEBORDING
SITUATIE VAN km 48,5 T/M 49,1

OPM.	GEW.	GEW.	GEW.	THEMA
6.4.	010195	281106	121208	090511
				060109


PROJECTNUMMER:

BLAD
33


SCHAAL
1 : 500

FORMAAT: S94 x 1261

N210-K33
N210M033



PROVINCIE UTRECHT

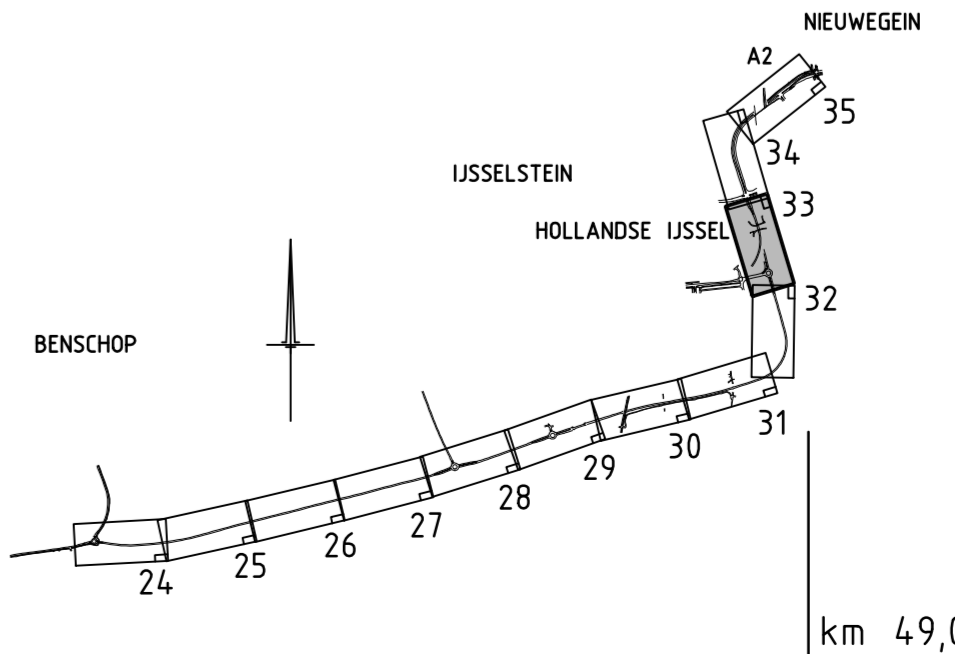

DE MARKERINGEN EN BEBORDING OP DEZE TEKENING ZIJN
VOOR EEN DEEL GEMETEN MARKERINGEN EN BEBORDING
HET IS DUS MOGELIJK DAT ER BUITEN OP DE WEG
ANDERE MARKERINGEN EN BEBORDING AANWEZIG ZIJN