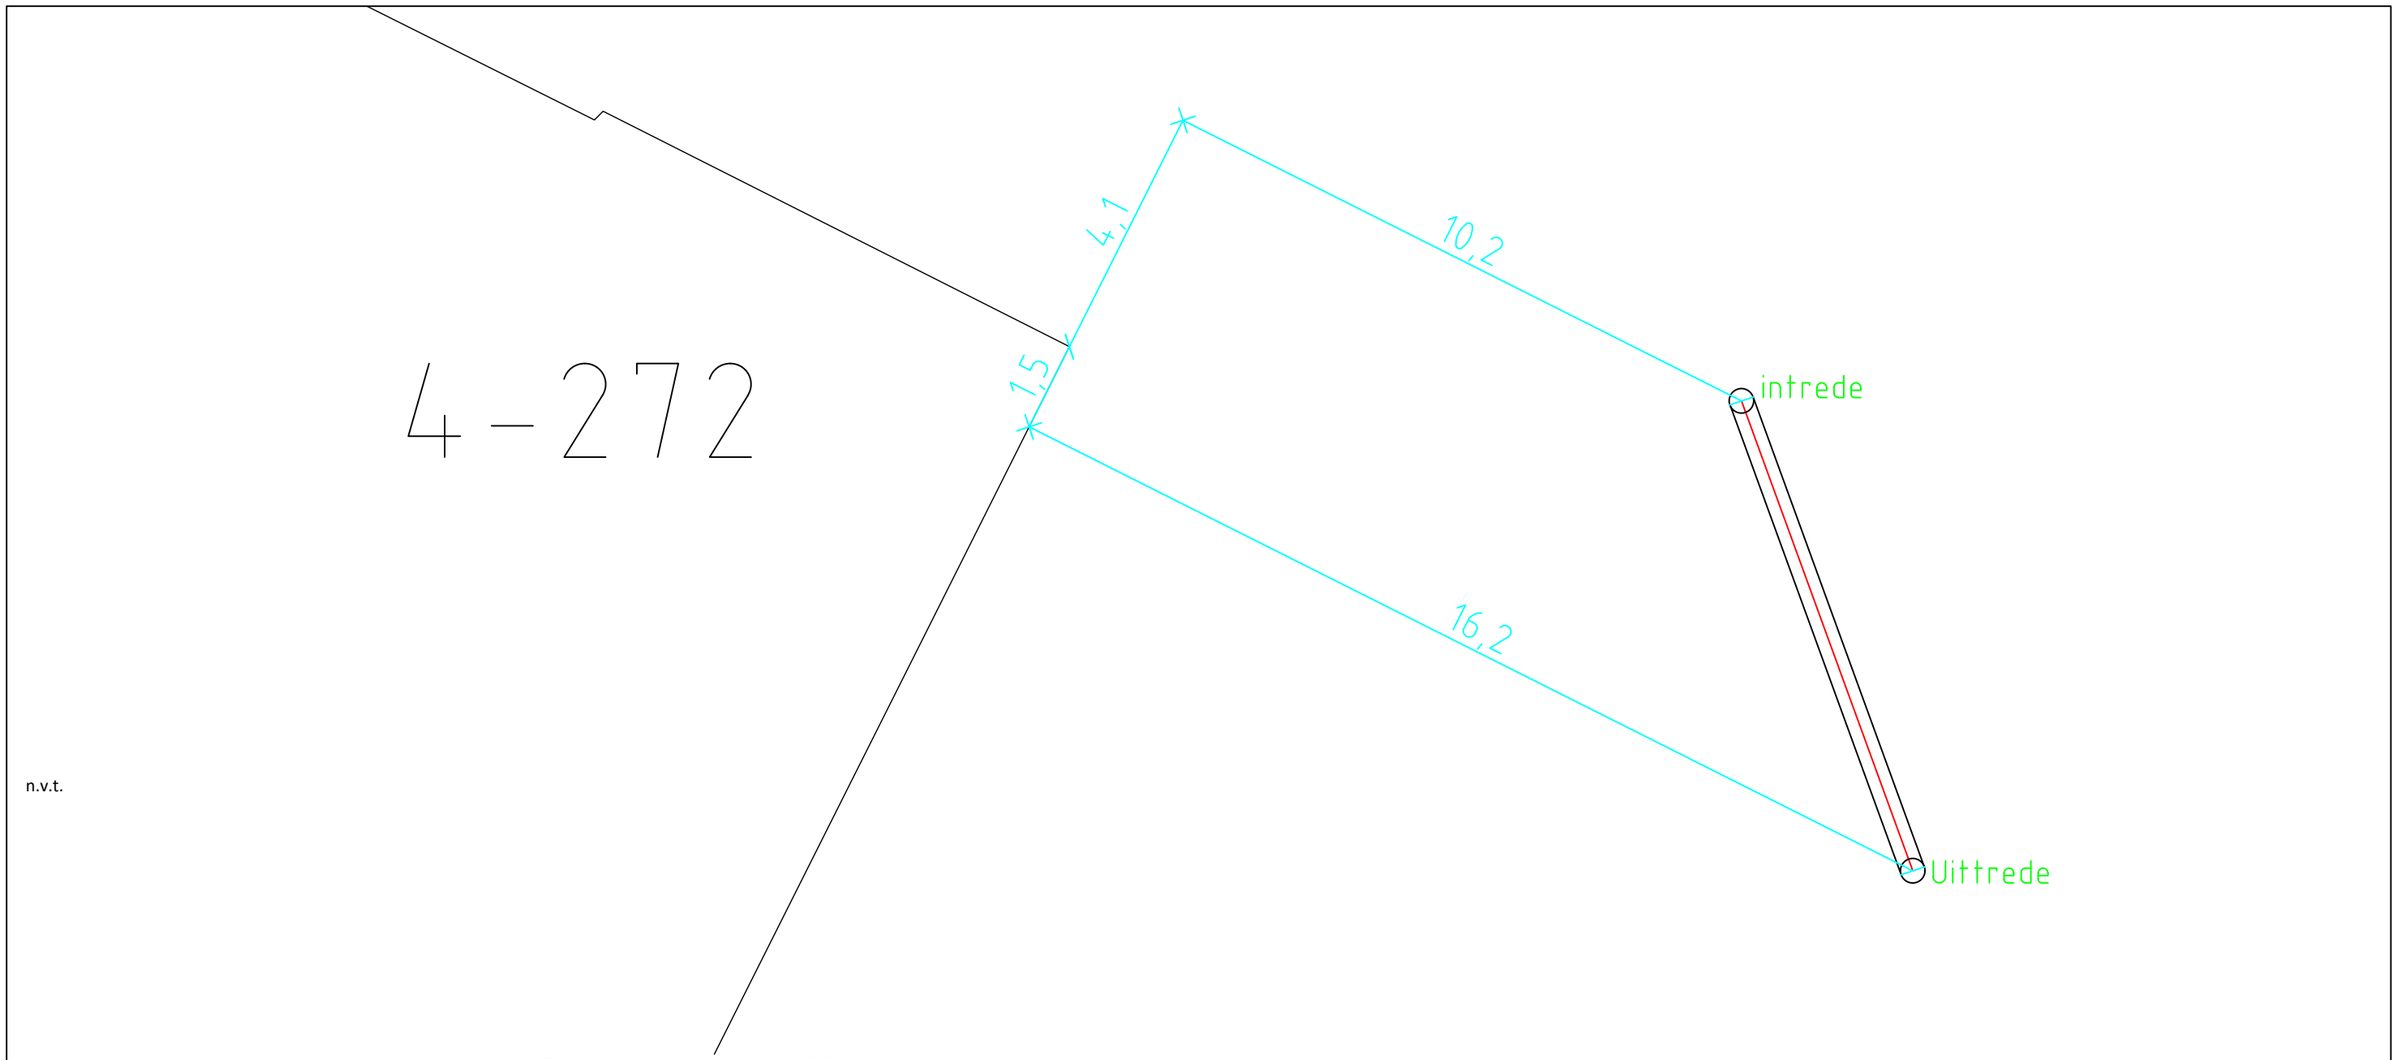
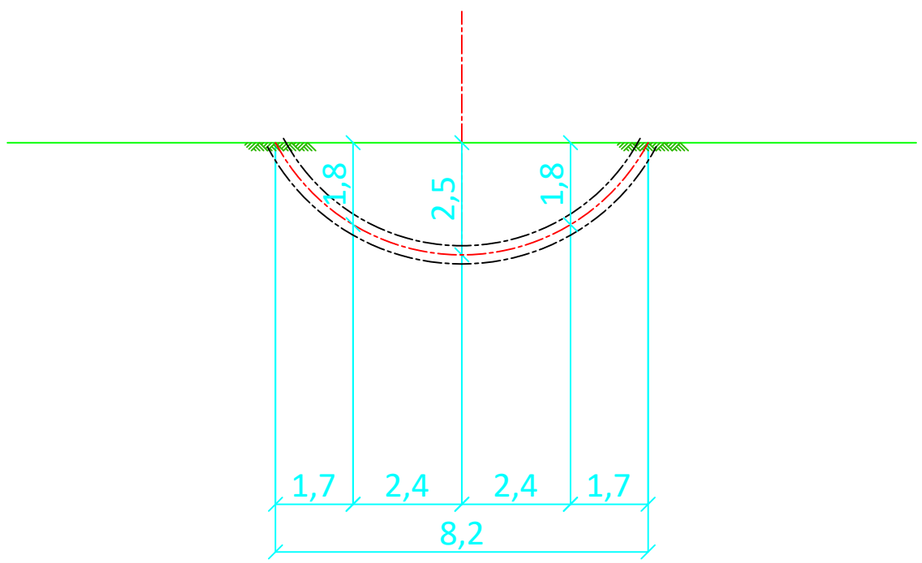



1:200

LET OP: Bovenstaande meetgegevens zijn bepaald in de tekening uitgaande van de opgeven lengte buis en afstand gemeten over het maaiveld.
Deze maten kunnen afwijken van de werkelijkheid.

| | | | | | |
|---|---|---|---|---|---|
| Opdrachtgever: | Bam Infra Techniek | bam infra BAM Infratechniek Telecom bv | | Grondwerk Straatwerk Sloopwerk | |
| Proj. nr. opdrg.: | 314759 | | | Ravesteyn IJsselstein BV | |
| Klic nr.: | 18G197263 | | | Adres: Heer Arendstraat 2<br>3401 ZP IJsselstein<br>Telefoon: 030 - 2679223<br>Fax: 030 - 2679224 | |
| Duinvoetstraat / Almere<br>Zinker lengte 8.20 m / Buis 10.60 m Rond 63mm<br>datum geboord 9-5-18 | | | | | |
| Getekend: | Bjorn van der Bilt | Datum | 14-5-18 | Blad: | 01 |
| Gecontroleerd: | Kees Ravesteyn | Datum | 14-5-18 | Formaat: | A3 |
| | | Meet methode: | Stonex | Schaal: | Zie tek. |
| Status: | Revisie | Intrede : | X = 138109.7669 | Y = 483618.5753 | Z = 1.5940 |
| Versie: | A | Uitrede : | X = 138112.5732 | Y = 483610.8785 | Z = 1.5975 |

C:\Users\Bjorn\Desktop\W19 Almere 314759 - 7034.dwg