
Detailtekening

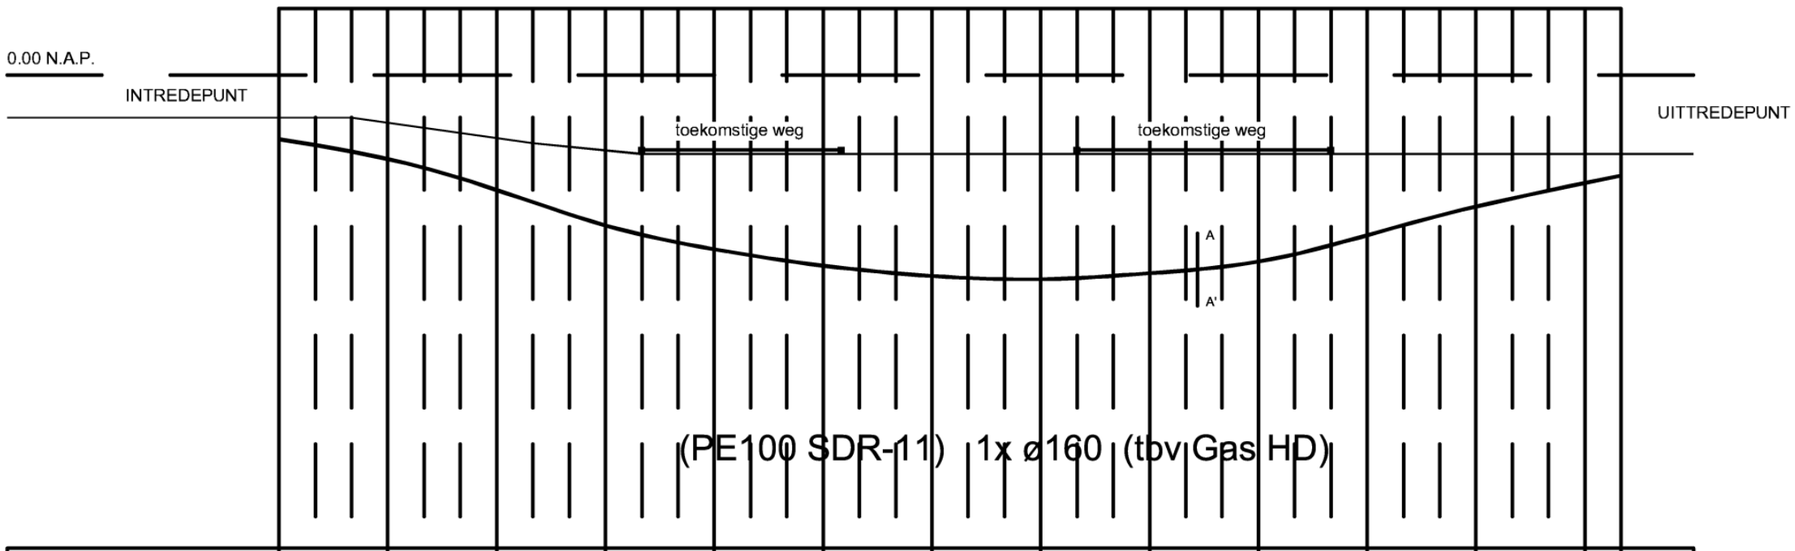

DIEPTE BORING (t.o.v. N.A.P.)	-1.78	-2.32	-3.17	-4.14	-4.80	-5.25	-5.54	-5.63	-5.47	-5.15	-4.42	-3.63	-2.98	-2.78	
DIEPTE BORING (t.o.v. maaiveld)	0.60	1.00	1.43	2.07	2.63	3.08	3.36	3.45	3.29	2.97	2.24	1.45	0.80	0.60	
AFSTAND	0.00	3.00	6.00	9.00	12.00	15.00	18.00	21.00	24.00	27.00	30.00	33.00	36.00	37.00	

Thema: GasHogeDruk

Tekeningnummer: 623415947