
Detailtekening

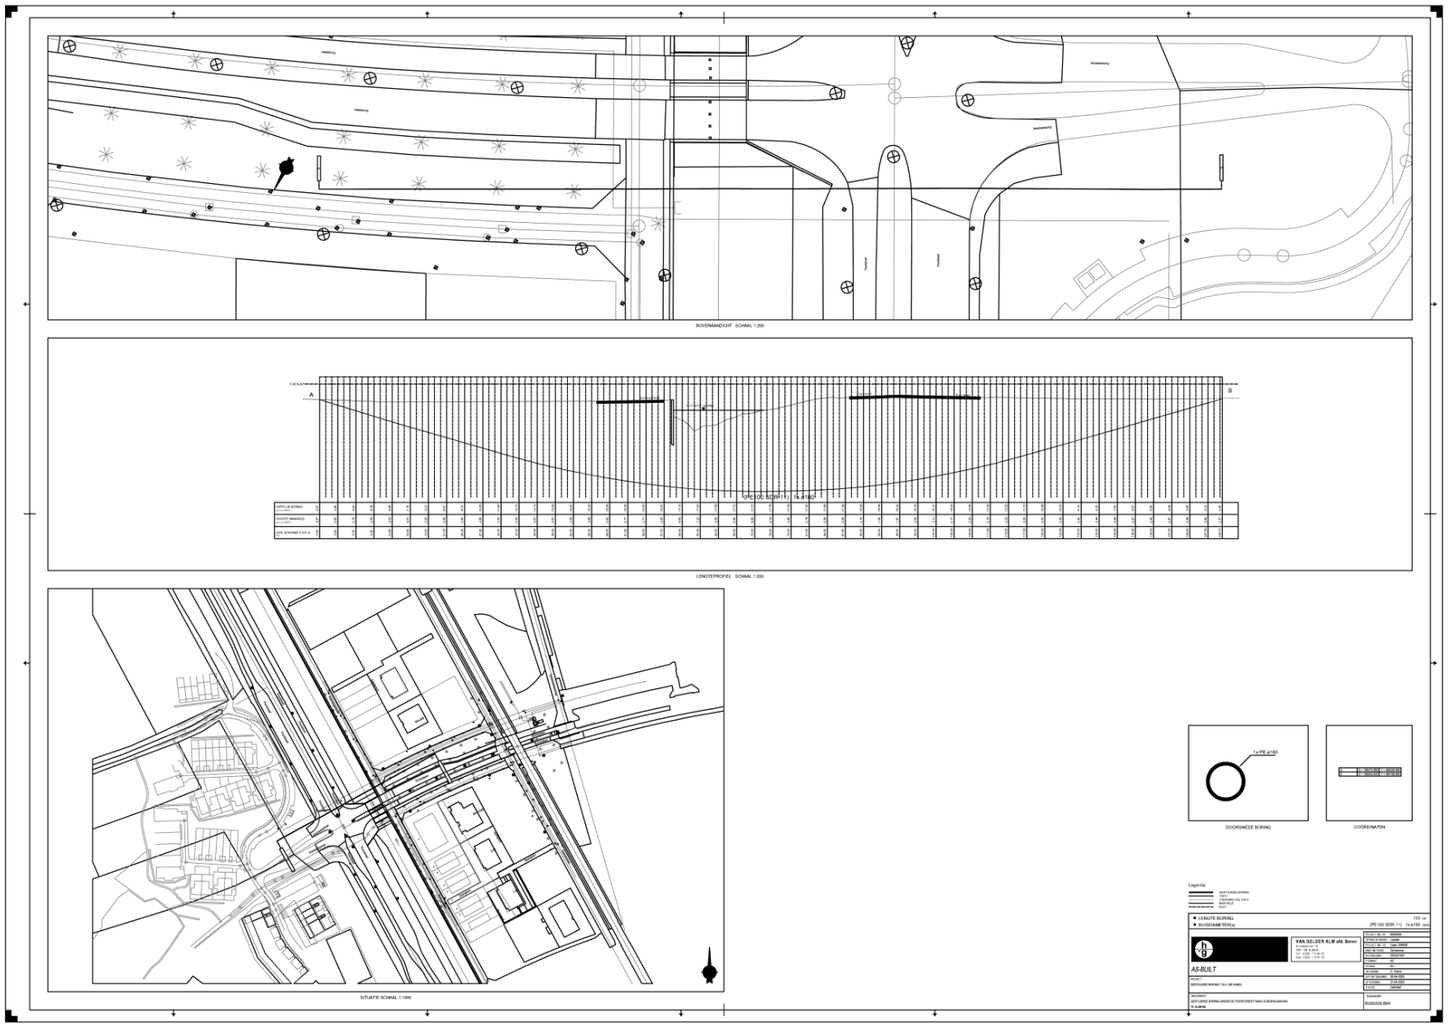

Thema: middenspanning

Tekeningnummer: 1099513091664