
# Detailtekening

## GRAFIEK VAN DE DIEPTES

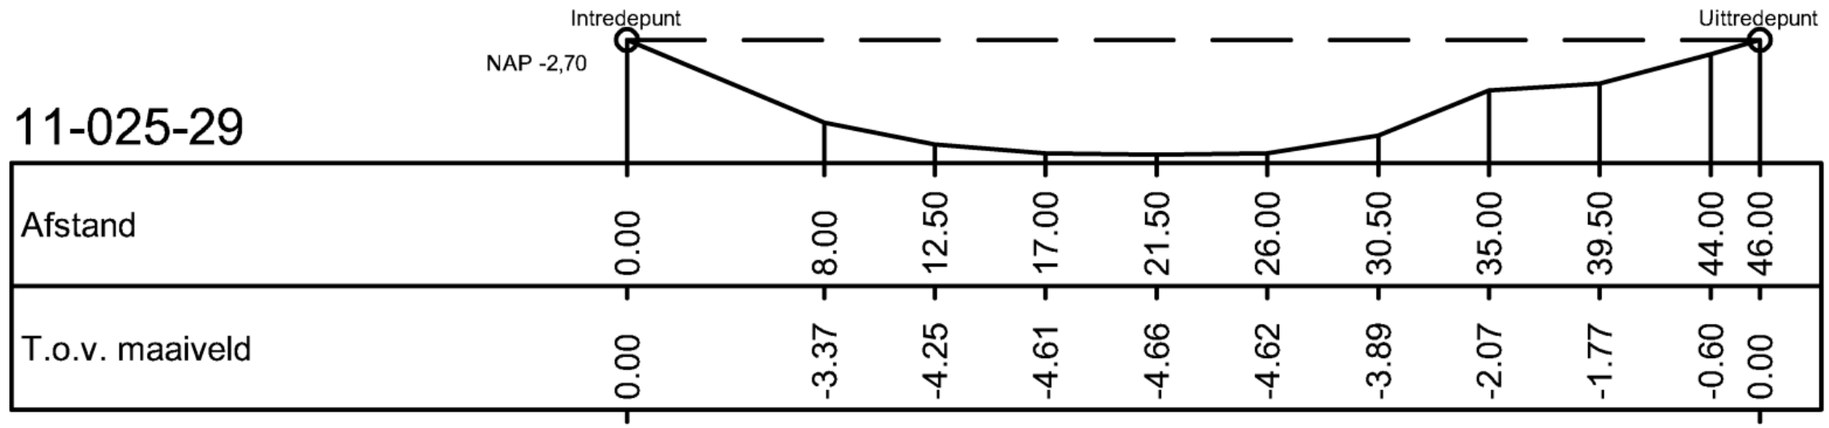


Thema: GasHogeDruk

Tekeningnummer: 521338907