
Detailtekening

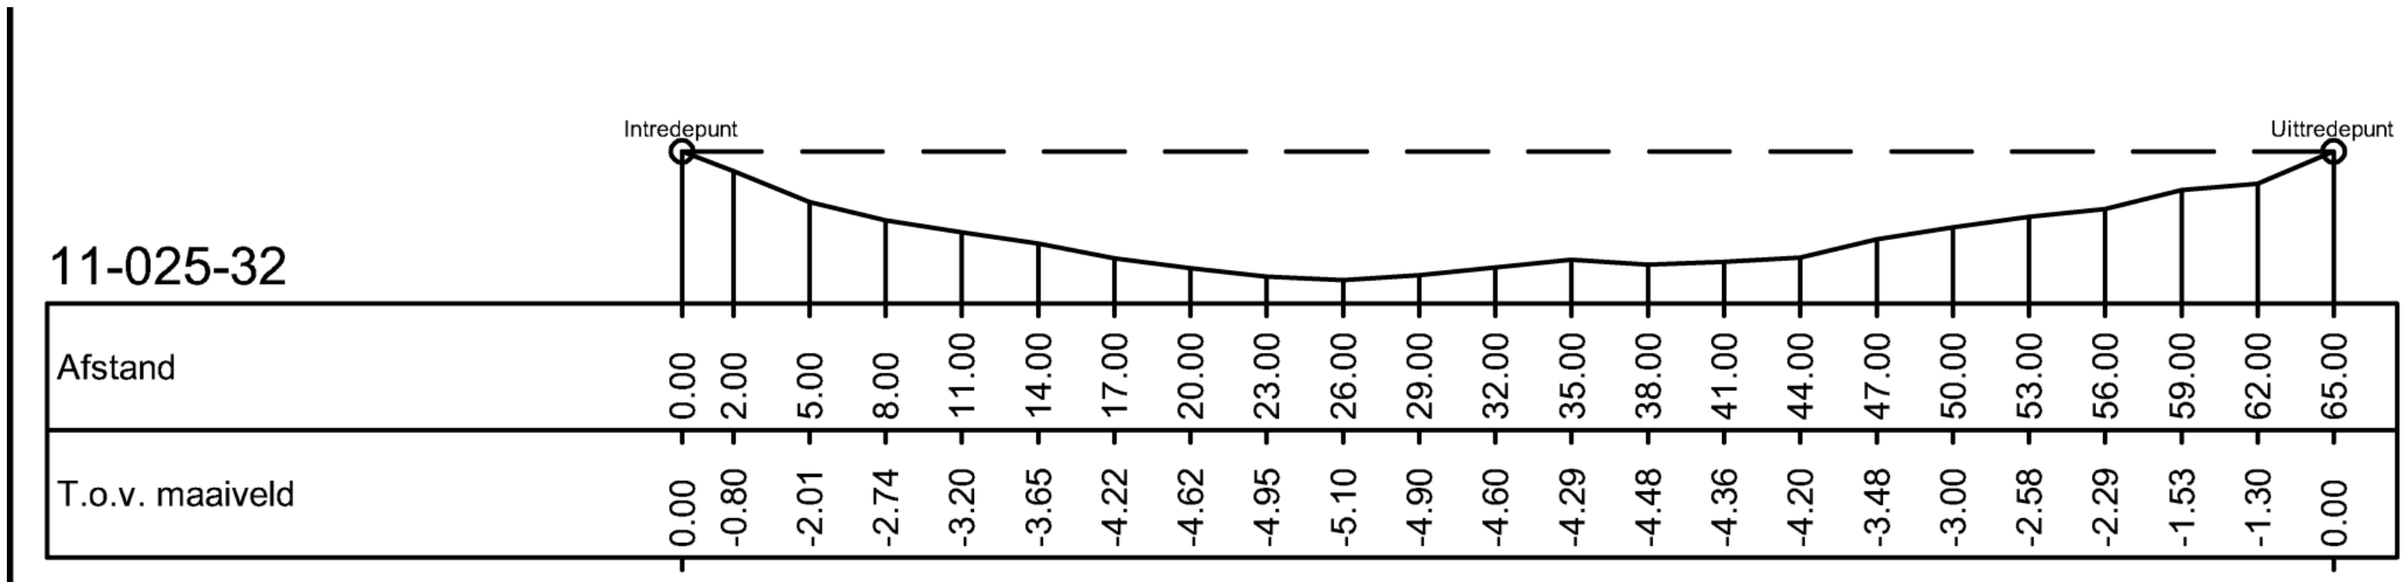

Thema: GasHogeDruk

Tekeningnummer: 521338935