
Detailtekening

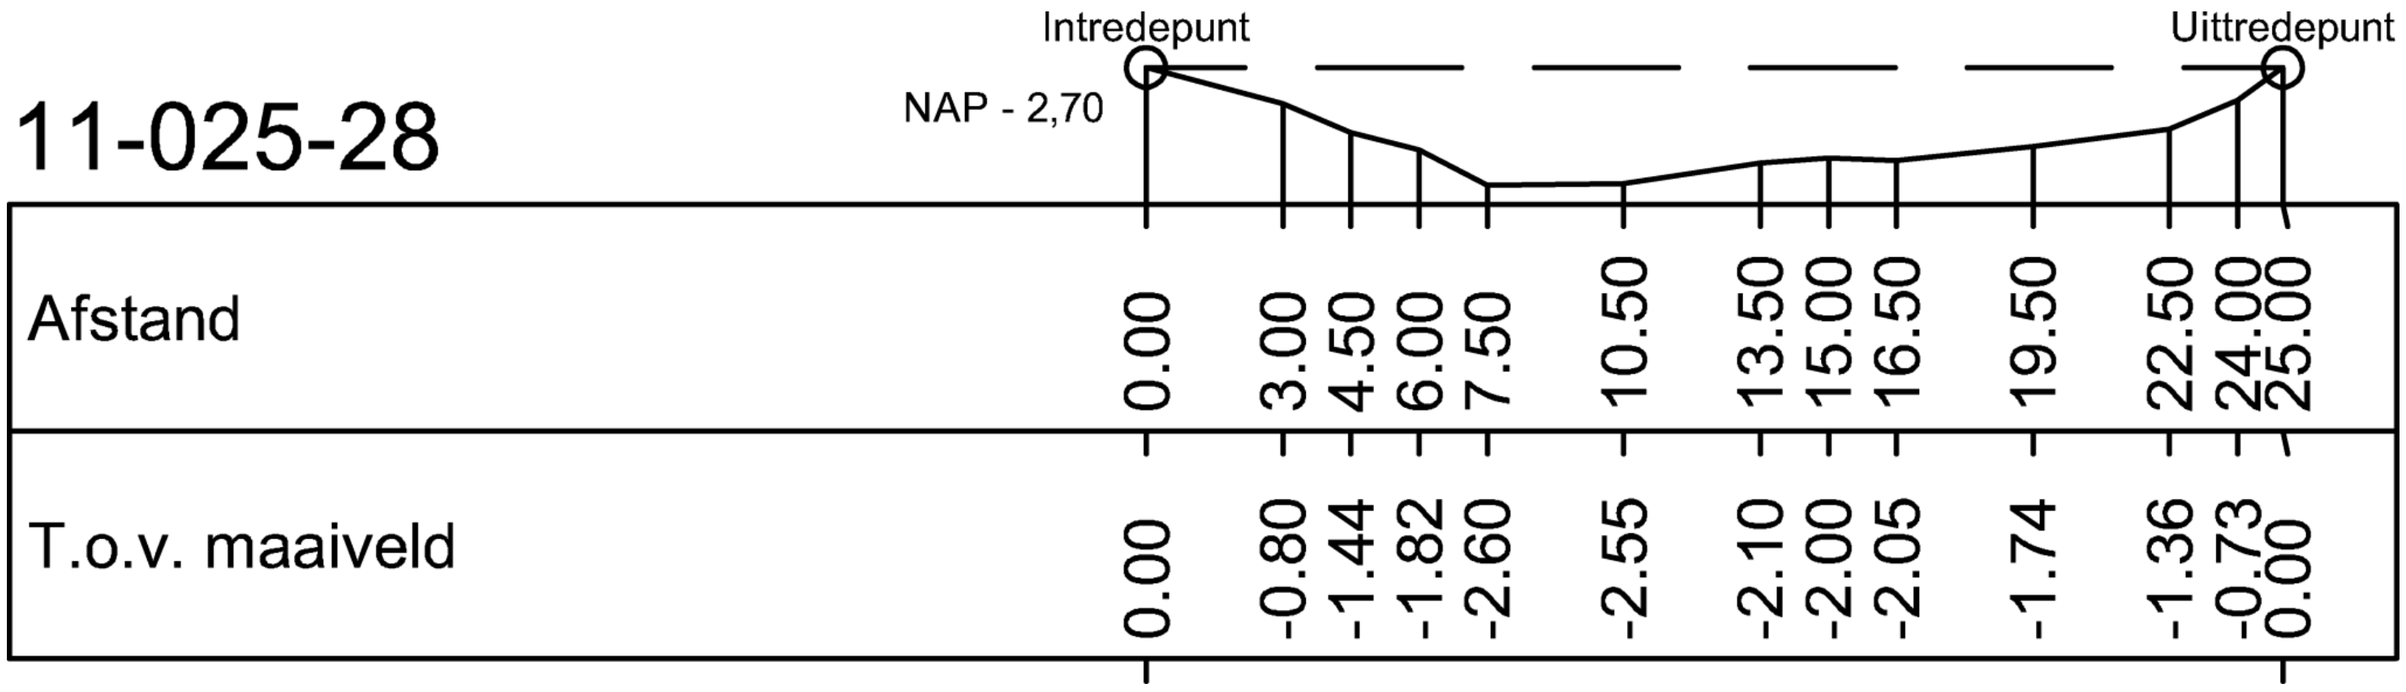

Thema: middenspanning

Tekeningnummer: 523394355