
Detailtekening

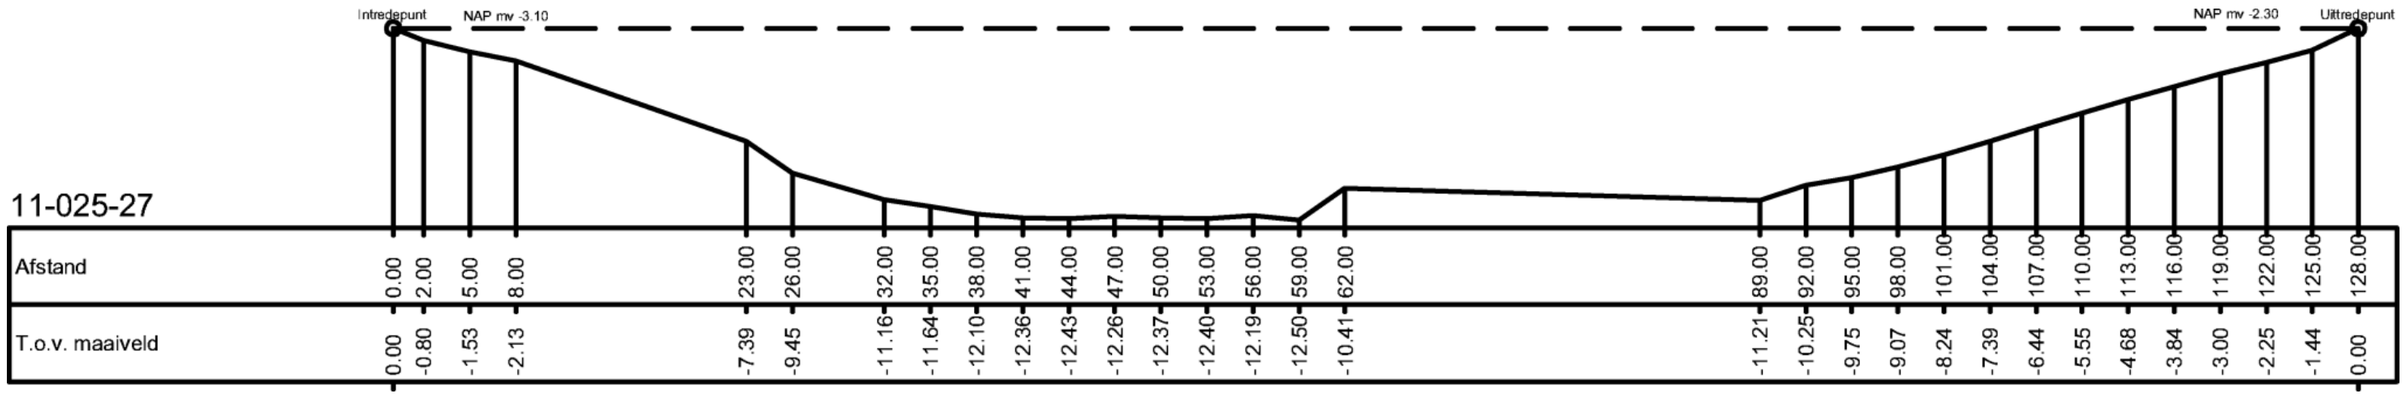

Thema: laagspanning

Tekeningnummer: 523688915