
Detailtekening

11-025-28

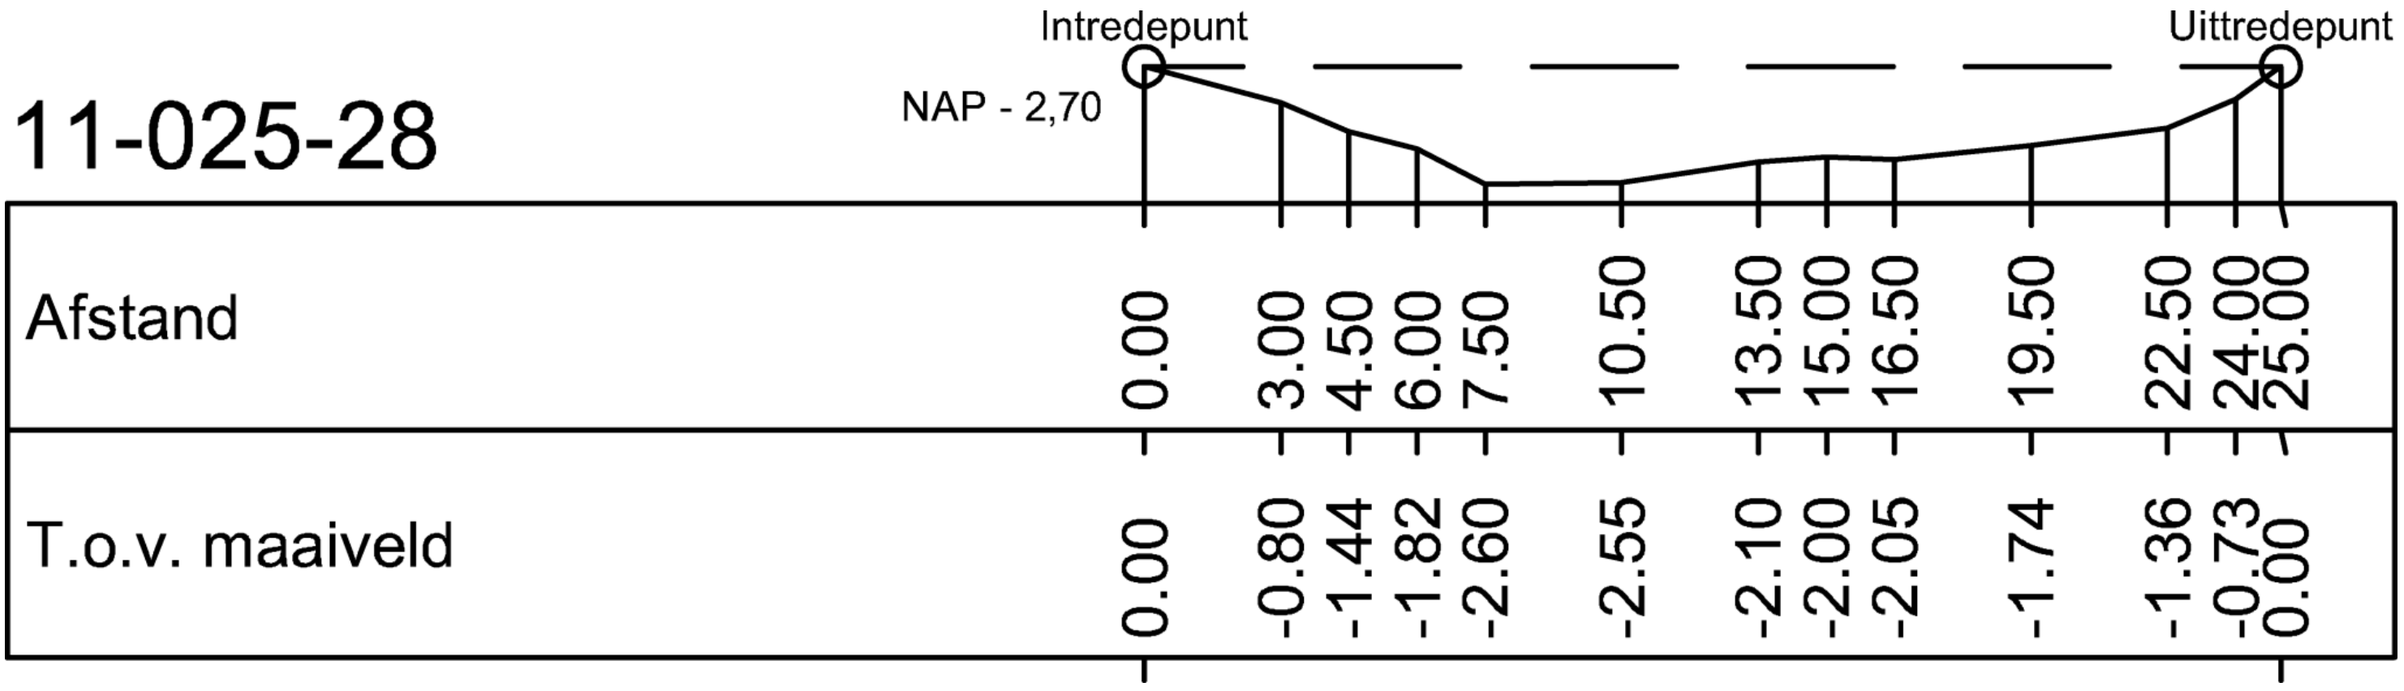

Thema: laagspanning

Tekeningnummer: 523689063