
Detailtekening

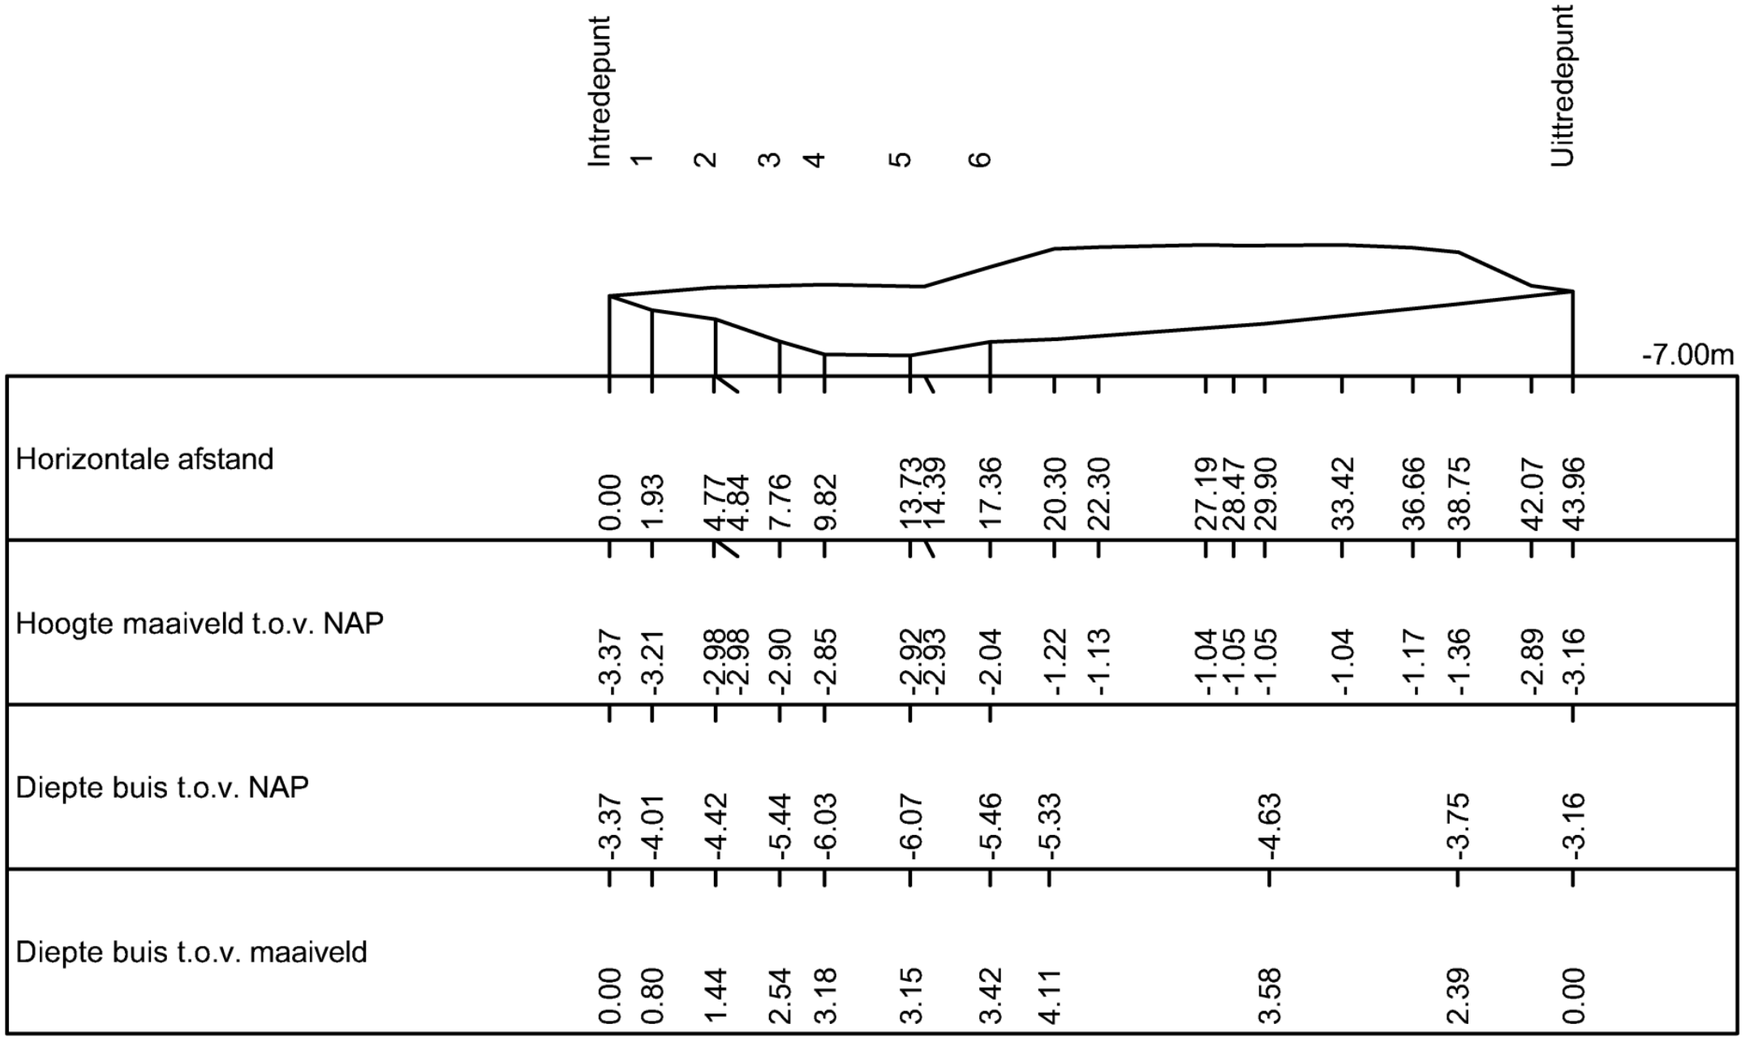

Thema: laagspanning

Tekeningnummer: 585036941