

# Detailtekening

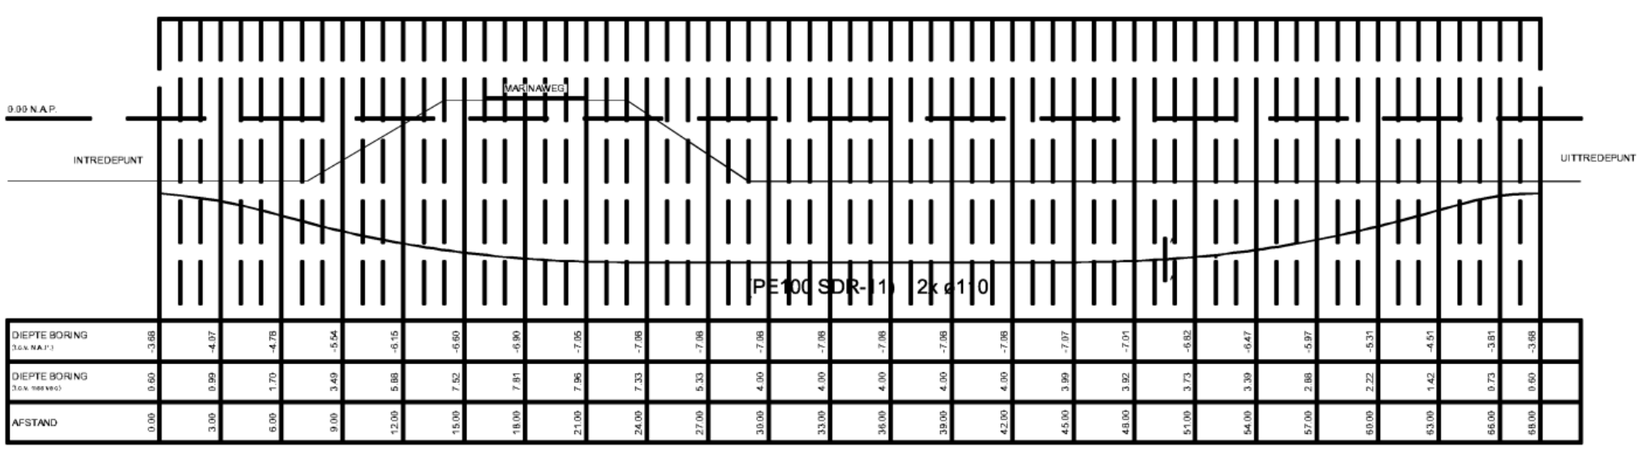


| | | |
|---|---|---|
| Intredepunt | X = 137905.970 | Y = 483815.774 |
| Uittredepunt | X = 137899.888 | Y = 483883.091 |

*Coördinaten berekend vanuit topo en zijn indicatief*

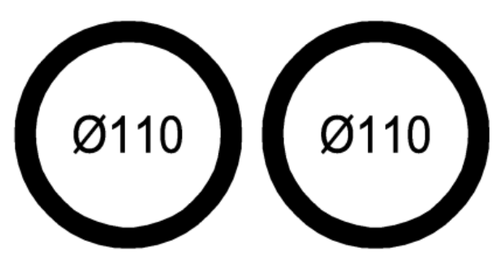


Thema: middenspanning

Tekeningnummer: 677506457