
Detailtekening

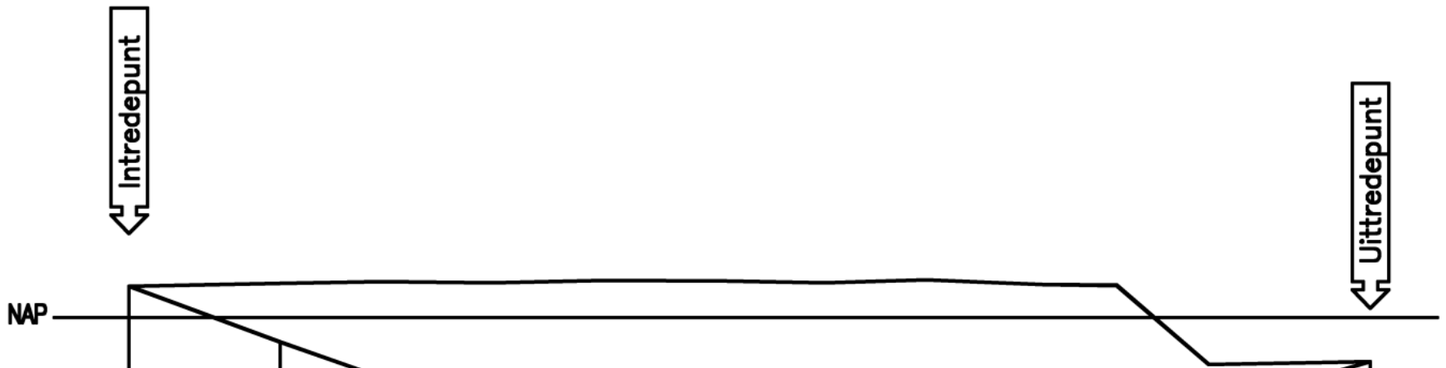

Boring Lengte 34.58 mtr
3x 110PE100 SDR11

Hor. afstand t.o.v. ITP (m)	0.00	4.10	6.85	9.87	12.96	16.27	18.94	21.70	24.85	26.88	29.39	33.79
Diepte Boring t.o.v. NAP (m)	0.85	−0.67	−1.62	−2.30	−2.59	−3.31	−3.06	−2.98	−3.00	−3.02	−2.48	−1.20
Diepte Boring t.o.v. Maaiveld (m)	0.00	−1.60	−2.60	−3.25	−3.60	−4.30	−4.00	−4.00	−3.90	−3.90	−1.20	0.00

Thema: middenspanning

Tekeningnummer: 735632709