
# Detailtekening

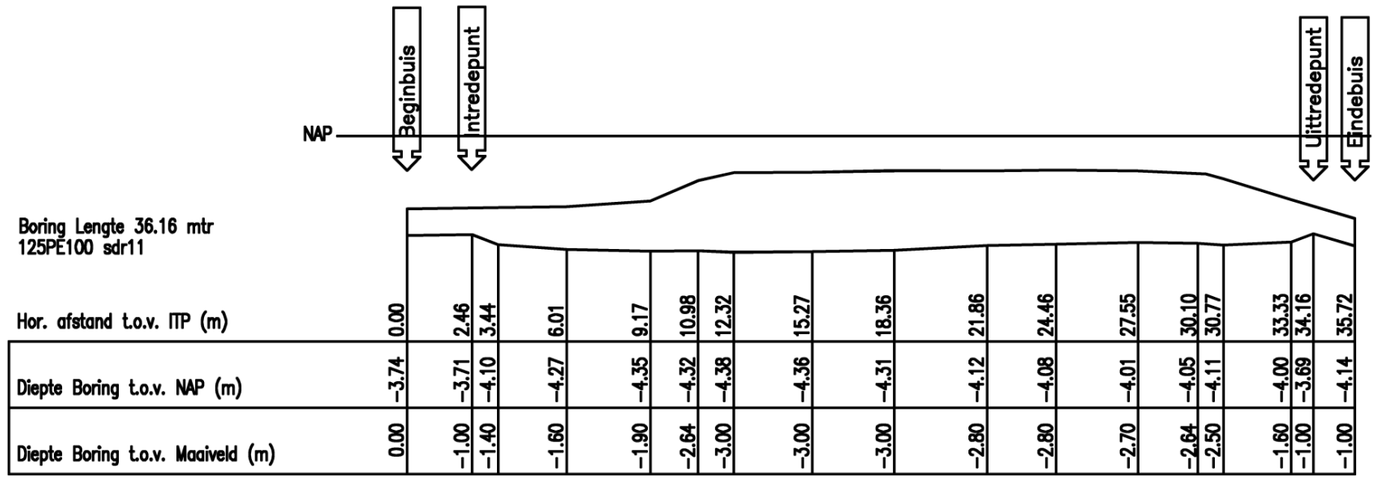


| Hor. afstand t.o.v. ITP (m) | 0.00 | 2.46 | 3.44 | 6.01 | 9.17 | 10.98 | 12.32 | 15.27 | 18.36 | 21.86 | 24.46 | 27.55 | 30.10 | 30.77 | 33.33 | 34.16 | 35.72 |
|---|---|---|---|---|---|---|---|---|---|---|---|---|---|---|---|---|---|
| Diepte Boring t.o.v. NAP (m) | -3.74 | -3.71 | -4.10 | -4.27 | -4.35 | -4.32 | -4.38 | -4.36 | -4.31 | -4.12 | -4.08 | -4.01 | -4.05 | -4.11 | -4.00 | -3.69 | -4.14 |
| Diepte Boring t.o.v. Maaiveld (m) | 0.00 | -1.00 | -1.40 | -1.60 | -1.90 | -2.64 | -3.00 | -3.00 | -3.00 | -2.80 | -2.80 | -2.70 | -2.64 | -2.50 | -1.60 | -1.00 | -1.00 |

Thema: middenspanning

Tekeningnummer: 763547497