
Detailtekening

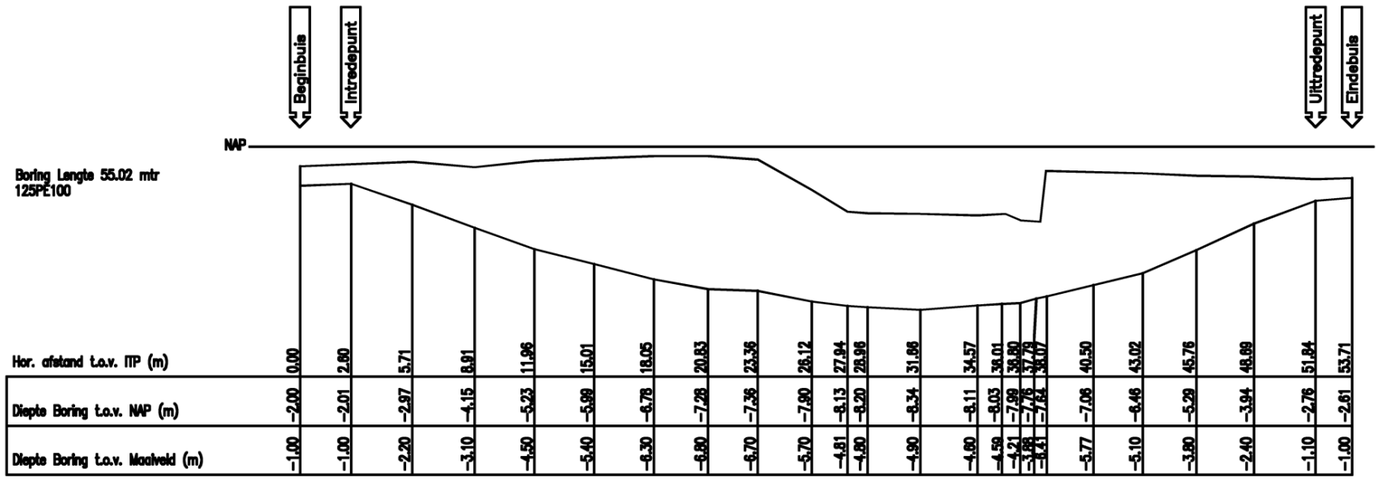

Hor. afstand t.o.v. ITP (m)	0.00	2.00	5.71	8.91	11.96	15.01	18.05	20.83	23.36	26.12	27.94	29.96	31.86	34.57	36.01	36.80	37.73	38.07	40.50	43.02	45.76	48.69	51.84	53.71
Diepte Boring t.o.v. NAP (m)	-2.00	-2.01	-2.97	-4.15	-5.23	-5.99	-6.78	-7.28	-7.36	-7.90	-8.13	-8.20	-8.34	-8.11	-8.03	-7.99	-7.76	-7.64	-7.06	-6.46	-5.29	-3.94	-2.76	-2.61
Diepte Boring t.o.v. Maaiveld (m)	-1.00	-1.00	-2.20	-3.10	-4.50	-5.40	-6.30	-6.80	-6.70	-5.70	-4.81	-4.80	-4.90	-4.80	-4.58	-4.21	-3.68	-3.41	-5.77	-5.10	-3.80	-2.40	-1.10	-1.00

Thema: middenspanning

Tekeningnummer: 763547530