
Detailtekening

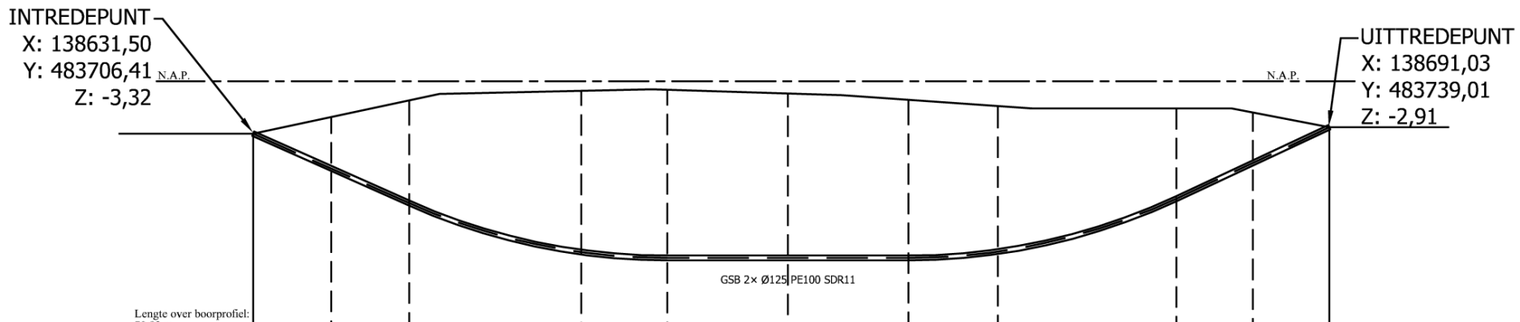

Lengte over boorprofiel: 70,82 m,

Afstand t.o.v. Intrede (m)	0,00	4,92	9,83	20,68	26,10	33,71	41,31	46,95	58,22	63,04	67,86	Afstand t.o.v. Intrede (m)
Maaiveldhoogte t.o.v. N.A.P. (m)	-3,32	-2,27	-1,22	-0,62	-0,55	-0,79	-1,18	-1,56	-1,72	-1,98	-2,91	Maaiveldhoogte t.o.v. N.A.P. (m)
Hartlijn boring t.o.v. N.A.P. (m)	-3,32	-5,51	-7,70	-10,79	-11,16	-11,16	-11,16	-10,76	-7,41	-5,16	-2,91	Hartlijn boring t.o.v. N.A.P. (m)
Hartlijn boring t.o.v. maaiveld (m)	0,00	3,24	6,48	10,17	10,61	10,37	9,98	9,19	5,69	3,18	0,00	Hartlijn boring t.o.v. maaiveld (m)

Thema: middenspanning

Tekeningnummer: 828890616