
# Zinkertekening of Profielschets

Positie op kaart: X= 138488 Y= 483905
Bestandsnaam: scans Flevoland\Gestuurdeboring Marinaweg te Almere.tif

Vitens
LAAT WATER VOOR JE WERKEN

## GRAFIEK VAN DE DIEPTES

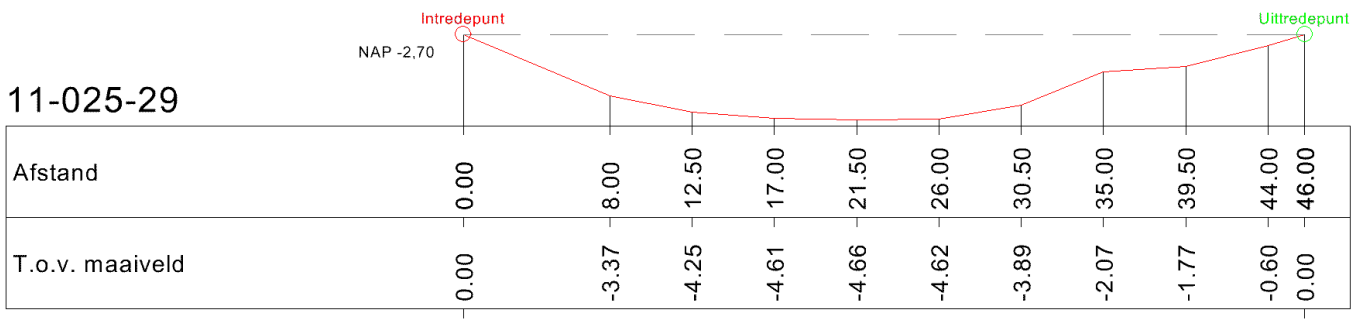


Dwarsprofiel 1:500

Opmerking: maaiveld is horizontaal getekend.

| | |
|---|---|
| **Opdrachtgever** | Baas B.V. |
| **Boornummer** | 11-025-29 |
| **Boordatum** | 16-11-2011 |
| **Plaats** | Almere |
| **Boorgegevens** | 46m1 Ø110mm |
| **Lokatie** | Marinaweg |
| **Project** | mantelbuis + waterleiding |

DALCAI
BESTUURBARE BORINGEN BV
WWW.DALCAI.NL

Aan deze tekening kunnen geen rechten worden ontleend.