
Zinkertekening of Profielschets

Positie op kaart: X= 138466 Y= 483966
Bestandsnaam: scans Flevoland\Almere.tif

GRAFIEK VAN DE DIEPTES

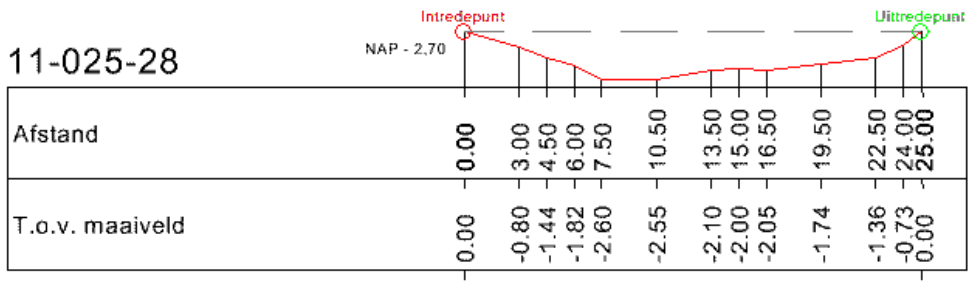

Dwarsprofiel 1:500

Opmerking: maaiveld is horizontaal getekend.

Opdrachtgever	Baas B.V.
Boornummer	11-025-28
Boordatum	17-11-2011
Plaats	Almere
Boorgegevens	25m1 Ø160mm + 2 x Ø125mm
Lokatie	Marinaweg
Project	mantelbuis + waterleiding

Aan deze tekening kunnen geen rechten worden ontleend.

DALCAI BESTUURBARE BORINGEN BV
WWW.DALCAI.NL