
# Zinkertekening of Profielschets

Positie op kaart: X= 137902 Y= 483935

Bestandsnaam:  scans Flevoland\Gestuurdeboring 4039422 _ALMERE_marinaweg_dwg.tif

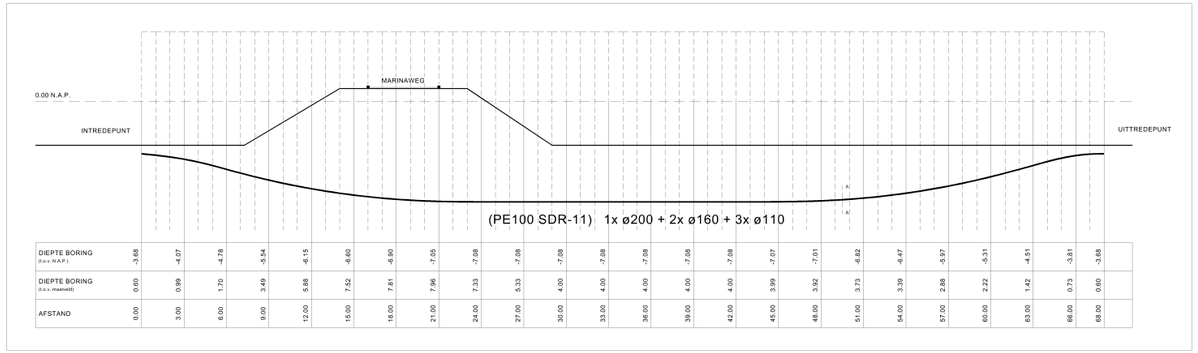



DWARSPROFIEL SCHAAL 1:200


| | | |
|---|---|---|
| Intredepunt | X = 137905.970 | Y = 483915.774 |
| Uittredepunt | X = 137899.888 | Y = 483983.091 |

*Coördinaten berekend vanuit topo en zijn indicatief*

COÖRDINATEN

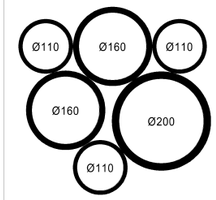


DOORSNEDE (A-A')

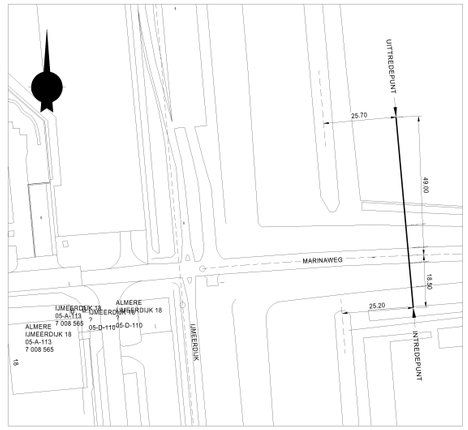


OVERZICHT SCHAAL 1:1000

## *REVISIE*

- LENGTE BORING 68 mtr
- BUISDIAMETER(s) (PE100 SDR-11) 1x ø200 + 2x ø160 + 3x ø110 mm

| WIJZIGING: | OMSCHRIJVING WIJZIGING: | GET. | DATUM: |
|---|---|---|---|
| C | | | |
| B | | | |
| A | | | |

**VAN GELDER afd. Boren**
Postbus 20 8050 AA Hattem
Postbus 29 8050 AA Elburg
Tel (038) 443 1456 Fax (038) 444 3739

PROJECT: GESTUURDE BORING

OPDRACHTGEVER: LIANDER (case-98346)

ONDERWERP: GESTUURDE BORING ONDER DE MARINAWEG t.h.v. IJMEERDIJK TE ALMERE

| | |
|---|---|
| PROJECT | : B140206 |
| WM-NR | : - |
| UITVOERING | : 11-03-'14 |
| FORMAAT | : A3 x 650 |
| SCHAAL | : div |
| GET | : ABa |
| DATUM | : 18-03-'14 |
| PARAAF | : |

TEKENINGNR: B140206.B01