
Zinkertekening of Profielschets

Positie op kaart: X= 138567 Y= 483977

Bestandsnaam: scans Flevoland\Gestuurdeboring Almere Marinaweg 11-025-30_dwg.tif

GRAFIEK VAN DE DIEPTES

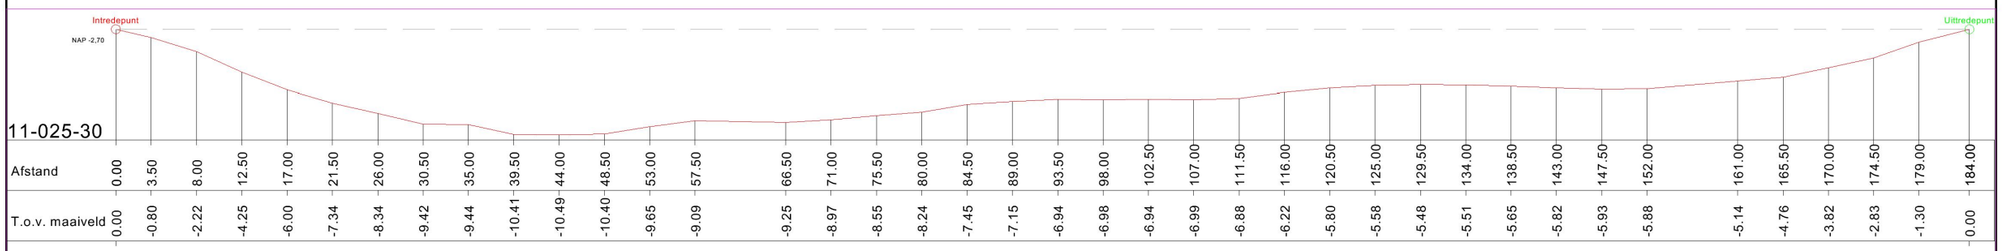

Dwarsprofiel 1:500 Opmerking: maaiveld is horizontaal getekend.

Opdrachtgever	Baas B.V.
Boornummer	11-025-30
Boordatum	15-11-2011
Plaats	Almere
Boorgegevens	184m1 Ø200mm
Lokatie	Marinaweg
Project	Waterleiding

Aan deze tekening kunnen geen rechten worden ontleend.

DALCAI BESTUURBARE BORINGEN BV

WWW.DALCAI.NL