Zinkertekening of Profielschets

Positie op kaart: X= 138206 Y= 484002

Bestandsnaam: scans Flevoland\Gestuurdeboring Marinaweg nabij Tuinbeekstraat 4.tif


DWARSPROFIEL
Schaal: 1:250




Lengte over boorprofiel: 37 m.

Afstand t.o.v. Intrede (m)	36,37	33,12	29,87	22,41	18,68	15,20	11,72	9,34	4,59	2,29	0,00	Afstand t.o.v. Intrede (m)
Maaiveldhoogte t.o.v. N.A.P. (m)	-0,18	-0,44	-0,71	-1,05	-1,03	-1,02	-1,01	-1,07	-1,26	-1,48	-1,69	Maaiveldhoogte t.o.v. N.A.P. (m)
Hartlijn boring t.o.v. N.A.P. (m)	-0,18	-1,13	-2,07	-3,50	-3,67	-3,67	-3,67	-3,58	-2,81	-2,25	-1,69	Hartlijn boring t.o.v. N.A.P. (m)
Hartlijn boring t.o.v. maaiveld (m)	0,00	0,68	1,37	2,45	2,64	2,65	2,66	2,50	1,55	0,77	0,00	Hartlijn boring t.o.v. maaiveld (m)

LOCATIETEKENING
Schaal: 1:500

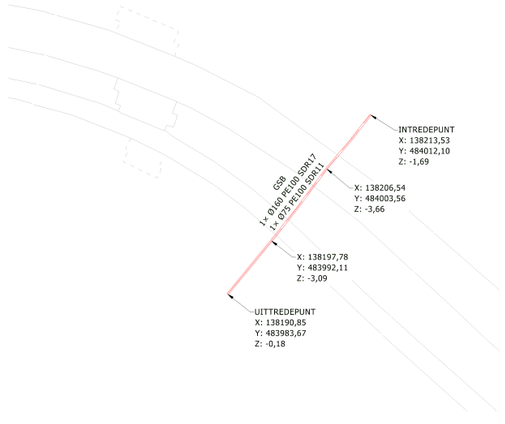

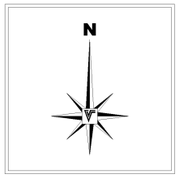

DWARSDOORSNEDE
Schaal: 1:10

GEBOORDE BUIZEN:
1× Ø160 PE100 SDR17
1× Ø75 PE100 SDR11



AS BUILT

Legenda:

Gerealiseerde boring

Werkomschrijving:
Horizontaal gestuurde boring
1×Ø160 PE100 SDR17 + 1×Ø75 PE100 SDR11

Rev.	Omschrijving	Get.	Datum
0	As Built	DvE	26-2-2018

Locatie: Marinaweg - nabij Tuinbeekstraat 4
Plaats: ALMERE

Tekeningnummer: 3180223934BT
Verste: 0
Blad: 1/1

Vergunninghouder:

Opdrachtgever:
Baas B.V.
Dukdalfweg 22
8243 RE LELYSTAD

Getekend:	DvE
Gecontroleerd:	TK
Datum:	26-2-2018
Schaal:	Diversen
Formaat:	A2
Projectnummer:	3180223934

Postbus 231
4200 AE Gorinchem

Vaart 18
4206 CG Gorinchem

T: +31 (0) 183 - 645060
F: +31 (0) 183 - 648550

E: info@vanvulpen.eu
I: www.vanvulpen.eu

VAN VULPEN

\\vulpen-fs1\data\Tekeningen\2018-02\3180223934BT - 0.dwg; DVES

Disclaimer: Zonder uitdrukkelijk schriftelijke toestemming van Van Vulpen is het niet toegestaan om deze tekening aan te vullen of te wijzigen. Van Vulpen neemt geen verantwoording voor het aanbrengen van aanvullingen of wijzigingen door derden.