

Zinkertekening of Profielschets

Positie op kaart: X= 138483 Y= 483912

Bestandsnaam: Flevoland details\Gestuurdeboring 2 t.h.v. Dimetrius Vicarisweg Almere.tif

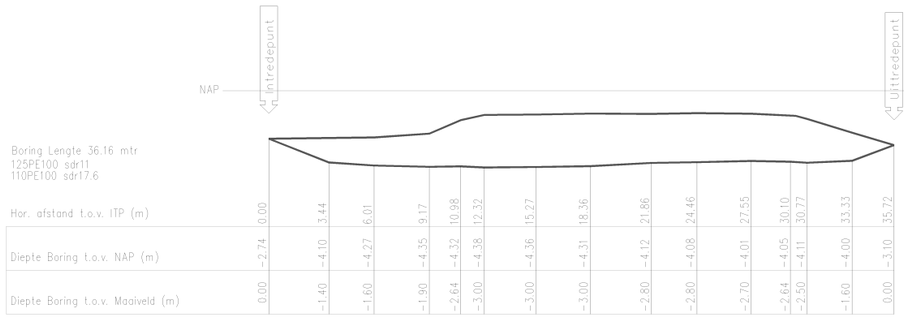

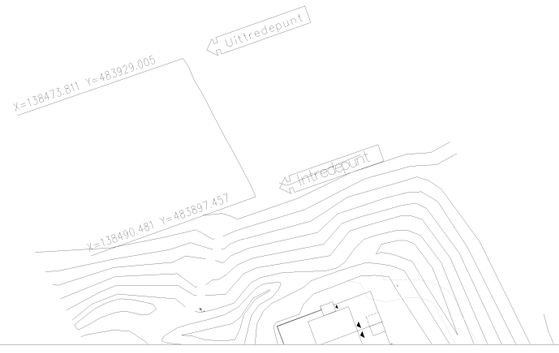

PRISMA GEODESIE

Opdrachtgever:	O&S Drilling
Projectnr. Opdrachtgever:	
Kenmerk:	**125-2016**
Vergunning nummer:	
Projectnr. Prisma-Geodesie:	16800-03-15

Gestuurde Boring
Poortdreef t.h.v. Dimetrius Vicarisweg
Almere

INTERNATIONAL DRILLING
Horizontaal Gestuurde Boringen
Gouwzeestraat 8
1382 KD Weesp
Telefoon +31 (0)294-29 55 84
Fax +31 (0)294-29 56 10
E-mail info@osintdrilling.com
Homepage www.osintdrilling.com

baas
Dukdalfweg 22
8243 RE Lelystad
Telefoon +31 (0)88-222 73 00
Fax +31 (0)88-222 73 09
E-mail info@baasbv.nl
Homepage www.baasbv.nl

Opmerkingen:

Aan deze tekening kunnen geen rechten worden ontleend.

Discipline:	Gestuurde Boring
Status:	**Revisie**
Uitgevoerd:	22-04-2016
Boormeester:	
Materiaal:	125PE100/110PE100
SDR Klasse:	17.6/11
Lengte mat:	
Lengte boring:	36.16 mtr
Lengte horiz:	35.72 mtr

GBKN / Beheerkaart:

Schaal Profiel:	1:250
Schaal Topogr. Overz.:	1:1000
Aant. bldn:	1 van 1
Formaat:	A3

Getekend:	Datum:	Gecontr:
JPS	29-04-2016	MH

Wijzigingen:

Datum:	Omschrijving:	Get:	Gec.

Bestandsnaam: **Profiel Poortdreef Almere (125-2016)**