

Zinkertekening of Profielschets

Positie op kaart: X= 138117 Y= 483687

Bestandsnaam: scans Flevoland\Gestuurdeboring 4043190 Almere Zeeduinweg.tif

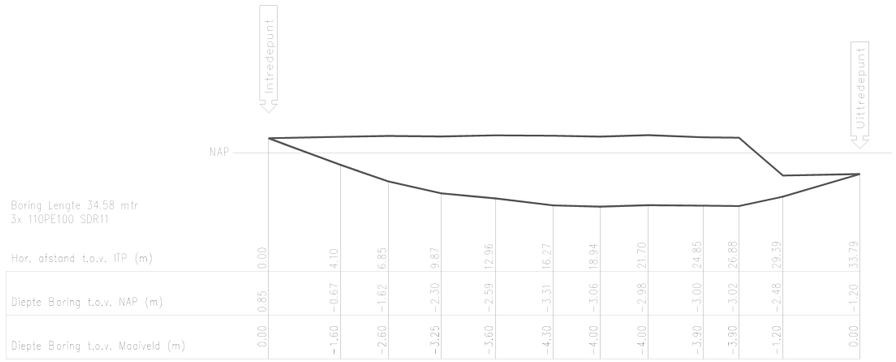

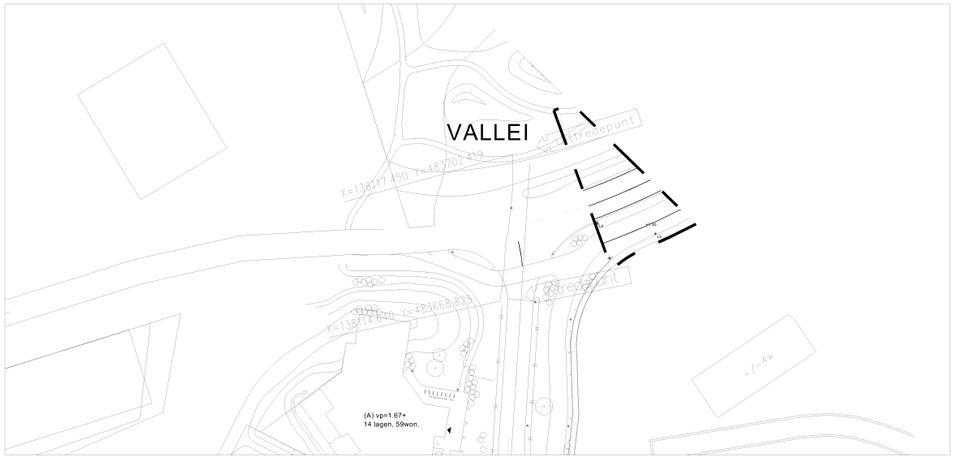

PRISMA GEODESIE

Opdrachtgever:	O&S Drilling
Projectnr. Opdrachtgever:	
Kenmerk:	**490-2015**
Vergunning nummer:	
Projectnr. Prisma-Geodesie:	15800-08-22

Gestuurde Boring
Marinaweg
Almere

INTERNATIONAL DRILLING
Horizontaal Gestuurde Boringen

Gouwzeestraat 8
1382 KD Weesp
Telefoon +31 (0)294-29 55 84
Fax +31 (0)294-29 56 10
E-mail info@osintdrilling.com
Homepage www.osintdrilling.com

Dukdalfweg 22
8243RE Lelystad
Telefoon +31 (0)88-222-73 00
Fax +31 (0)88-222 79 09
E-mail info@baasbv.nl
Homepage www.baasbv.nl

Opmerkingen:

Aan deze tekening kunnen geen rechten worden ontleend.

Discipline:	Gestuurde Boring
Status:	**Revisie**
Uitgevoerd:	10-12-2015
Boormeester:	Dirk,Fred en Thijs
Materiaal:	3x 110PE100
SDR Klasse:	11
Lengte mat:	
Lengte boring:	34.58 mtr
Lengte horiz:	33.79 mtr

GBKN / Beheerkaart:

Schaal Profiel:	1:250
Schaal Topogr. Overz.:	1:1000
Aant. bldn:	1 van 1
Formaat:	A3

Getekend:	Datum:	Gecontr:
JPS	10-12-2015	MH

Wijzigingen:

Datum:	Omschrijving:	Get:	Gec.

Bestandsnaam: **Profiel Marinaweg Almere (490-2015)**