

Zinkertekening of Profielschets

Positie op kaart: X= 138423 Y= 483914

Bestandsnaam: scans Flevoland\Gestuurdeboring 4035098 Marinaweg Almere_dwg.tif

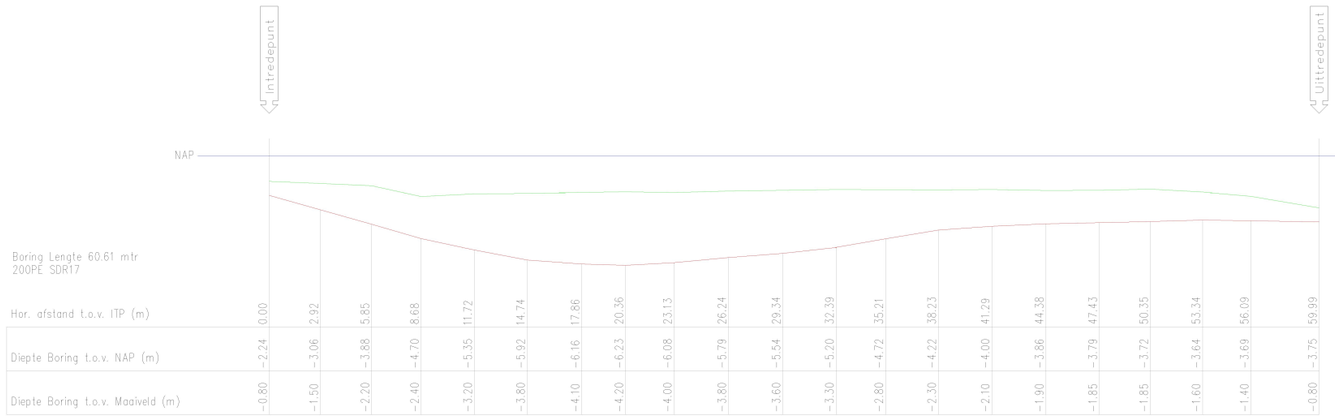

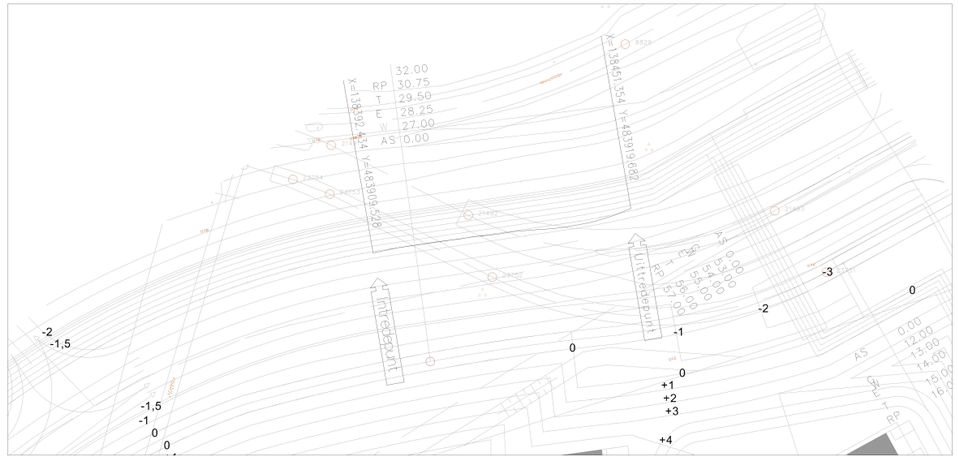

PRISMA GEODESIE

Opdrachtgever:	O&S Drilling
Projectnr. Opdrachtgever:	
Kenmerk:	**268-2013**
Vergunning nummer:	
Projectnr. Prisma-Geodesie:	13800 11-25

Gestuurde Boring
Marinaweg
Almere

INTERNATIONAL DRILLING
Horizontaal Gestuurde Boringen
Gouwzeestraat 8
1382 KD Weesp
Telefoon +31 (0)294-29 55 84
Fax +31 (0)294-29 56 10
E-mail info@osintdrilling.com
Homepage www.osintdrilling.com

Dukdalfweg 22
8243 RE Lelystad
Telefoon +31 (0)88-222 73 00
Fax +31 (0)88-222 73 09
E-mail info@baasbv.nl
Homepage www.baasbv.nl

Opmerkingen:

Aan deze tekening kunnen geen rechten worden ontleend.

Discipline:	Gestuurde Boring
Status:	**Revisie**
Uitgevoerd:	19-08-2013
Boormeester:	Mike & Jeroen
Materiaal:	200PE
SDR Klasse:	SDR17
Lengte mat:	
Lengte boring:	60.61 mtr
Lengte horiz:	59.99 mtr

GBKN / Beheerkaart:

Schaal Profiel:	1:250
Schaal Topogr. Overz.:	1:1000
Aant. bldn:	1 van 1
Formaat:	A3

Getekend:	Datum:	Gecontr:
JDM	20-08-'13	KV

Wijzigingen:

Datum:	Omschrijving:	Get:	Gec.

Bestandsnaam: **Profiel Almere Marinaweg (268-2013)**