

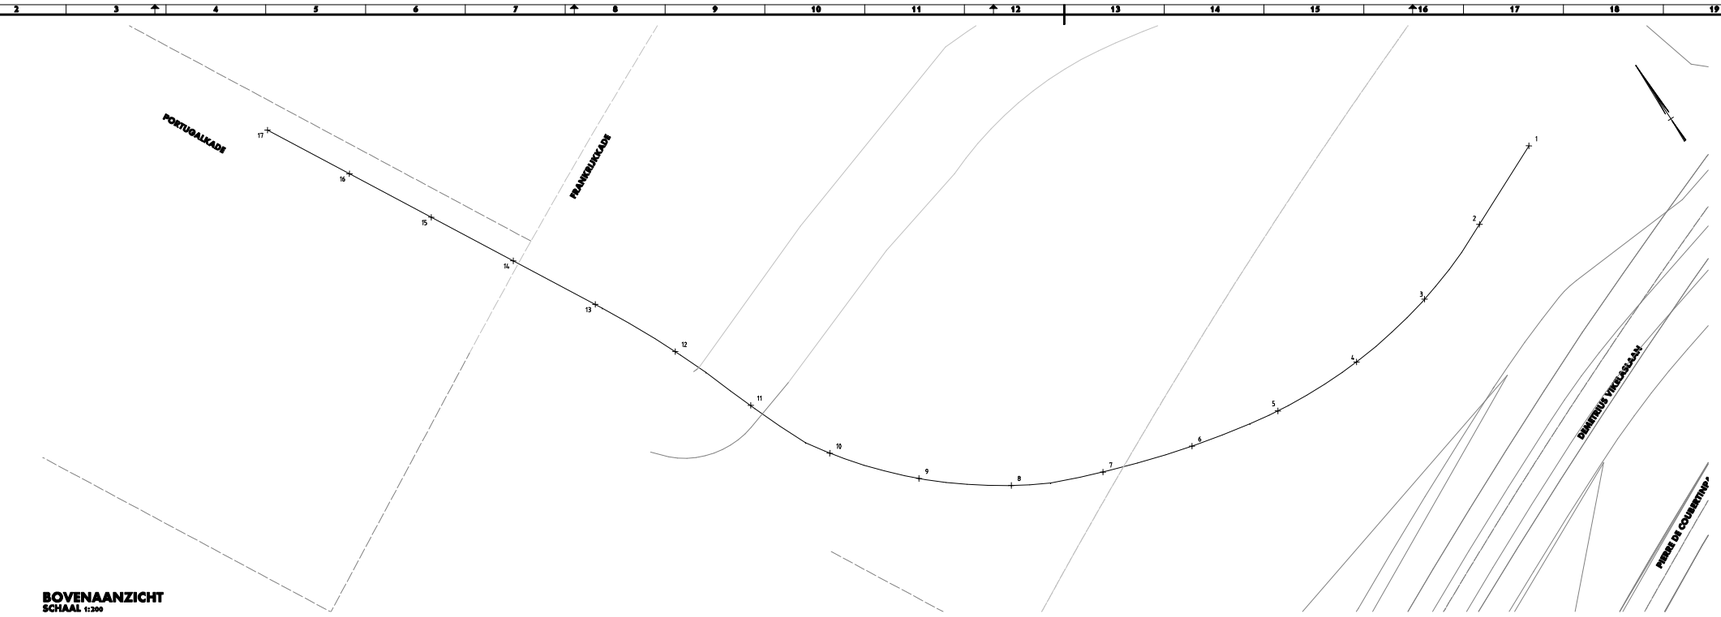



BOVENAANZICHT
SCHAAL 1:200

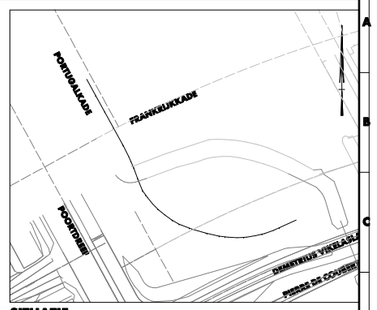

SITUATIE
SCHAAL 1:1000

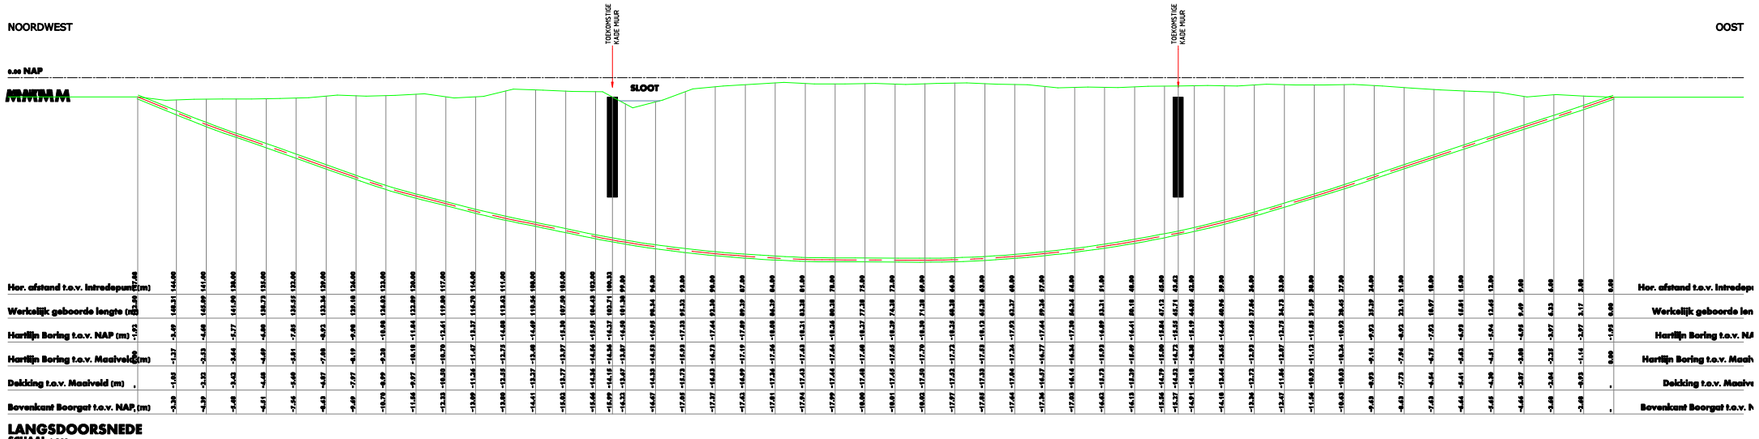

LANGSDOORSNEDE
SCHAAL 1:200

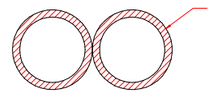

DWARSDOORSNEDE
SCHAAL 1:5

bam Infra

BAM Nelis De Ruiter bv

Project: **POORTDREEF TE ALMERE**

Omschrijving: **HORIZONTAAL GESTUURDE BORING**
OVERZICHTSTEKENING EN DOORSNEDEN
BORING 3 & 4

Opdrachtgever: **BAM INFRATECHNIEK TELECOM**

Tekeningnummer: **ALR-FRE-B**

Tekenaar	Controleerd	Goedgekeurd	Datum vlgdte	Revisie
RTH	FO	JVE	20-06-2016	DEFINITIEF
Blad	Aantal	Schaal	Formaat	Documenttype	FASE
4	4	1:50/ 1:200/ 1:1000	A1.0	TEKENING	AS-BUILT