

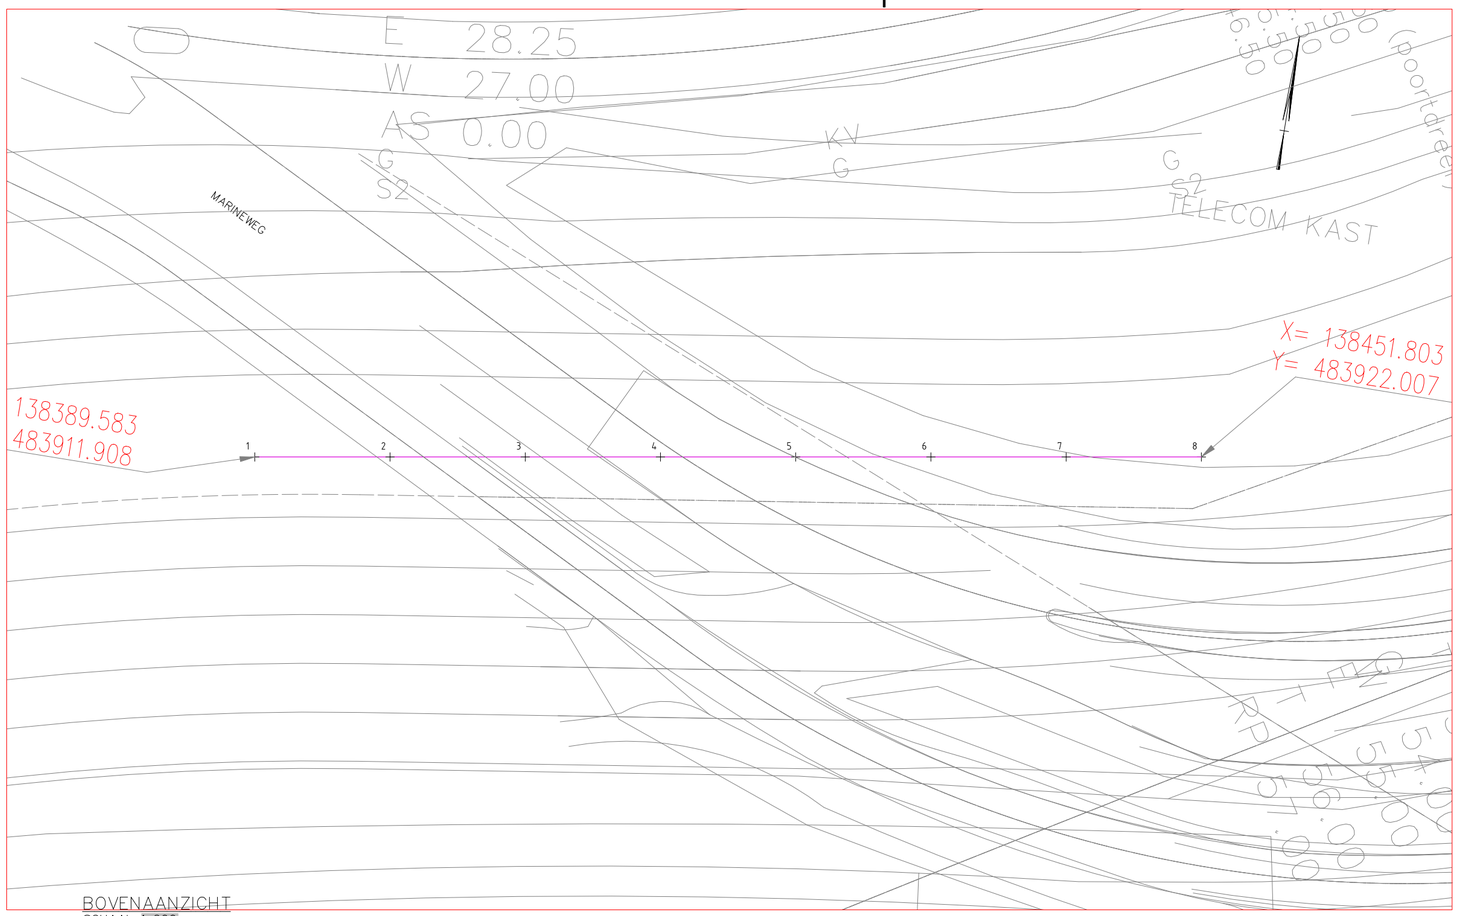


BOVENAANZICHT
SCHAAL 1:200

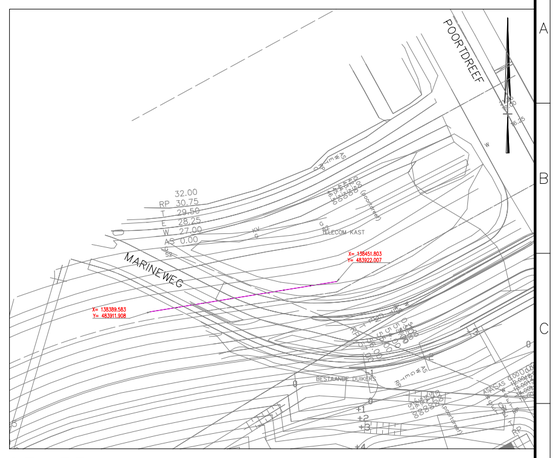


SITUATIE
SCHAAL 1:1000

Meet punt	X	Y
1	138389,584	483911,910
2	138398,473	483913,353
3	138407,361	483914,795
4	138416,250	483916,238
5	138425,138	483917,680
6	138434,026	483919,122
7	138442,915	483920,565
8	138451,803	483922,007

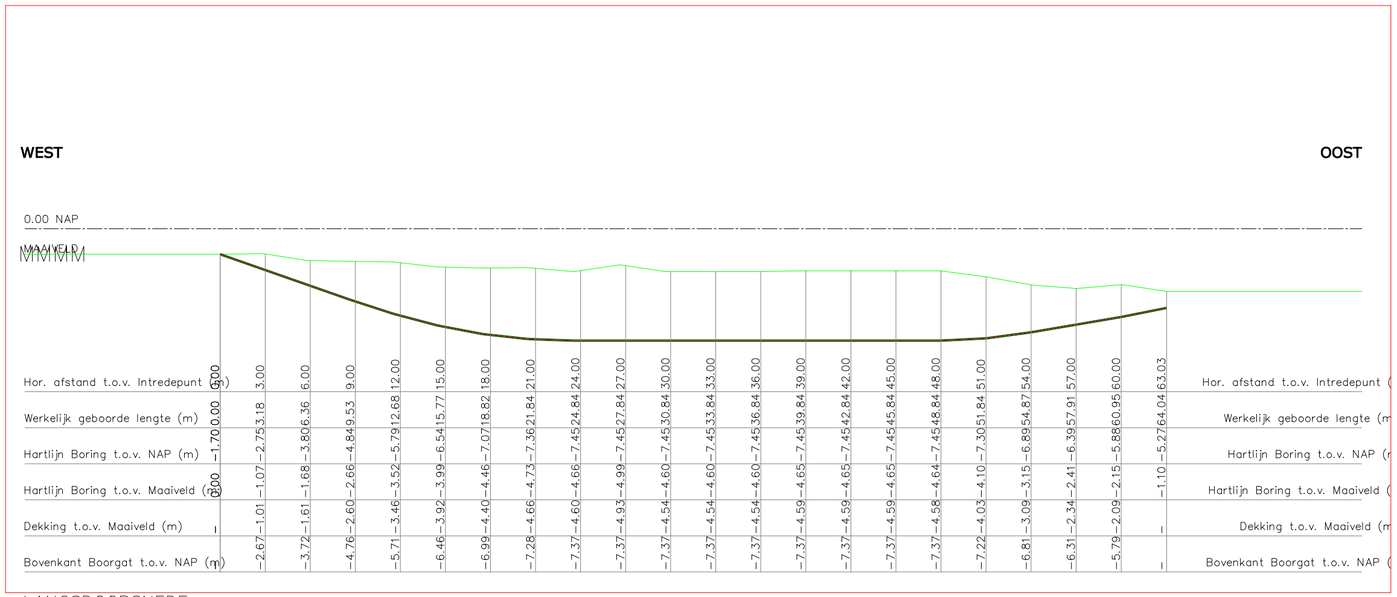

LANGSDOORSNEDE
SCHAAL 1:200

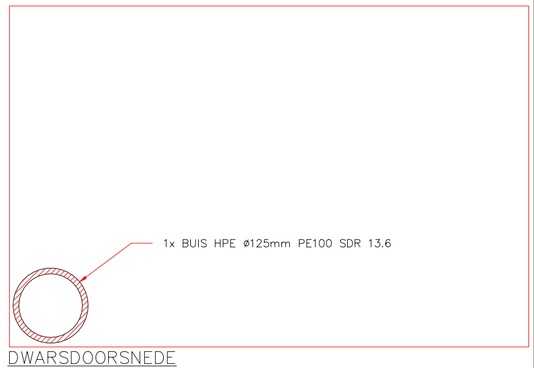

DWARSDOORSNEDE
SCHAAL 1:5

bam infra

BAM Nelis De Ruiter bv
Haarlemmerstraatweg 79, 1165MK Halfweg / Postbus 14, 1160AA Zwanenburg
Telefoon (020) 407 22 22 / Fax (020) 407 22 23 / www.bamnelisderuiter.nl

Project	POORTDREEF TE ALMERE
Omschrijving	HORIZONTAAL GESTUURDE BORING OVERZICHTSTEKENING EN DOORSNEDEN BORING 1
Opdrachtgever	BAM INFRATECHNIEK TELECOM
Tekeningnummer	ALR-FR-KLFB

Tekenaar	Gecontroleerd	Goedgekeurd	Datum uitgifte	Status
RTH	FG	JVE	29-04-2014	DEFINITIEF

Blad	Aantal	Schaal	Formaat	Documenttype	FASE
1	1	1:5/ 1:200/ 1:1000	A1	TEKENING	AS-BUILT

ALR-FR-Boring003.dwg