
Muiderzandbeek

39751

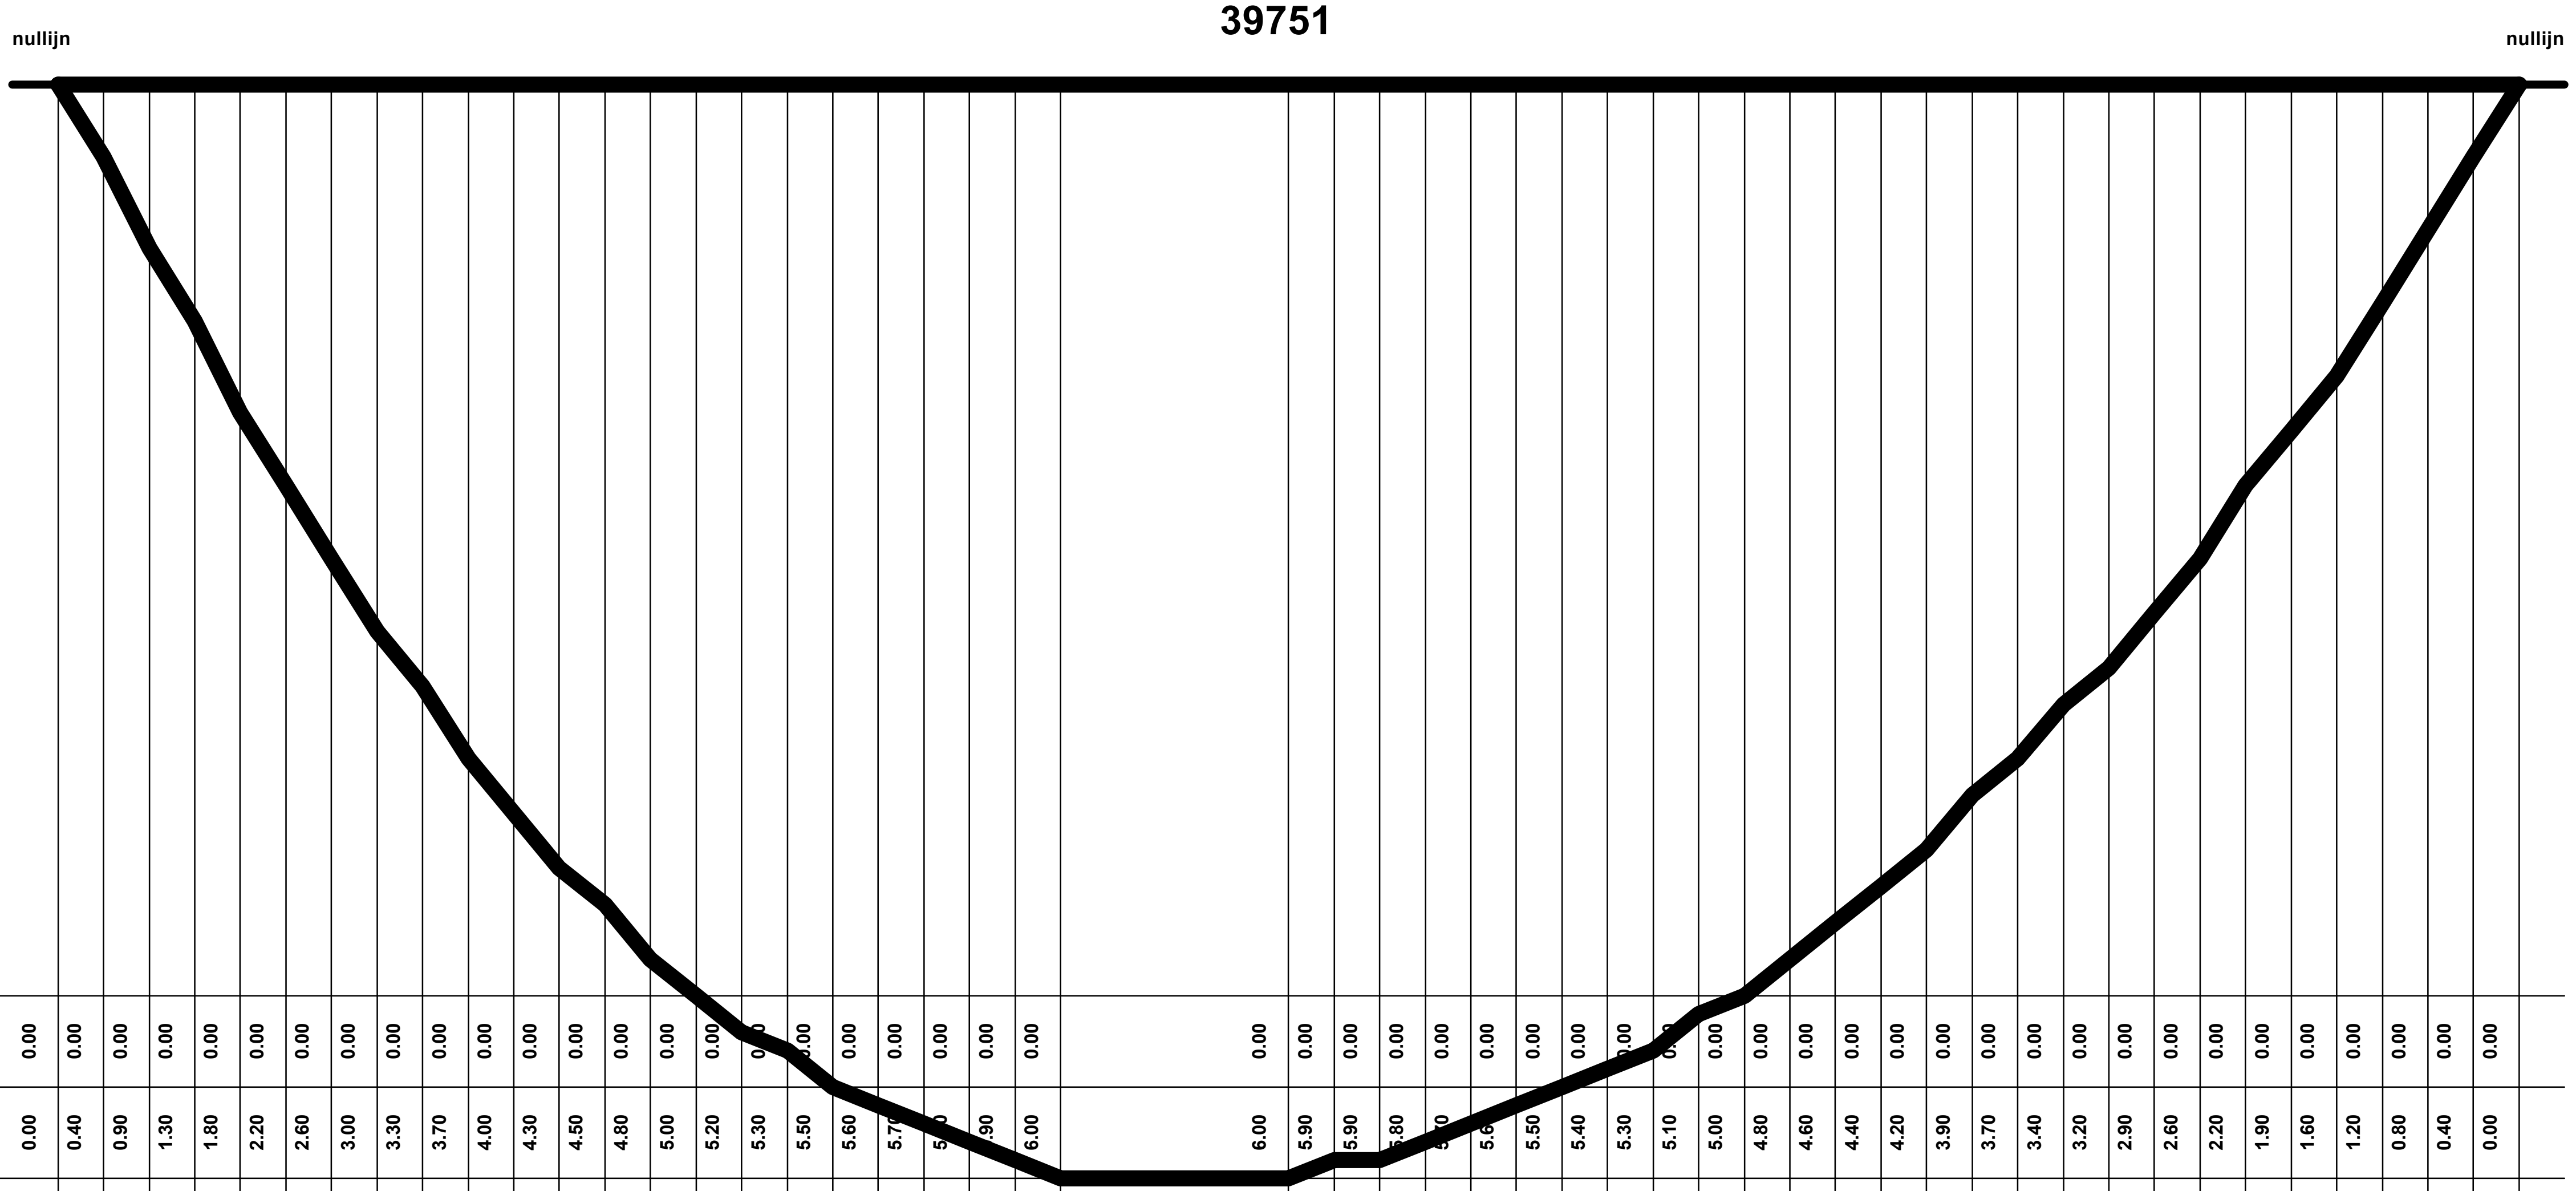

Afstand uit het nulpunt	0.0	1.0	2.0	3.0	4.0	5.0	6.0	7.0	8.0	9.0	10.0	11.0	12.0	13.0	14.0	15.0	16.0
Bodem t.o.v. Referentievlak	0.00	0.00	0.00	0.00	0.00	0.00	0.00	0.00	0.00	0.00	0.00	0.00	0.00	0.00	0.00	0.00	0.00
Kabel t.o.v. Referentievlak	0.00	0.40	0.90	1.30	1.80	2.20	2.60	3.00	3.30	3.70	4.00	4.30	4.50	4.80	5.00	5.20	5.30

Afstand uit het nulpunt	17.0	18.0	19.0	20.0	21.0	22.0	27.0	28.0	29.0	30.0	31.0	32.0	33.0	34.0	35.0	36.0	37.0
Bodem t.o.v. Referentievlak	0.00	0.00	0.00	0.00	0.00	0.00	0.00	0.00	0.00	0.00	0.00	0.00	0.00	0.00	0.00	0.00	0.00
Kabel t.o.v. Referentievlak	5.50	5.60	5.70	5.80	5.90	6.00	6.00	5.90	5.90	5.80	5.70	5.60	5.50	5.40	5.30	5.10	5.00

Afstand uit het nulpunt	38.0	39.0	40.0	41.0	42.0	43.0	44.0	45.0	46.0	47.0	48.0	49.0	50.0	51.0	52.0	53.0	54.0
Bodem t.o.v. Referentievlak	0.00	0.00	0.00	0.00	0.00	0.00	0.00	0.00	0.00	0.00	0.00	0.00	0.00	0.00	0.00	0.00	0.00
Kabel t.o.v. Referentievlak	4.80	4.60	4.40	4.20	3.90	3.70	3.40	3.20	2.90	2.60	2.20	1.90	1.60	1.20	0.80	0.40	0.00

Diepte schaal 1:50
Lengte schaal 1:200

Copyright © KPN B.V. All Rights Reserved.

Tekening Type	Waterkruising
Formaat	A3
Naam	39751
Meldnummer	24O0086005
Datum	18 jun 2024
Geprint door	KPN Klic-WION
Detailnaam	39751
Peildatum	6 mrt 2012