
Marinaweg

39755

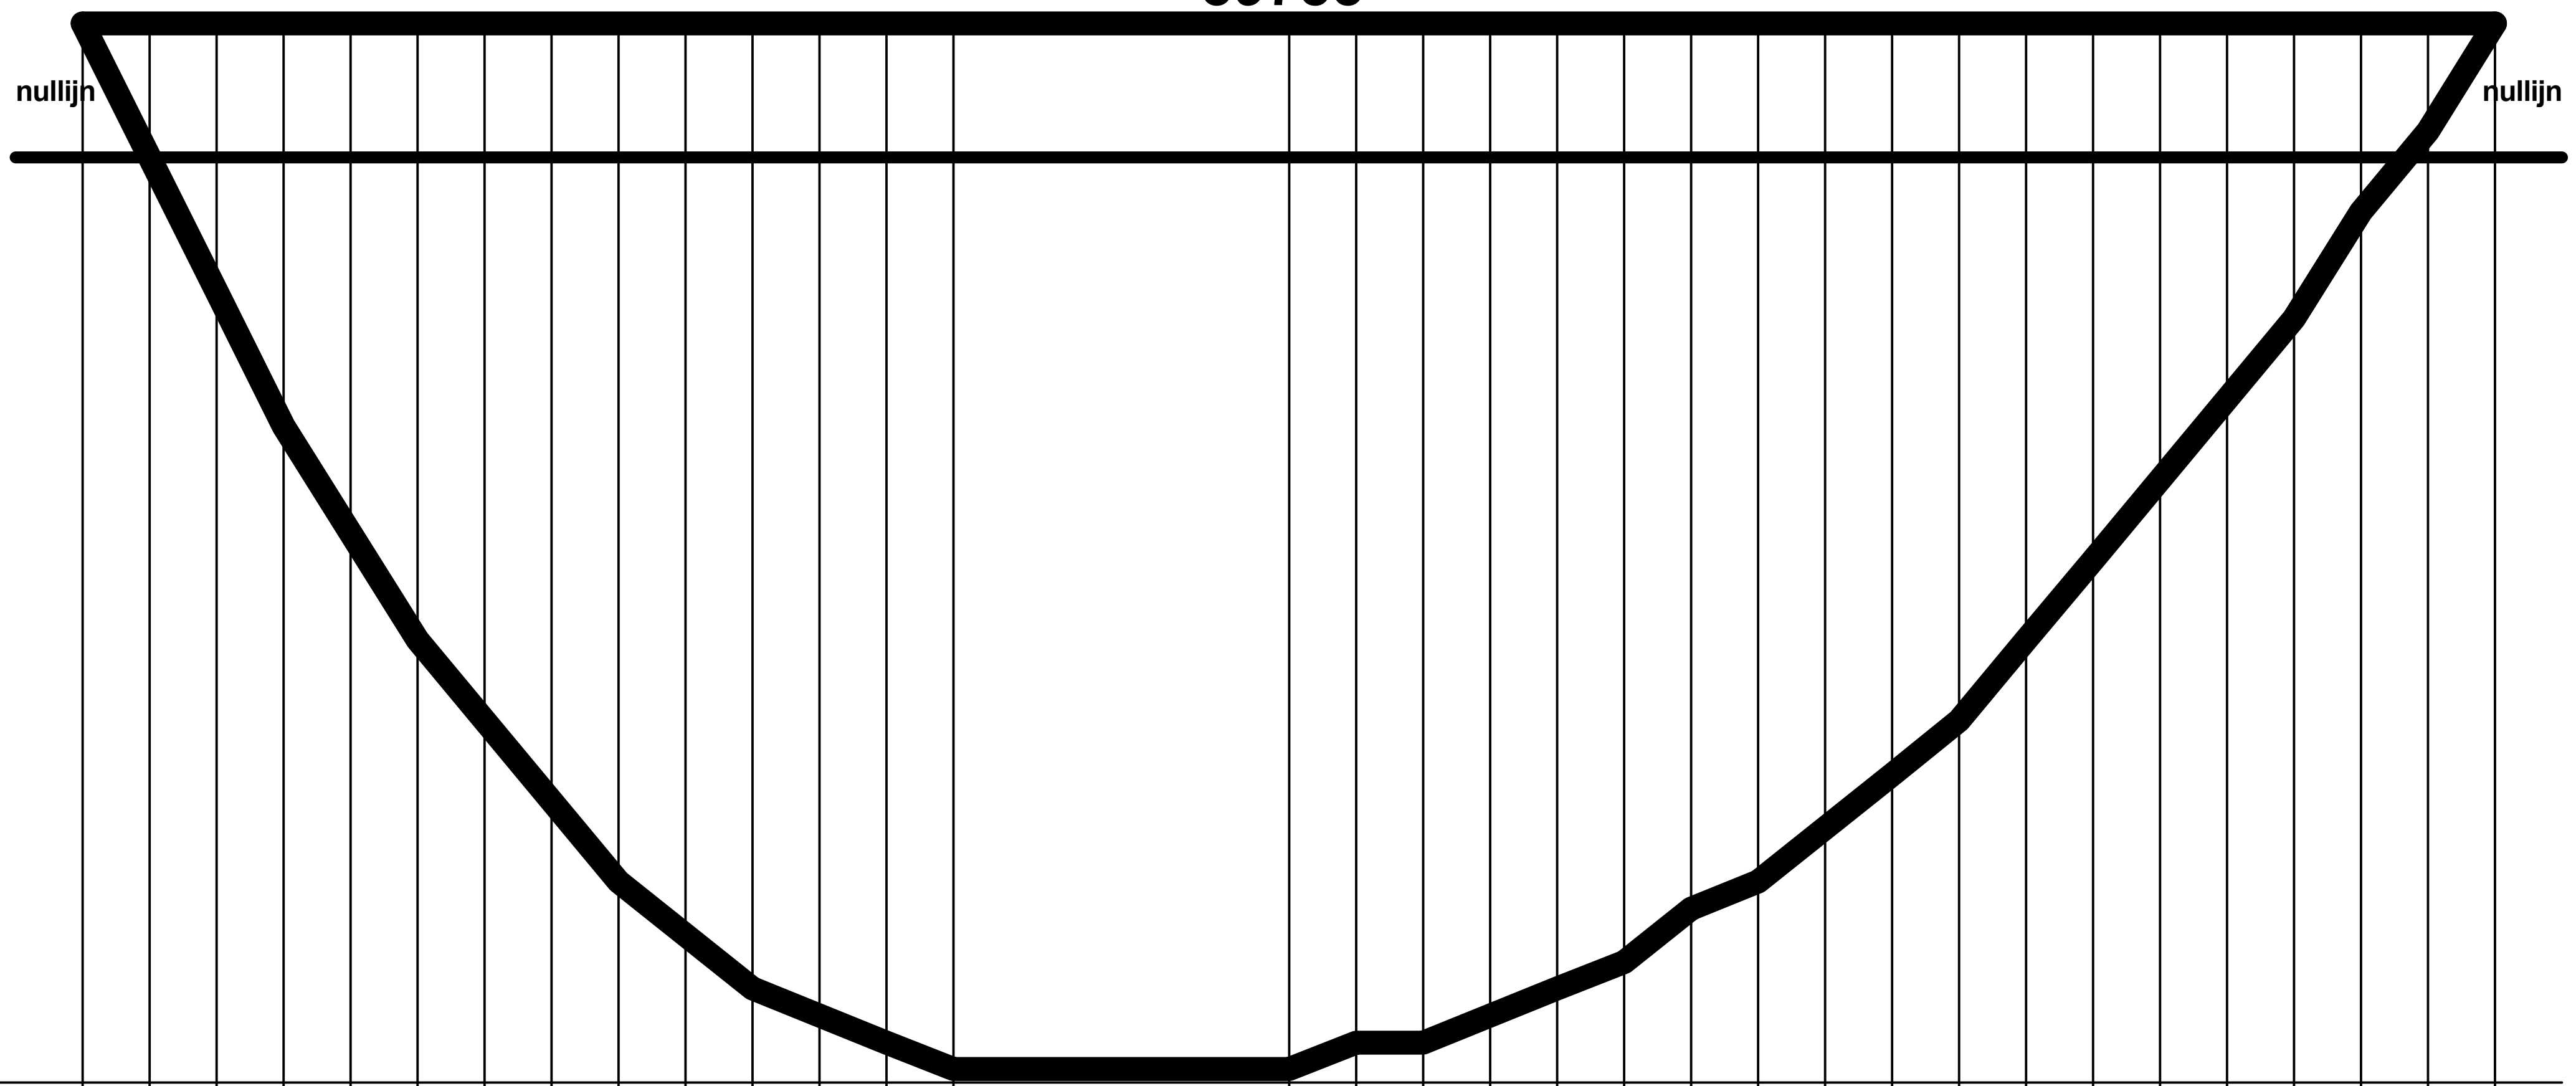

lengte schaal 1:200
diepte schaal 1:50

Bodem t.o.v. Referentievlak	0.00	0.00	0.00	0.00	0.00	0.00	0.00	0.00	0.00	0.00	0.00	0.00	0.00	0.00
Kabel t.o.v. Referentievlak	0.00	0.50	1.00	1.50	1.90	2.30	2.60	2.90	3.20	3.40	3.60	3.70	3.80	3.90
Afstand uit het nulpunt	0.0	1.0	2.0	3.0	4.0	5.0	6.0	7.0	8.0	9.0	10.0	11.0	12.0	13.0

Bodem t.o.v. Referentievlak	0.00	0.00	0.00	0.00	0.00	0.00	0.00	0.00	0.00	0.00	0.00	0.00	0.00	0.00	0.00	0.00	0.00	0.00	0.00
Kabel t.o.v. Referentievlak	3.90	3.80	3.80	3.70	3.60	3.50	3.30	3.20	3.00	2.80	2.60	2.30	2.00	1.70	1.40	1.10	0.70	0.40	0.00
Afstand uit het nulpunt	18.0	19.0	20.0	21.0	22.0	23.0	24.0	25.0	26.0	27.0	28.0	29.0	30.0	31.0	32.0	33.0	34.0	35.0	36.0

kpn

Copyright © KPN B.V. All Rights Reserved.

Tekening Type	Waterkruising
Formaat	A3
Naam	39755
Meldnummer	24O0086005
Datum	18 jun 2024
Geprint door	KPN Klic-WION
Detailnaam	39755
Peildatum	6 mrt 2012