Coordinates Intredepunt: 138468.1, 484232.7

Locatie: Europalaan


Naam: 2463

Palidatum: 17.11.2015

Lengteschaal: 1:300

Coordinates Uitredepunt: 138357.5, 484166.6

Locatie: Almere

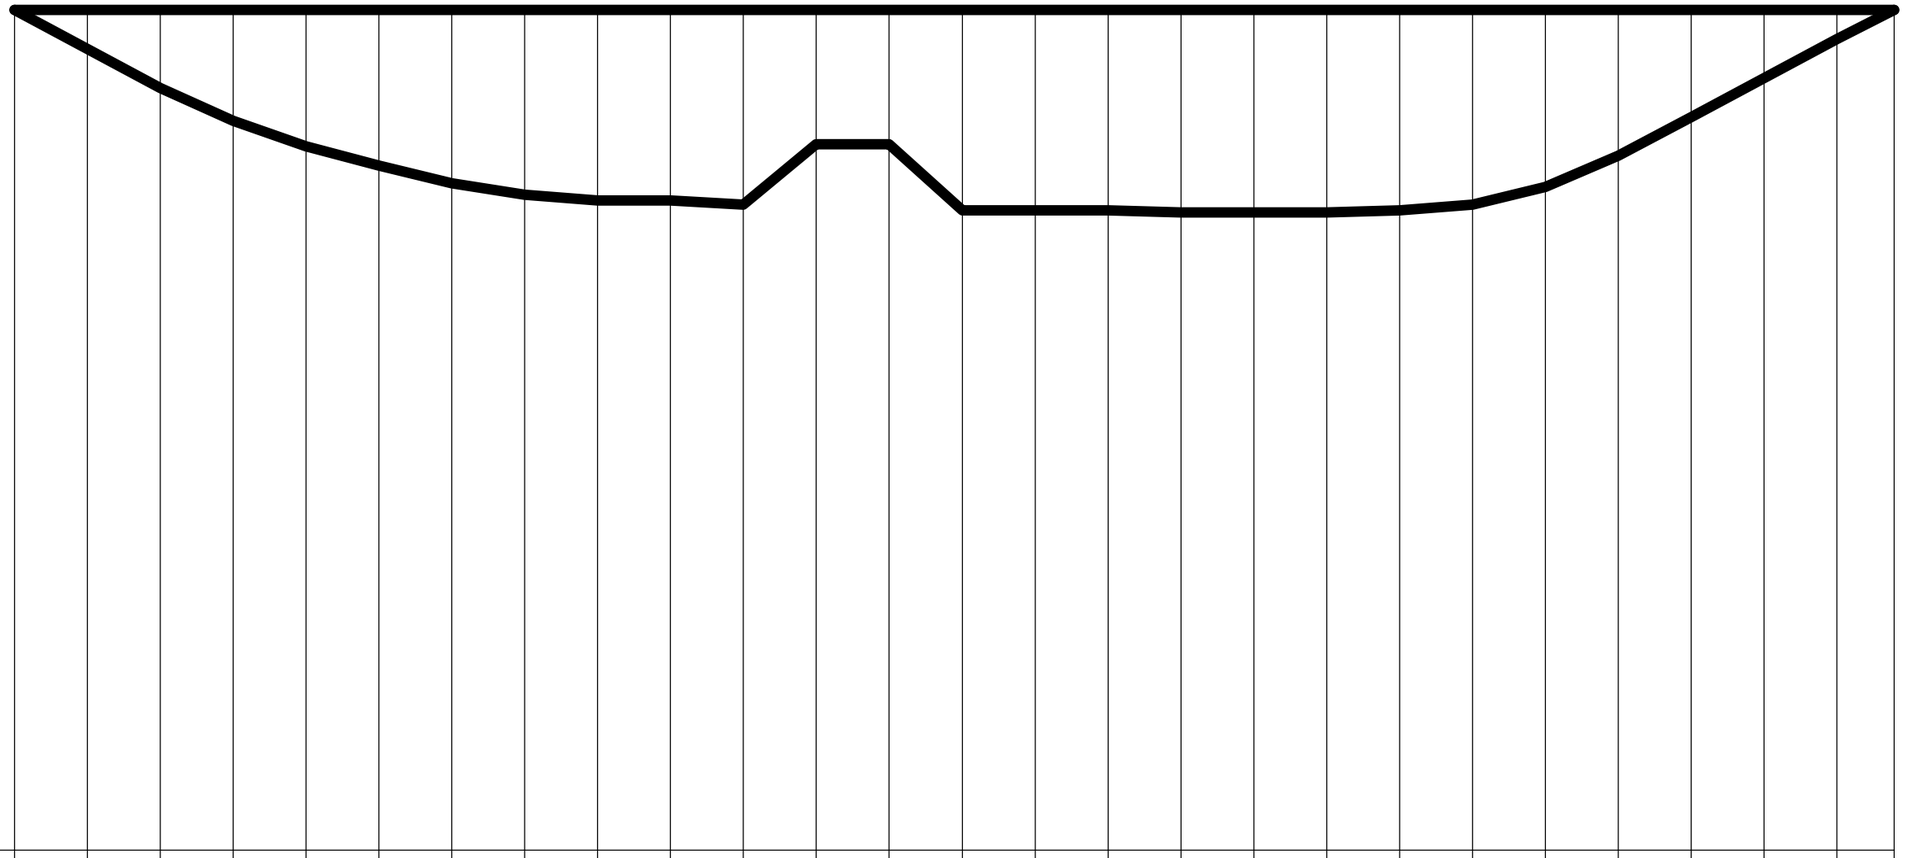

Bodem t.o.v. Referentievlak (m)	0.00	0.00	0.00	0.00	0.00	0.00	0.00	0.00	0.00	0.00	0.00	0.00	0.00	0.00	0.00	0.00	0.00	0.00	0.00	0.00	0.00	0.00	0.00	0.00	0.00	0.00
Kabel t.o.v. Referentievlak (m)	0.00	2.00	4.00	5.70	7.00	8.00	8.90	9.50	9.80	9.80	10.00	6.90	6.90	10.30	10.30	10.30	10.40	10.40	10.40	10.30	10.00	9.10	7.50	5.50	3.50	1.50	0.00
Afstand uit het nulpunt (m)	0.0	5.0	10.0	15.0	20.0	25.0	30.0	35.0	40.0	45.0	50.0	55.0	60.0	65.0	70.0	75.0	80.0	85.0	90.0	95.0	100.0	105.0	110.0	115.0	120.0	125.0	128.9

Copyright © KPN B.V. All Rights Reserved.

Tekening Type	Waterkruising
Formaat	A3
Naam	2463
Meldnummer	24O0086005
Datum	18 jun 2024
Geprint door	KPN Klic-WION
Detailnaam	2463
Peildatum	17 nov 2015