
Naam: 10518
Peildatum: 26-08-2021
Hoogte Schaal 1:200
Lengte Schaal 1:500

Intredepunt: 137944.542,483772.218
Locatie: Zeeduinweg 712

Uittredepunt: 137990.110,483925.451
Locatie: Sterduinstraat 53

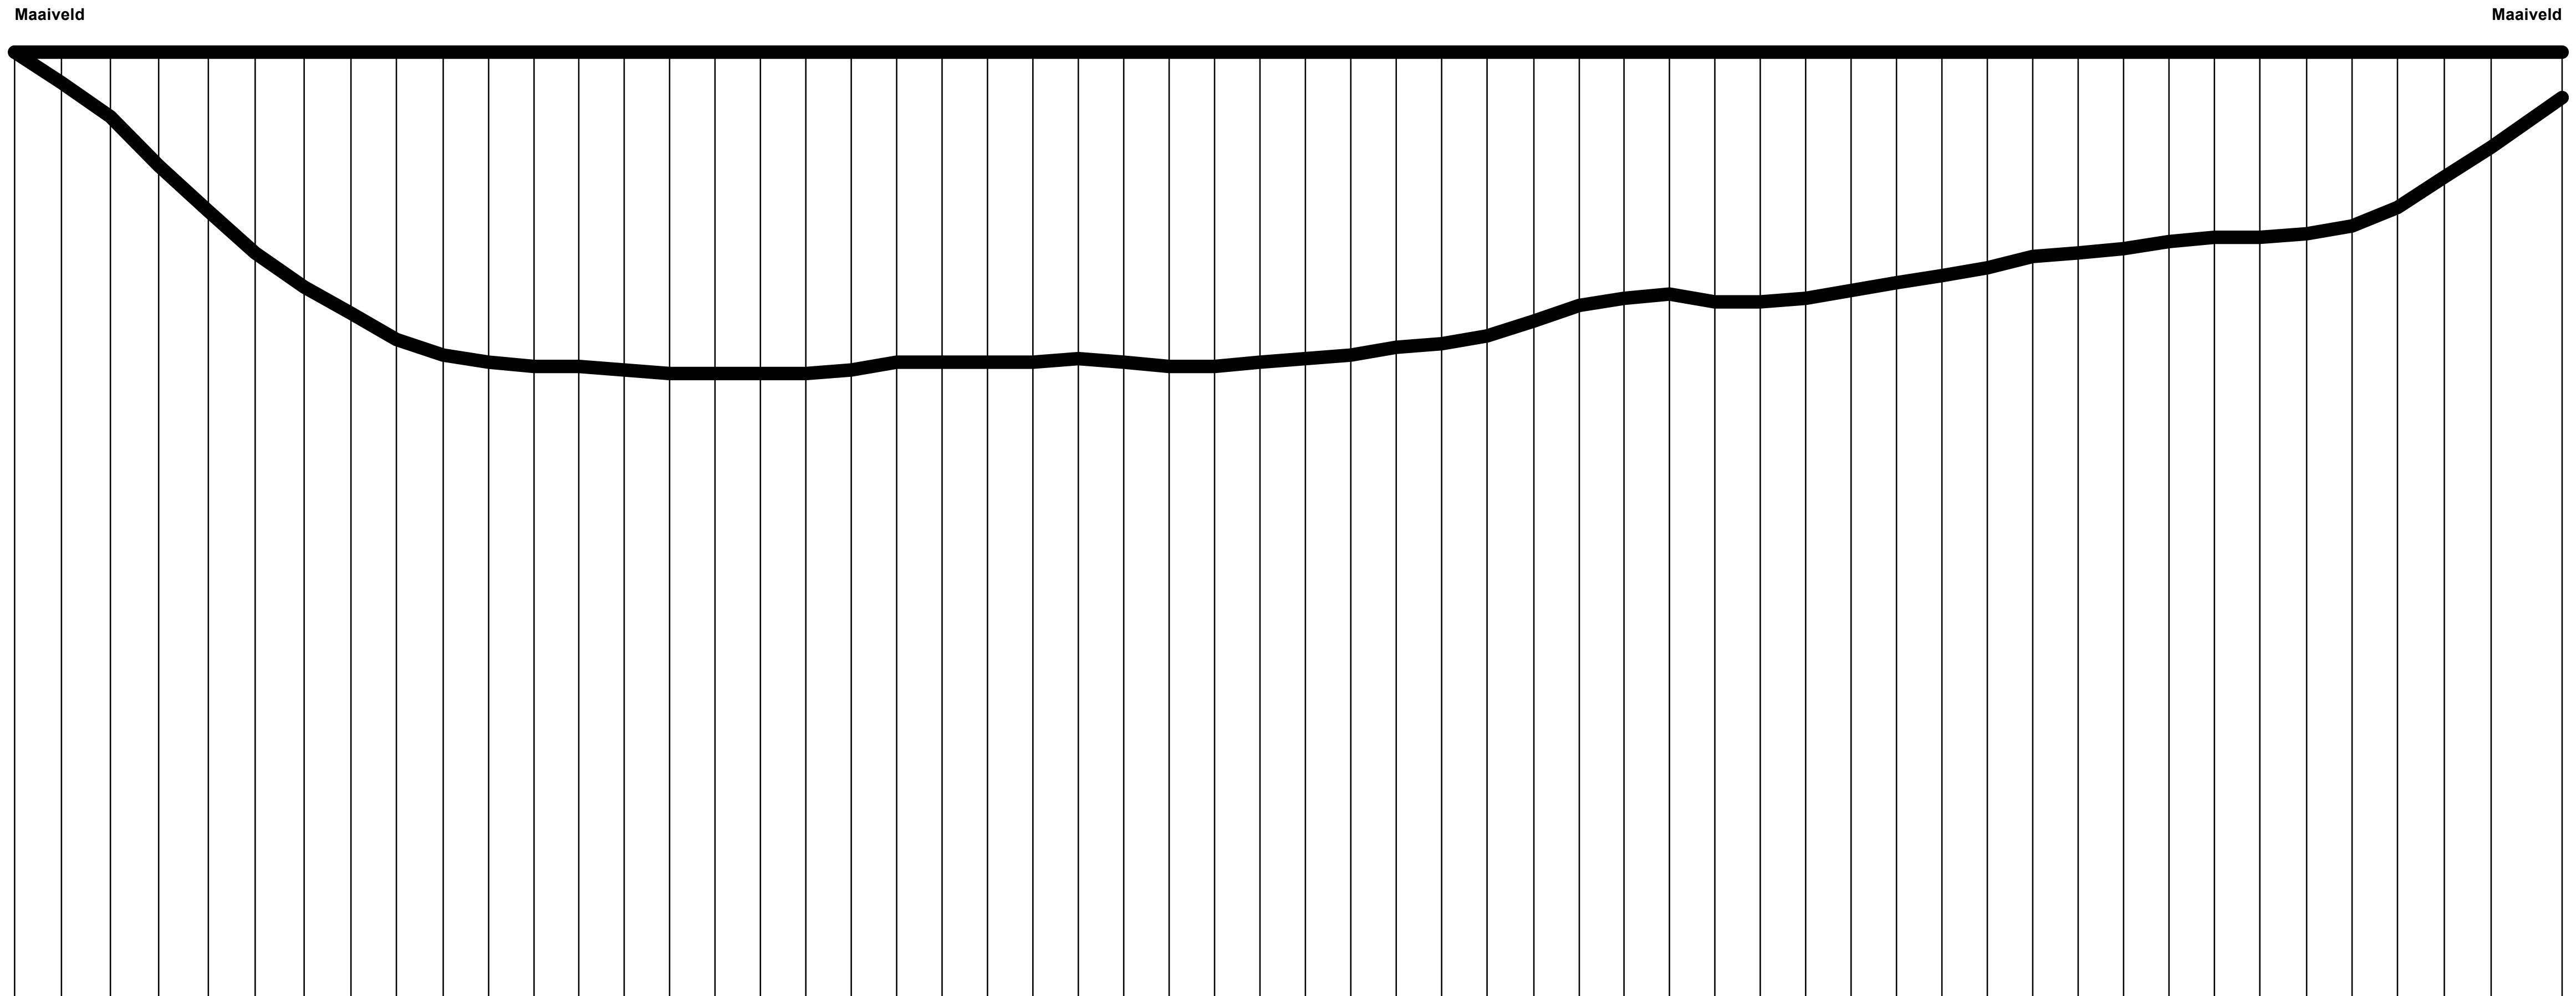

Bodem t.o.v. Referentievlak (m)	0.00	0.00	0.00	0.00	0.00	0.00	0.00	0.00	0.00	0.00	0.00	0.00	0.00	0.00
Kabel t.o.v. Referentievlak (m)	0.00	0.80	1.70	3.00	4.20	5.30	6.20	6.90	7.60	8.00	8.20	8.30	8.30	8.40
Afstand uit het nulpunt (m)	0.0	3.1	6.3	9.5	12.8	15.9	19.1	22.2	25.2	28.3	31.3	34.3	37.3	40.3

Bodem t.o.v. Referentievlak (m)	0.00	0.00	0.00	0.00	0.00	0.00	0.00	0.00	0.00	0.00	0.00	0.00	0.00	0.00
Kabel t.o.v. Referentievlak (m)	8.50	8.50	8.50	8.50	8.40	8.20	8.20	8.20	8.20	8.10	8.20	8.30	8.30	8.20
Afstand uit het nulpunt (m)	43.3	46.3	49.3	52.3	55.3	58.3	61.3	64.3	67.3	70.3	73.3	76.3	79.3	82.3

Bodem t.o.v. Referentievlak (m)	0.00	0.00	0.00	0.00	0.00	0.00	0.00	0.00	0.00	0.00	0.00	0.00	0.00	0.00
Kabel t.o.v. Referentievlak (m)	8.10	8.00	7.80	7.70	7.50	7.10	6.70	6.50	6.40	6.60	6.60	6.50	6.30	6.10
Afstand uit het nulpunt (m)	85.3	88.3	91.3	94.3	97.3	100.4	103.4	106.4	109.4	112.4	115.4	118.4	121.4	124.4

Bodem t.o.v. Referentievlak (m)	0.00	0.00	0.00	0.00	0.00	0.00	0.00	0.00	0.00	0.00	0.00	0.00	0.00	0.00
Kabel t.o.v. Referentievlak (m)	5.90	5.70	5.40	5.30	5.20	5.00	4.90	4.90	4.80	4.60	4.10	3.30	2.50	1.20
Afstand uit het nulpunt (m)	127.4	130.4	133.4	136.4	139.4	142.4	145.4	148.4	151.5	154.5	157.5	160.6	163.7	168.4

Copyright © KPN B.V. All Rights Reserved.

Tekening Type	Waterkruising
Formaat	A3
Naam	10518
Meldnummer	24O0086005
Datum	18 jun 2024
Geprint door	KPN Klic-WION
Detailnaam	10518
Peildatum	26 aug 2021