West

Zuid

Noord

Oost

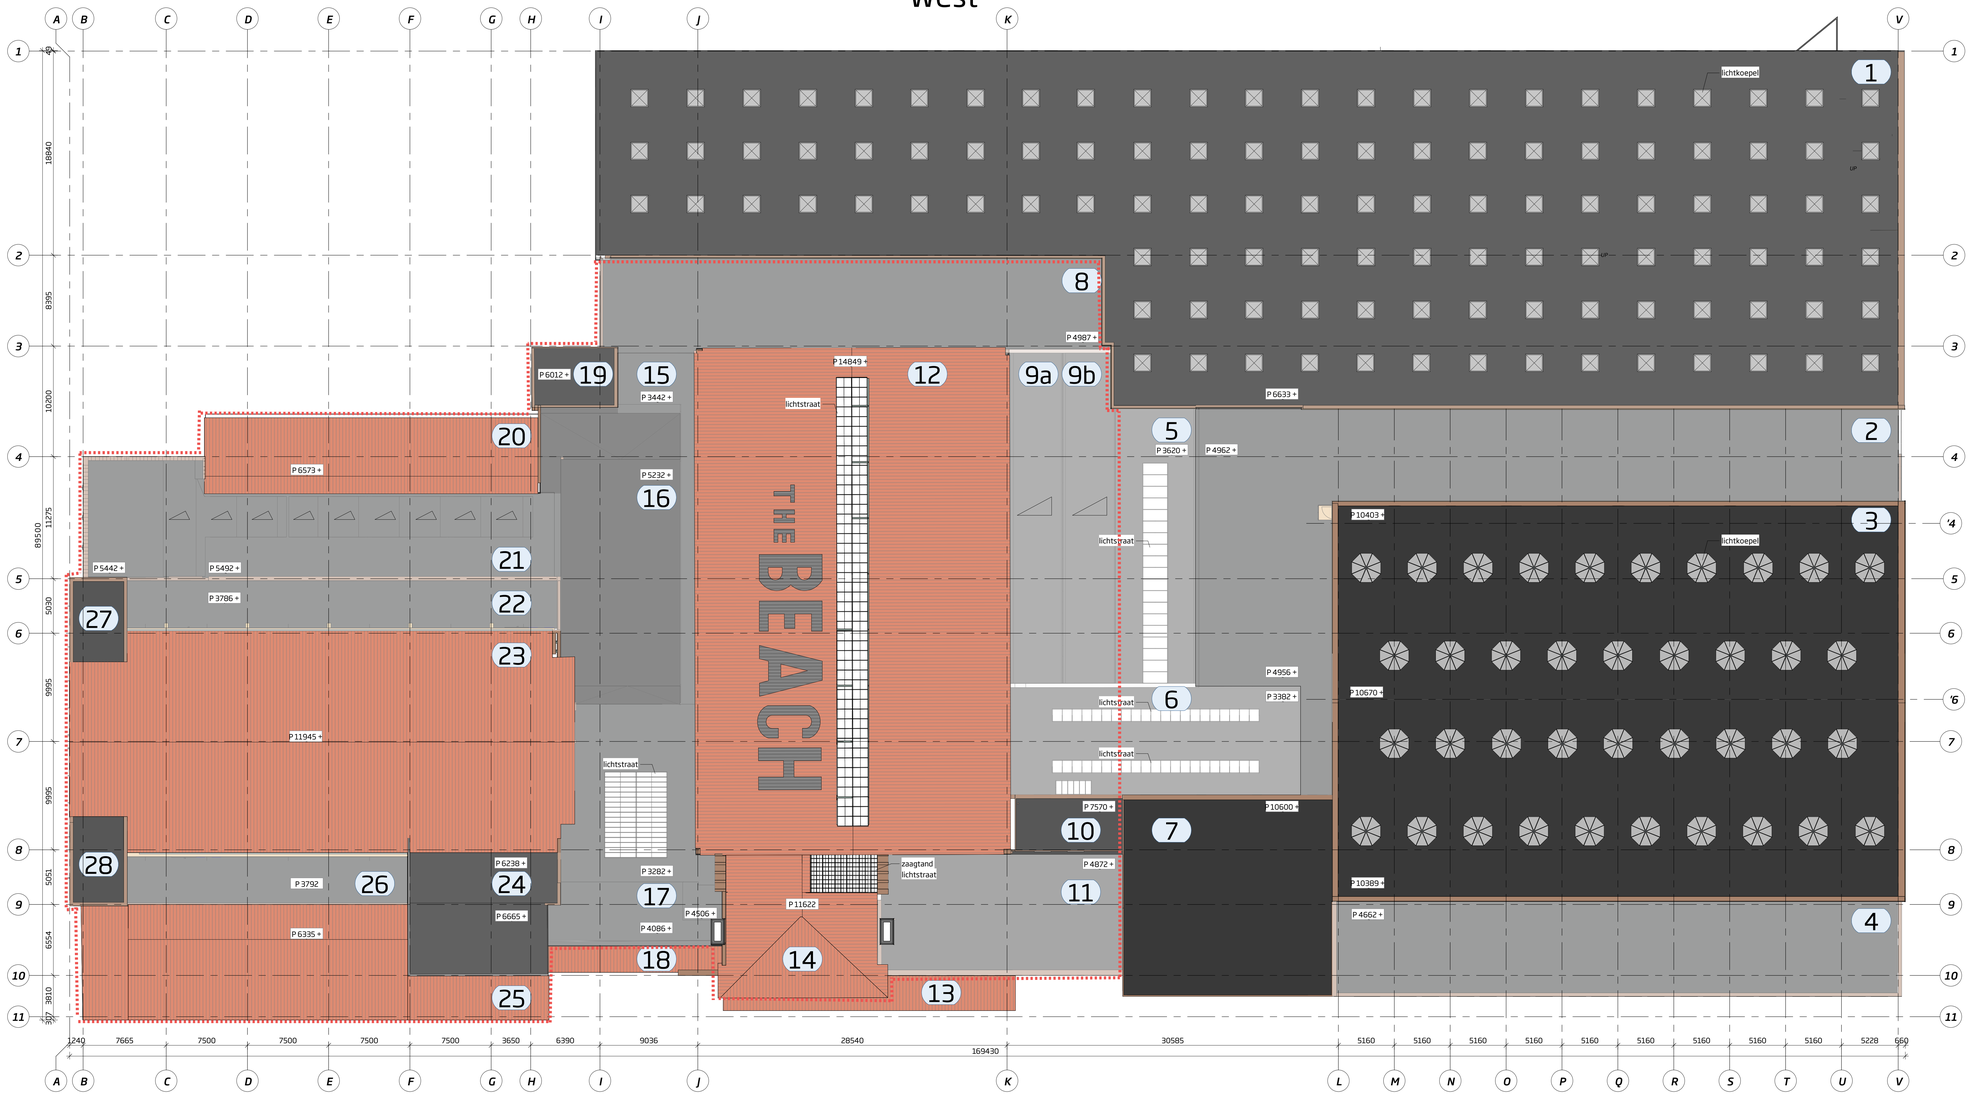

Dak overzicht

1 : 200

afkadering rijksmonument (bj 1921-1930)

Overzicht daken

Overzicht daken				
Dak nummer	Type dak	Materiaal dakbedekking	Oppervlakte	
1	Plat	Bitumen	3057 m²	
2	Plat	Bitumen	838 m²	
3	Plat	Bitumen	1661 m²	
4	Plat	Bitumen	437 m²	
5	Plat	Bitumen	146 m²	
6	Plat	Bitumen	231 m²	
7	Plat	Bitumen	347 m²	
8	Plat	Bitumen	394 m²	
9a	Zaagtand	Bitumen	153 m²	
9b	Zaagtand	Bitumen	156 m²	
10	Plat	Bitumen	47 m²	
11	Plat	Bitumen	236 m²	
12	Zadeldak	Dakpannen	1429 m²	
13	Lessenaar	Bitumen	65 m²	
14	Zadeldak	Dakpannen	126 m²	194m²
14	Zadeldak	Dakpannen	68 m²	
15	Plat	Bitumen	73 m²	224m²
15	Plat	Bitumen	151 m²	
16	Plat	Bitumen	228 m²	
17	Plat	Bitumen	71 m²	83m²
17	Plat	Bitumen	12 m²	
18	Lessenaar	Dakpannen	46 m²	
19	Plat	Bitumen	39 m²	
20	Zadeldak	Dakpannen	250 m²	
21	Plat	Bitumen	163 m²	
22	Plat	Bitumen	175 m²	
23	Zadeldak	Dakpannen	1041 m²	
24	Plat	Bitumen	83 m²	146m²
24	Plat	Bitumen	63 m²	
25	Zadeldak	Dakpannen	321 m²	433m²
25	Zadeldak	Dakpannen	51 m²	
25	Lessenaar	Dakpannen	61 m²	
26	Plat	Bitumen	110 m²	
27	Plat	Bitumen	35 m²	
28	Plat	Bitumen	37 m²	

*Indien een dak nummer meerdere keren voor komt dan heeft dit te maken met een opdeling in het dak. Opdelingen zijn gemaakt i.v.m. kleine hoogte verschillen.

3D-view Zuid

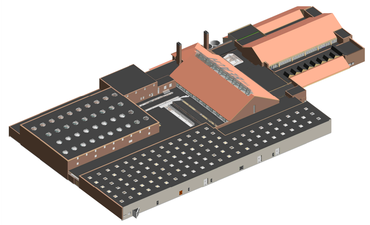

3D-view Noord

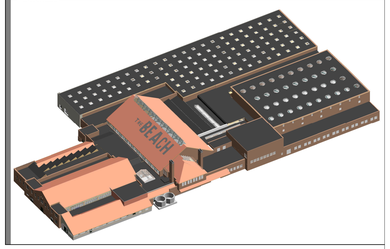

Situatie 1:2000

Adresgegevens
Oosteinderweg 247a+c
1432 AT, Aalsmeer

Kadastergegevens
Aalsmeer G 6980

Renvooi

Bitumen
Dakpannen
Zaagtanddak

Kleuren verklaring bitumen daken
Hoog (t.o.v. peil)
Laag (t.o.v. peil)

4 Dak nummer

Legenda - Algemeen

- Maten in mm;
- De tekening is opgesteld aan de hand van een 3D-scan uitgevoerd op 18-05-2022;
- Maatvoering is indicatief, in het werk na te meten;
- Maatvoering niet meten van tekening;
- Peil maten zijn indicatief i.v.m. afschot van de daken;
- Afwijkingen op tekening direct doorgeven aan projectverantwoordelijke;

PROJECT INFORMATIE

Project:
Oosteinderweg 247a

Opdrachtgever:
Gemeente Aalsmeer/Amsteleen

Projectnummer:
BLD22019

BLAD INFORMATIE

Onderwerp:
Dak overzichtstekening

Tekenaar / modelleur:
D. Polveer

Gecontroleerd door:
K. Voorman

Gecontroleerd door:
G. Jansen

Versiedatum:
09-12-2024

Tekeningnummer:
A0-003

Tekeningstatus:
Definitief

Schaal:
1:200

Papier formaat:
A0

intures
Into engineering. Into life.

ADRES
Rooswijkweg 189
1951MD Velsen-Noord

TELEFOON
0251 - 25 60 60

E-MAIL
info@intures.nl

Deze tekening is eigendom van Intures - Vastgesteld Nr 6 - Aan dit document kunnen geen rechten worden ontleend.