


Zuid gevel

Oost gevel

West gevel


West gevel 2

1:200

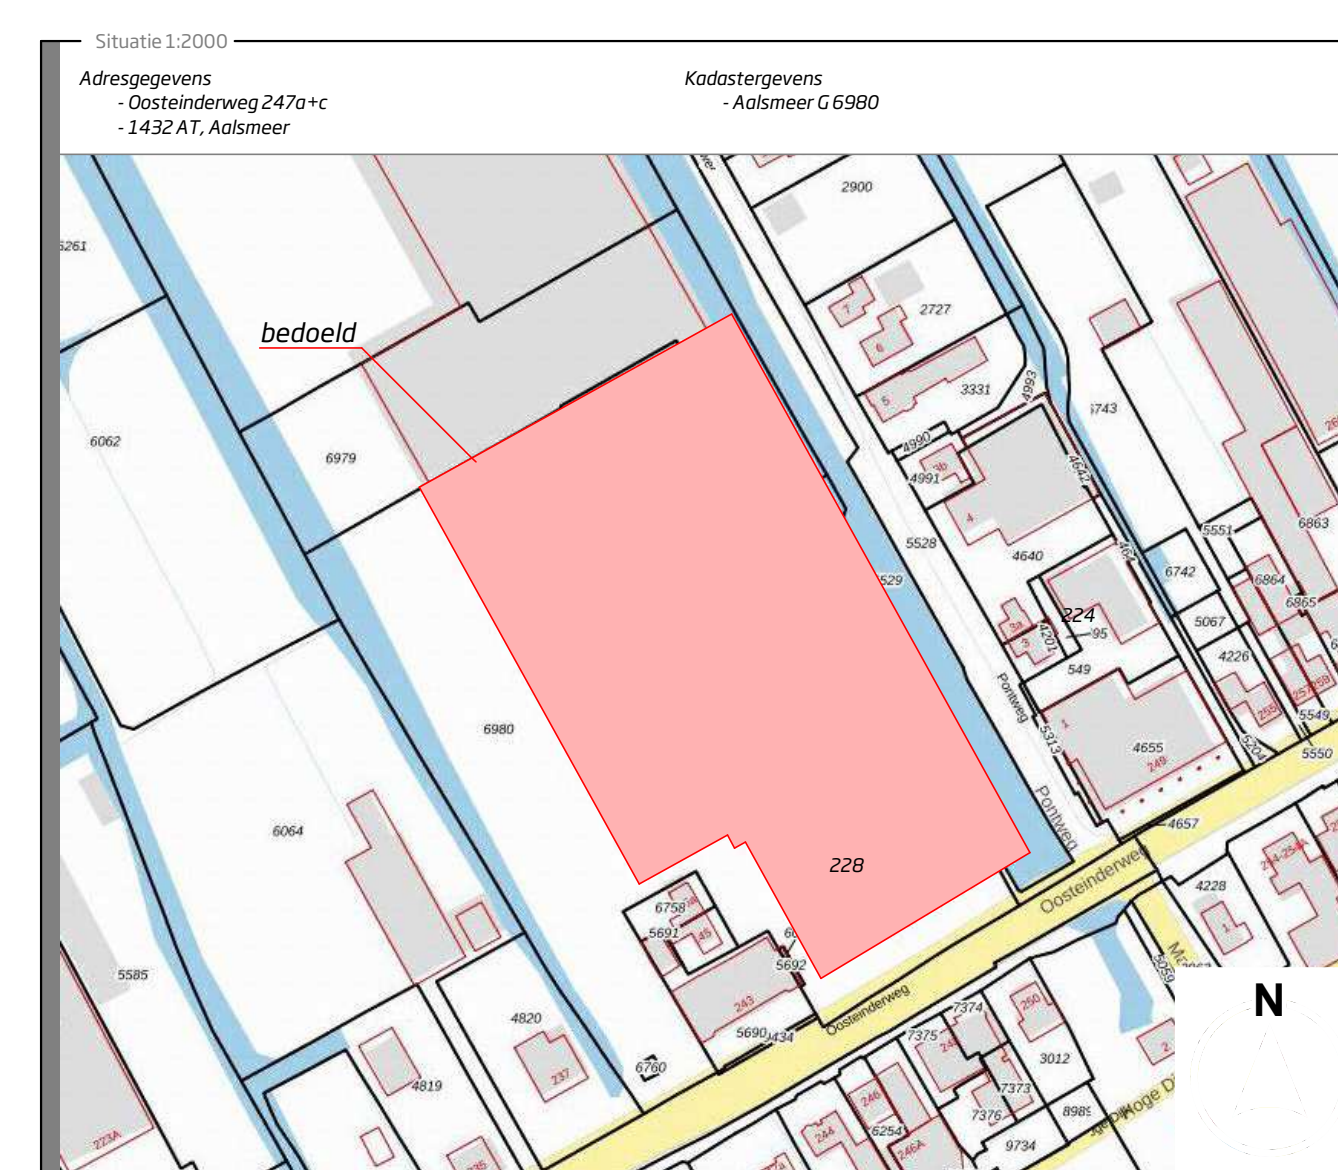

Legenda - Algemeen

- **Maten in mm;**
- **De tekening is opgesteld aan de hand van een 3D-scan uitgevoerd op 18-05-2022;**
- **Maatvoering is indicatief, in het werk na te meten;**
- **Maatvoering niet meten van tekening;**
- **Peil maten zijn indicatief i.v.m. afschot van de daken;**
- **Afrijfingen op tekening direct doorgeven aan projectverantwoordelijke;**

<p>PROJECT INFORMATIE</p> <p>Project: Oosterinderweg 247a</p> <p>Opdrachtgever: Gemeente Aalsmeer/Amstelveen</p> <p>BLAD INFORMATIE</p> <p>Overwerp: Gravel opzichten</p> <p>Tekenaar / modelleur: E. Mele</p> <p>Gecontroleerd door: G. Jansen</p> <p>Tekening is afgeleverd: Definitief</p> <p>Schaal: 1:200</p> <p>Geplaatst op kaart: 1189X594</p>	<p>Projectnummer: BLD22019</p>	 <p>intures</p> <p>Into engineering. Into life.</p> <p>Adres: Rooiswijkweg 189 1951MD Velsen-Noord</p> <p>TELEFOON: 0251 - 25 60 60</p> <p>E-MAIL: info@intures.nl</p>
<p>Tekeningnummer: A0-005</p>		<p>Deze tekening is eigendom van intures. Verspreiden of anderszins openbaar maken van deze tekening zonder schriftelijke toestemming van intures is strafbaar.</p>