



Doorsnede A

1:200

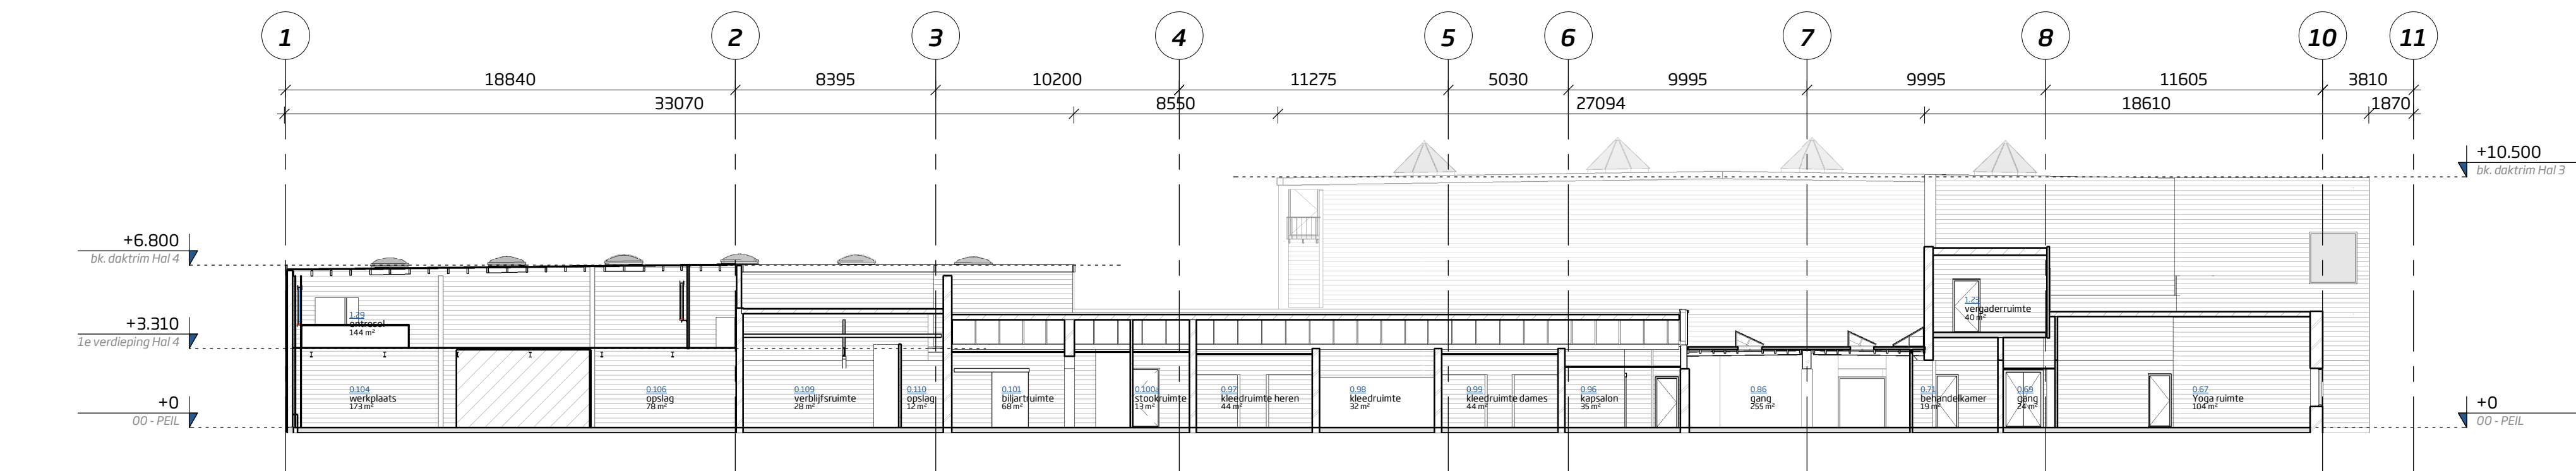


Doorsnede B

1:200

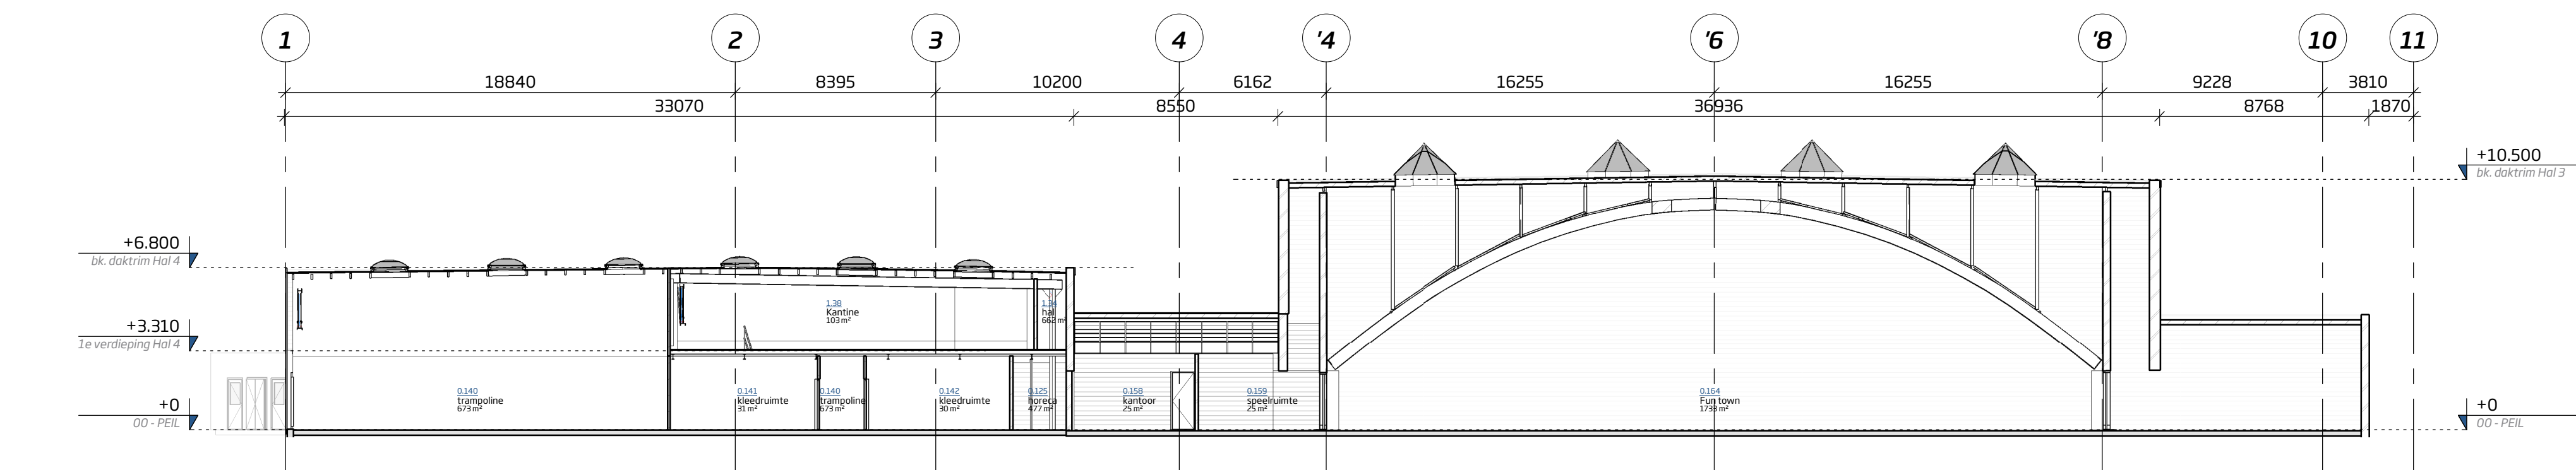


Doorsnede C

1:200

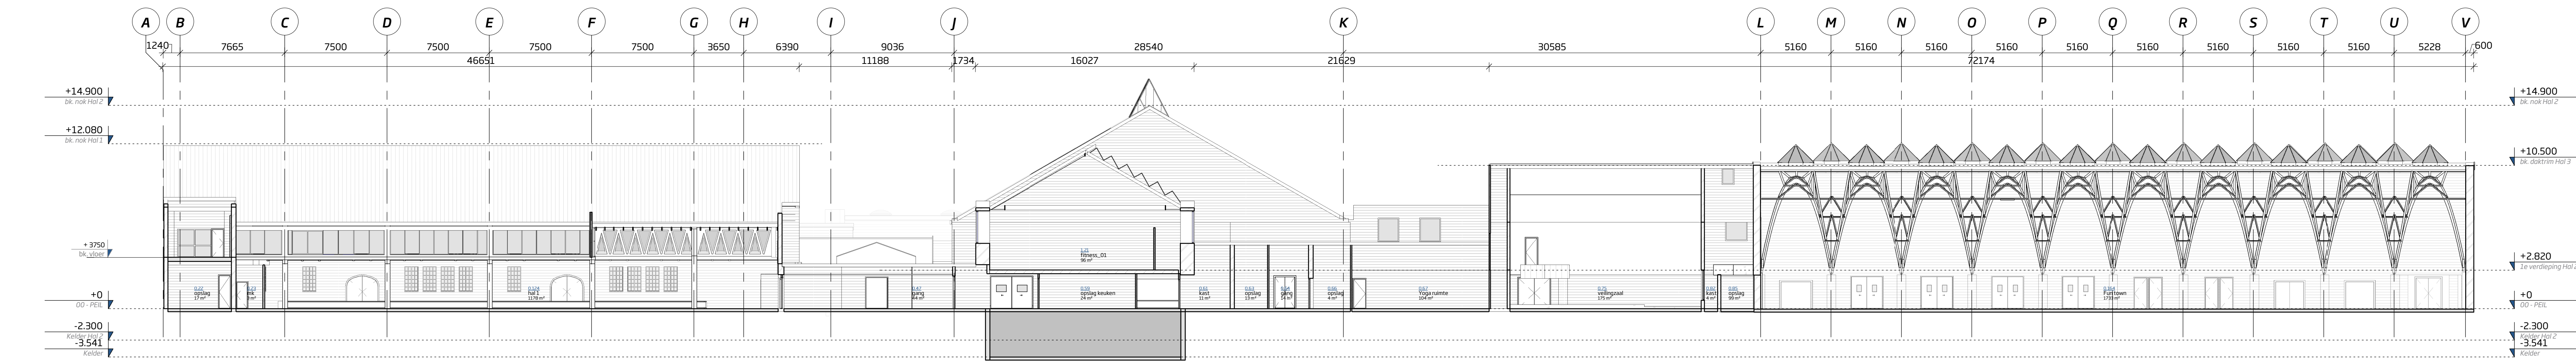


Doorsnede D

1:200

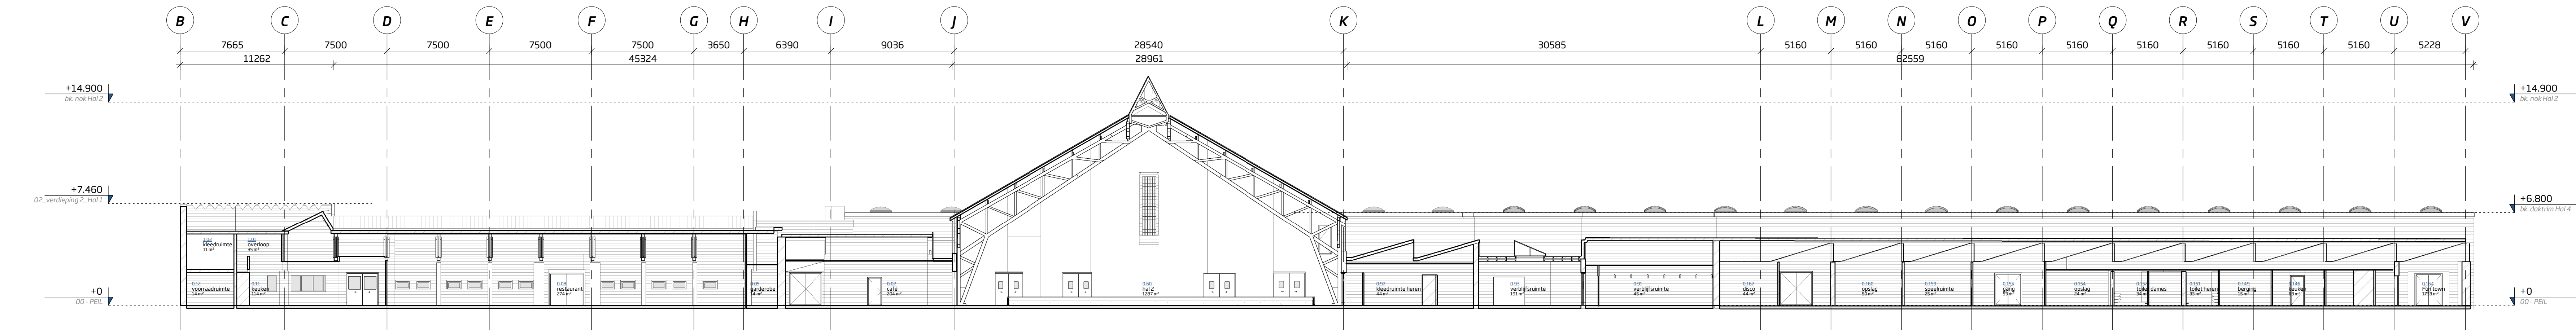

Doorsnede E

1:200

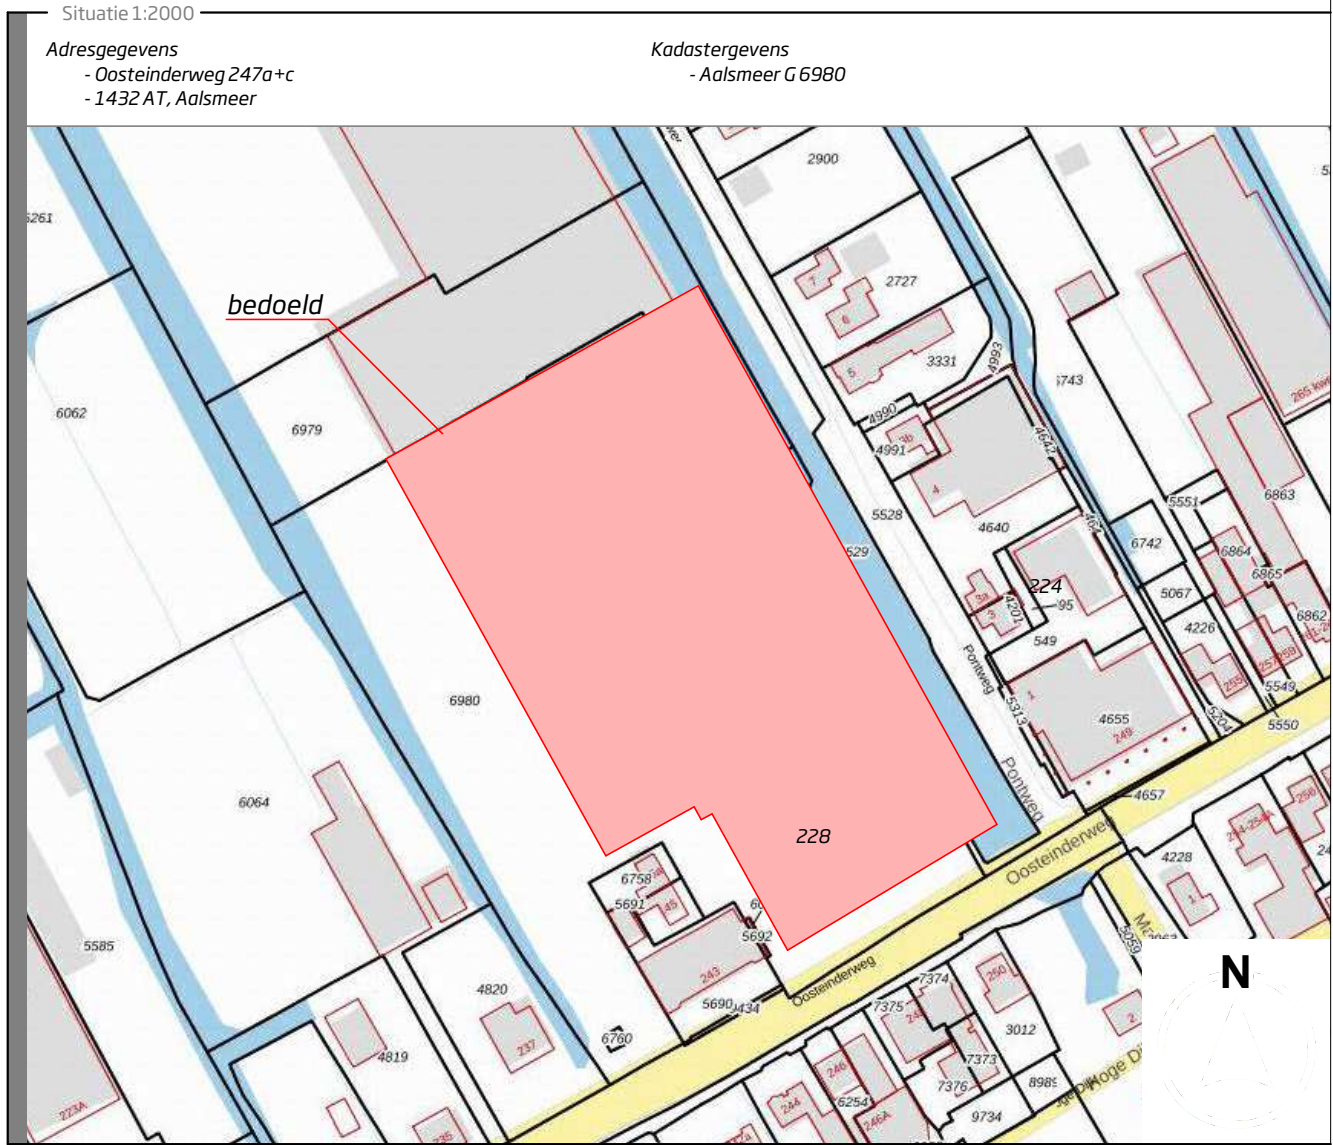

Legenda: Algemeen
- Maten in mm;
- De tekening is opgesteld aan de hand van een 3D-scan uitgevoerd op 18-05-2022;
- Maatvoering is indicatief, in het werk na te meten;
- Maatvoering met meten van tekening;
- Peil maten zijn indicatief i.v.m. afschot van de daken;
- Afwijkingen op tekening direct doorgeven aan projectverantwoordelijke;

Projectnummer: BLD22019		
Tekeningsnummer: A0-004		
BLAD INFORMATIE		
Onderscherper: Doorsneden		
Voorbereider: G. Janssens		
Gecontroleerd door: G. Janssens		
Tekeningsstatus: Definitief		
Schaal: 1:200		
Vrijgegeven op: 09-12-2024		
Tekeningsnummer: A0-004		